



CORTE A-A

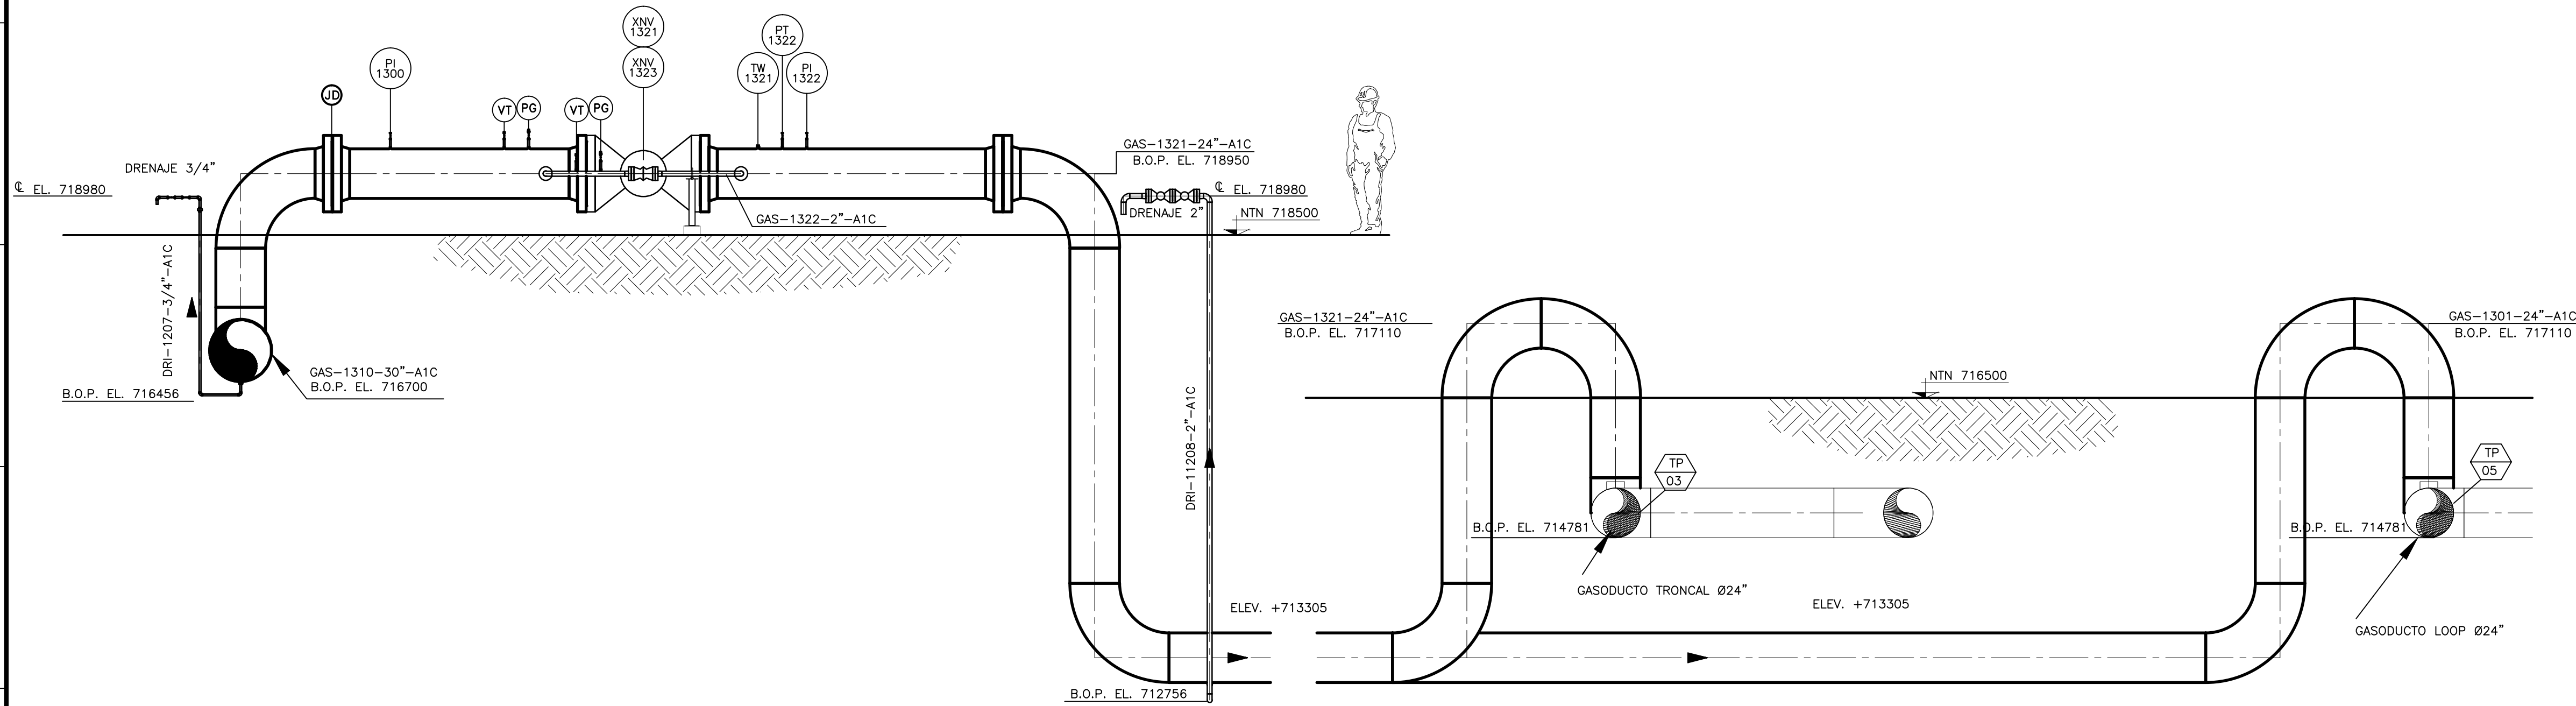

CORTE B-B

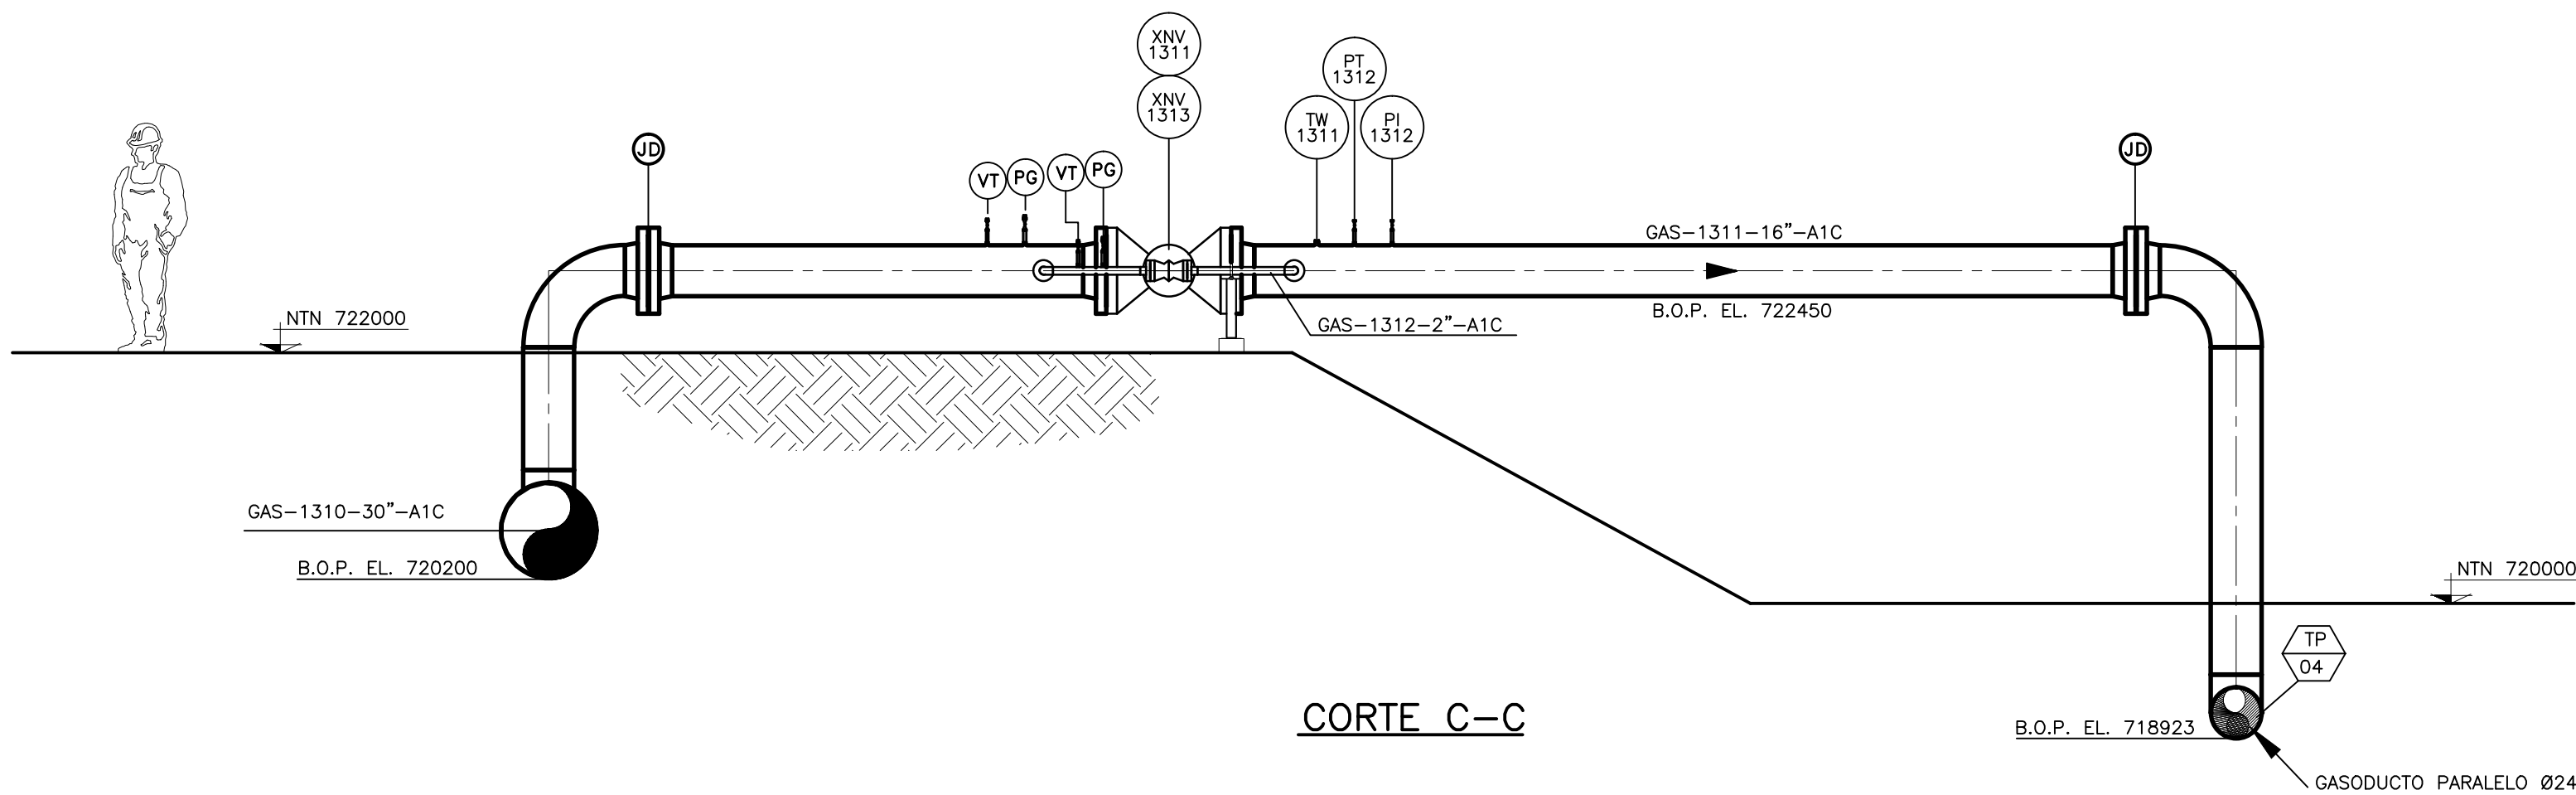

CORTE C-C

NOTAS GENERALES

- 1)\_ TODAS LAS DIMENSIONES Y ESPESORES SE AJUSTARON EN OBRA POR EL CONTRATISTA.
- 2)\_ TODAS LAS DIMENSIONES (cotas) SON VALORES PROMEDIO.
- 3)\_ TODAS LAS CAÑERIAS MENORES DE Ø2" FUERON DE TENDIDO EN OBRA (FIELD-RUN), QUEDO A CARGO DEL CONTRATISTA EL TENDIDO DEFINITIVO CON LA APROBACION DE LA INSPECCION DE TGN S.A. .
- 4)\_ LAS CAÑERIAS MENORES DE Ø2" FUERON SOPORTADAS EN OBRA.

REFERENCIAS GENERALES

- CAÑERIA EXISTENTE
- CAÑERIA INSTALADA
- TP XX PUNTO DE EMPALME (TIE-IN)
- PG TOMA GAS DE OPERADOR
- VT VENTEO
- JD JUNTA DIELECTRICA
- XX XXXX INSTRUMENTO INSTALADO

DOCUMENTOS DE REFERENCIAS

- LUM-EP-PL-04P3905 PLANTA - AREA 05
- LUM-EP-PL-04P3906 PLANTA - AREA 06

COPIA MASTER	
Fecha	Abril 2015
Ingeniero	Ing. Adrián Pérez
Firma	Aclaración
Ex Copia Final del Establecimiento Conforme a Obra	
NUMERO ELABORADO TGN: LUM-EP-PL-020	

CONFORME A OBRA					
LA FIRMA EN CADA CASILLERO IMPLICA CONFORMIDAD CON QUE EL PLANO REFLEJA COMO SE CONSTRUYO					
1	CONFORME A OBRA	04.06.07	GI	GP	GP
0	APTO PARA CONSTRUCCION	25.05.05	JIF	NRL	MM
A	PARA PLIEGO	21.12.04	JRA	RAN	PAS
REV.	DESCRIPCION	FECHA	ELABORO	REVISO	APROBO
LISTA DE REVISIONES					
CONTRATISTA: BTU S.A.		NUMERO DE ELABORADO INTEC-ARCAN: 81041061-00-000-PLP-1105			
INGENIERIA Y CAO: ARCAN ENGINEERING		TITULO: AREAS 05 Y 06 - CORTES Y DETALLES			
ESTE DOCUMENTO ES PROPIEDAD DE TRANSPORTADORA DE GAS DEL NORTE S.A. QUEDA SUJETO A SU APROBACION Y SE DEBE CONFORMAR A LAS PREVISIONES DE LA LEY.					
LUGAR: PLANTA COMPRESORA LUMBRERAS		TIPO DE ELABORADO: PLANO		N° DE OBRA	
OBRA: EXPANSION 2005		NUMERO DE ELABORADO TGN: LUM-EP-PL-04P3920		REVISION	
ESCALA: 1:50		HOJA N° 1 de 1		1	