



LUM-EP-PL-04P3918

NUMERO DE PLANO:

FORMATO: ISO A1+M (1016 mm x 594 mm)

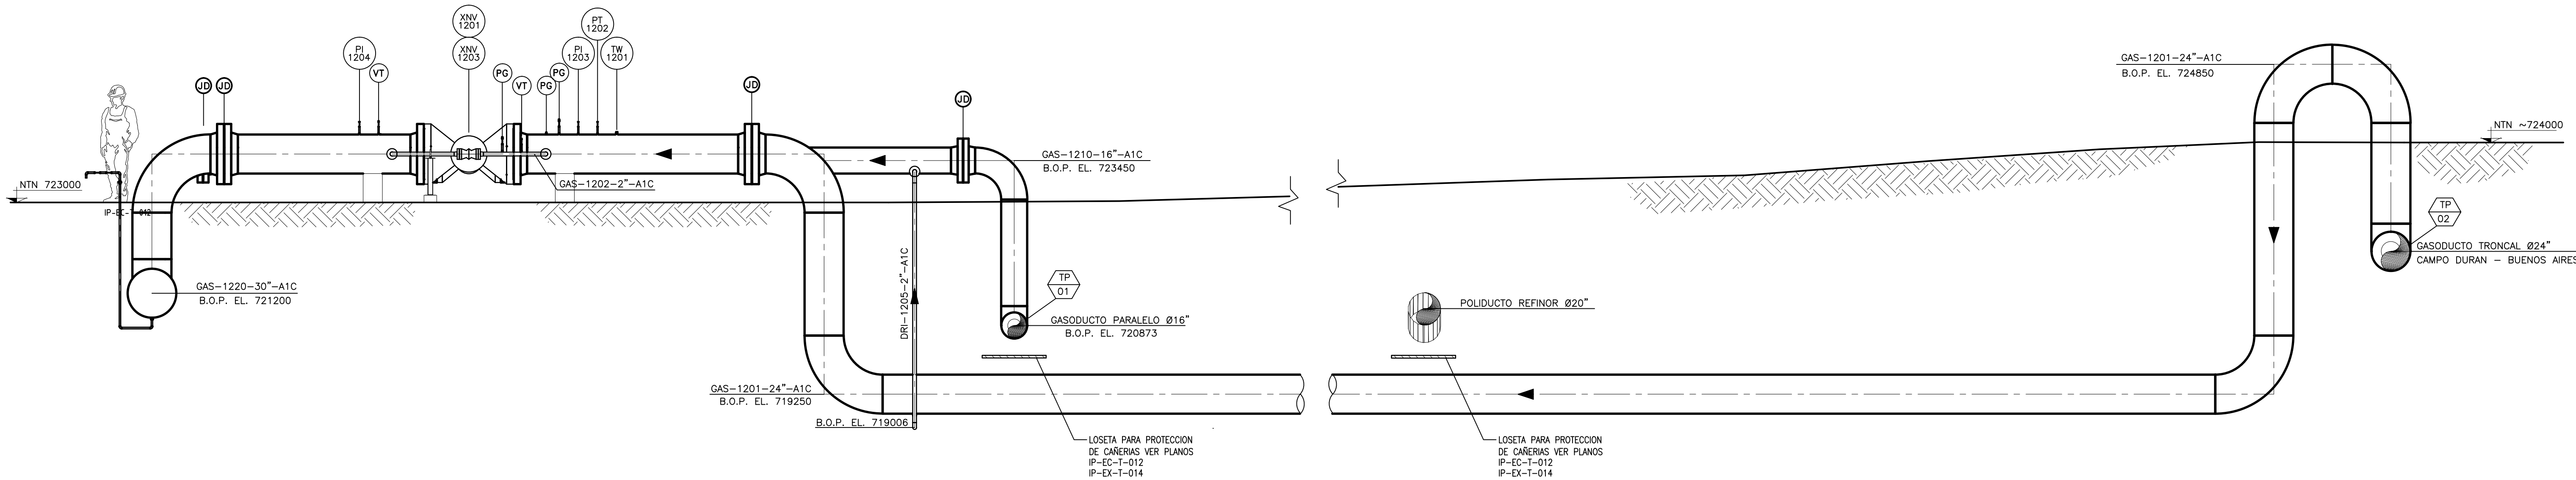

CORTE A-A

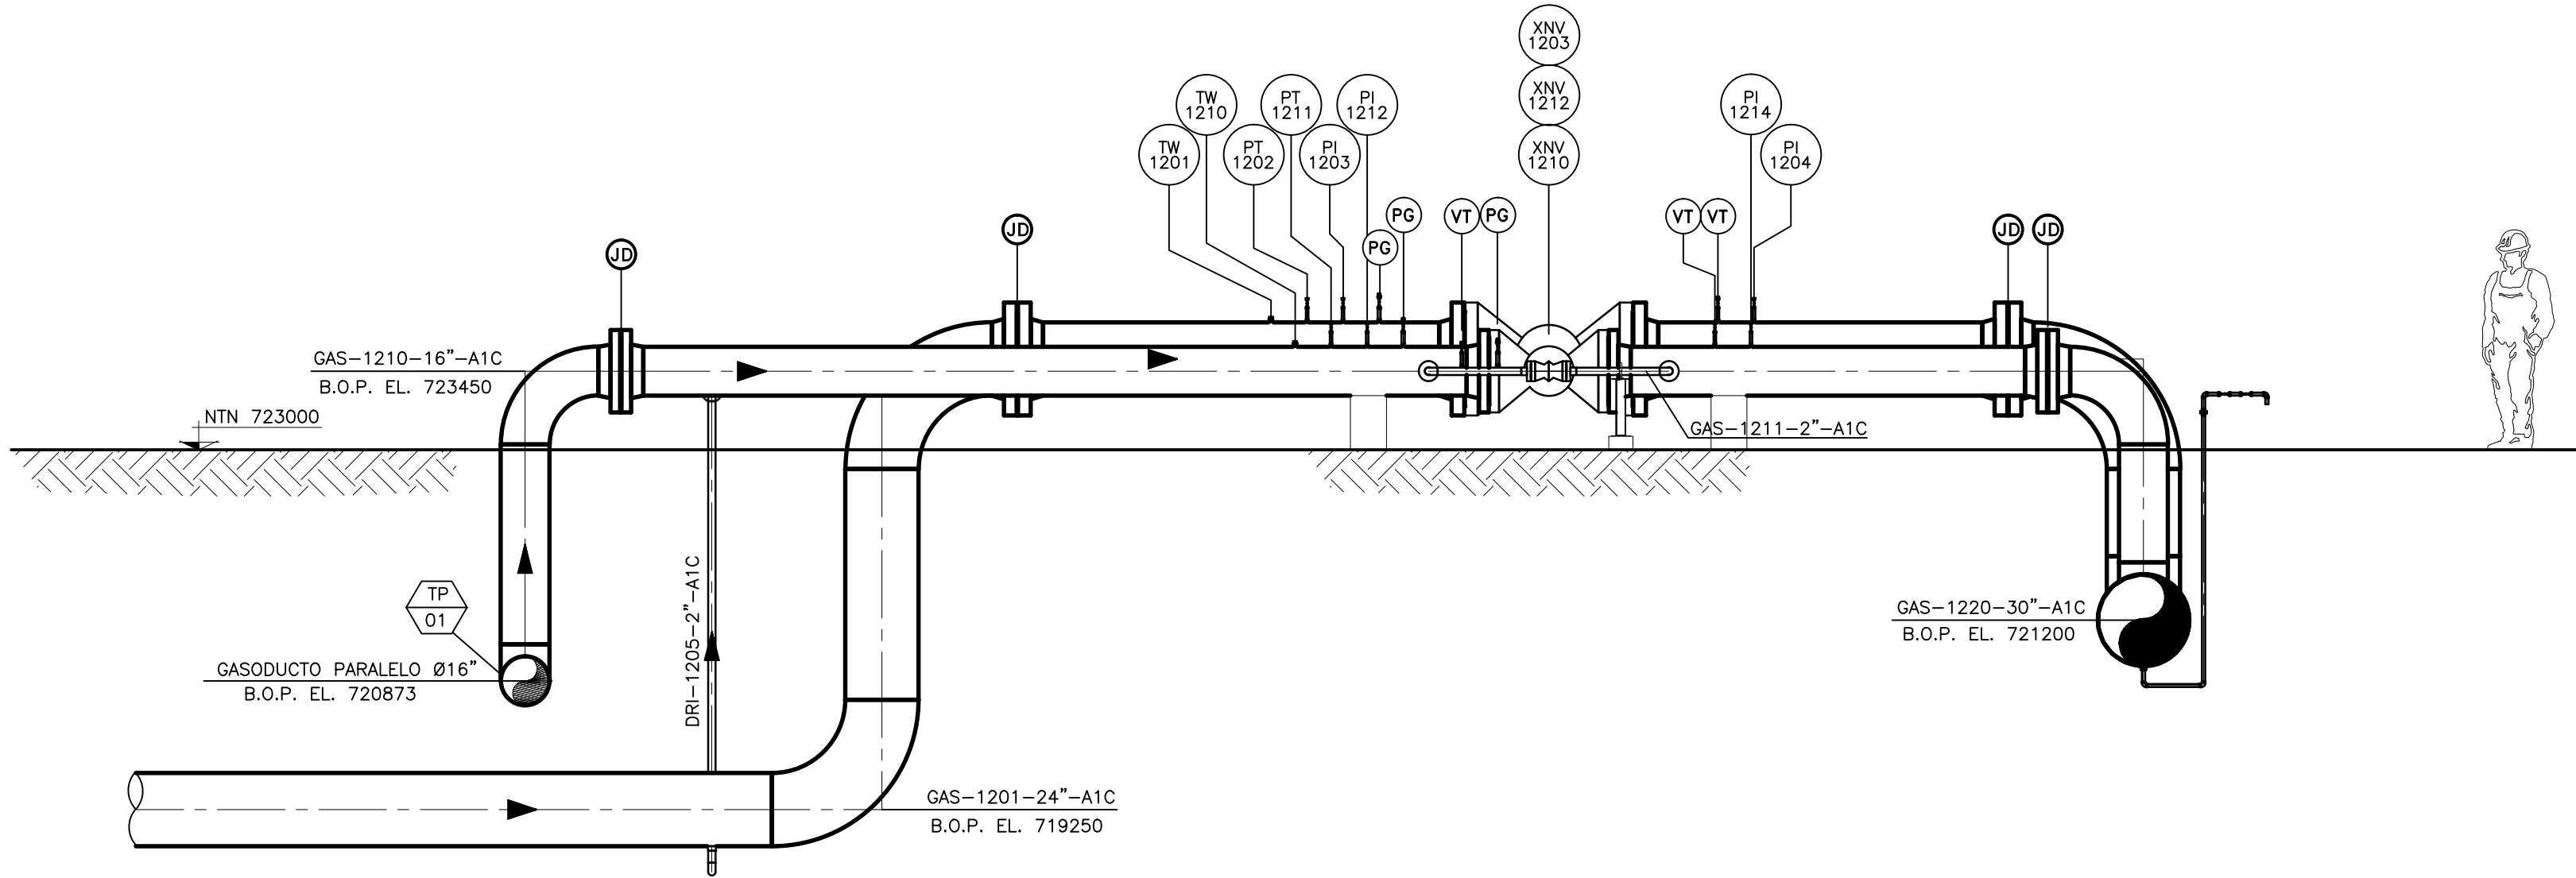

CORTE B-B

NOTAS GENERALES

- 1)_ TODAS LAS DIMENSIONES Y ESPESORES SE AJUSTARON EN OBRA POR EL CONTRATISTA.
- 2)_ TODAS LAS DIMENSIONES (cotas) SON VALORES PROMEDIO.
- 3)_ TODAS LAS CAÑERIAS MENORES DE Ø2" SON DE TENDIDO EN OBRA (FIELD-RUN), QUEDO A CARGO DEL CONTRATISTA EL TENDIDO DEFINITIVO CON LA APROBACION DE LA INSPECCION DE TGN S.A. .
- 4)_ LAS CAÑERIAS MENORES DE Ø2" FUERON SOPORTADAS EN OBRA.

REFERENCIAS GENERALES

- CAÑERIA EXISTENTE
- CAÑERIA INSTALADA
- PUNTO DE EMPALME (TIE-IN)
- TOMA GAS DE OPERADOR
- VENTEO
- JUNTA DIELECTRICA
- INSTRUMENTO INSTALADO

DOCUMENTOS DE REFERENCIAS

- LUM-EP-PL-04P3901 PLANTA - AREA 01
- LUM-EP-PL-04P3902 PLANTA - AREA 02

COPIA MASTER

Fecha	Abril 2015
Ing. Adrián Pérez	
Firma	Aclaración

Es Copia Fiel del Original Conforme a Obra

NUMERO DE APROBACION: LUM-EP-PL-04P3918

CONFORME A OBRA

LA FIRMA EN CADA CASILLERO IMPLICA CONFORMIDAD CON QUE EL PLANO REFLEJA COMO SE CONSTRUYO

REV.	DESCRIPCION	FECHA	ELABORO	REVISO	APROBO
1	CONFORME A OBRA	04.06.07	GI	GP	GP
0	PARA CONSTRUCCION CON MODIFICACIONES INDICADAS	31.05.06	JIF	NRL	MM
A	PRELIMINAR	21.12.04	JRA	RAN	PAS

LISTA DE REVISIONES

CONTRATISTA: BTU S.A.	NUMERO DE ELABORADO INTEC-ARCAN: 81041061-00-000-PLP-1101
INGENIERIA Y CAD: ARCAN ENGINEERING	TITULO: AREAS 01 Y 02 - CORTES Y DETALLES
ESTE DOCUMENTO ES PROPIEDAD DE TRANSPORTADORA DE GAS DEL NORTE S.A. QUEDA PROHIBIDA SU REPRODUCCION SIN EL CONSENTIMIENTO DE LA LEY.	TIPO DE ELABORADO: PLANO
TRANSPORTADORA DE GAS DEL NORTE S.A.	LUGAR: PLANTA COMPRESORA LUMBRERAS
	OBRA: EXPANSION 2005
NUMERO DE ELABORADO TGN: LUM-EP-PL-04P3918	ESCALA: 1:50
	REVISION: 1 de 1