

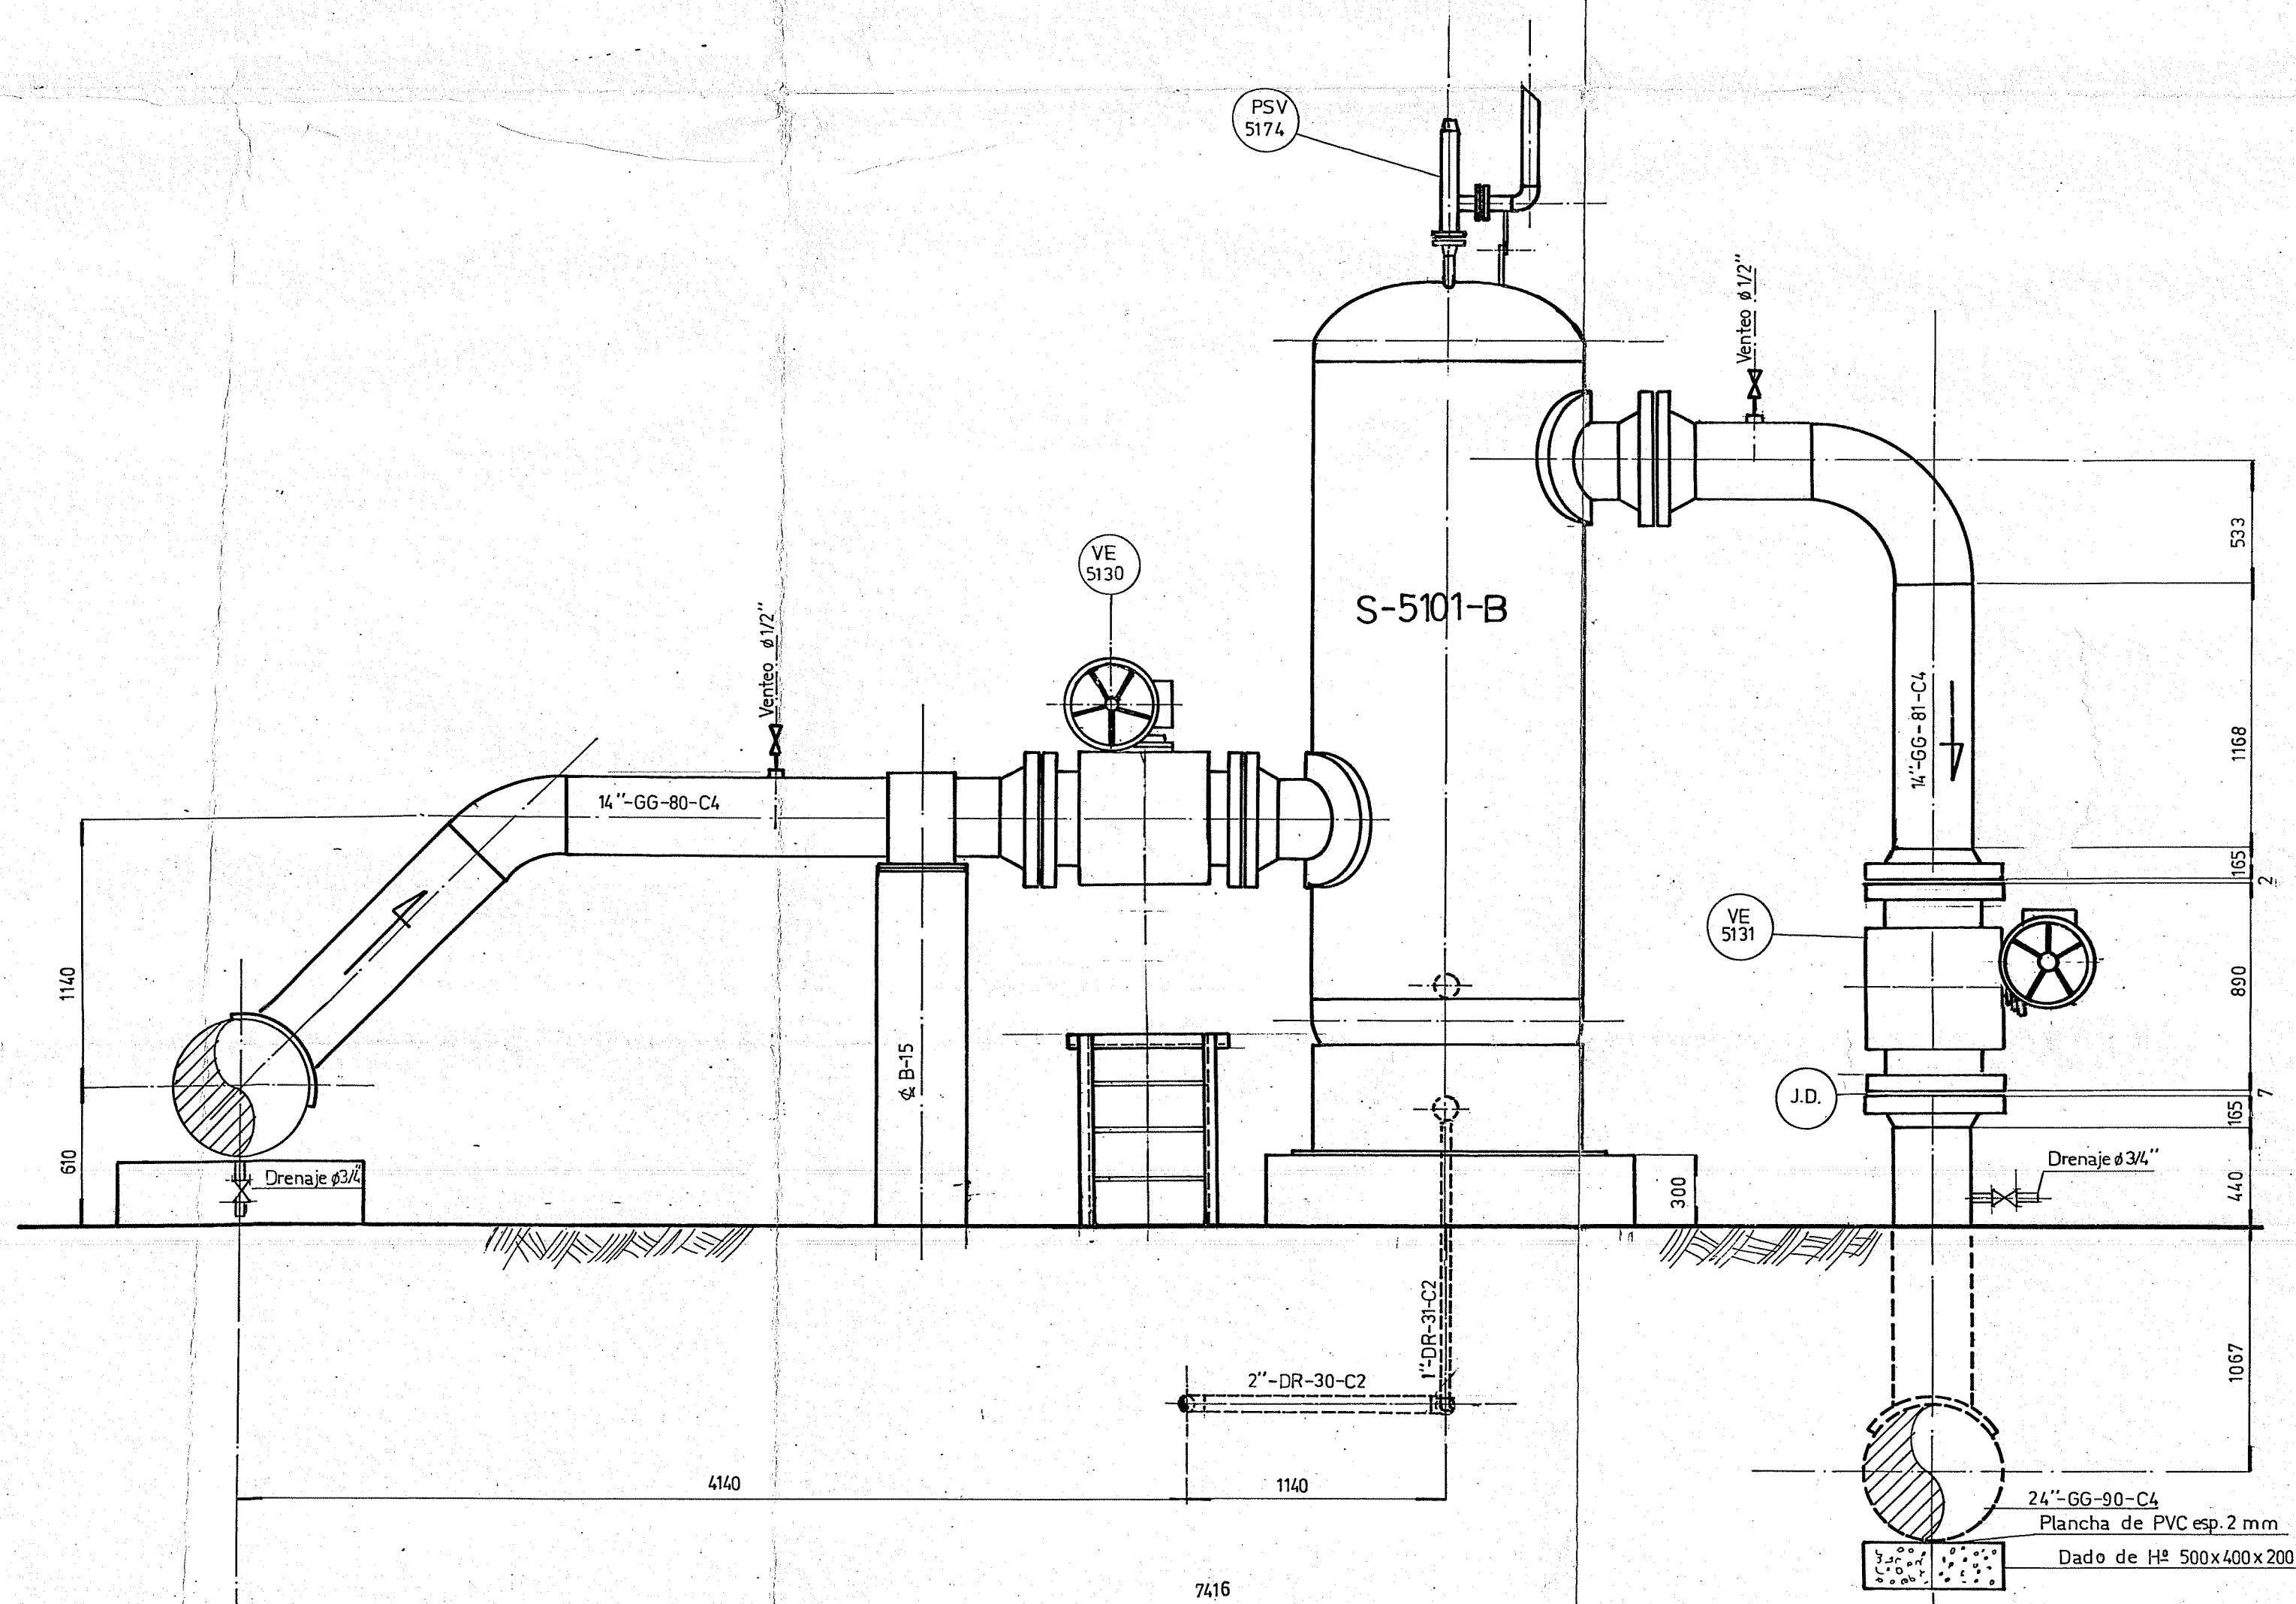


CONTINUA EN PLANO N° 1158-M-PL-102. INSTALACION NUEVO SEPARADOR DE ENTRADA

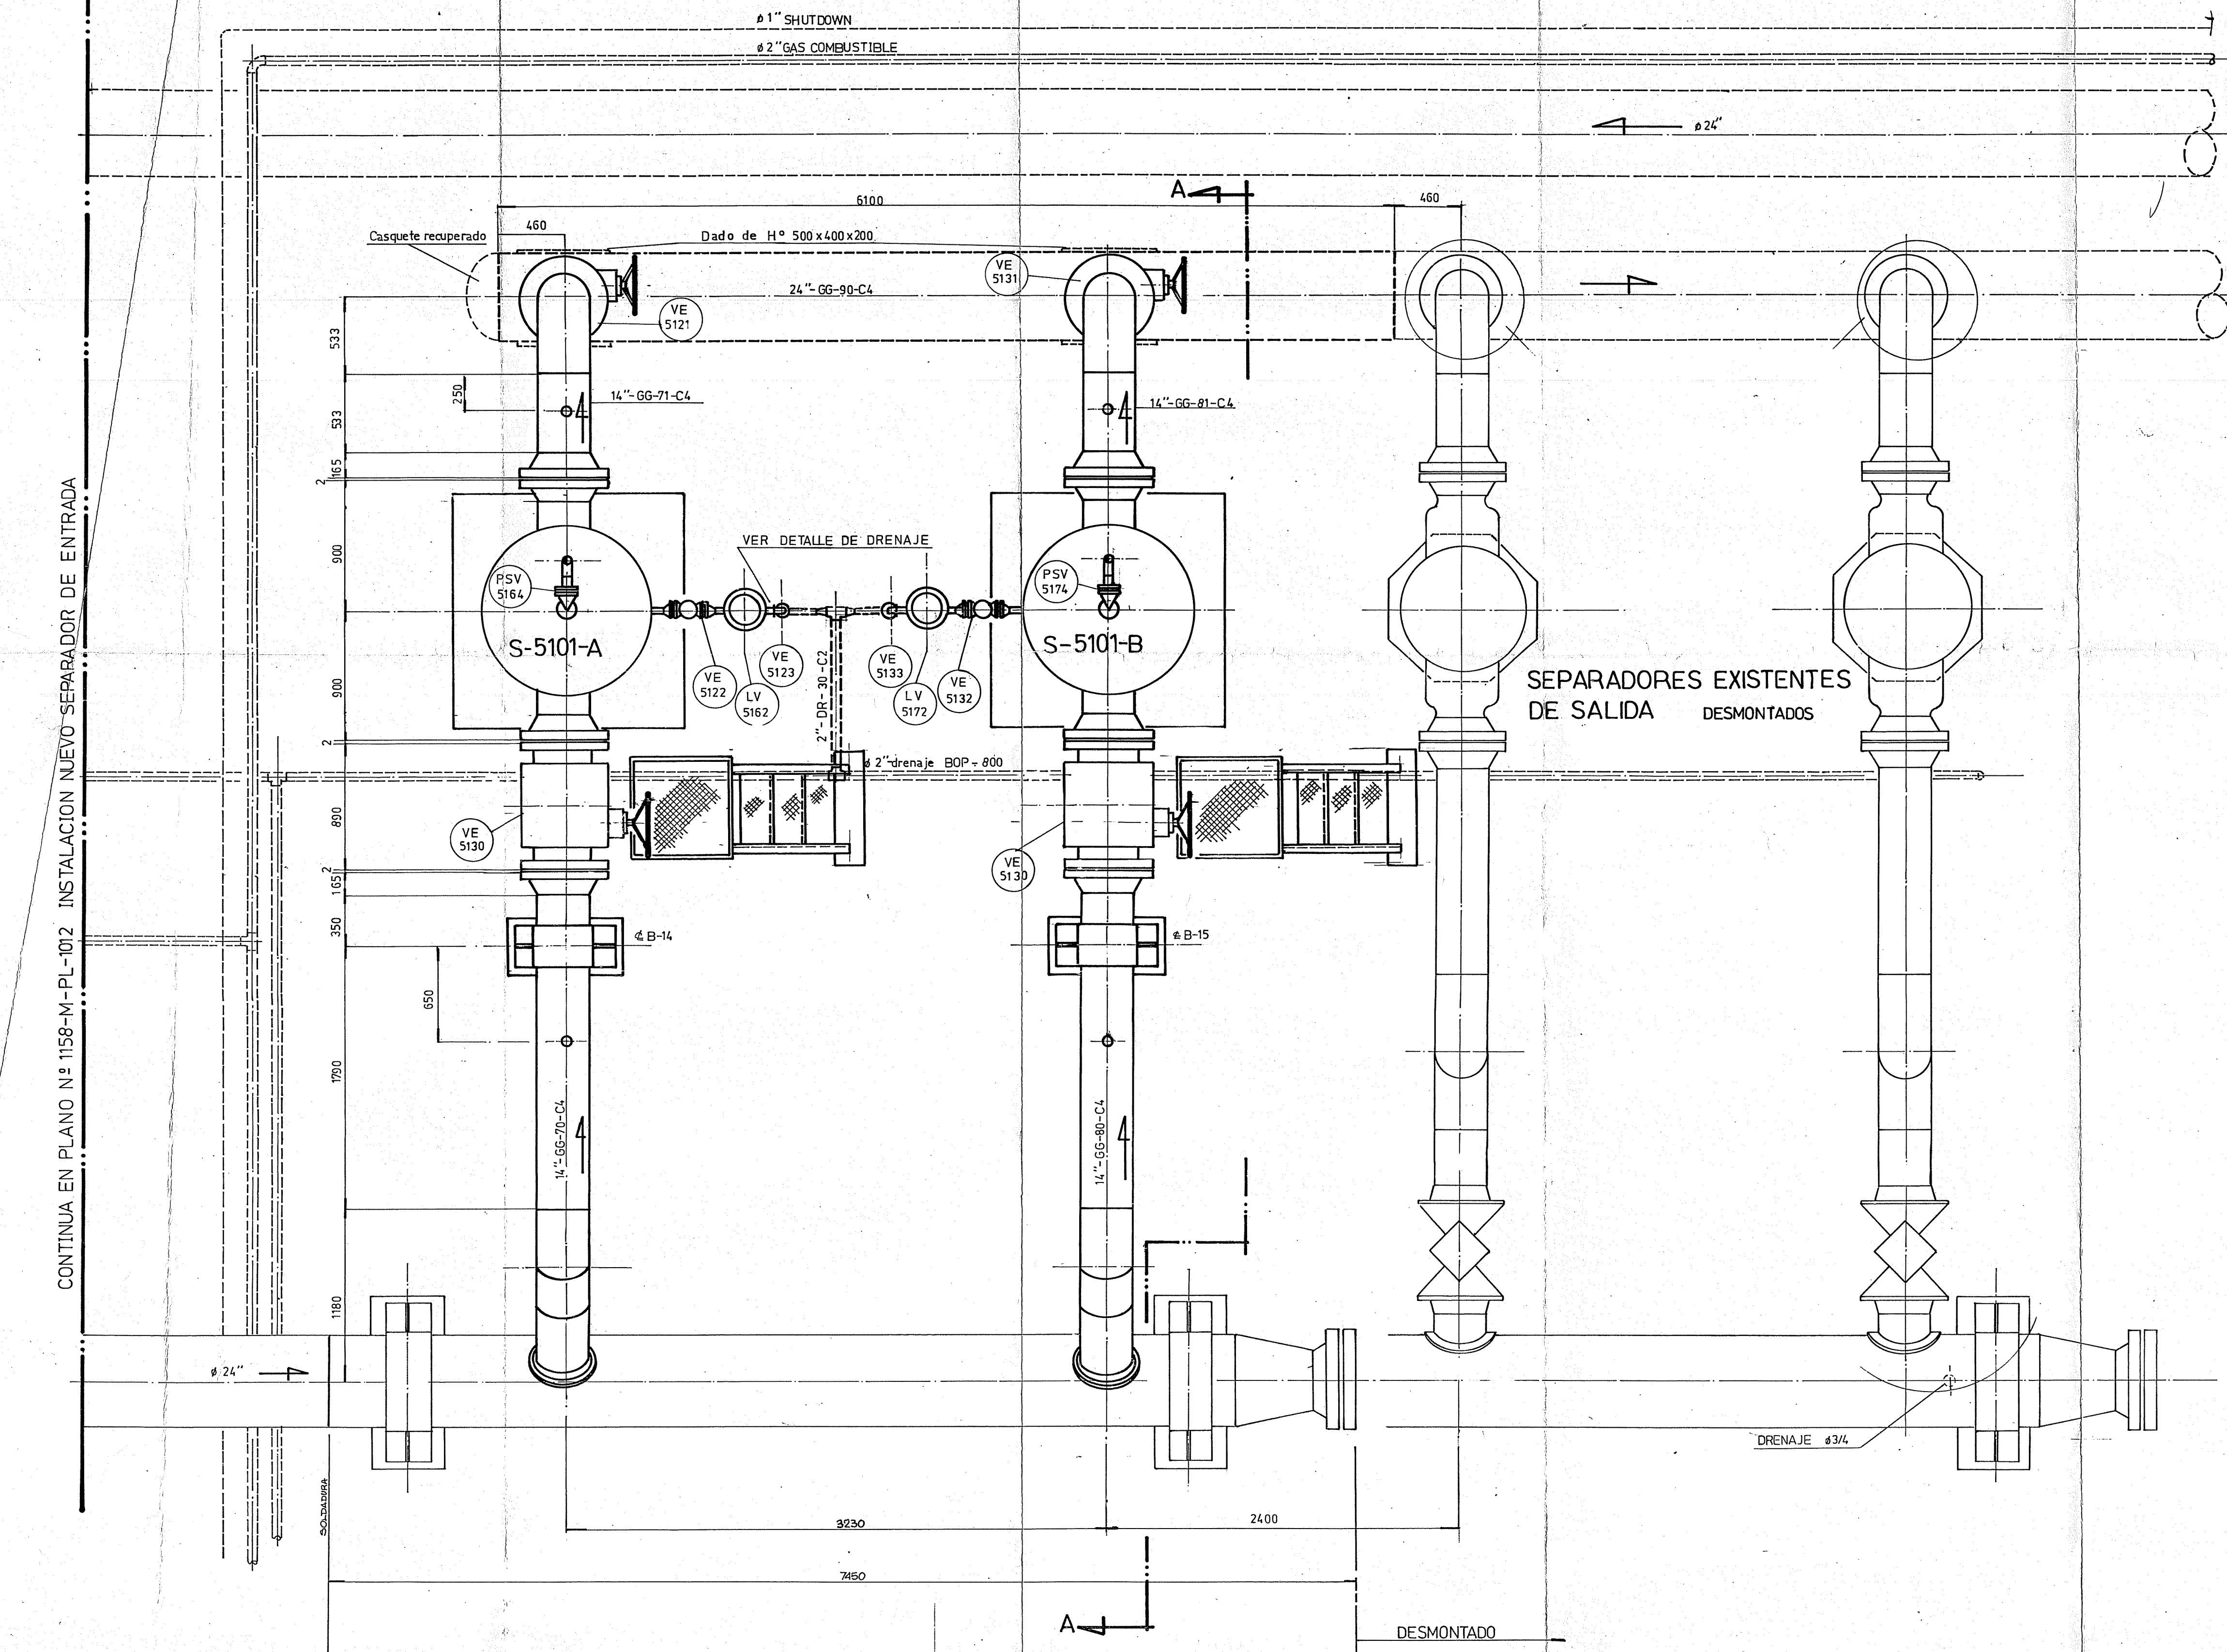

CORTE A-A

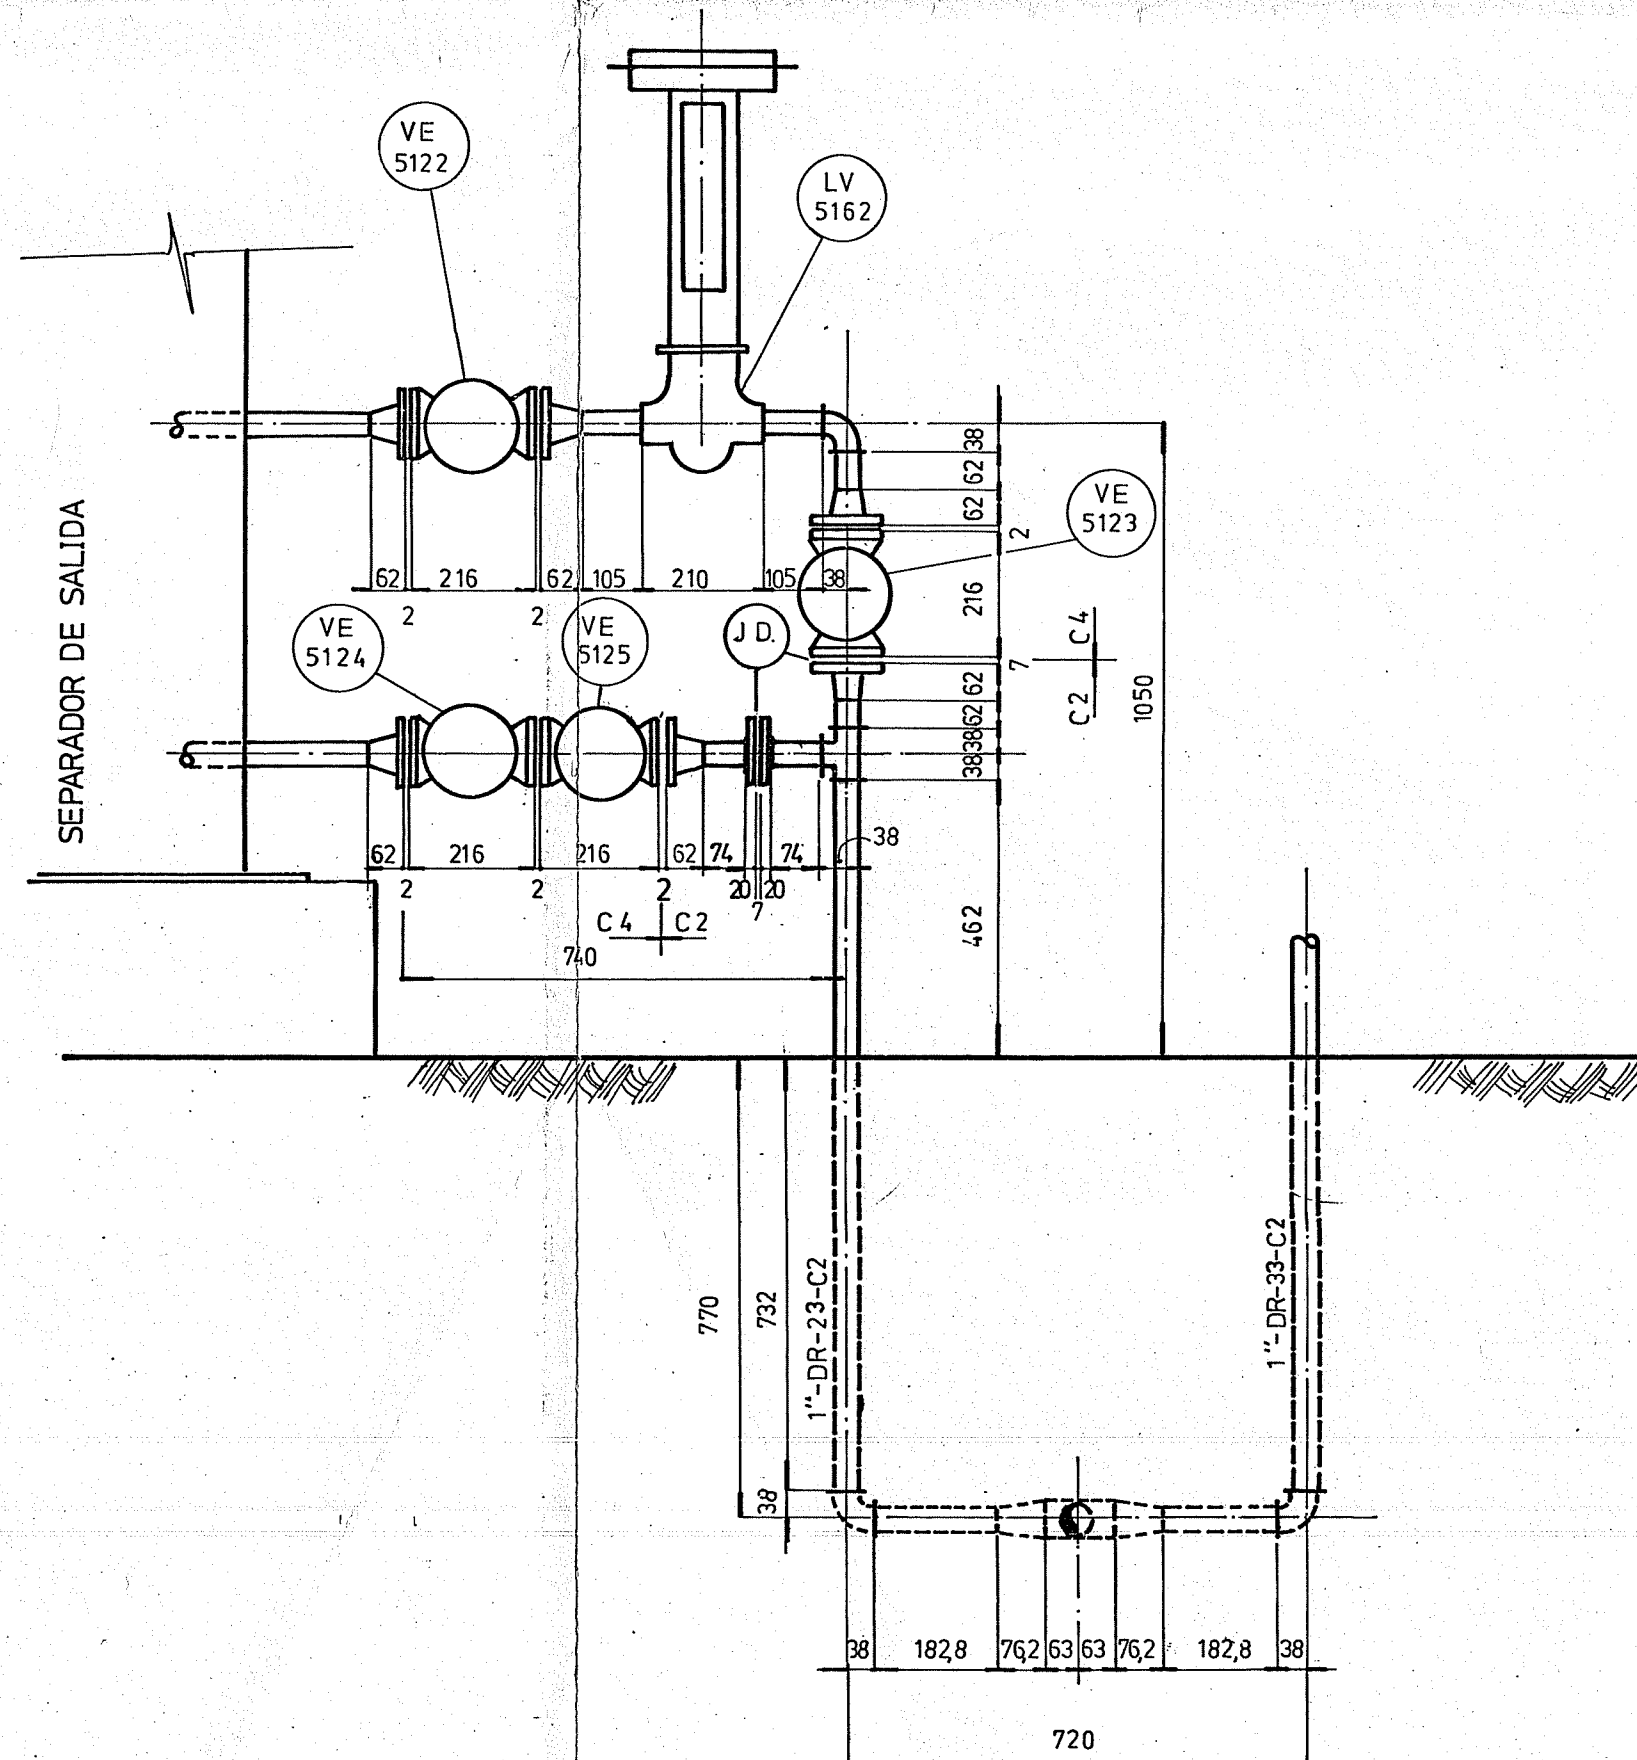

DETALLE DE DRENAJE
Esc. 1:12,5

NOTAS:
— EXISTENTE
— INSTALADO

PLANOS DE REFERENCIA
1158-I-PL-1001 DIAGRAMA DE CAÑERÍAS E INSTRUMENTOS GAS DE PROCESOS
1158-M-ET-0001 ESPECIFICACION DE CAÑERÍAS
1158-M-PL-1012 INSTALACION NUEVO SEPARADOR DE ENTRADA
1158-M-PL-0003 PLATAFORMAS ZONAS SEPARADORES
1158-M-PL-0007 SOPORTES DE CAÑERÍAS
1158-MLM-1001 LISTA DE MATERIALES

PLANO CONFORME A OBRA		
ADJUDICATARIO	ROMAN INGENIERIA S. A.	
CONSTRUCTOR	ROMAN INGENIERIA S. A.	
LUGAR: LUMBRERAS	ORDEN CONTRATO N° 104455	
DBRA AMPLIACION GASODUCTO CAMPO DURAN - BUENOS AIRES - (2ª ETAPA) AMPLIACION DE INSTALACIONES EN PLANTAS COMPRESORAS LUMBRERAS (Prov. de SALTA) LAVALLE - (Prov. de SANTIAGO DEL ESTERO) - DEAN FUNES - (Prov. de CORDOBA)	LIC. PUBLICA N° 10827	
TITULO: INSTALACION NUEVO SEPARADOR DE SALIDA	FECHA: 25/01/89	
APROBACION	CONSTRUCTOR	GAS DEL ESTADO
FIRMA	<i>[Signature]</i>	<i>[Signature]</i>
ACLABACION	Ing. ANTONIO MARTINEZ	Ing. MIGUEL SCAIANO
FECHA	31-01-89	Ing. MIGUEL SCAIANO

1	25/01/89	CONFORME A OBRA			
0	19/11/87	PARA CONSTRUCCION			H.C.H.
A	31/08/87	PARA APROBACION			H.C.H.
Rev.N°	Fecha	Descripción	Dibujó	Proyectó	Aprobó
 ROMAN INGENIERIA S.A.					
Cliente: GAS DEL ESTADO			O/C N° 104455		
AMPLIACION GASODUCTO CAMPO DURAN-BUENOS AIRES- (2° ETAPA) AMPLIACION DE INSTALACIONES EN PLANTAS COMPRESORAS LUMBRERAS (Prov.de SALTA) LAVALLE- (Prov.de SANTIAGO DEL ESTERO)- DEAN FUNES - (Prov.de CORDOBA)					
Dibujó	LUGAR: LUMBRERAS				
Revisó R.E.H.	PLANTA: LUMBRERAS				
Proyectó	Título: INSTALACION NUEVO SEPARADOR DE SALIDA				
Aprobó H.C.H.					
Fecha: / /					
Escala: 1 / 25					
O.P.N° 10827		DOCUMENTO		Formato	Revisión
OBRA N° 1158		1,1,1,5,8,1-10-1-1,1,1,1,1,1		A0	1