



MATCH-LINE E. 118000

MATCH-LINE E. 173000
CONT. EN PL. LAV-EP-PL-04P3902

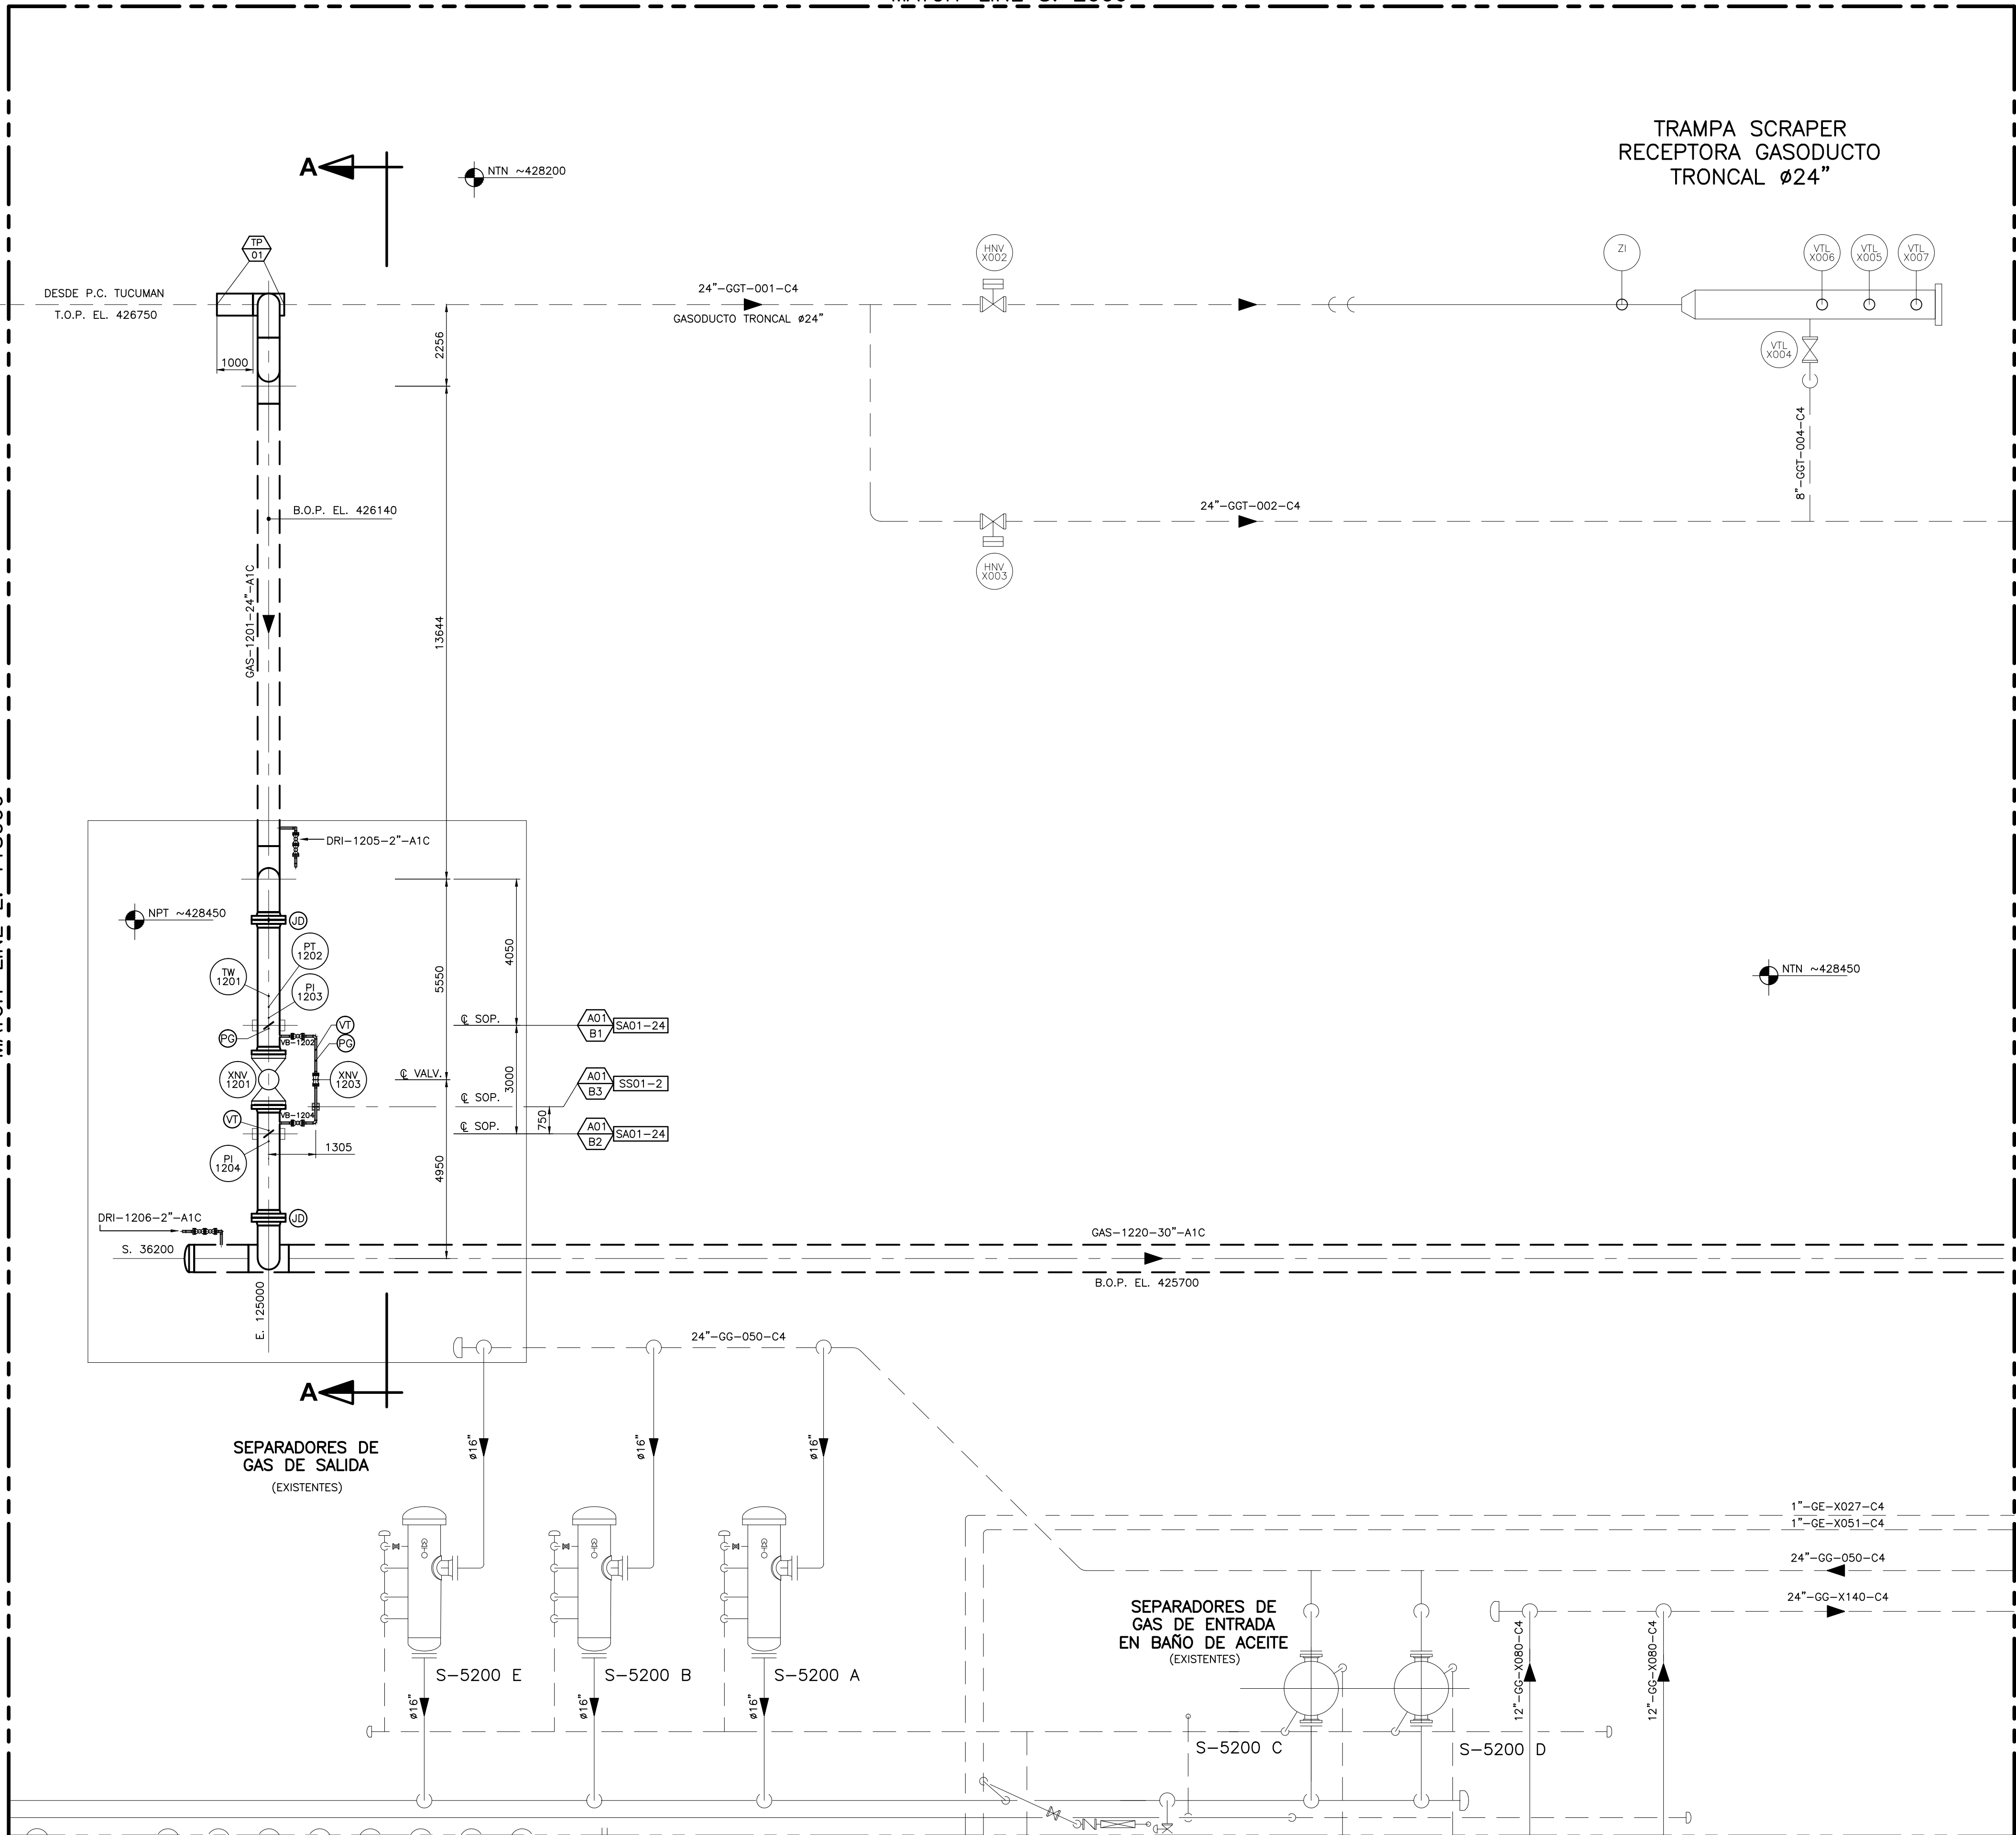

PLANO LLAVE

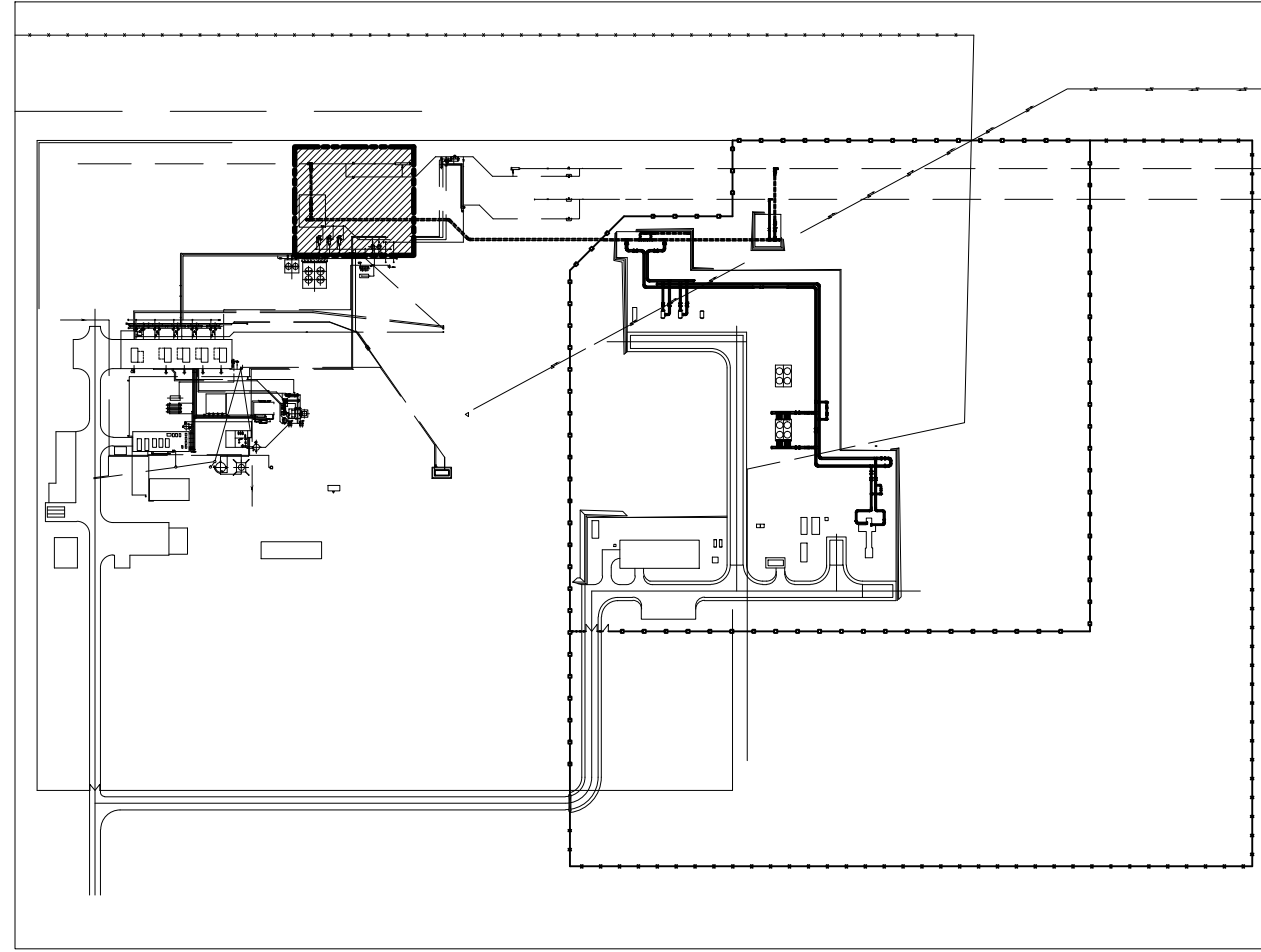

NOTAS:

- 1.- TODAS LAS COORDENADAS Y DIMENSIONES ESTAN EXPRESADAS EN MM.
- 2.- TODOS LOS NIVELES Y ELEVACIONES ESTAN EXPRESADOS EN MM.
- 3.- TODAS LAS COORDENADAS ESTAN REFERIDAS AL PUNTO 0,0.
- 4.- TODAS LAS MEDIDAS FUERON VERIFICADAS Y AJUSTADAS EN OBRA.
- 5.- LA TRAZA DEFINITIVA Y LA TAPADA DE LAS CAÑERIAS INSTALADAS SE DEFINIO EN OBRA.

REFERENCIAS GENERALES:

---	CAÑERIA EXISTENTE (AEREA)	---	CAÑERIA EXISTENTE (ENTERRADA)
---	CAÑERIA INSTALADA (AEREA)	---	CAÑERIA INSTALADA (ENTERRADA)
UD	JUNTA DIELECTRICA	IA	AIRE PARA INSTRUMENTOS
LM	JUNTA MONOLITICA	IG	GAS PARA INSTRUMENTOS
DR	TOMA DE DRENAJE	FG	GAS PARA ACTUADORES
VT	TOMA DE VENTEO	TP XX	PUNTO DE CONEXION (TIE-IN)
XX	BASE PARA SOPORTE	XX-XX	IDENTIFICACION TIPO DE SOPORTES
XXX	INSTRUMENTOS EXISTENTES	---	INDICA SOPORTE TIPO GUIA
XXX	INSTRUMENTOS INSTALADOS	---	INDICA APOYO SOLAMENTE
---	AISLACION Y TRACING	---	INDICA RESTRICCION AXIAL
---		---	INDICA PUNTO FIJO SOLDADO (ANCLAJE)

DOCUMENTOS DE REFERENCIA

LAV-ED-PI-04P3902	TRAMPAS DE SCRAPER
LAV-ED-PI-04P3903	ENTRADA DESDE GASODUCTOS
LAV-EZ-LY-04P3901	LAY-OUT GENERAL
LAV-EP-PK-04P3901	PLANO LLAVE
LAV-EZ-PN-04P3901	PLOT-PLAN GENERAL
LAV-EP-PL-04P3902	PLANTA - AREA 02
LAV-EP-PL-04P3915	CORTES Y DETALLES - AREA 01 Y 02
LAV-EP-IS-04P3901	CUADERNILLO DE ISOMETRICOS - AREA 01
LAV-EP-TI-04P3901	CUADERNILLO DE TIPICOS MECANICOS
LAV-EP-TI-04P3902	CUADERNILLO DE SOPORTES

COPIA MASTER	
Fecha	Abril 2016
Ingeniero	Ing. Adrián Pérez
Firma	Aclaración
Es Copia Fiel del Editable Conforme a Obra	
NUMERO ELABORADO TON: LAV-EP-PL-0001	

CONFORME A OBRA					
LA FIRMA EN CADA CASILLERO IMPLICA CONFORMIDAD CON QUE EL PLANO REFLEJA COMO SE CONSTRUYO					
2	CONFORME A OBRA	17.10.06	GI	CP	GP
1	CONFORME A OBRA	04.08.06			JMA
0	PARA CONSTRUCCION	19.07.05	FGG	JES	SRB
B	PARA CONTRATACION	27.12.04	BLA	RAN	PAS
A	PARA PLIEGO	23.11.04	BLA	RAN	PAS
REV.	DESCRIPCION	FECHA	ELABORO	REVISO	APROBO
LISTA DE REVISIONES					
CONTRATISTA:		NUMERO DE ELABORADO ARCAN:			
INGENIERIA Y CAD:		81041061-00-000-PLP-3001			
ESTE DOCUMENTO ES PROPIEDAD DE TRANSPORTADORA DE GAS DEL NORTE S.A. CUALQUIER USO NO AUTORIZADO SIN SU CONFORMIDAD CONFORME A LAS PREVISIONES DE LA LEY.		TITULO: PLANTA - AREA 01			
LUGAR: PLANTA COMPRESORA LAVALLE		TIPO DE ELABORADO: PLANO		N° DE OBRA	
OBRA: EXPANSION 2005		NUMERO DE ELABORADO TON:		ESCALA	
LAV-EP-PL-04P3901		1:100		REVISION	
		1/1		2	