


PLANO LLAVE

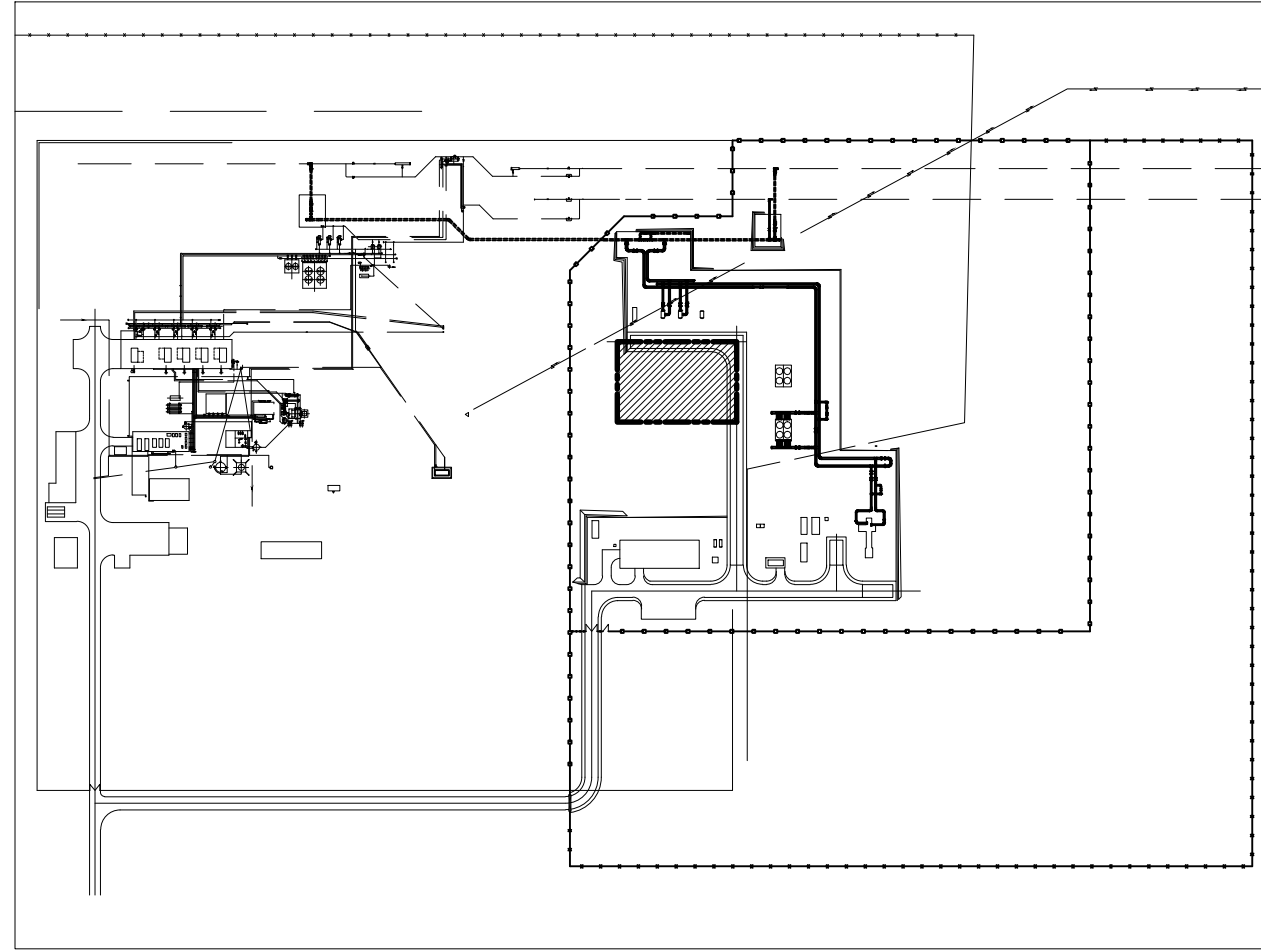

NOTAS:

- 1.- TODAS LAS COORDENADAS Y DIMENSIONES ESTAN EXPRESADAS EN MM.
- 2.- TODOS LOS NIVELES Y ELEVACIONES ESTAN EXPRESADOS EN MM.
- 3.- TODAS LAS COORDENADAS ESTAN REFERIDAS AL PUNTO 0,0.
- 4.- TODAS LAS MEDIDAS FUERON VERIFICADAS Y AJUSTADAS EN OBRA.
- 5.- LA TRAZA DEFINITIVA Y LA TAPADA DE LAS CAÑERIAS INSTALADAS SE DEFINIO EN OBRA.

REFERENCIAS GENERALES:

---	CAÑERIA EXISTENTE (AEREA)	---	CAÑERIA EXISTENTE (ENTERRADA)
---	CAÑERIA INSTALADA (AEREA)	---	CAÑERIA INSTALADA (ENTERRADA)
JD	JUNTA DIELECTRICA	IA	AIRE PARA INSTRUMENTOS
LM	JUNTA MONOLITICA	IG	GAS PARA INSTRUMENTOS
DR	TOMA DE DRENAJE	PG	GAS PARA ACTUADORES
VT	TOMA DE VENTEO	TP XX	PUNTO DE CONEXION (TIE-IN)
BX XX	BASE PARA SOPORTE	XX-XX	IDENTIFICACION TIPO DE SOPORTES
XXX XXX	INSTRUMENTOS EXISTENTES	---	INDICA SOPORTE TIPO GUIA
XXX XXX	INSTRUMENTOS INSTALADOS	---	INDICA APOYO SOLAMENTE
---	AISLACION Y TRACING	---	INDICA RESTRICCION AXIAL
---		---	INDICA PUNTO FIJO SOLDADO (ANCLAJE)

DOCUMENTOS DE REFERENCIA

LAV-ED-PI-04P3910	SISTEMA DE AGUA INDUSTRIAL
LAV-ED-PI-04P3911	SISTEMA DE GAS OPERADOR
LAV-ED-PI-04P3912	SISTEMA DE GAS DE CONSUMO
LAV-ED-PI-04P3916	SISTEMA DE VENTEO
LAV-ED-PI-04P3917	SISTEMA DE DRENAJES INDUSTRIALES
LAV-ED-PI-04P3918	SISTEMA DE AIRE COMPRIMIDO
LAV-EZ-LY-04P3901	LAY-OUT GENERAL
LAV-EP-PK-04P3901	PLANO LLAVE
LAV-EZ-PN-04P3901	PLOT-PLAN GENERAL
LAV-EP-PL-04P39XX	PLANTA - AREA XX
LAV-EP-PL-04P39XX	CORTES Y DETALLES - AREA XX
LAV-EP-IS-04P39XX	CUADERNILLO DE ISOMETRICOS - AREA XX
LAV-EP-TI-04P3901	CUADERNILLO DE TIPICOS MECANICOS
LAV-EP-TI-04P3902	CUADERNILLO DE SOPORTES

COPIA MASTER

Fecha

Abril 2016

Ing. Adrián Perez

Firma

Aclaración

Es Copia Fiel del Editable Conforme a Obra

NUMERO ELABORADO TON: LAV-EP-PL-0007

CONFORME A OBRA

LA FIRMA EN CADA CASILLERO IMPLICA CONFORMIDAD CON QUE EL PLANO REFLEJA COMO SE CONSTRUYO

2	CONFORME A OBRA	17.10.06	GI		CP		CP
1	CONFORME A OBRA	04.08.06					JMA
0	PARA CONSTRUCCION	19.07.04	FGG		JES		SRB
B	PARA CONTRATACION	27.12.04	BLA		RAN		PAS
A	PARA PLIEGO	23.11.04	BLA		RAN		PAS

REV.	DESCRIPCION	FECHA	ELABORO	REVISO	APROBO

CONTRATISTA:

INGENIERIA Y CAO:

ESTE DOCUMENTO ES PROPIEDAD DE TRANSPORTADORA DE GAS DEL NORTE S.A. CUIDA SU MANEJO Y DEVUELVE LOS DERECHOS CONFORME A LAS PREVISIONES DE LA LEY.

NUMERO DE ELABORADO ARCAN: 81041061-00-000-PLP-3007

TITULO: PLANTA - AREA 07

TIPO DE ELABORADO: PLANO

LUGAR: PLANTA COMPRESORA LAVALLE

OBRA: EXPANSION 2005

NUMERO DE ELABORADO TON: LAV-EP-PL-04P3907

ESCALA: 1:100

REVISION: 1/1

Nº DE OBRA: 2