



NUMERO DE PLANO: LAV-EP-PL-04P3917

FORMATO: RAM A1+M (1016 mm x 594 mm)

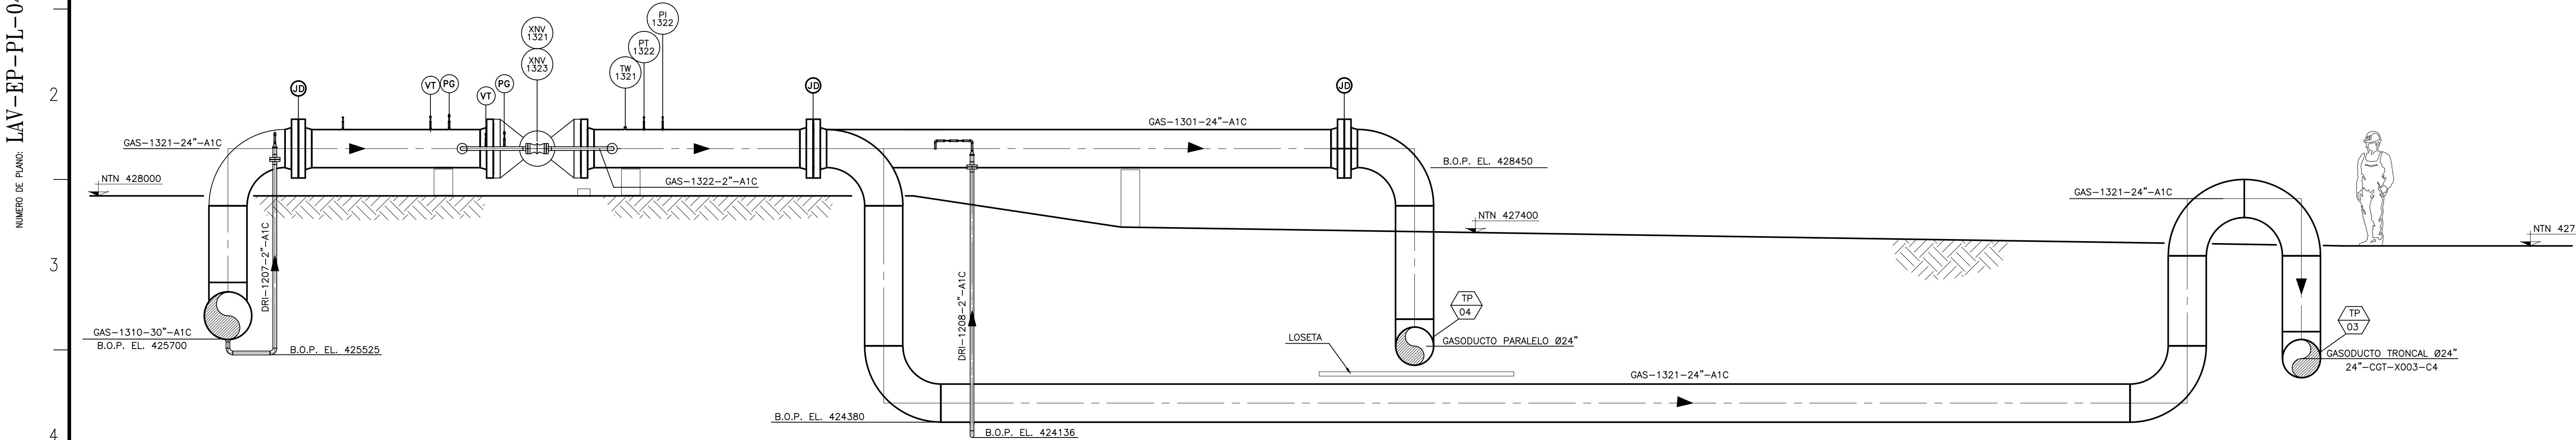

VISTA A-A

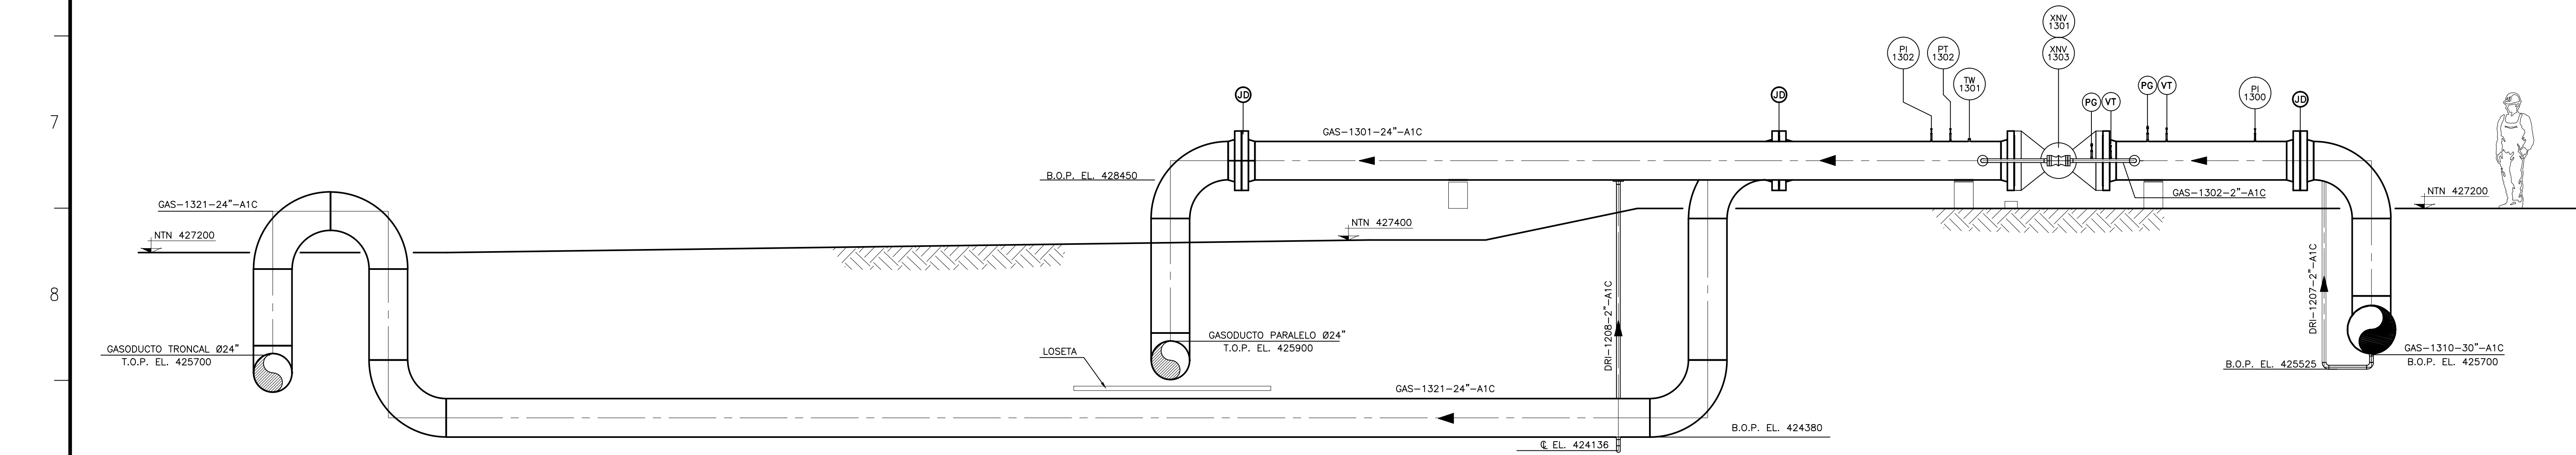

CORTE B-B

NOTAS GENERALES

1)_ LAS CAÑERÍAS MENORES DE Ø2" FUERON SOPORTADAS EN OBRA.

REFERENCIAS GENERALES

- LINEA NUEVA
- LINEA EXISTENTE.
- TP XX PUNTO DE EMPALME (TIE-IN)
- PG TOMA GAS DE OPERADOR
- VT VENTEO
- MD JUNTA DIELECTRICA
- XX XXXX INSTRUMENTO INSTALADO

DOCUMENTOS DE REFERENCIAS

LAV-EP-PL-04P3904 PLANTA - AREA 04

COPIA MASTER

Fecha	Abril 2015
Ingeniero	Ing. Adrián Pérez
Firma	
Aclaración	

Ex Copia Fiel del Editable Conforme a Obra

NUMERO ELABORADO TON: LAV-EP-PL-0017

CONFORME A OBRA

REV.	DESCRIPCION	FECHA	ELABORO	REVISO	APROBO
2	CONFORME A OBRA	17.10.06	GI	GP	GP
1	CONFORME A OBRA	04.08.06			JMA
0	PARA CONSTRUCCION	20.09.05	FGG	JES	SRB
A	PRELIMINAR	03.01.04	JRA	RAN	PAS

LISTA DE REVISIONES

CONTRATISTA:	INGENIERIA Y CAD:	NUMERO DE ELABORADO ARCAN:	81041061-00-000-PLP-3104
ESTE DOCUMENTO ES PROPIEDAD DE TRANSPORTADORA DE GAS DEL NORTE S.A. QUEDA PROHIBIDA SU REPRODUCCION SIN EL CONSENTIMIENTO DE TRANSPORTADORA DE GAS DEL NORTE S.A.		TITULO: AREAS 04 - CORTES Y DETALLES	
LUGAR: PLANTA COMPRESORA LAVALLE		TIPO DE ELABORADO: PLANO	
OBRA: EXPANSION 2005		NUMERO DE ELABORADO TON: LAV-EP-PL-04P3917	
ESCALA: 1:50		REVISION: 2	