



VISTA A-A

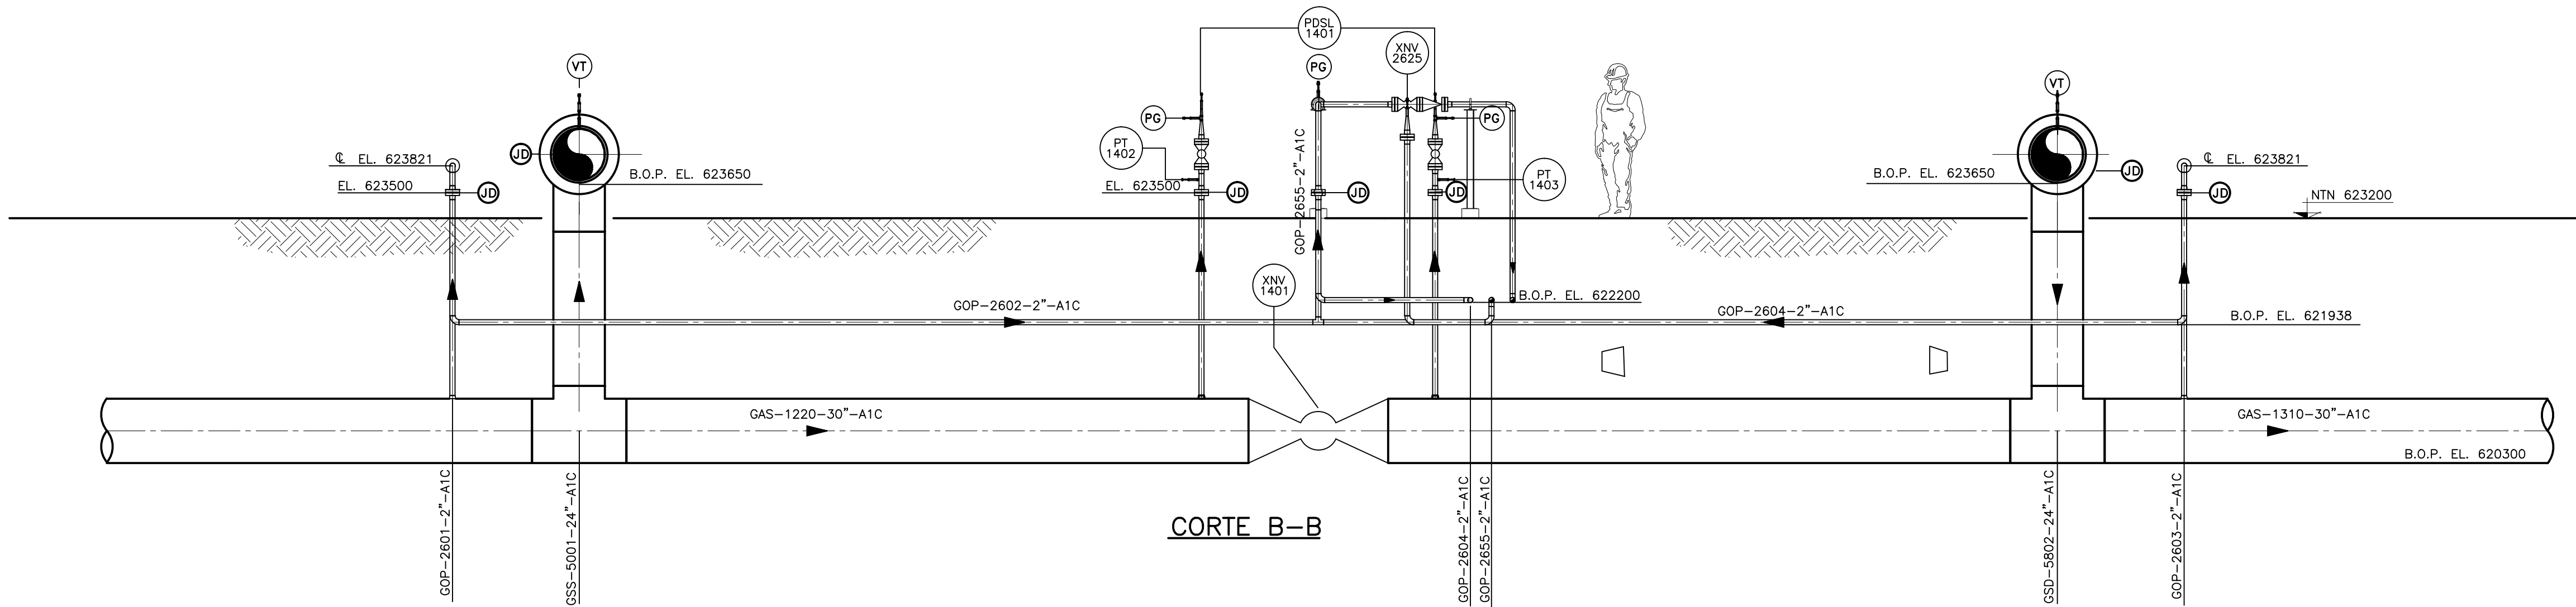

CORTE B-B

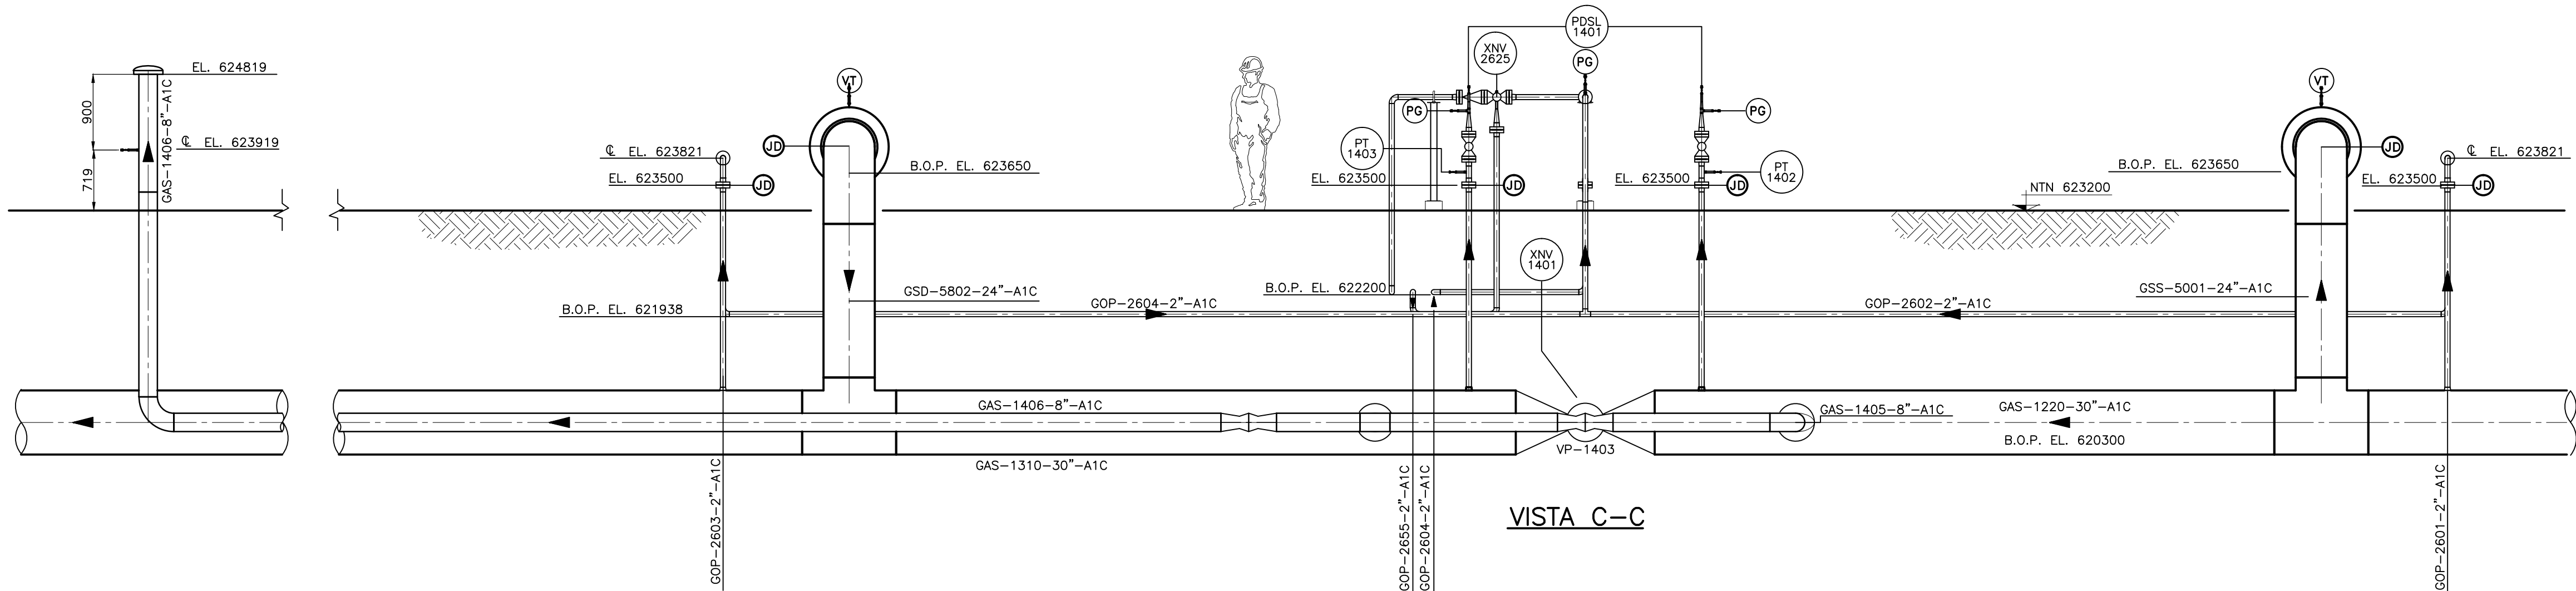

VISTA C-C

NOTAS GENERALES

- 1)_ TODAS LAS ELEVACIONES ESTAN EXPRESADAS EN MILIMETROS.
- 2)_ TODAS LAS CAÑERIAS MENORES DE 2" FUERON AJUSTADAS EN OBRA.
- 3)_ LAS CAÑERIAS MENORES DE 2" FUERON SOPORTADAS EN OBRA.

REFERENCIAS GENERALES

- CAÑERIA EXISTENTE
- CAÑERIA INSTALADA
- PUNTO DE EMPALME (TIE-IN)
- TOMA GAS DE OPERADOR
- VENTEO
- JUNTA DIELECTRICA
- INSTRUMENTO INSTALADA

DOCUMENTOS DE REFERENCIAS

DEA-EP-PL-04P3902 PLANTA - AREA 02

COPIA MASTER

Fecha: Abril 2015

Ing. Adrián Pérez

Firma: Aclaración

Es Copia Fiel del Editable Conforme a Obra

NUMERO ELABORADO TGN: DEA-EP-PL-0015

CONFORME A OBRA					
LA FIRMA EN CADA CASILLERO IMPLICA CONFORMIDAD CON QUE EL PLANO REFLEJA COMO SE CONSTRUYO					
3	CONFORME A OBRA	31.10.06	GI	CP	CP
2	PARA CONSTRUCCION	20.10.05	DRU	NDU	RDS
1	PARA APROBACION (MODIFICACIONES INDICADAS)	29.08.05	DRU	JCD	RDS
0	PARA CONSTRUCCION	14.07.05	DRU	JCD	RDS
A	PARA PLIEGO	07.01.05	JRA	RAN	PAS
REV.	DESCRIPCION	FECHA	ELABORO	REVISO	APROBO
LISTA DE REVISIONES					
CONTRATISTA:		NUMERO DE ELABORADO ARCAN:			
INGENIERIA Y CAD:		81041061-00-000-PLP-5102			
LUGAR: PLANTA COMPRESORA DEAN FUNES		TIPO DE ELABORADO: PLANO		N° DE OBRA	
OBRA: EXPANSION 2005		NUMERO DE ELABORADO TGN:		REVISION	
DEA-EP-PL-04P3915		ESCALA: 1:50		Hojas N°	
1 de 1		3			