


DEA-EP-PL-04P3902



CONT. EN PL. DEA-EP-PL-04P3901
MATCH-LINE E. 205000

MATCH-LINE E. 265000
CONT. EN PL. DEA-EP-PL-04P3903


N.G. N.P.

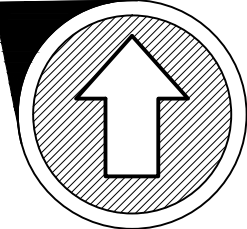

MATCH-LINE S. 2000

NOTA 5

PLANO LLAVE

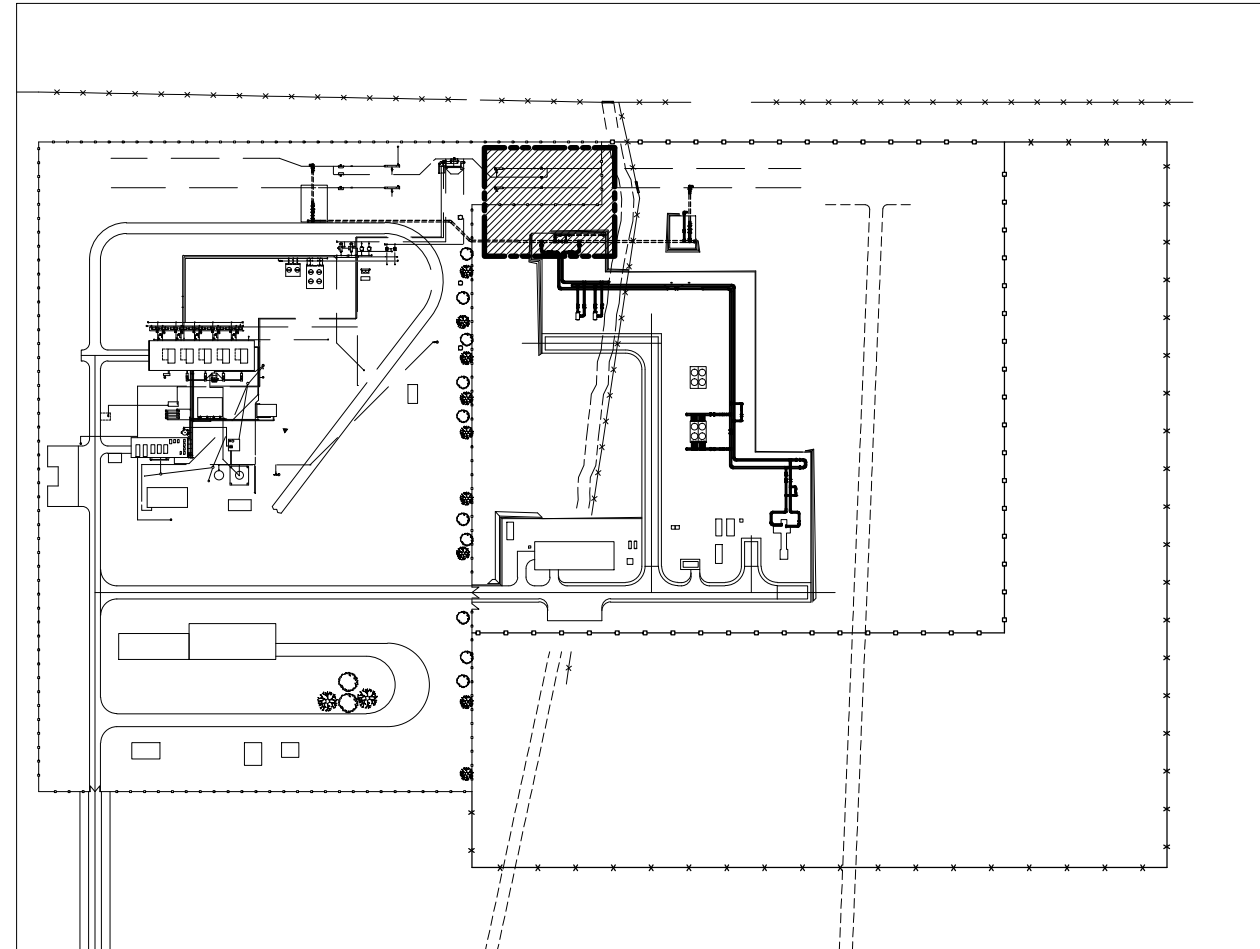

NOTAS:

- 1.- TODAS LAS COORDENADAS Y DIMENSIONES ESTAN EXPRESADAS EN MM.
- 2.- TODOS LOS NIVELES Y ELEVACIONES ESTAN EXPRESADOS EN MM.
- 3.- TODAS LAS COORDENADAS ESTAN REFERIDAS AL PUNTO 0.0.
- 4.- TODAS LAS MEDIDAS FUERON VERIFICADAS Y AJUSTADAS EN OBRA.
- 5.- PROVISTO POR TERCEROS.

REFERENCIAS GENERALES:

---	CARERIA EXISTENTE (AEREA)	---	CARERIA EXISTENTE (ENTERRADA)	---	CARERIA INSTALADAS POR TERCEROS (AEREA)	---	CARERIA INSTALADAS POR TERCEROS (ENTERRADA)
JU	JUNTA DIELECTRICA	IA	AIRE PARA INSTRUMENTOS	XXX	INSTRUMENTOS EXISTENTES	---	INDICA SOPORTE TIPO GUIA
JM	JUNTA MONOLITICA	IG	GAS PARA INSTRUMENTOS	XXX	INSTRUMENTOS INSTALADAS	---	INDICA APOYO SOLAMENTE
DR	TOMA DE DRENAJE	IC	GAS PARA ACTUADORES	---	ISOLACION Y TRACING	---	INDICA RESTRICCION AXIAL
VI	TOMA DE VENTEO	TP	PUNTO DE CONEXION (TIE-IN)	---	---	---	INDICA PUNTO FIJO SOLDADO (ANCLAJE)
BS	BASE PARA SOPORTE	XX	IDENTIFICACION TIPO DE SOPORTES	---	---	---	---
XX	---	XX	---	---	---	---	---

DOCUMENTOS DE REFERENCIA

DEA-ED-PI-04P3904	SUCCION Y BY-PASS TURBOCOMPRESORA
DEA-ED-PI-04P3908	DESCARGA PTA. TURBOCOMPRESORA
DEA-ED-PI-04P3911	SISTEMA DE GAS OPERADOR
DEA-ED-PI-04P3912	SISTEMA DE GAS DE CONSUMO
DEA-EZ-LY-04P3901	LAY-OUT GENERAL
DEA-EP-PK-04P3901	PLANO LLAVE
DEA-EZ-PN-04P3901	PLOT-PLAN GENERAL
DEA-EP-PL-04P3901	PLANTA - AREA 01
DEA-EP-PL-04P3903	PLANTA - AREA 03
DEA-EP-PL-04P3904	PLANTA - AREA 04
DEA-EP-PL-04P3915	CORTES Y DETALLES - AREA 02
DEA-EP-IS-04P3902	CUADERNILLO DE ISOMETRICOS - AREA 02
DEA-EP-TI-04P3901	CUADERNILLO DE TÍPICOS MECANICOS
DEA-EP-TI-04P3902	CUADERNILLO DE SOPORTES
DEA-EP-PI-04P3903	ENTRADA DESDE GASODUCTOS
DEA-EP-PI-04P3909	SALIDA A GASODUCTOS

COPIA MASTER			
Fecha	Asi	2015	
Ingeniero	Ing. Adrián Pérez		
Firma			
Adaptación			
Es copia fiel del Estándar Conforme a OBRA			
NUMERO ELABORADO TON: DEA-EP-PL-0002			

CONFORME A OBRA					
LA FIRMA EN CADA CASILLERO IMPLICA CONFORMIDAD CON QUE EL PLANO REFLEJA COMO SE CONSTRUYO					
3	CONFORME A OBRA	15.11.06	GI	GP	GP
2	PARA CONSTRUCCION	20.10.05	DRU	NDU	RDS
1	PARA APROBACION (MODIFICACION INDICADAS)	29.08.05	DRU	JCD	RDS
0	PARA CONSTRUCCION	13.07.05	DRU	JCD	RDS
B	PARA CONTRATACION	31.12.04	BLA	RAN	PAS
REV.	DESCRIPCION	FECHA	ELABORO	REVISO	APROBO

CONTRATISTA: SKANSKA		NUMERO DE ELABORADO ARCAN: 81041061-00-000-PLP-5002	
INGENIERIA Y CAD: ARCAN ENGINEERING		TITULO: PLANTA - AREA 02	
ESTE DOCUMENTO ES PROPIEDAD DE TRANSPORTADORA DE GAS DEL NORTE S.A. QUES PASADOMINIO. SUS DERECHOS CONFORME A LAS PREVISIONES DE LA LEY.		TIPO DE ELABORADO: PLANO	
LUGAR: PLANTA COMPRESORA DEAN FUNES		N° DE OBRA	
OBRA: EXPANSION 2005		REVISION	
NUMERO DE ELABORADO TON: DEA-EP-PL-04P3902		ESCALA: 1:100	3
		HOJA N° 1/1	