


CONT. EN PL. LAV-EP-PL-04P3903
MATCH-LINE E. 322000

MATCH-LINE S. 2000

CONT. EN PL. LAV-EP-PL-04P3906
MATCH-LINE S. 52000

MATCH-LINE E. 377000

PLANO LLAVE

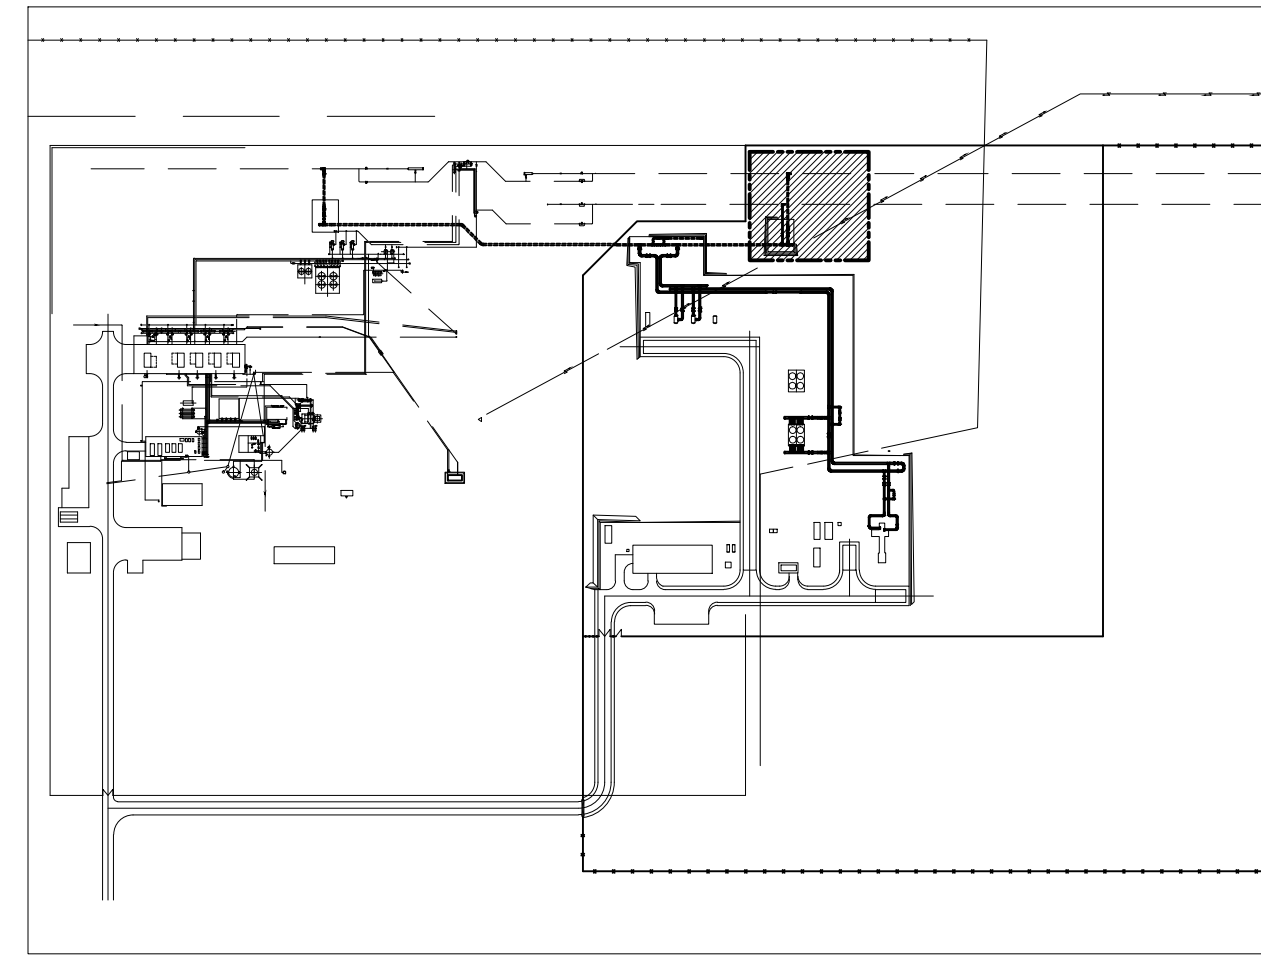

NOTAS:


- 1.- TODAS LAS COORDENADAS Y DIMENSIONES ESTAN EXPRESADAS EN MM.
- 2.- TODOS LOS NIVELES Y ELEVACIONES ESTAN EXPRESADOS EN MM.
- 3.- TODAS LAS COORDENADAS ESTAN REFERIDAS AL PUNTO 0,0.
- 4.- TODAS LAS MEDIDAS FUERON VERIFICADAS Y AJUSTADAS EN OBRA.
- 5.- LA TRAZA DEFINITIVA Y LA TAPADA DE LAS CAÑERIAS INSTALADAS SE DEFINIO EN OBRA.

REFERENCIAS GENERALES:

---	CAÑERIA EXISTENTE (AEREA)	---	CAÑERIA EXISTENTE (ENTERRADA)
---	CAÑERIA INSTALADA (AEREA)	---	CAÑERIA INSTALADA (ENTERRADA)
JD	JUNTA DIELECTRICA	IA	AIRE PARA INSTRUMENTOS
LM	JUNTA MONOLITICA	IG	GAS PARA INSTRUMENTOS
DR	TOMA DE DRENAJE	PG	GAS PARA ACTUADORES
VT	TOMA DE VENTEO	TP XX	PUNTO DE CONEXION (TIE-IN)
BX XX	BASE PARA SOPORTE	XX-XX	IDENTIFICACION TIPO DE SOPORTES
XXX XXX	INSTRUMENTOS EXISTENTES	---	INDICA SOPORTE TIPO GUIA
XXX XXX	INSTRUMENTOS INSTALADOS	---	INDICA APOYO SOLAMENTE
---	ISOLACION Y TRACING	---	INDICA RESTRICCION AXIAL
---		---	INDICA PUNTO FIJO SOLDADO (ANCLAJE)

DOCUMENTOS DE REFERENCIA

LAV-ED-PI-04P3908	DESCARGA PTA. TURBOCOMPRESORA
LAV-ED-PI-04P3909	SALIDA A GASODUCTOS
LAV-EZ-LY-04P3901	LAY-OUT GENERAL
LAV-EP-PK-04P3901	PLANO LLAVE
LAV-EZ-PN-04P3901	PLOT-PLAN GENERAL
LAV-EP-PL-04P3903	PLANTA - AREA 03
LAV-EP-PL-04P3917	CORTES Y DETALLES - AREA 04
LAV-EP-IS-04P3904	CUADERNILLO DE ISOMETRICOS - AREA 04
LAV-EP-TI-04P3901	CUADERNILLO DE TIPICOS MECANICOS
LAV-EP-TI-04P3902	CUADERNILLO DE SOPORTES

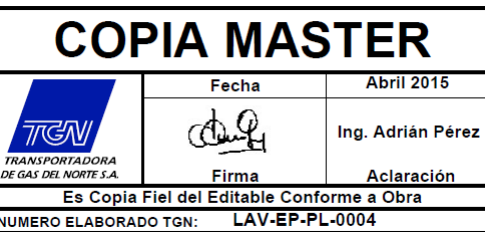

CONFORME A OBRA					
LA FIRMA EN CADA CASILLERO IMPLICA CONFORMIDAD CON QUE EL PLANO REFLEJA COMO SE CONSTRUYO					
2	CONFORME A OBRA	17.10.06	GI	CP	GP
1	CONFORME A OBRA	04.08.06	JMA	JMA	JMA
0	PARA CONSTRUCCION	19.07.05	FGG	JES	SRB
B	PARA CONTRATACION	27.12.04	BLA	RAN	PAS
A	PARA PLIEGO	23.11.04	BLA	RAN	PAS
REV.	DESCRIPCION	FECHA	ELABORO	REVISO	APROBO
LISTA DE REVISIONES					
CONTRATISTA:		NUMERO DE ELABORADO ARCAN:			
INGENIERIA Y CAO:		81041061-00-000-PLP-3004			
ESTE DOCUMENTO ES PROPIEDAD DE TRANSPORTADORA DE GAS DEL NORTE S.A. CUYA DISTRIBUCION SIN DERECHOS CONFORME A LAS PREVISIONES DE LA LEY.		TITULO: PLANTA - AREA 04			
TGN		TIPO DE ELABORADO: PLANO			
TRANSPORTADORA DE GAS DEL NORTE S.A.		LUGAR: PLANTA COMPRESORA LAVALLE			
		OBRA: EXPANSION 2005			
NUMERO DE ELABORADO TGN:		ESCALA:		REVISION:	
LAV-EP-PL-04P3904		1:100		1/1	
				2	