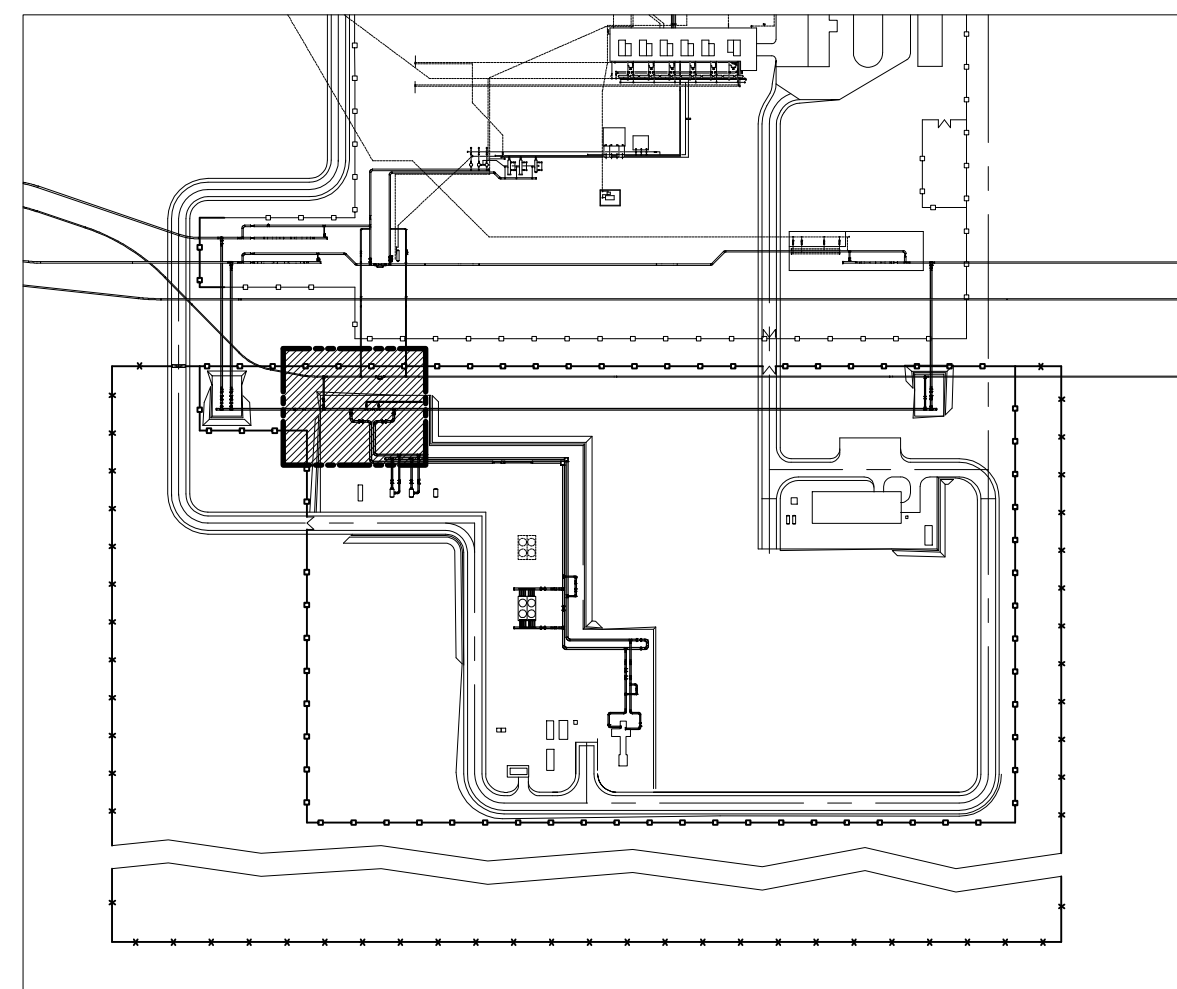
PLANO LLAVE

NOTAS:

- 1.- TODAS LAS COORDENADAS Y DIMENSIONES ESTAN EXPRESADAS EN MM.
- 2.- TODOS LOS NIVELES Y ELEVACIONES ESTAN EXPRESADOS EN MM.
- 3.- TODAS LAS COORDENADAS ESTAN REFERIDAS AL PUNTO 0,0.
- 4.- TODAS LAS MEDIDAS FUERON VERIFICADAS Y AJUSTADAS EN OBRA.
- 5.- LA TRAZA DEFINITIVA Y LA TAPADA DE LAS CAÑERIAS INSTALADAS SE DEFINIERON EN OBRA.



REFERENCIAS GENERALES:



## DOCUMENTOS DE REFERENCIA


LUM-ED-PI-04P3904	SUCCION Y BY-PASS TURBOCOMPRESORA
LUM-ED-PI-04P3908	DESCARGA PTA. TURBOCOMPRESORA
LUM-ED-PI-04P3911	SISTEMA DE GAS OPERADOR
LUM-ED-PI-04P3912	SISTEMA DE GAS DE CONSUMO
LUM-EZ-LY-04P3901	LAY-OUT GENERAL
LUM-EP-PK-04P3901	PLANO LLAVE
LUM-EZ-PN-04P3901	PLOT-PLAN GENERAL
LUM-EP-PL-04P3903	PLANTA - AREA 03
LUM-EP-PL-04P3905	PLANTA - AREA 05
LUM-EP-PL-04P3907	PLANTA - AREA 07
LUM-EP-PL-04P3919	CORTES Y DETALLES - AREA 04
LUM-EP-IS-04P3904	CUADERNILLO DE ISOMETRICOS - AREA 04
LUM-EP-TI-04P3901	CUADERNILLO DE TIPICOS MECANICOS
LUM-EP-TI-04P3902	CUADERNILLO DE SOPORTES
I-EM-T-O13	BASE PARA VALVULAS SOTERRADAS 30"

## COPIA MASTER

 

 <b>TCN</b> TRANSPORTADORA DE GAS DEL NORTE S.A.	Fecha	Abril 2015
	 Firma	Ing. Adrián Pérez Aclaración
<b>Es Copia Fiel del Editable Conforme a Obra</b>		
NUMERO ELABORADO TGN:		LUM-EP-PL-0004

CONFORME A OBRA

LA FIRMA EN CADA CASILLERO IMPLICA CONFORMIDAD CON QUE EL PLANO REFLEJA COMO SE CONSTRUYO

1	CONFORME A OBRA	04.06.07	GI		GP	GP
0	EMISION PARA CONSTRUCCION. MODIF. INDICADAS	05.06.05	JIF		NRL	MM
B	PARA CONTRATACION	20.12.04	BLA		RAN	PAS
A	PARA PLIEGO	10.11.04	BLA		RAN	PAS
REV.	DESCRIPCION	FECHA	ELABORO		REVISO	APROBO

## LISTA DE REVISIONES

 <b>TRANSPORTADORA DE GAS DEL NORTE S.A.</b>	TITULO: <b>PLANTA - AREA 04</b> TIPO DE ELABORADO: <b>PLANO</b> LUGAR: <b>PLANTA COMPRESORA LUMBRERAS</b> OBRA: <b>EXPANSION 2005</b>
	NUMERO DE ELABORADO TON: <b>LUM-EP-PL-04P3904</b>
	ESCALA: <b>1:100</b> HOJA N° <b>1/1</b>
	REVISIO: 