

DEA-EP-PL-04P3905



NUMERO DE PLANO:

CONT. EN PL. DEA-EP-PL-04P3904  
MATCH-LINE E. 282000

FORMATO BRAI A1 ( 841 mm x 594 mm )


CONT. EN PL. DEA-EP-PL-04P3903  
MATCH-LINE S. 52000

N.G. N.P.

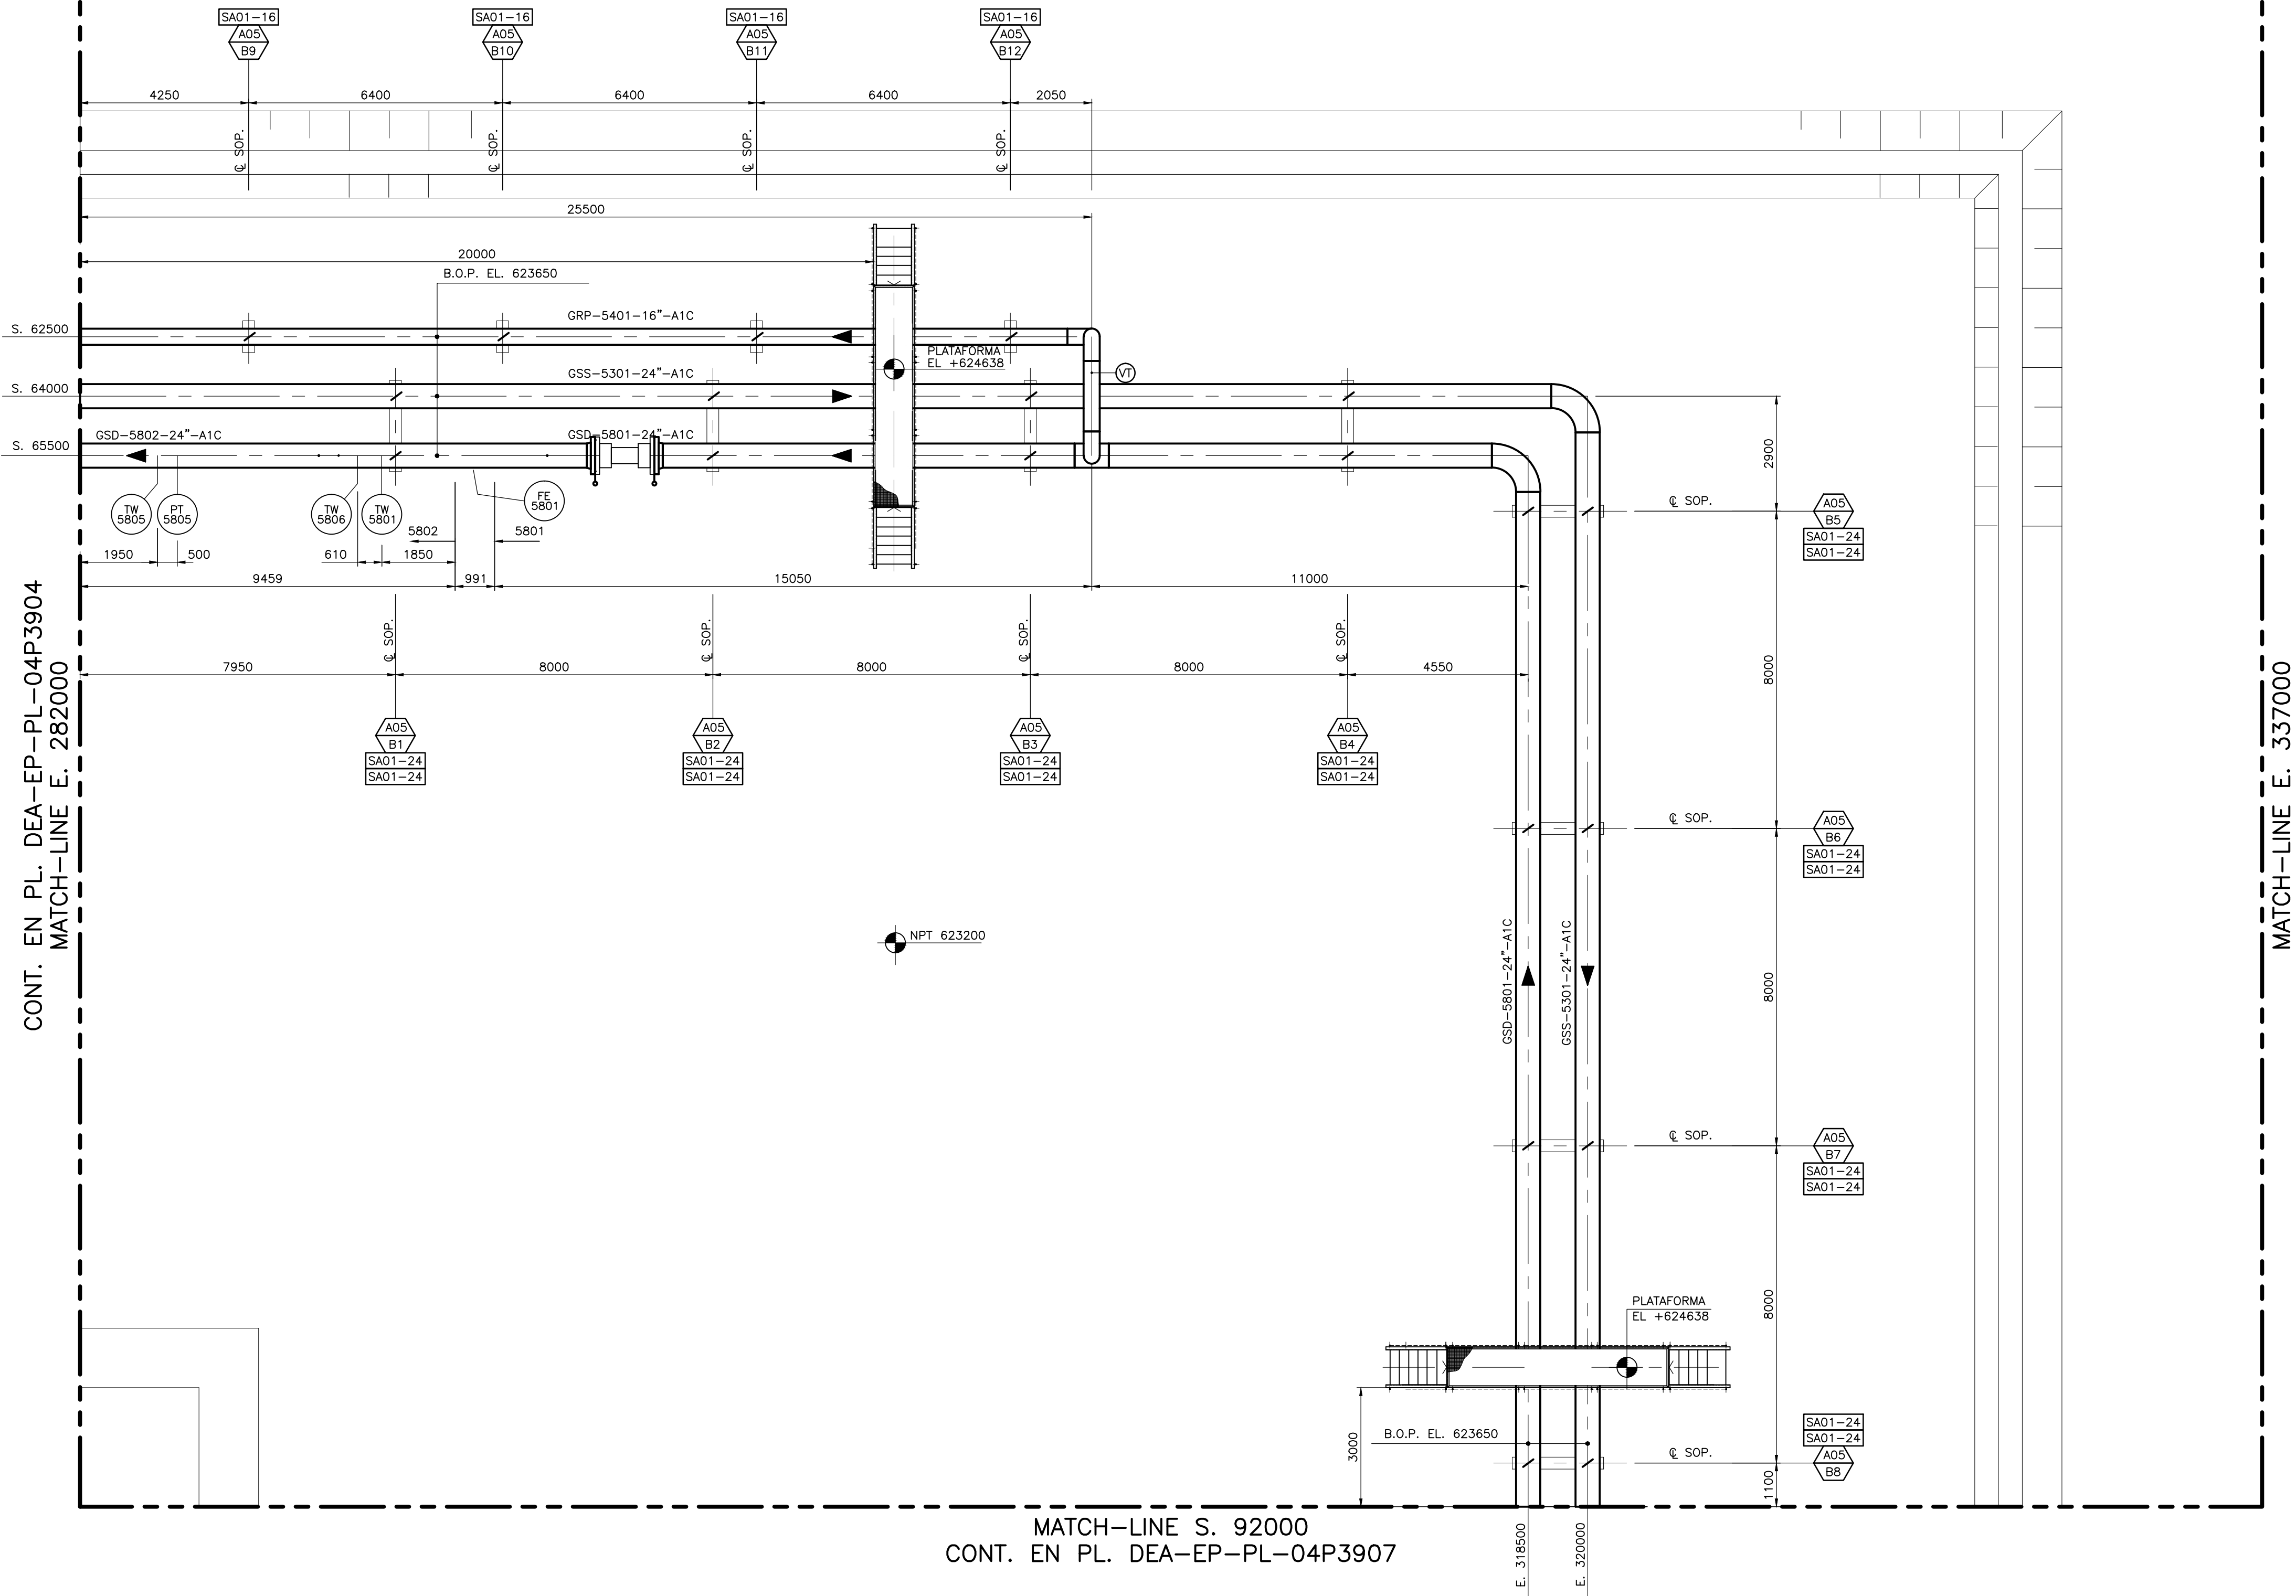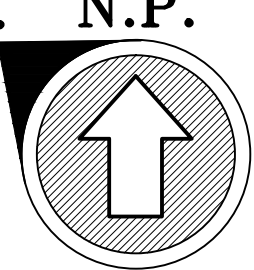

MATCH-LINE S. 92000  
CONT. EN PL. DEA-EP-PL-04P3907

PLANO LLAVE

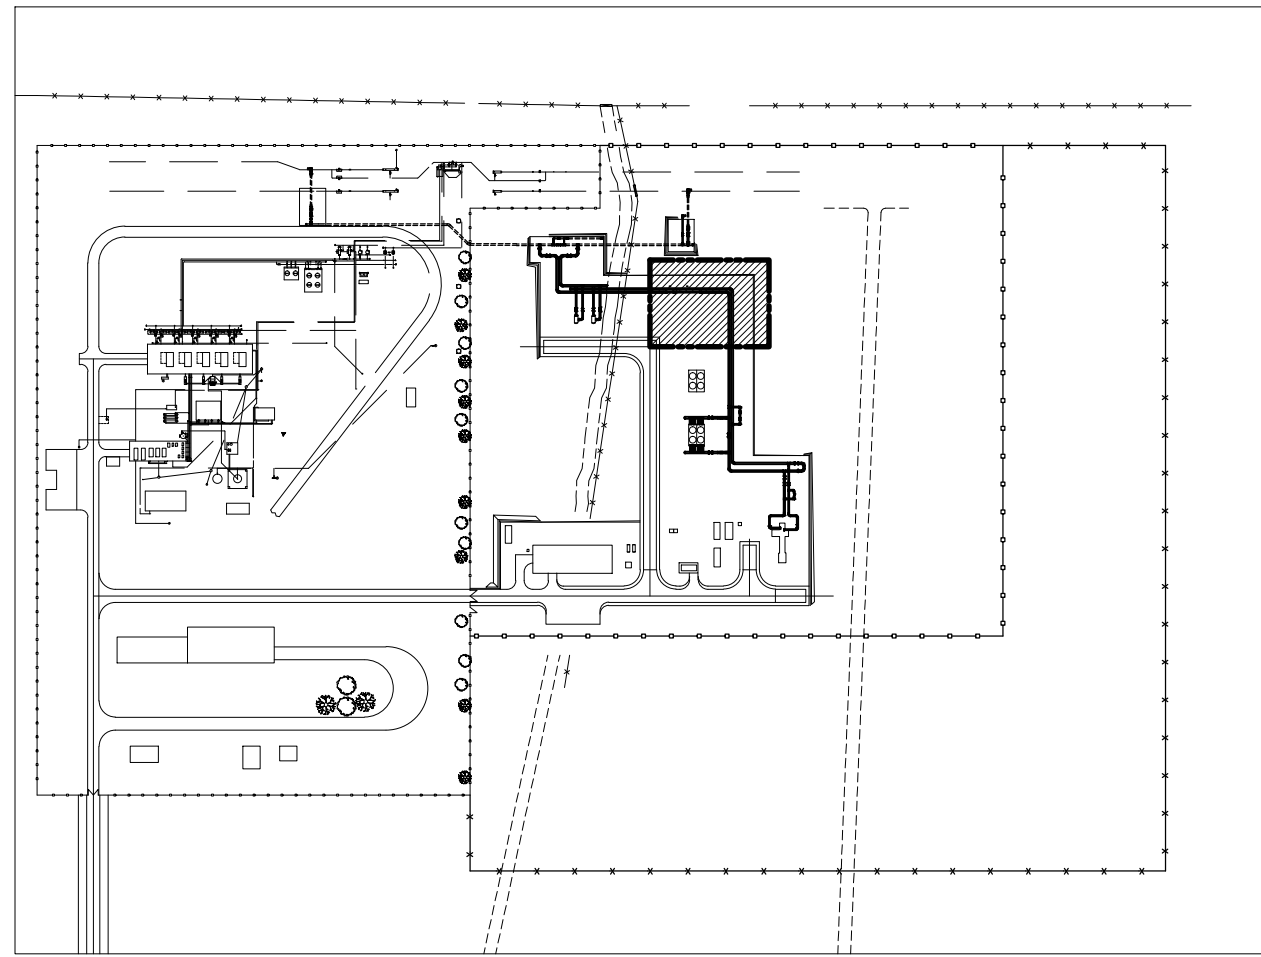

NOTAS:

- 1.- TODAS LAS COORDENADAS Y DIMENSIONES ESTAN EXPRESADAS EN MM.
- 2.- TODOS LOS NIVELES Y ELEVACIONES ESTAN EXPRESADOS EN MM.
- 3.- TODAS LAS COORDENADAS ESTAN REFERIDAS AL PUNTO 0,0.
- 4.- TODAS LAS MEDIDAS FUERON VERIFICADAS Y AJUSTADAS EN OBRA.

REFERENCIAS GENERALES:

---	CAÑERIA EXISTENTE (AEREA)	---	CAÑERIA EXISTENTE (ENTERRADA)
---	CAÑERIA INSTALADA	---	CAÑERIA INSTALADA
JD	JUNTA DIELECTRICA	IA	AIRE PARA INSTRUMENTOS
LM	JUNTA MONOLITICA	IG	GAS PARA INSTRUMENTOS
DR	TOMA DE DRENAJE	PG	GAS PARA ACTUADORES
VT	TOMA DE VENTEO	TP XX	PUNTO DE CONEXION (TIE-IN)
BX XX	BASE PARA SOPORTE	XX-XX	IDENTIFICACION TIPO DE SOPORTES
XXX XXX	INSTRUMENTOS EXISTENTES	---	INDICA SOPORTE TIPO GUIA
XXX XXX	INSTRUMENTOS INSTALADOS	---	INDICA APOYO SOLAMENTE
---	AISLACION Y TRACING	---	INDICA RESTRICCION AXIAL
---		---	INDICA PUNTO FIJO SOLDADO (ANCLAJE)

DOCUMENTOS DE REFERENCIA

DEA-ED-PI-04P3908	DESCARGA PTA. TURBOCOMPRESORA
DEA-EZ-LY-04P3901	LAY-OUT GENERAL
DEA-EP-PK-04P3901	PLANO LLAVE
DEA-EZ-PN-04P3901	PLOT-PLAN GENERAL
DEA-EP-PL-04P3903	PLANTA - AREA 03
DEA-EP-PL-04P3904	PLANTA - AREA 04
DEA-EP-PL-04P3907	PLANTA - AREA 07
DEA-EP-IS-04P3905	CUADERNILLO DE ISOMETRICOS - AREA 05
DEA-EP-TI-04P3901	CUADERNILLO DE TIPICOS MECANICOS
DEA-EP-TI-04P3902	CUADERNILLO DE SOPORTES
DEA-EP-PI-04P3907	AEROFRIADORES
DEA-EP-PI-04P3905	SEPARADORES DE SUCCION
DEA-EK-PL-04P3903	PASACAÑOS Y ACCESO A VALVULAS - ESTRUCTURA METALICA

COPIA MASTER	
Fecha	Abril 2018
Firma	Ing. Adrian Pérez
Es Copia Fiel del Editable Conforme a Obra	
NUMERO ELABORADO TON: DEA-EP-PL-2005	

CONFORME A OBRA						
LA FIRMA EN CADA CASILLERO IMPLICA CONFORMIDAD CON QUE EL PLANO REFLEJA COMO SE CONSTRUYO						
3	CONFORME A OBRA	30.10.06	GI	CP	CP	
2	PARA CONSTRUCCION	17.10.05	DRU	NDU		RDS
1	PARA CONSTRUCCION (MODIFICACIONES INDICADAS)	02.09.05	NDU	JCD		RDS
0	PARA CONSTRUCCION	15.07.05	NDU	JCD		RDS
B	PARA CONTRATACION	03.01.05	BLA	RAN		PAS
REV.	DESCRIPCION	FECHA	ELABORO	REVISO	APROBO	

CONTRATISTA: <b>SKANSKA</b>		NUMERO DE ELABORADO ARCAN: <b>81041061-00-000-PLP-5005</b>		
INGENIERIA Y CAO: <b>ARCAN ENGINEERING</b>		TITULO: PLANTA - AREA 05		
ESTE DOCUMENTO ES PROPIEDAD DE TRANSPORTADORA DE GAS DEL NORTE S.A. CUYA SKANSKA INGENIERIA Y CAO SE RESERVA LOS DERECHOS CONFORME A LAS PREVISIONES DE LA LEY.		TIPO DE ELABORADO: PLANO		
<b>TCVN</b> TRANSPORTADORA DE GAS DEL NORTE S.A.		LUGAR: PLANTA COMPRESORA DEAN FUNES		Nº DE OBRA
		OBRA: EXPANSION 2005		
NUMERO DE ELABORADO TON: <b>DEA-EP-PL-04P3905</b>		ESCALA: 1:100	REVISION: 1/1	<b>3</b>