


PLANO LLAVE

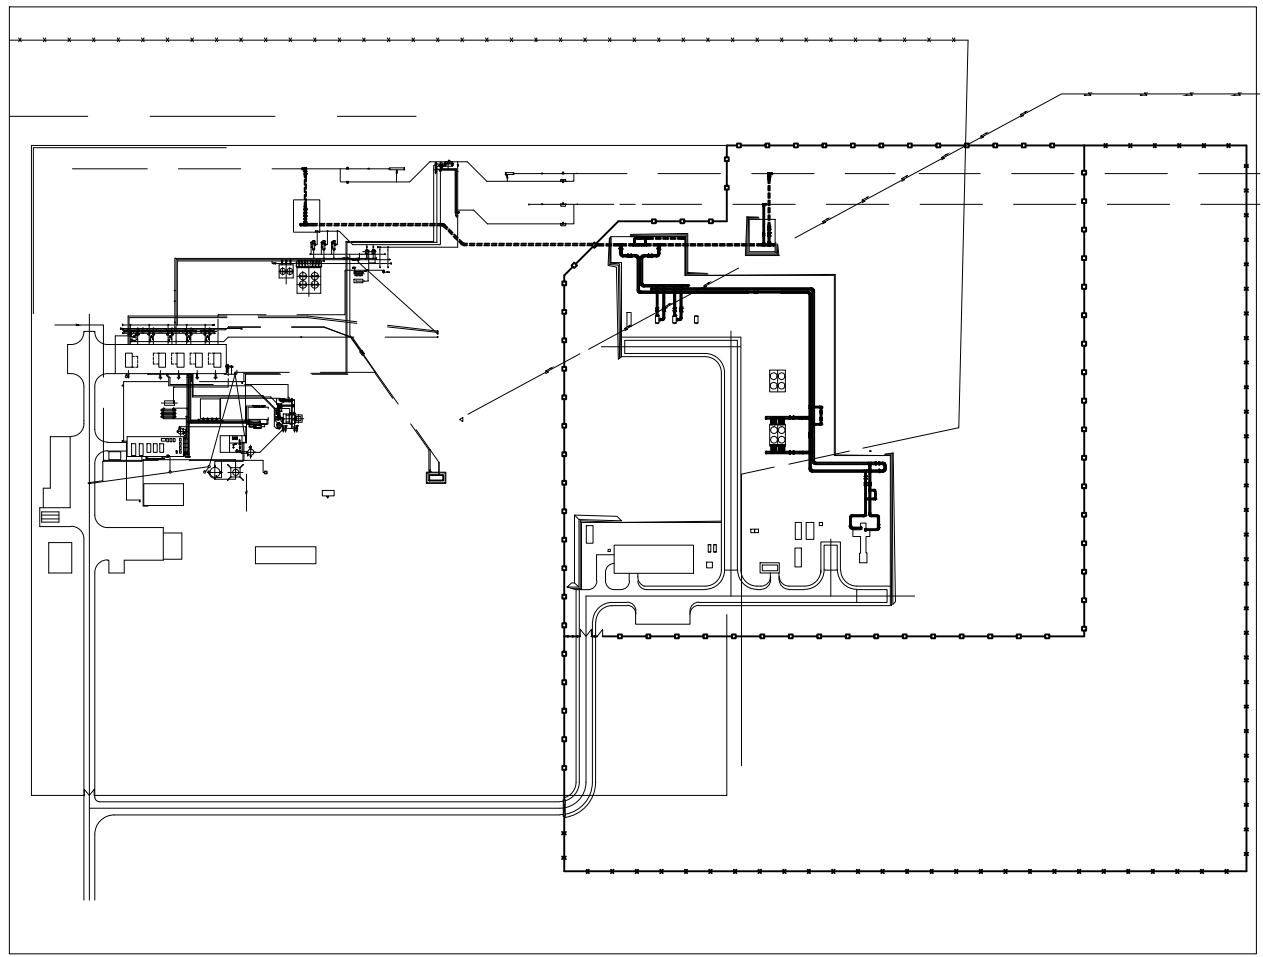

NOTAS:

- 1.- TODAS LAS COORDENADAS Y DIMENSIONES ESTAN EXPRESADAS EN MM.
- 2.- TODOS LOS NIVELES Y ELEVACIONES ESTAN EXPRESADOS EN MM.
- 3.- TODAS LAS COORDENADAS ESTAN REFERIDAS AL PUNTO 0,0.
- 4.- TODAS LAS MEDIDAS FUERON VERIFICADAS Y AJUSTADAS EN OBRA.
- 5.- LA TRAZA DEFINITIVA Y LA TAPADA DE LAS CÁRTERAS INSTALADAS SE DEFINIO EN OBRA.


REFERENCIAS GENERALES:

---	CÁRTERA EXISTENTE (AEREA)	---	CÁRTERA EXISTENTE (ENTERRADA)
---	CÁRTERA INSTALADA (AEREA)	---	CÁRTERA INSTALADA (ENTERRADA)
UD	JUNTA DIELECTRICA	IA	AIRE PARA INSTRUMENTOS
UM	JUNTA MONOLITICA	IG	GAS PARA INSTRUMENTOS
DR	TOMA DE DRENAJE	EG	GAS PARA ACTUADORES
VT	TOMA DE VENTEO	TE	PUNTO DE CONEXION (TIE-IN)
BX	BASE PARA SOPORTE	XX-XX	IDENTIFICACION TIPO DE SOPORTES
XXX	INSTRUMENTOS EXISTENTES	---	INDICA SOPORTE TIPO GUIA
XXX	INSTRUMENTOS INSTALADOS	---	INDICA APOYO SOLAMENTE
---	AISLACION Y TRACING	---	INDICA RESTRICCION AXIAL
---		---	INDICA PUNTO FUJO SOLDADO (ANCLAJE)

DOCUMENTOS DE REFERENCIA


LAV-ED-PI-04P3902	TRAMPAS DE SCRAPER
LAV-ED-PI-04P3903	ENTRADA DESDE GASODUCTOS
LAV-EP-PK-04P3901	PLANO LLAVE
LAV-EZ-PN-04P3901	PLOT-PLAN GENERAL
LAV-EP-PL-04P3901	PLANTA - AREA 01
LAV-EP-PL-04P3903	PLANTA - AREA 03
LAV-EP-PL-04P3915	CORTES Y DETALLES - AREA 01 Y 02
LAV-EP-IS-04P3902	CUADERNILLO DE ISOMETRICOS - AREA 02
LAV-EP-TI-04P3901	CUADERNILLO DE TÍPICOS MECANICOS
LAV-EP-TI-04P3902	CUADERNILLO DE SOPORTES

COPIA MASTER



Fecha

Abril 2015



Ing. Adrian Perez

En Copia Fiel del Editable Conforme a Obra


NUMERO ELABORADO TON: LAV-EP-PL-0002


CONFORME A OBRA

2	CONFORME A OBRA	17.10.06	GI	GP	GP
1	CONFORME A OBRA	04.08.06	GI	JMA	JMA
0	PARA CONSTRUCCION	19.07.05	FGG	JES	SRB
B	PARA CONTRATACION	27.12.04	BLA	RAN	PAS
A	PARA PLIEGO	23.11.04	BLA	RAN	PAS

LISTA DE REVISIONES

REV.	DESCRIPCION	FECHA	ELABORO	REVISO	APROBO

CONTRATISTA: 

INGENIERIA Y CAD: 

ESTE DOCUMENTO ES PROPIEDAD DE TRANSPORTADORA DE GAS DEL NORTE S.A. QUEDA PROHIBIDA SU REPRODUCCION SIN EL CONSENTIMIENTO DE TRANSPORTADORA DE GAS DEL NORTE S.A. CONFORME A LAS PREVISIONES DE LA LEY.

NUMERO DE ELABORADO ARCAN: 81041061-00-000-PLP-3002

TITULO: PLANTA - AREA 02

TIPO DE ELABORADO: PLANO

LUGAR: PLANTA COMPRESORA LAVALLE

OBRA: EXPANSION 2005

NUMERO DE ELABORADO TON: LAV-EP-PL-04P3902

ESCALA: 1:100

REVISION: 1/1

Nº DE OBRA: 2

FORMATO: RAM A1+M (1016 mm x 594 mm)

CONT. EN PL. LAV-EP-PL-04P3901
MATCH-LINE E. 173000

MATCH-LINE E. 245000
CONT. EN PL. LAV-EP-PL-04P3903

MATCH-LINE S. 52000