



CORTE A-A

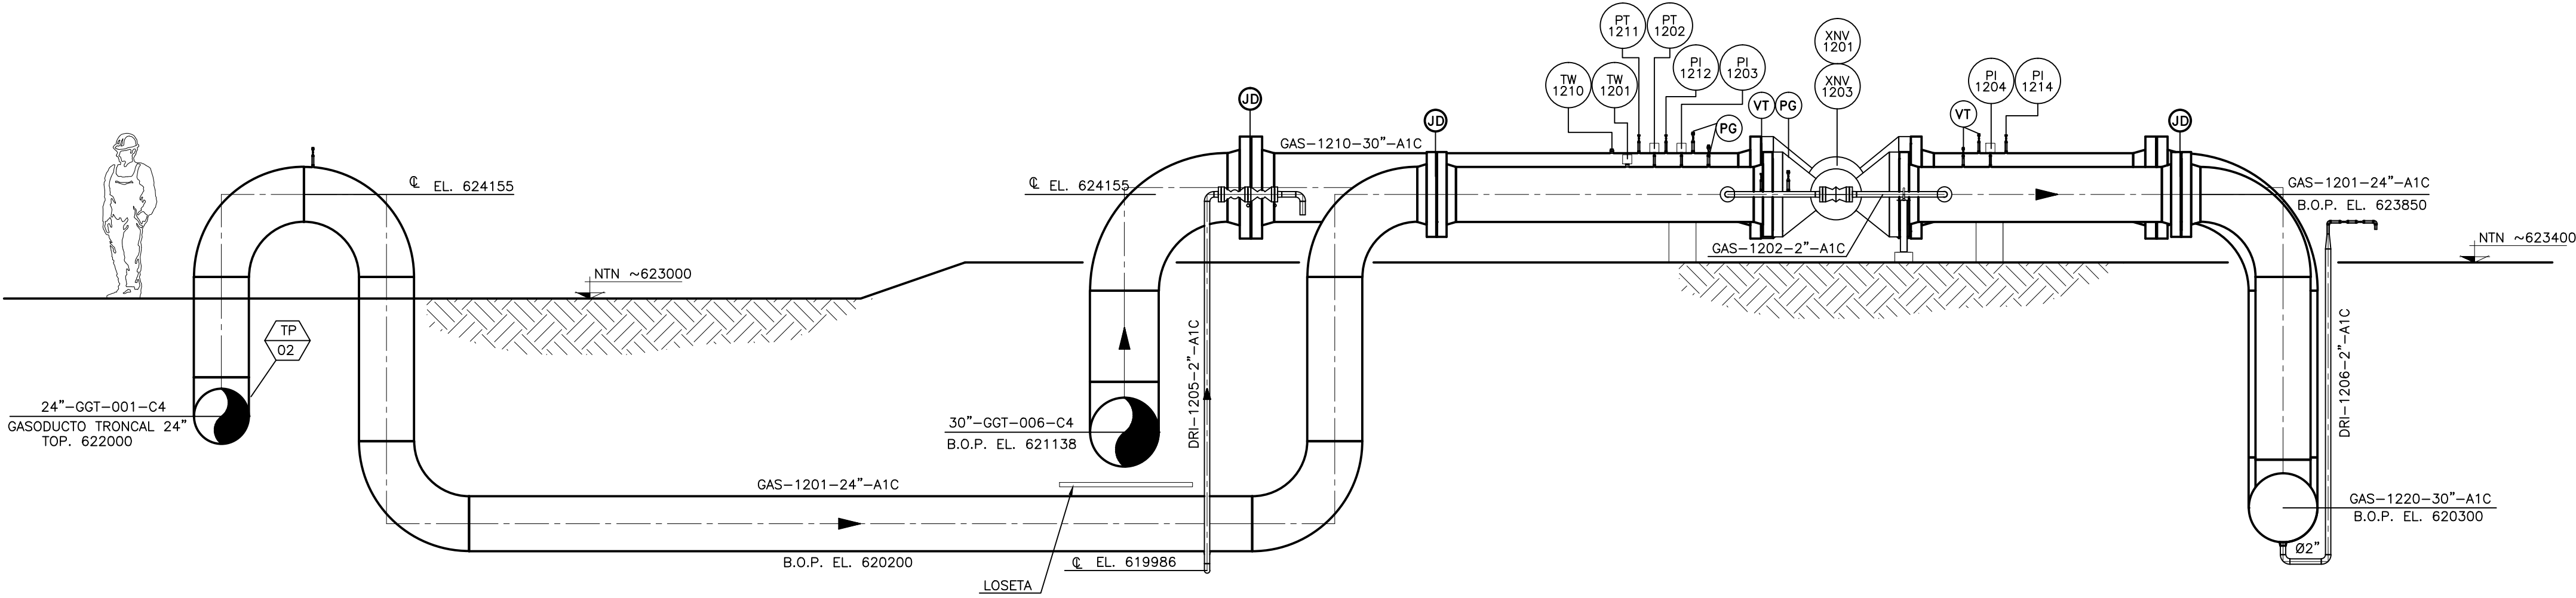

CORTE B-B

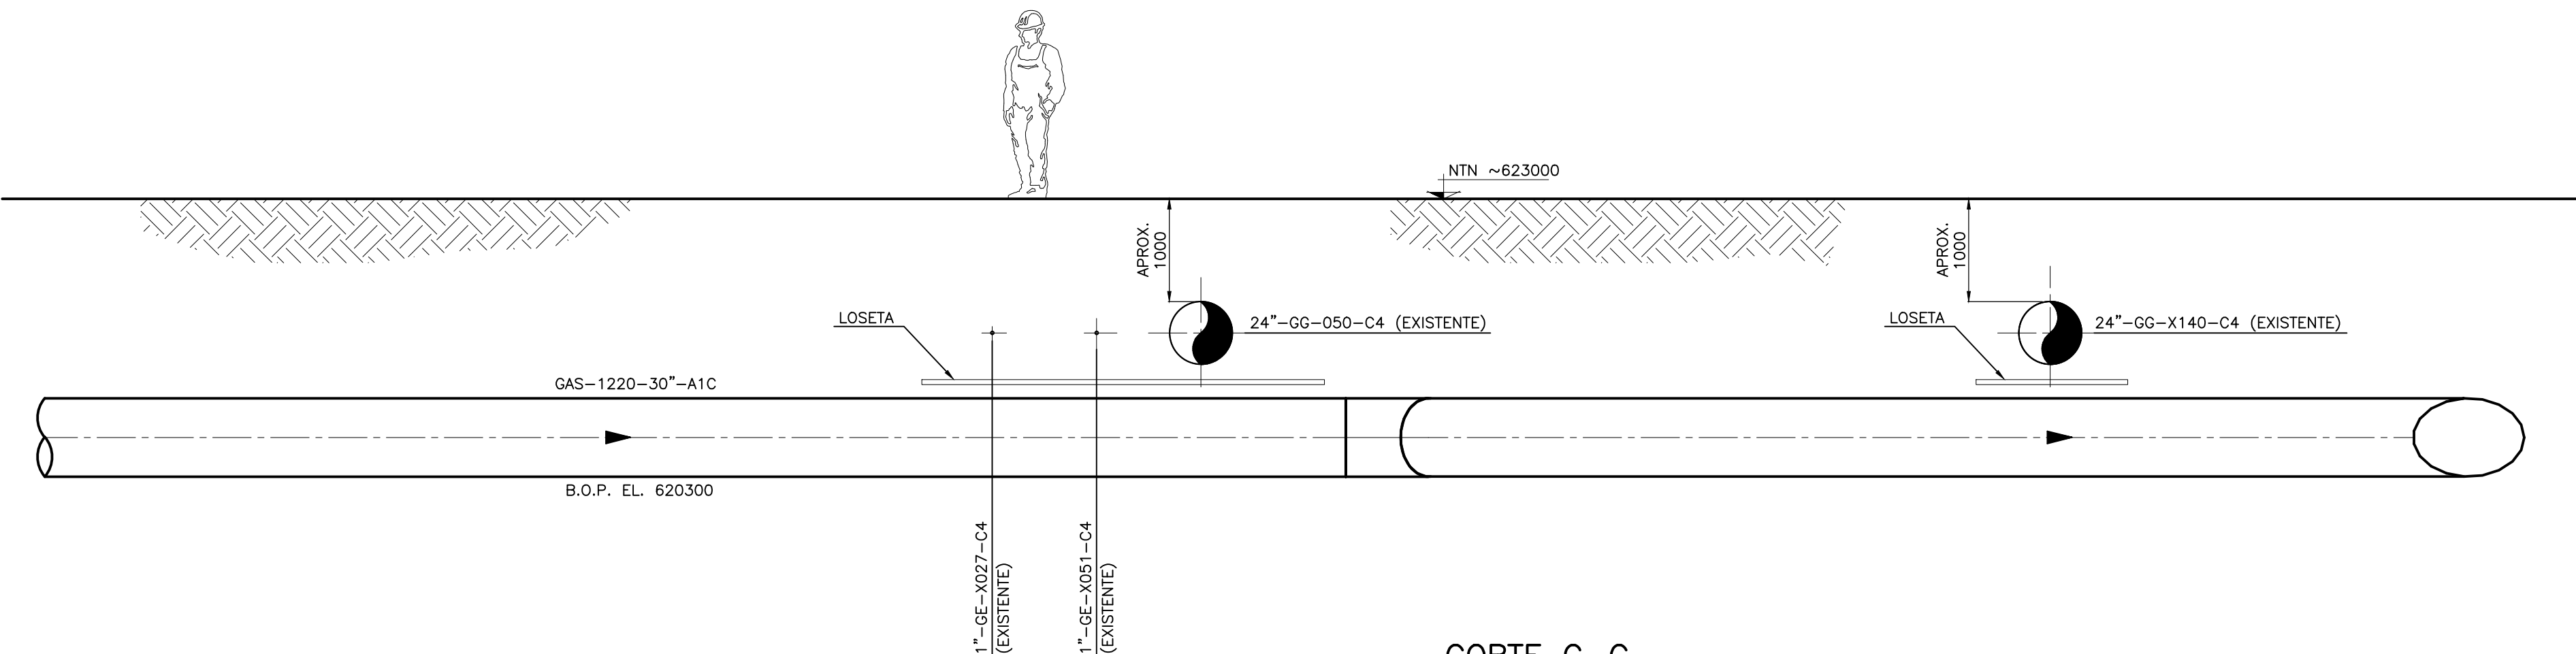

CORTE C-C

NOTAS GENERALES

- 1)_ TODAS LAS ELEVACIONES ESTAN EXPRESADAS EN MILIMETROS.
- 2)_ TODAS LAS CAÑERIAS MENORES DE Ø2" FUERON AJUSTADAS EN OBRA POR SKANSKA S.A.
- 3)_ LAS CAÑERIAS MENORES DE Ø2" FUERON SOPORTADAS EN OBRA.

REFERENCIAS GENERALES

- CAÑERIA EXISTENTE
- CAÑERIA INSTALADA
- PUNTO DE EMPALME (TIE-IN)
- TOMA GAS DE OPERADOR
- VENTEO
- JUNTA DIELECTRICA
- INSTRUMENTO INSTALADO

DOCUMENTOS DE REFERENCIAS

DEA-EP-PL-04P3901 PLANTA - AREA 01

COPIA MASTER

Fecha	Abril 2015
Firma	Ing. Adrián Pérez
Actuación	

Es Copia Fiel del Editable Conforme a Obra

NUMERO ELABORADO TGN: DEA-EP-PL-0014

CONFORME A OBRA

LA FIRMA EN CADA CASILLERO IMPLICA CONFORMIDAD CON QUE EL PLANO REFLEJA COMO SE CONSTRUYO

2	CONFORME A OBRA	13.09.06	GI	GP	GP
1	PARA APROBACION (MODIFICACIONES INDICADAS)	29.08.05	JCD	JCD	RDS
0	PARA CONSTRUCCION	12.07.05	JCD	JCD	RDS
A	PARA PLIEGO	07.01.05	JRA	RAN	PAS

REV. DESCRIPCION FECHA ELABORO REVISO APROBO

LISTA DE REVISIONES

CONTRATISTA:	SKANSKA	NUMERO DE ELABORADO ARCAN:	81041061-00-000-PLP-5101
INGENIERIA Y CAD:	ARCAN ENGINEERING	TITULO:	CORTES Y DETALLES - AREA 01
		LUGAR:	PLANTA COMPRESORA DEAN FUNES
		OBRA:	EXPANSION 2005
		NUMERO DE ELABORADO TGN:	DEA-EP-PL-04P3914
		ESCALA:	1:50
		REVISION:	1 de 1

FORMATO BRAI A1 (841 mm x 594 mm)