



LAV-EP-PL-04P3906

CONT. EN PL. LAV-EP-PL-04P3905  
MATCH-LINE E. 322000

CONT. EN PL. LAV-EP-PL-04P3904  
MATCH-LINE S. 52000

MATCH-LINE S. 92000  
CONT. EN PL. LAV-EP-PL-04P3908

MATCH-LINE E. 377000

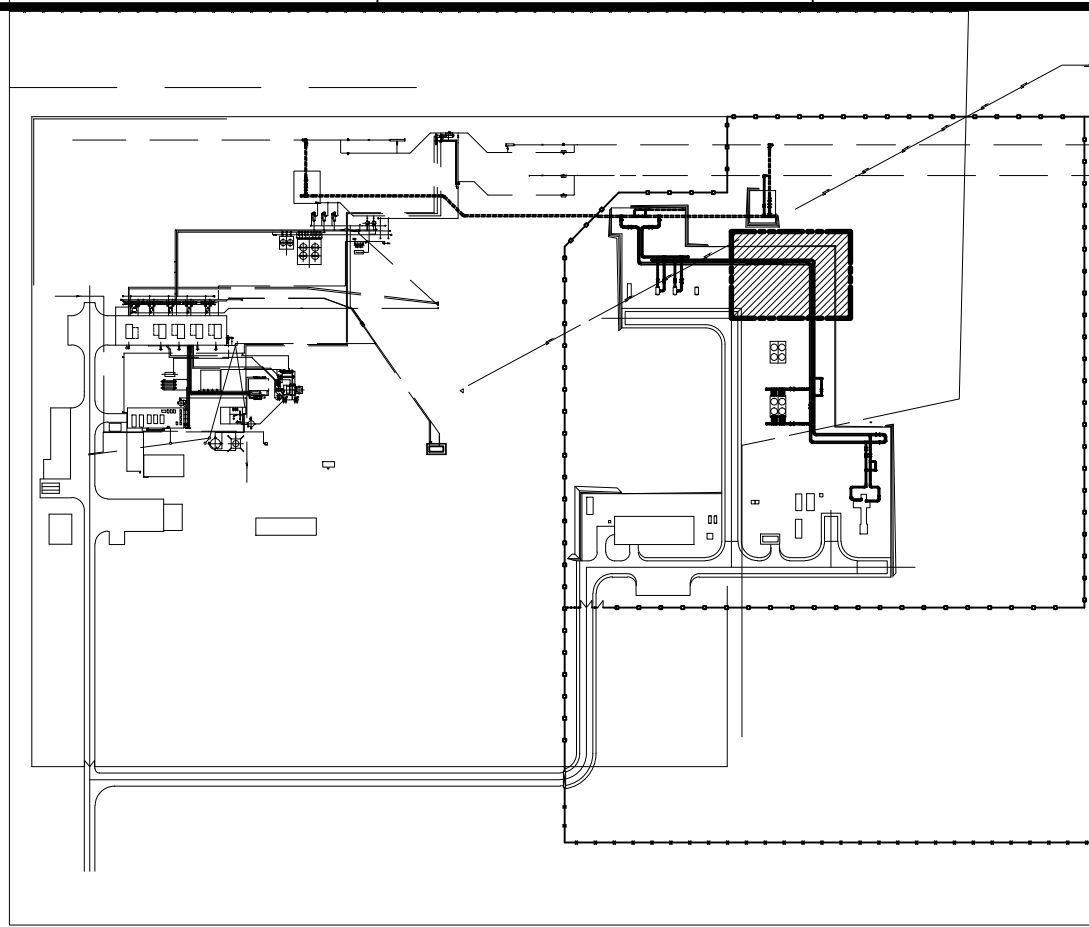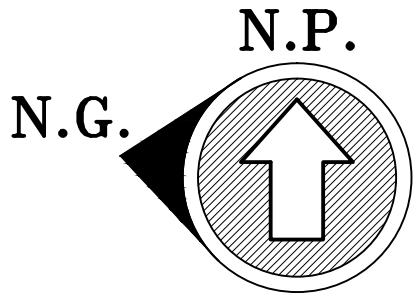

NOTAS:

- 1.- TODAS LAS COORDENADAS Y DIMENSIONES ESTAN EXPRESADAS EN MM.
- 2.- TODOS LOS NIVELES Y ELEVACIONES ESTAN EXPRESADOS EN MM.
- 3.- TODAS LAS COORDENADAS ESTAN REFERIDAS AL PUNTO 0.0.
- 4.- TODAS LAS MEDIDAS FUERON VERIFICADAS Y AJUSTADAS EN OBRA.
- 5.- LA TRAZA DEFINITIVA Y LA TAPADA DE LAS CAÑERIAS INSTALADAS SE DEFINIO EN OBRA.

REFERENCIAS GENERALES:

CAÑERIA EXISTENTE (AEREA)	CAÑERIA EXISTENTE (ENTERRADA)	CAÑERIA INSTALADA (AEREA)	CAÑERIA INSTALADA (ENTERRADA)
UNION DIELECTRICA	UNION MONOLITICA	TOMA DE DRENAJE	TOMA DE VENTEO
BASE PARA SOPORTE	INSTRUMENTOS EXISTENTES	INSTRUMENTOS INSTALADOS	AISLACION Y TRACING
AIRE PARA INSTRUMENTOS	GAS PARA INSTRUMENTOS	GAS PARA ACTUADORES	PUNTO DE CONEXION (TIE-IN)
IDENTIFICACION TIPO DE SOPORTES	INDICA SOPORTE TIPO GUIA	INDICA APOYO SOLAMENTE	INDICA RESTRICCION AXIAL
INDICA PUNTO FIJO SOLDADO (ANCLAJE)			

DOCUMENTOS DE REFERENCIA

LAV-ED-PI-04P3908	DESCARGA PTA. TURBOCOMPRESORA
LAV-EZ-LY-04P3901	LAY-OUT GENERAL
LAV-EP-PK-04P3901	PLANO LLAVE
LAV-EZ-PN-04P3901	PLOT-PLAN GENERAL
LAV-EP-PL-04P3904	PLANTA - AREA 04
LAV-EP-PL-04P3905	PLANTA - AREA 05
LAV-EP-PL-04P3908	PLANTA - AREA 08
LAV-EP-IS-04P3906	CUADERNILLO DE ISOMETRICOS - AREA 06
LAV-EP-TI-04P3901	CUADERNILLO DE TIPICOS MECANICOS
LAV-EP-TI-04P3902	CUADERNILLO DE SOPORTES

COPIA MASTER

Fecha	Abril 2015
Ing. Adrian Perez	
Firma	Aclaración
Es Copia Fiel del Establecimiento Conforme a Obra	
NUMERO ELABORADO TON: LAV-EP-PL-0006	

CONFORME A OBRA

LA FIRMA EN CADA CASILLERO IMPLICA CONFORMIDAD CON QUE EL PLANO REFLEJA COMO SE CONSTRUYO					
2	CONFORME A OBRA	17.10.06	GI	CP	GP
1	CONFORME A OBRA	04.08.06			JMA
0	PARA CONSTRUCCION	18.08.05	FGG	JES	SRB
C	PARA APROBACION	19.07.05	FGG	JES	SRB
B	PARA CONTRATACION	27.12.04	BLA	RAN	PAS
REV.	DESCRIPCION	FECHA	ELABORO	REVISO	APROBO

LISTA DE REVISIONES

CONTRATISTA:	NUMERO DE ELABORADO ARCAN:
INGENIERIA Y CAO:	81041061-00-000-PLP-3006
TITULO: PLANTA - AREA 06	
TIPO DE ELABORADO: PLANO	
LUGAR: PLANTA COMPRESORA LAVALLE	Nº DE OBRA
OBRA: EXPANSION 2005	
NUMERO DE ELABORADO TON:	ESCALA
LAV-EP-PL-04P3906	1:100
	REVISION
	1/1
	2