

NOTAS GENERALES


1)\_ LAS CAÑERIAS MENORES DE Ø2" FUERON SOPORTADAS EN OBRA.

REFERENCIAS GENERALES

- CAÑERIA EXISTENTE
- CAÑERIA INSTALADA
- PUNTO DE EMPALME (TIE-IN)
- TOMA GAS DE OPERADOR
- VENTEO
- JUNTA DIELECTRICA
- INSTRUMENTO INSTALADO

DOCUMENTOS DE REFERENCIAS

- LAVAL-EP-PL-04P3905 PLANTA - AREA 05
- LAVAL-EP-PL-04P3910 BASE DE VENTEO DE PLANTA
- LAVAL-EP-PL-04P3932 VENTEO DE CHIMENEA Ø16"
- LAVAL-EP-PL-04P3933 VENTEO DE CHIMENEA Ø12"

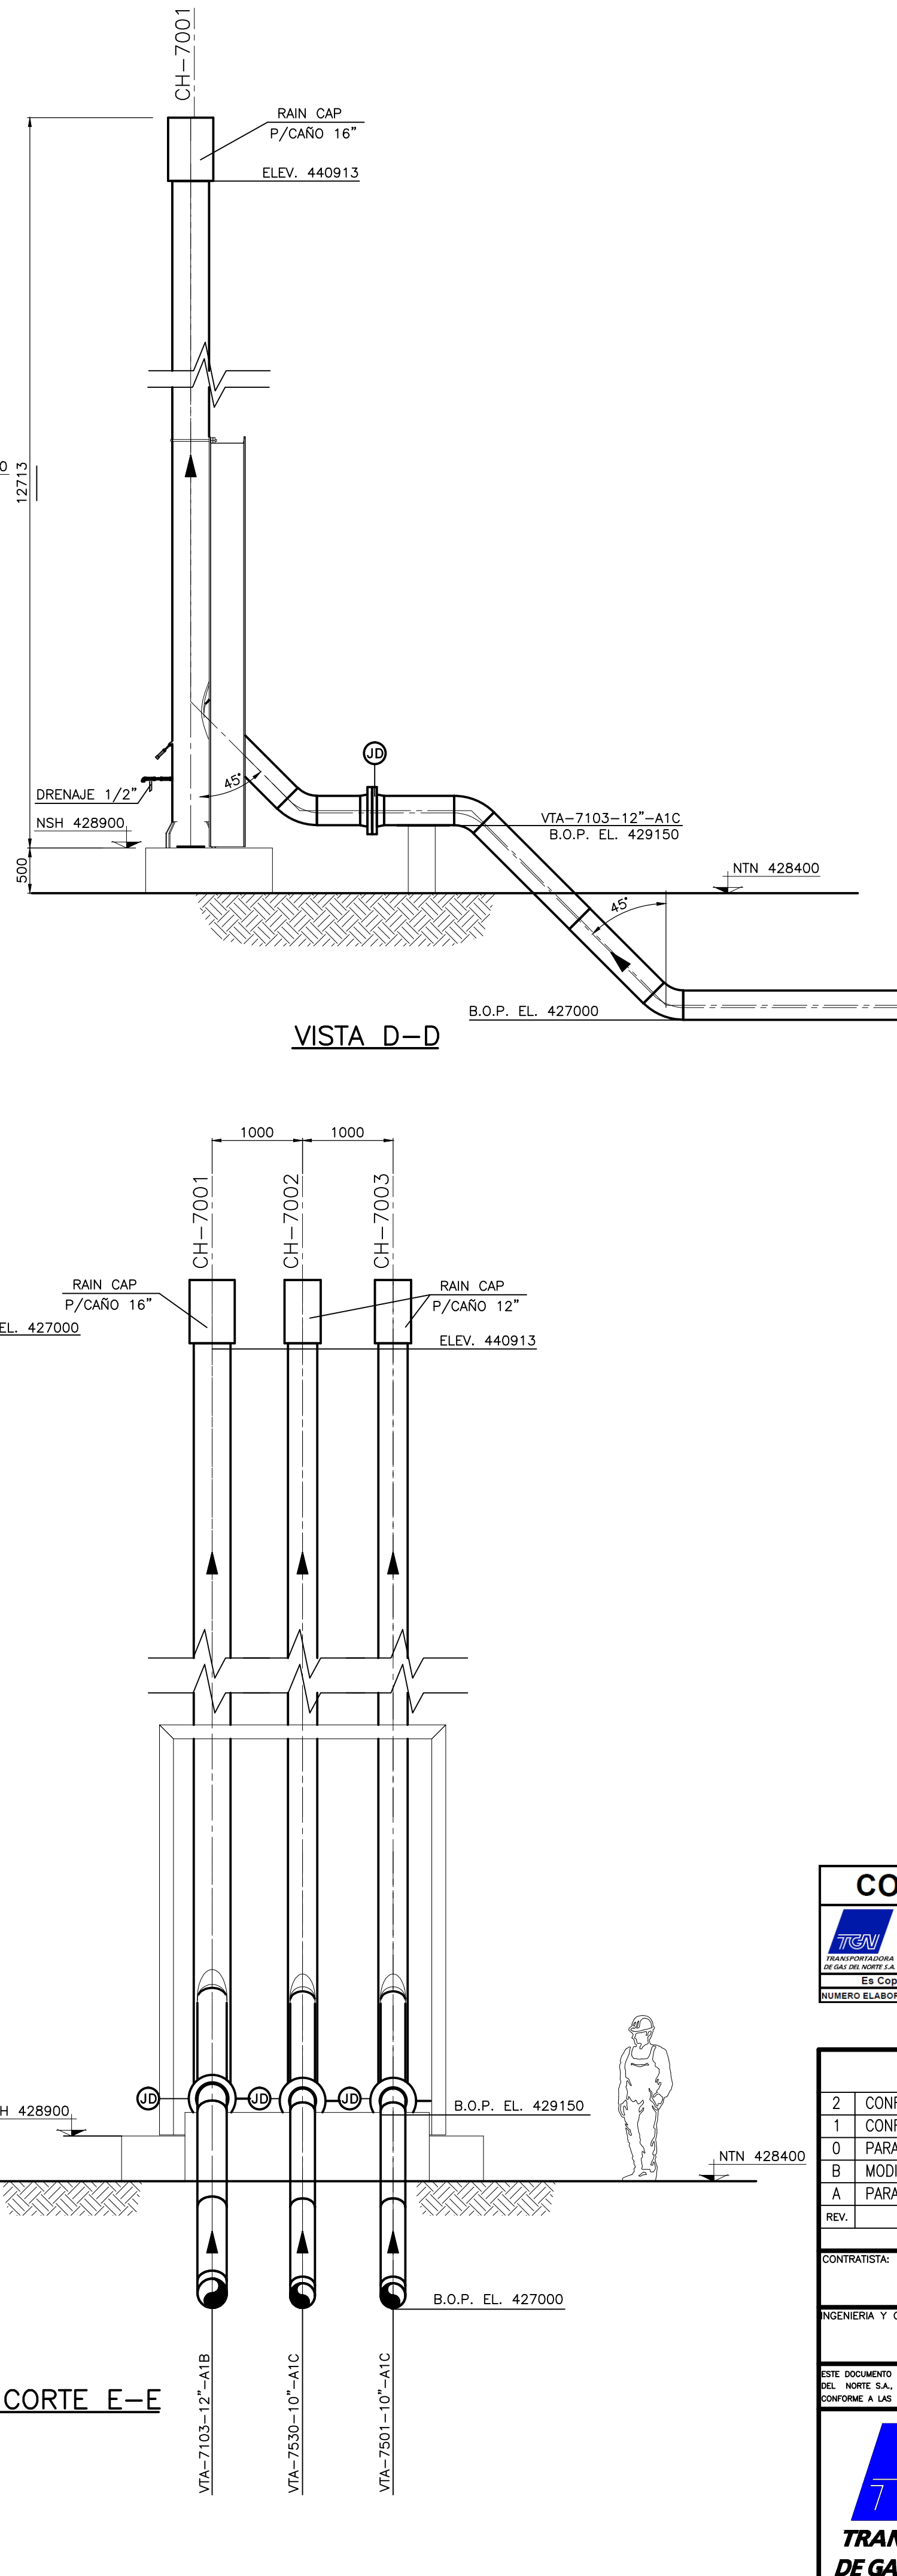

COPIA MASTER

Fecha	Abri 2015
Ing. Adrián Pérez	
Firma	
Es copia Fiel del Estable Conforme a Obra	
NUMERO ELABORADO TON:	LAVAL-EP-PL-04P3918

CONFORME A OBRA

REV.	DESCRIPCION	FECHA	ELABORO	REVISO	APROBO
2	CONFORME A OBRA	17.10.06	GI	GP	GP
1	CONFORME A OBRA	04.08.06	GI	GP	JMA
0	PARA CONSTRUCCION	13.10.05	FGG	JES	SRB
B	MODIF. GENERALES - ADECUACION NUEVO SEPARADOR	23.02.05	JRA	RAN	PAS
A	PARA PLIEGO	03.01.05	JRA	RAN	PAS

LISTA DE REVISIONES

CONTRATISTA:	NUMERO DE ELABORADO ARCAN:
INGENIERIA Y CAD:	81041061-00-000-PLP-3105
ESTE DOCUMENTO ES PROPIEDAD DE TRANSPORTADORA DE GAS DEL NORTE S.A. QUEDARÁ SUJETO A LAS PREVISIONES DE LA LEY.	TITULO: AREA 05 - CORTES Y DETALLES
	TIPO DE ELABORADO: PLANO
	LUGAR: PLANTA COMPRESORA LAVALLE
	OBRA: EXPANSION 2005
	NUMERO DE ELABORADO TON:
	LAVAL-EP-PL-04P3918
	ESCALA: 1:50
	HOJA: N° 1 de 1
	REVISION: 2