



NUMERO DE PLANO: LAV-EP-PL-04P3903


CONT. EN PL. LAV-EP-PL-04P3902
MATCH-LINE E. 245000

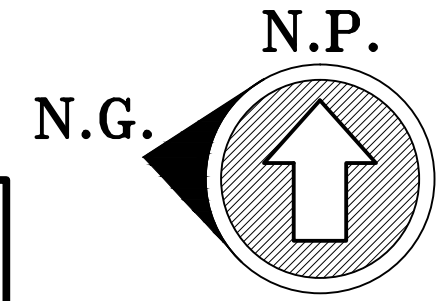

MATCH-LINE S. 2000

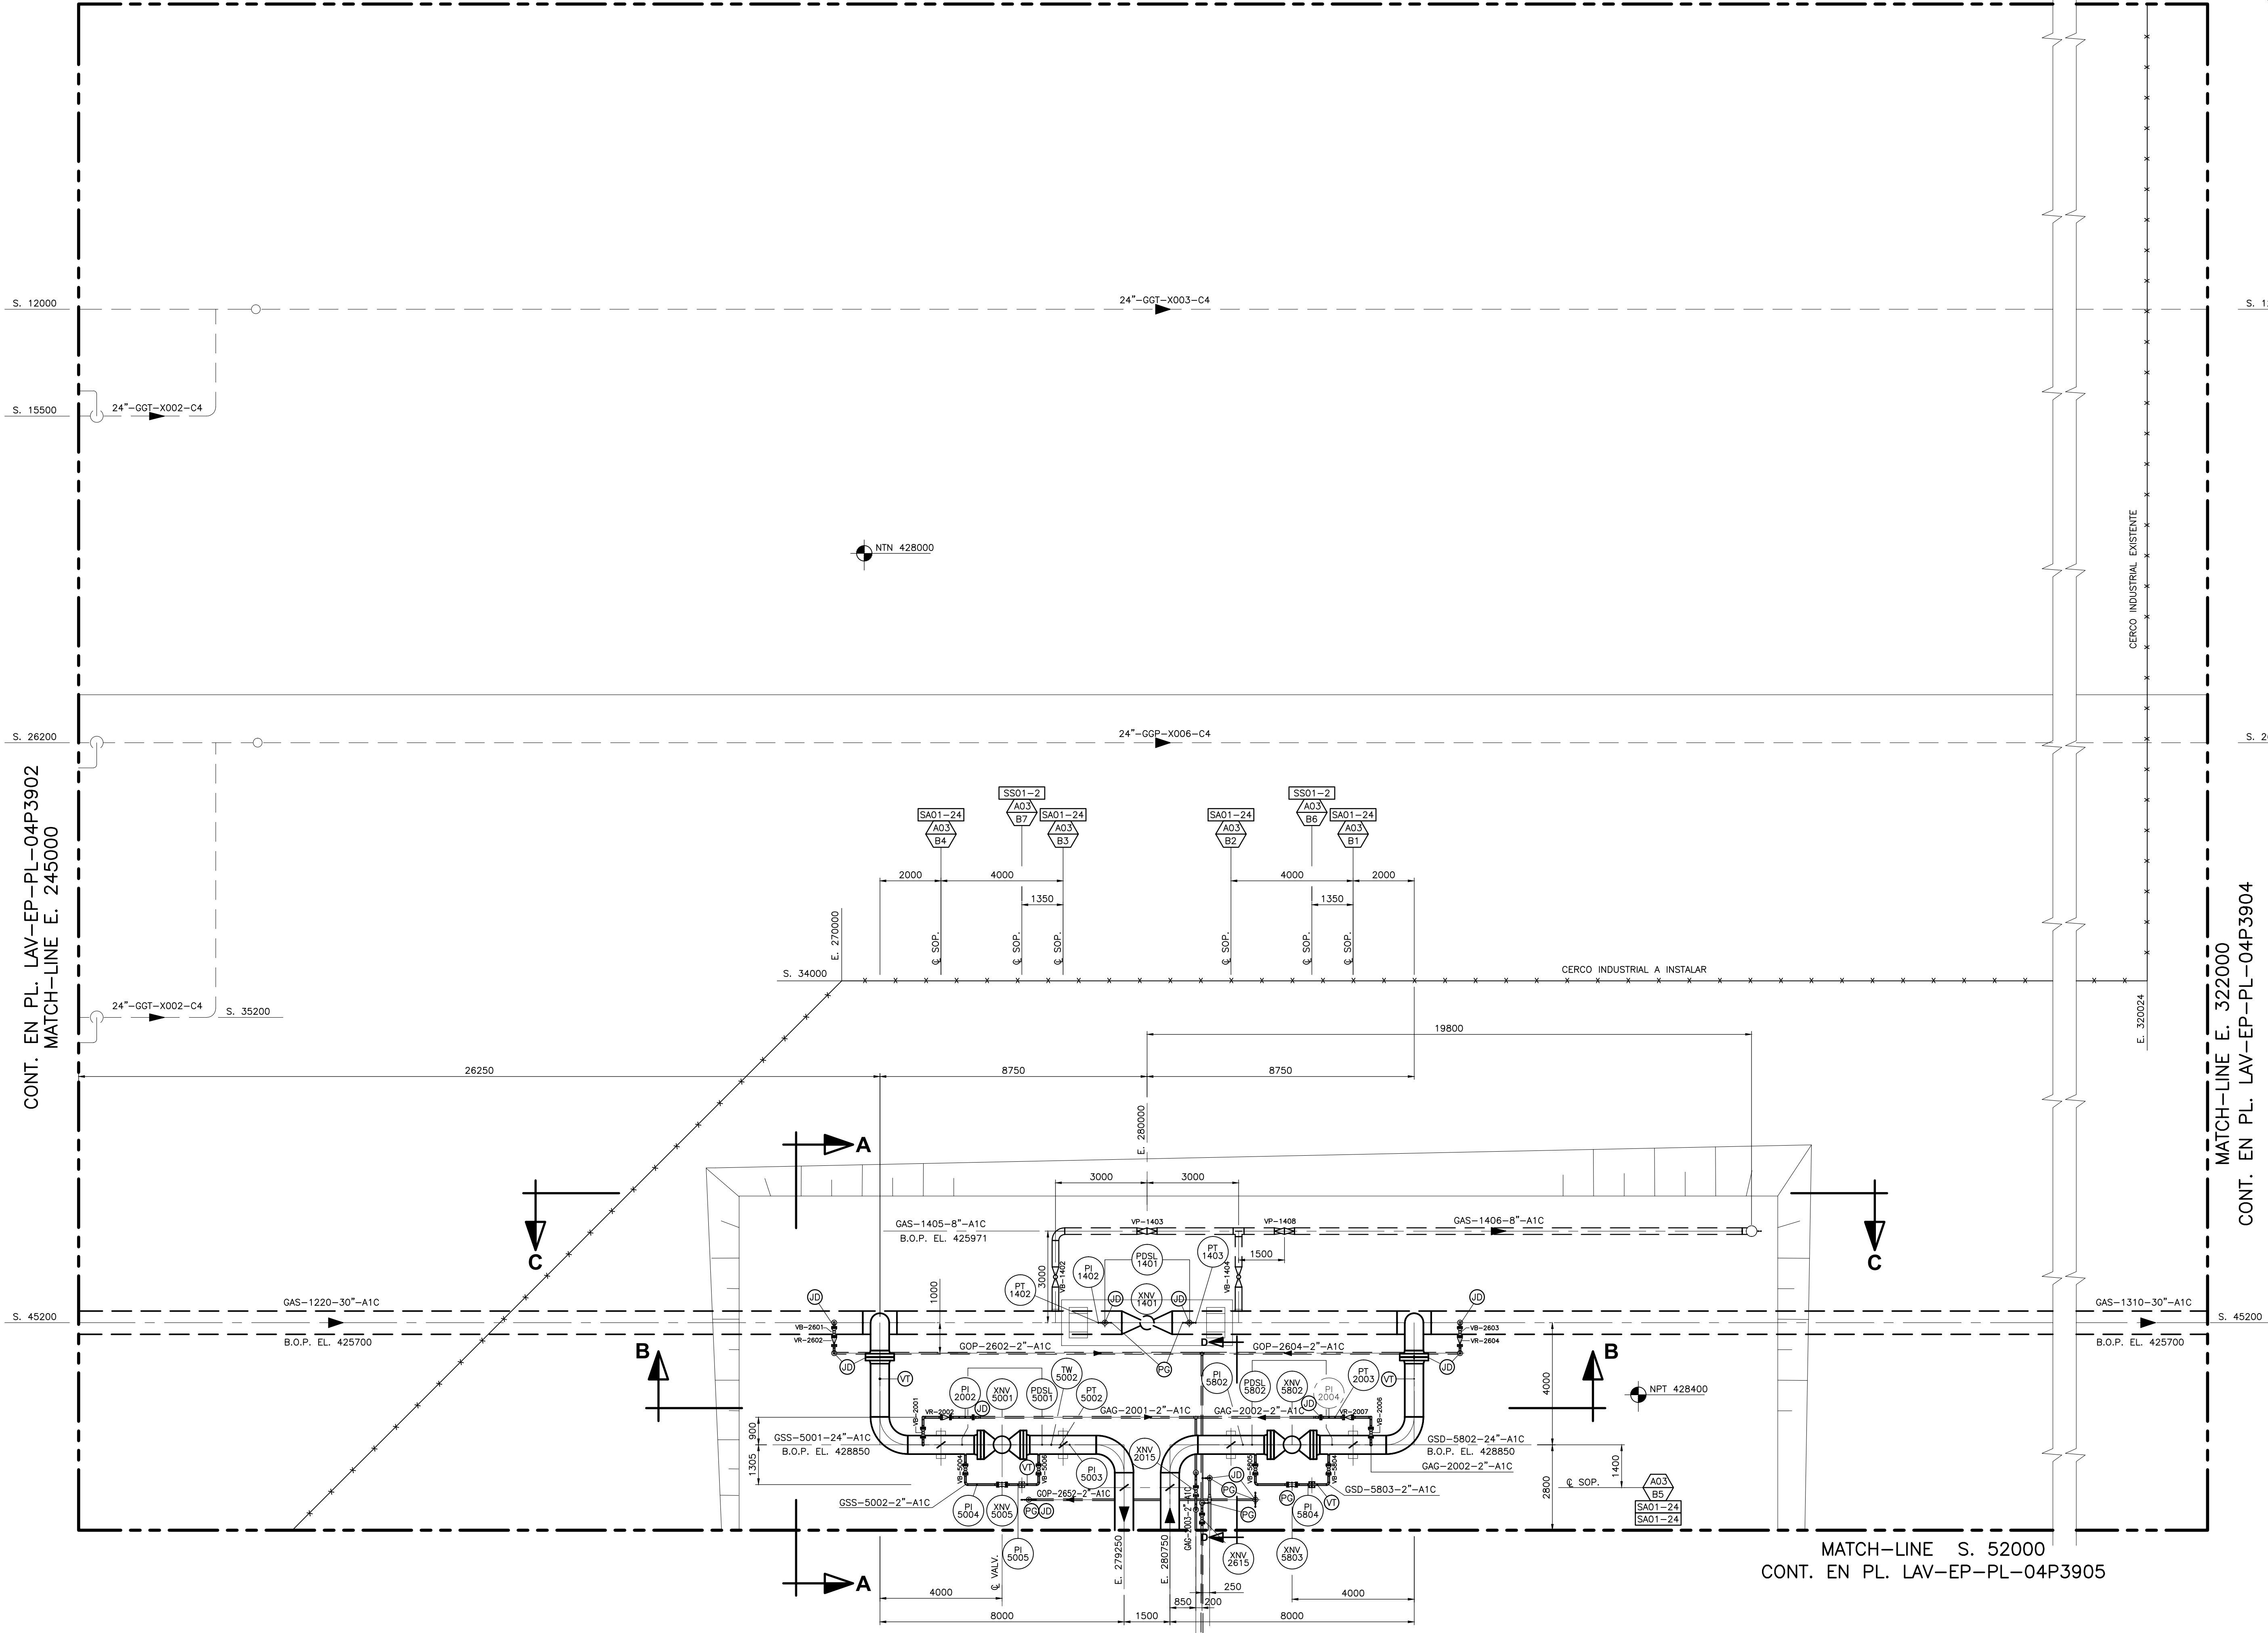

PLANO LLAVE

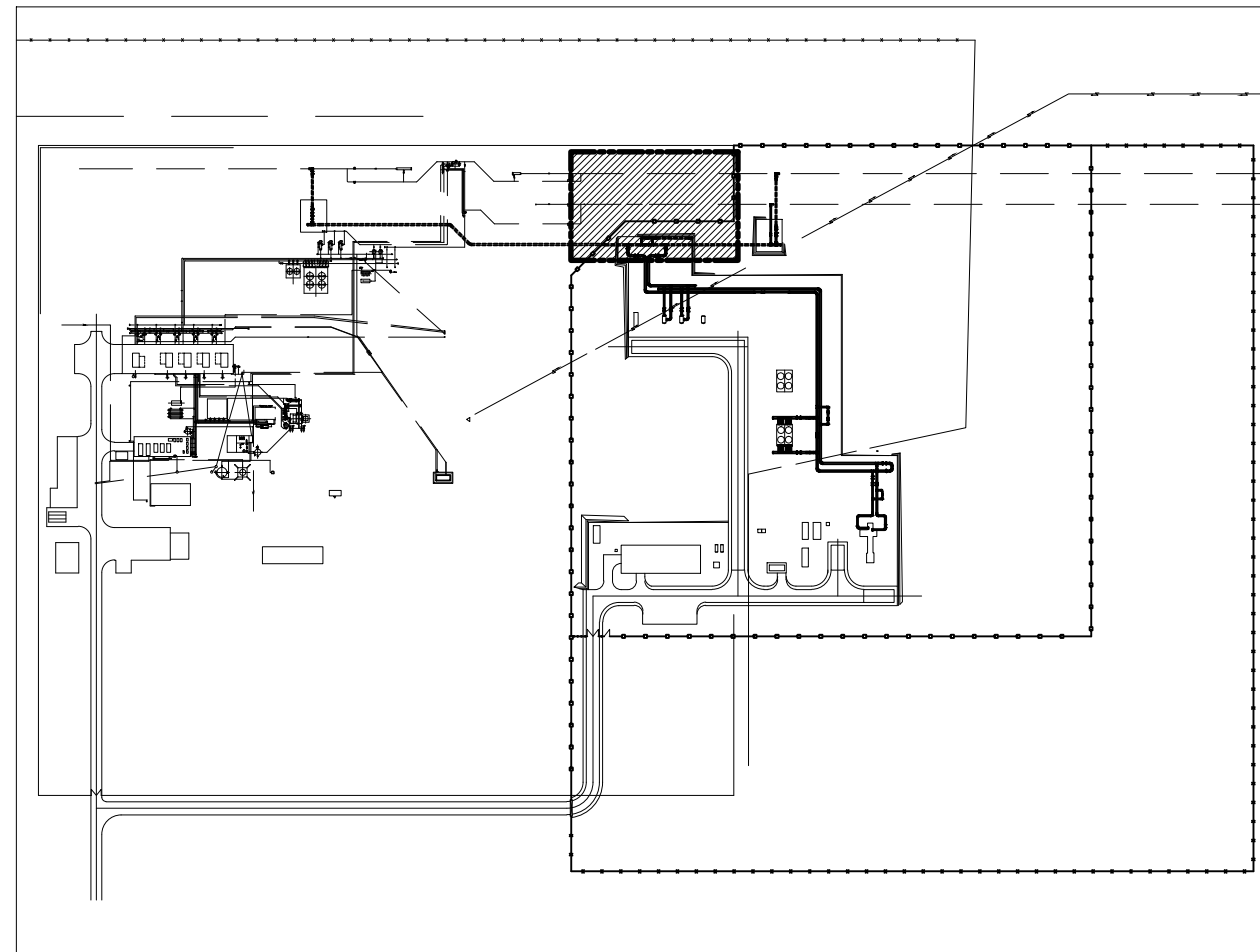

NOTAS:

- 1.- TODAS LAS COORDENADAS Y DIMENSIONES ESTAN EXPRESADAS EN MM.
- 2.- TODOS LOS NIVELES Y ELEVACIONES ESTAN EXPRESADOS EN MM.
- 3.- TODAS LAS COORDENADAS ESTAN REFERIDAS AL PUNTO 0,0.
- 4.- TODAS LAS MEDIDAS FUERON VERIFICADAS Y AJUSTADAS EN OBRA.
- 5.- LA TRAZA DEFINITIVA Y LA TAPADA DE LAS CAÑERIAS INSTALADAS SE DEFINIO EN OBRA.

REFERENCIAS GENERALES:

---	CAÑERIA EXISTENTE (AEREA)		
---	CAÑERIA EXISTENTE (ENTERRADA)		
---	CAÑERIA INSTALADA (AEREA)		
---	CAÑERIA INSTALADA (ENTERRADA)		
UD	JUNTA DIELECTRICA	IA	AIRE PARA INSTRUMENTOS
UM	JUNTA MONOLITICA	IG	GAS PARA INSTRUMENTOS
DR	TOMA DE DRENAJE	EG	GAS PARA ACTUADORES
VT	TOMA DE VENTEO	TF	PUNTO DE CONEXION (TIE-IN)
BX	BASE PARA SOPORTE	XX-XX	IDENTIFICACION TIPO DE SOPORTES
XXX	INSTRUMENTOS EXISTENTES		INDICA SOPORTE TIPO GUIA
XXX	INSTRUMENTOS INSTALADOS		INDICA APOYO SOLAMENTE
			INDICA RESTRICCION AXIAL
	ASLACION Y TRACING		INDICA PUNTO FUJO SOLDADO (ANCLAJE)

DOCUMENTOS DE REFERENCIA

LAV-ED-PI-04P3904	SUCCION Y BY-PASS TURBOCOMPRESORA
LAV-ED-PI-04P3908	DESCARGA PTA. TURBOCOMPRESORA
LAV-ED-PI-04P3911	SISTEMA DE GAS OPERADOR
LAV-ED-PI-04P3912	SISTEMA DE GAS DE CONSUMO
LAV-EZ-LY-04P3901	LAY-OUT GENERAL
LAV-EP-PK-04P3901	PLANO LLAVE
LAV-EZ-PN-04P3901	PLOT-PLAN GENERAL
LAV-EP-PL-04P3902	PLANTA - AREA 02
LAV-EP-PL-04P3904	PLANTA - AREA 04
LAV-EP-PL-04P3905	PLANTA - AREA 05
LAV-EP-PL-04P3916	CORTES Y DETALLES - AREA 03
LAV-EP-IS-04P3903	CUADERNILLO DE ISOMETRICOS - AREA 03
LAV-EP-TI-04P3901	CUADERNILLO DE TÍPICOS MECANICOS
LAV-EP-TI-04P3902	CUADERNILLO DE SOPORTES

COPIA MASTER

Fecha	Abril 2015
Ing. Adrián Pérez	
Firma	
Aclaración	

Es Copia Fiel del Editable Conforme a Obra

NUMERO ELABORADO TON: LAV-EP-PL-0003

CONFORME A OBRA					
LA FIRMA EN CADA CASILLERO IMPLICA CONFORMIDAD CON QUE EL PLANO REFLEJA COMO SE CONSTRUYO					
3	CONFORME A OBRA	17.10.06	GI	GP	GP
2	CONFORME A OBRA	04.08.06	GI	GP	JMA
1	PARA CONSTRUCCION (INDICACION DE NUEVO CORTE)	30.09.05	FGG	JES	SRB
0	PARA CONSTRUCCION	18.08.05	FGG	JES	SRB
C	PARA APROBACION	19.07.05	FGG	JES	SRB
REV.	DESCRIPCION	FECHA	ELABORO	REVISO	APROBO
LISTA DE REVISIONES					
CONTRATISTA:		NUMERO DE ELABORADO ARCA:			
INGENIERIA Y CAD:		81041061-00-000-PLP-3003			
ESTE DOCUMENTO ES PROPIEDAD DE TRANSPORTADORA DE GAS DEL NORTE S.A. Queda prohibida su reproducción sin el consentimiento escrito de la empresa.		TITULO: PLANTA - AREA 03			
TIPO DE ELABORADO: PLANO		LUGAR: PLANTA COMPRESORA LAVALLE			
OBRA: EXPANSION 2005		Nº DE OBRA			
NUMERO DE ELABORADO TON:		LAV-EP-PL-04P3903		ESCALA	
				1:100	
				HOJA N°	
				1/1	
				REVISION	
				3	