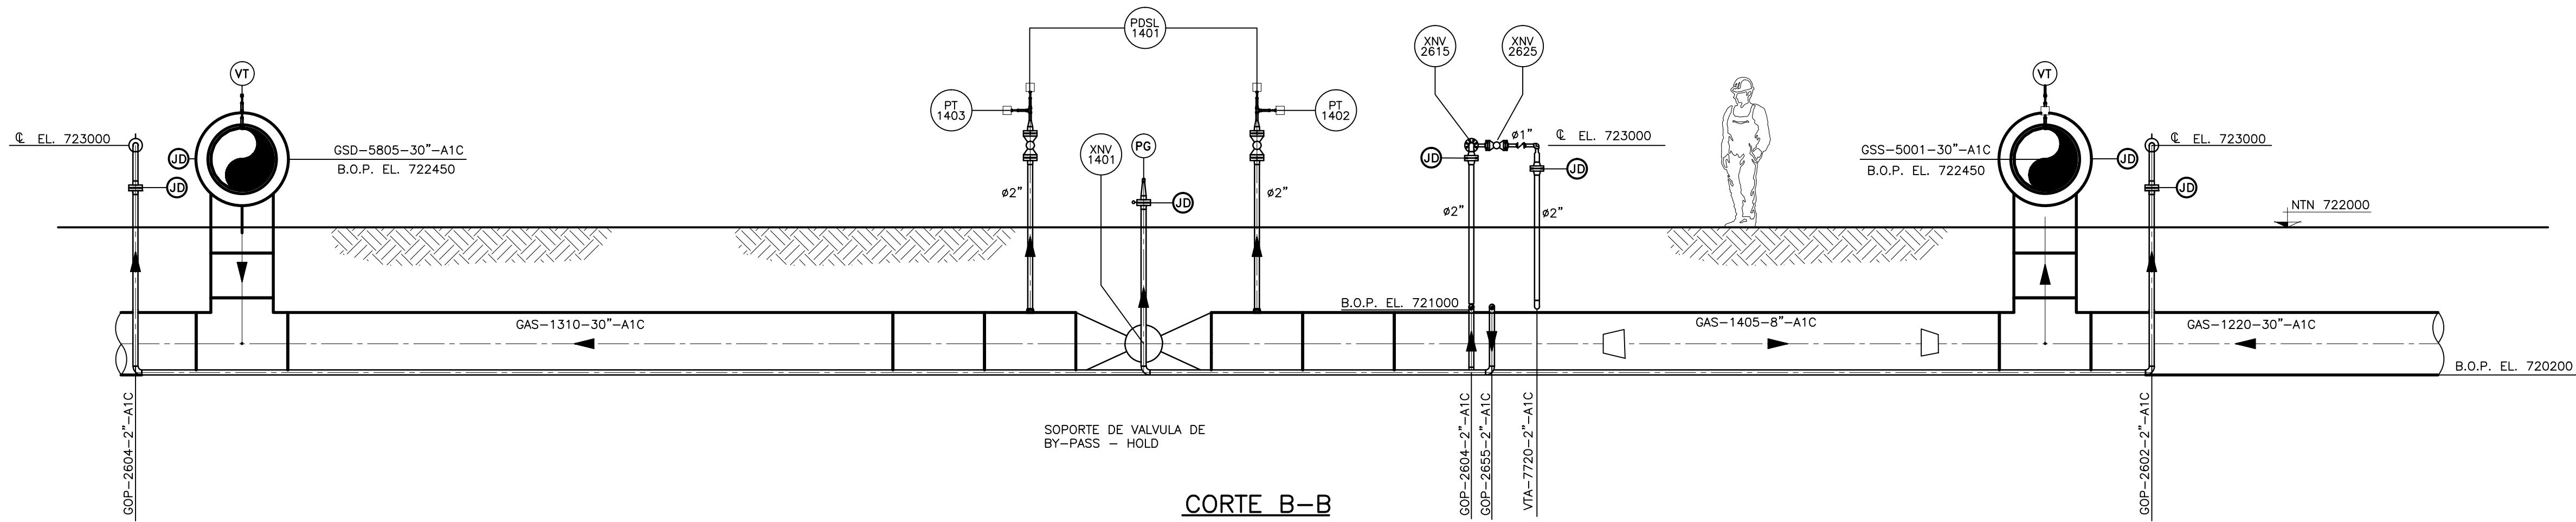
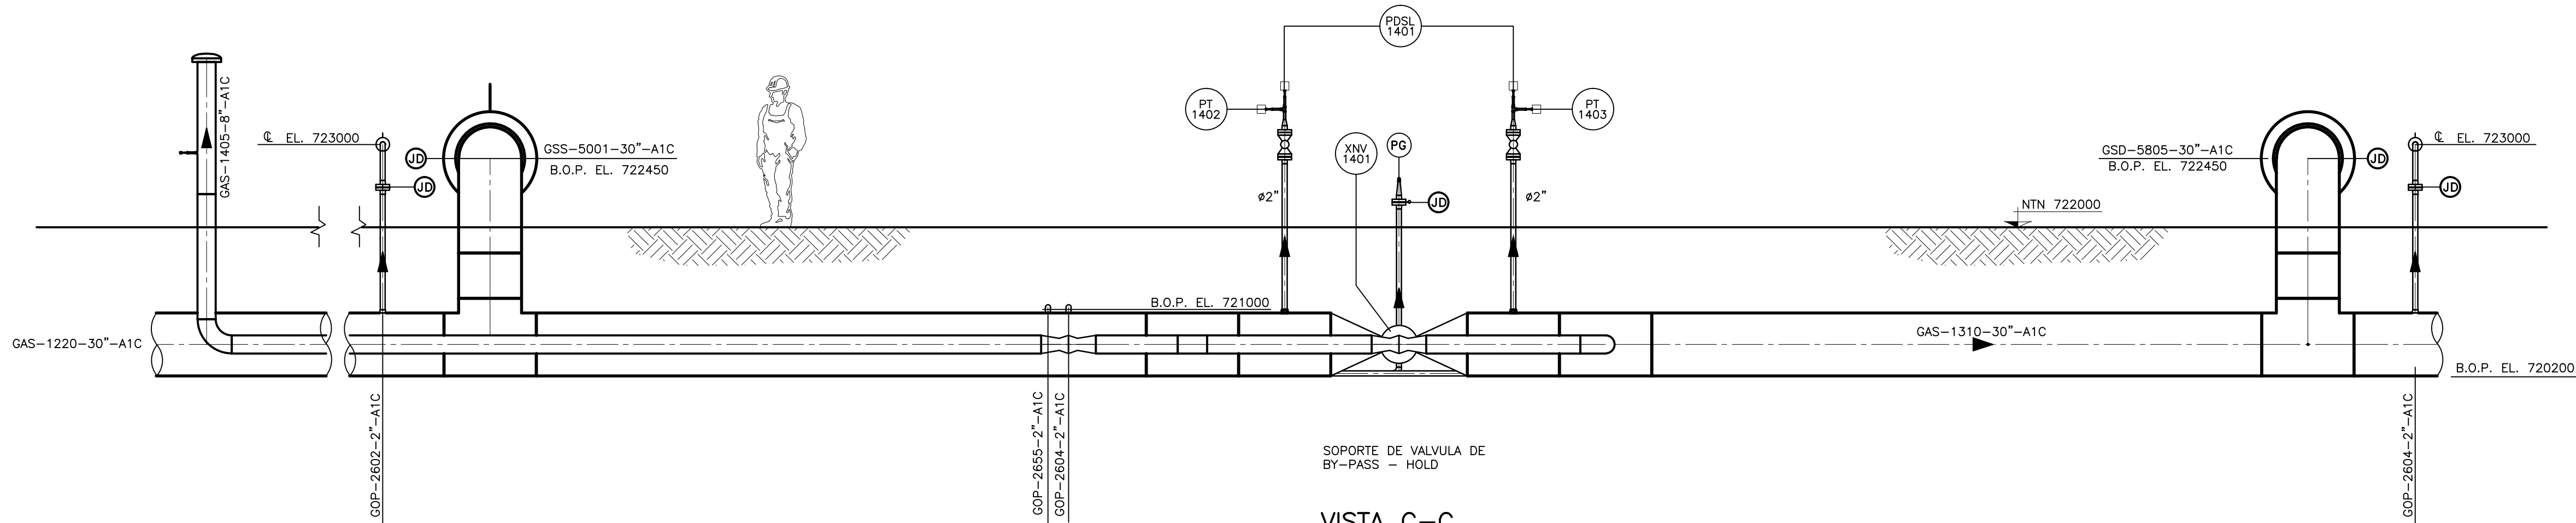


VISTA A-A



CORTE B-B



VISTA C-C

NOTAS GENERALES

- 1)_ TODAS LAS DIMENSIONES Y ESPESORES SE AJUSTARON EN OBRA POR EL CONTRATISTA.
- 2)_ TODAS LAS DIMENSIONES (cotas) SON VALORES PROMEDIO.
- 3)_ TODAS LAS CAÑERIAS MENORES DE $\phi 2"$ FUERON DE TENDIDO EN OBRA (FIELD-RUN), QUEDO A CARGO DEL CONTRATISTA EL TENDIDO DEFINITIVO CON LA APROBACION DE LA INSPECCION DE TGN S.A. .
- 4)_ LAS CAÑERIAS MENORES DE $\phi 2"$ FUERON SOPORTADAS EN OBRA.

REFERENCIAS GENERALES

- CAÑERIA EXISTENTE
- CAÑERIA INSTALADA
- TP XX PUNTO DE EMPALME (TIE-IN)
- PG TOMA GAS DE OPERADOR
- VT VENTEO
- JD JUNTA DIELECTRICA
- XX XXXX INSTRUMENTO INSTALADO

DOCUMENTOS DE REFERENCIAS

- LUM-EP-PL-04P3904 PLANTA - AREA 04
- I-EM-T-013 BASE PARA VALVULA SOTERRADA 30"

COPIA MASTER

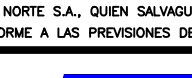

TCN	Fecha	Abril 2016
TRANSPORTADORA DE GAS DEL NORTE S.A.	Ing. Adrián Pérez	
	Firma	
	Aclaración	
Es Copia Fiel del Editable Conforme a Obra		
NUMERO ELABORADO TGN: LUM-EP-PL-0019		

CONFORME A OBRA

LA FIRMA EN CADA CASILLERO IMPLICA CONFORMIDAD CON QUE EL PLANO REFLEJA COMO SE CONSTRUYO

1	CONFORME A OBRA	04.06.07	GI	GP	GP
0	PARA CONSTRUCCION, MODIFICACION INDICADA	05.06.05	JIF	NRL	MM
A	PARA PLIEGO	21.12.04	JRA	RAN	PAS
REV.	DESCRIPCION	FECHA	ELABORO	REVISO	APROBO

LISTA DE REVISIONES

CONTRATISTA: BTU S.A.		NUMERO DE ELABORADO INTEC-ARGAN: 81041061-00-000-PLP-1104	
INGENIERIA Y CAO: ARCAN ENGINEERING		TITULO: AREA 04 - CORTES Y DETALLES	
ESTE DOCUMENTO ES PROPIEDAD DE TRANSPORTADORA DE GAS DEL NORTE S.A., QUEDA SALVAGUARDADA SUS DERECHOS CONFORME A LAS PREVISIONES DE LA LEY.			
 TRANSPORTADORA DE GAS DEL NORTE S.A.		TIPO DE ELABORADO: PLANO	
		LUGAR: PLANTA COMPRESORA LUMBRERAS	
		OBRA: EXPANSION 2005	
		Nº DE OBRA	
NUMERO DE ELABORADO TGN: LUM-EP-PL-04P3919		ESCALA: 1:50	REVISION: 
		HORA N° 1 de 1	