
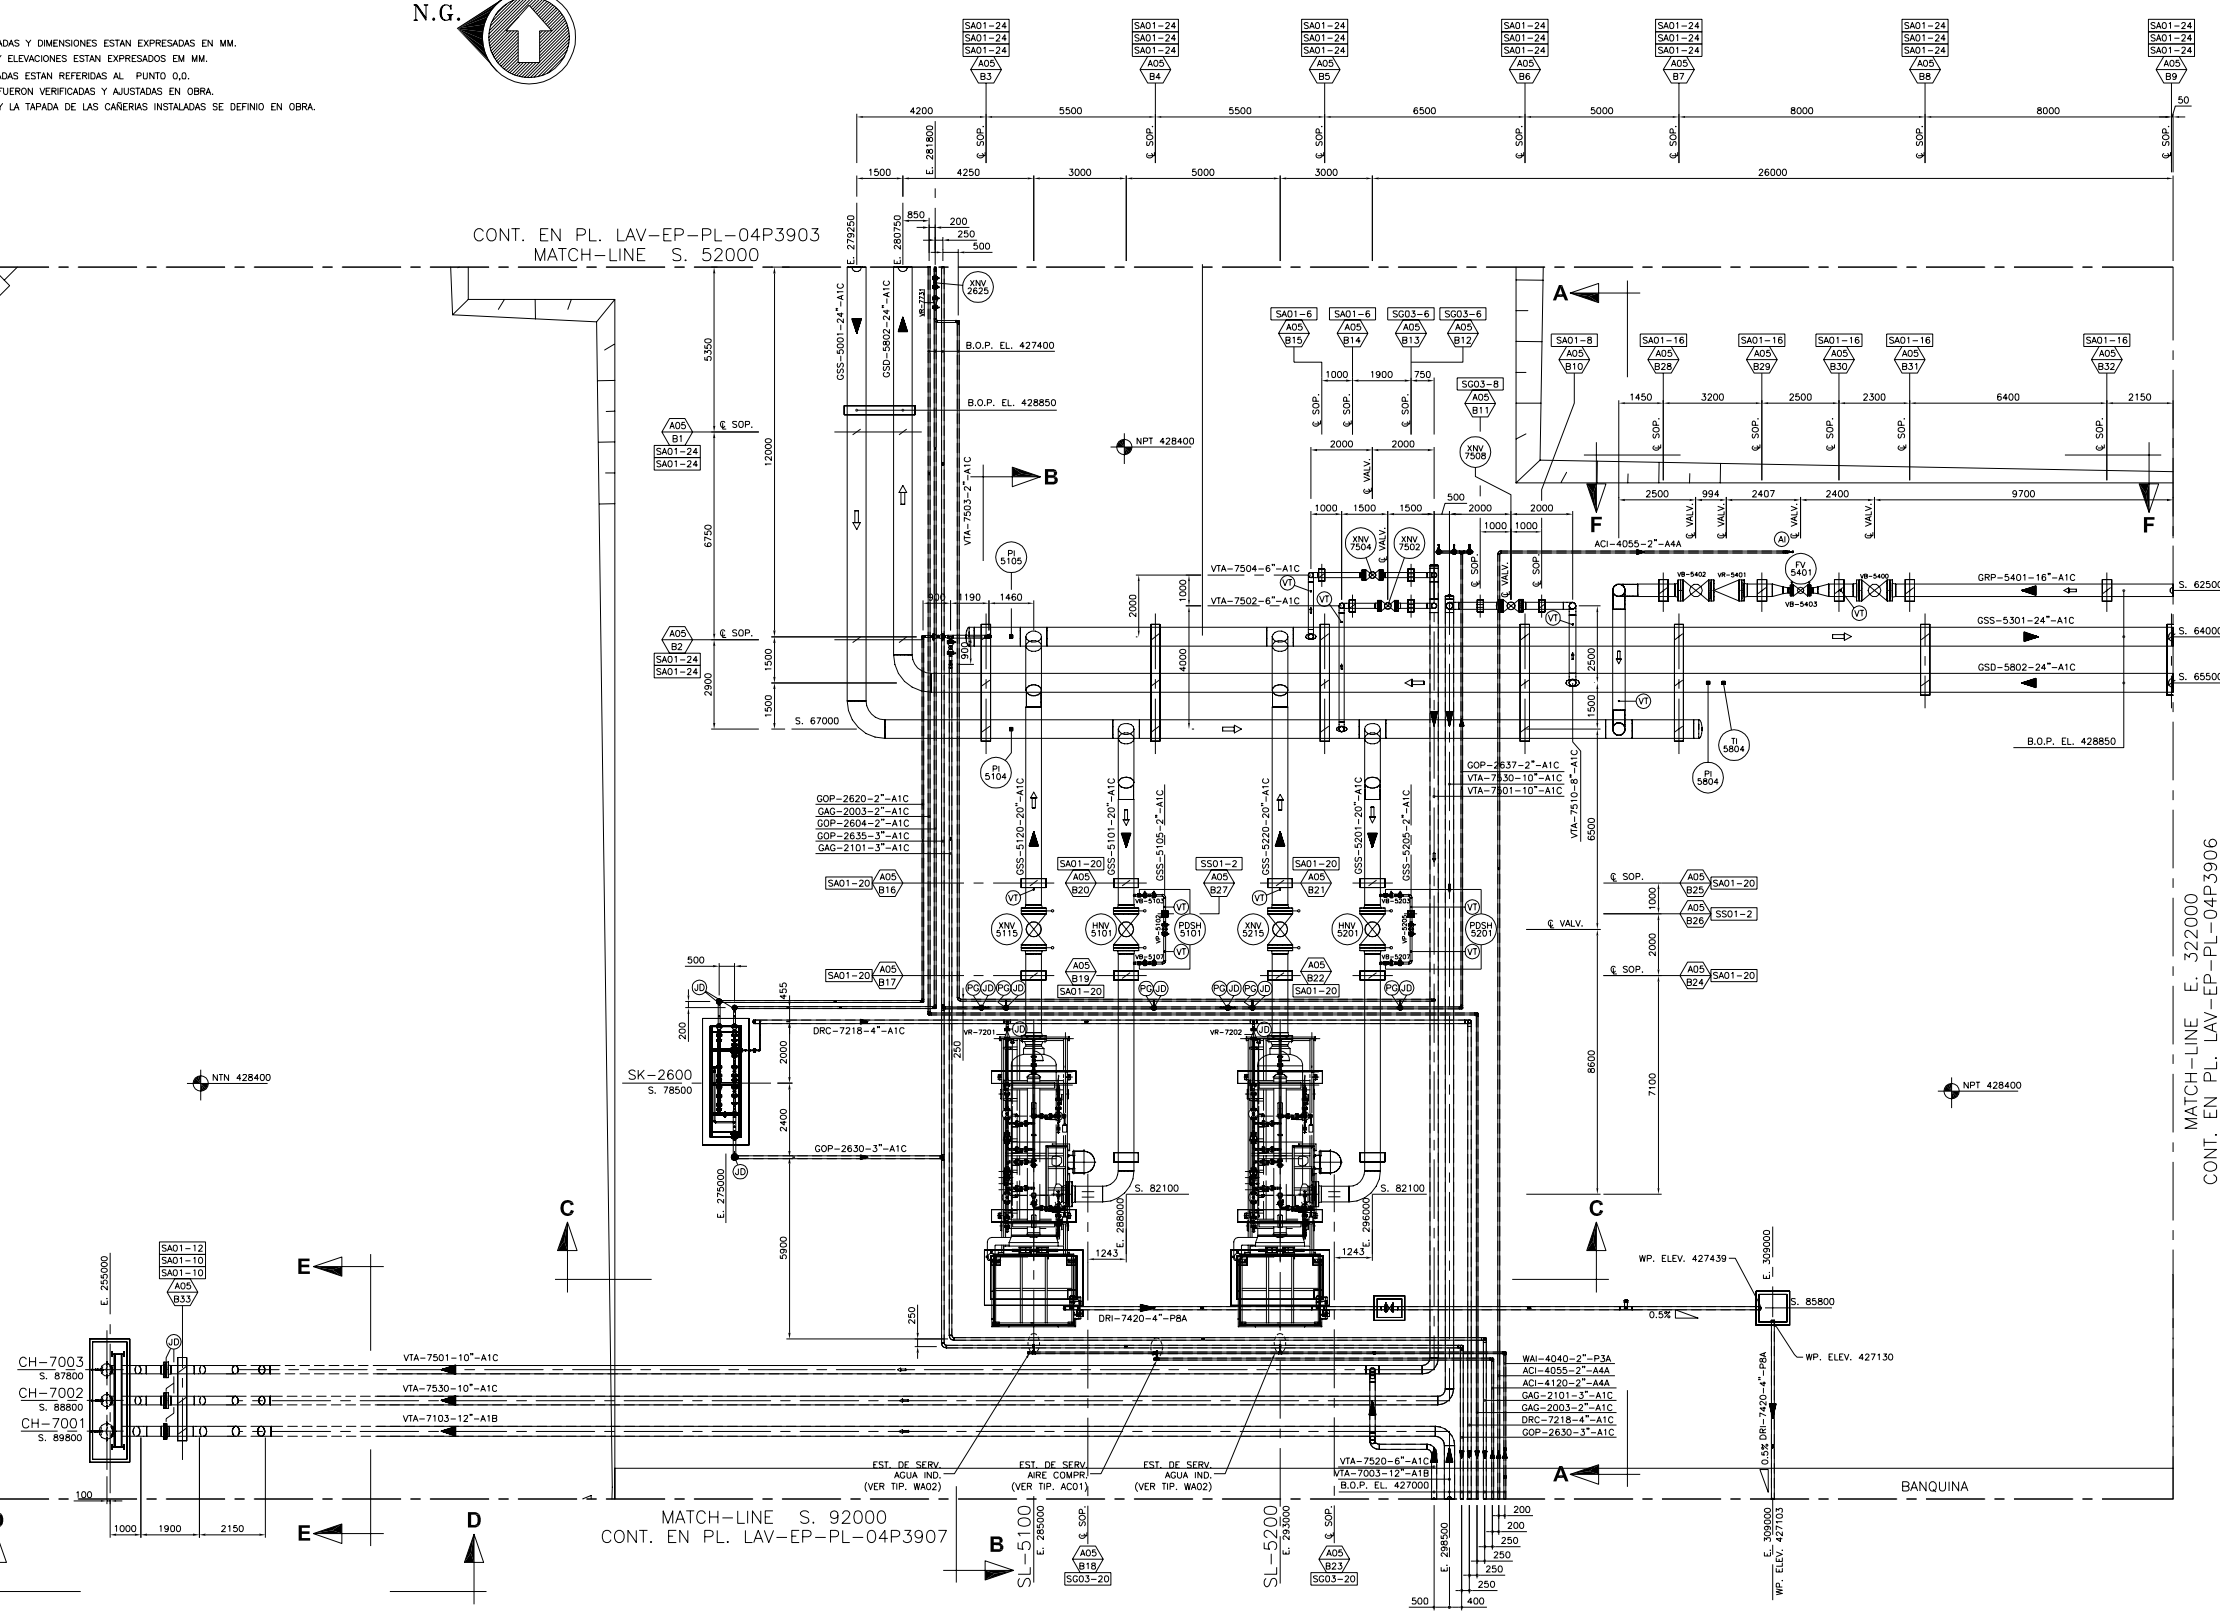
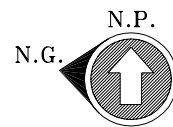


- 1.- TODAS LAS COORDENADAS Y DIMENSIONES ESTAN EXPRESADAS EN MM.
- 2.- TODOS LOS NIVELES Y ELEVACIONES ESTAN EXPRESADOS EN MM.
- 3.- TODAS LAS COORDENADAS ESTAN REFERIDAS AL PUNTO O.O.
- 4.- TODAS LAS MEDIDAS FUERON VERIFICADAS Y AJUSTADAS EN OBRA.
- 5.- LA TRAZA DEFINITIVA Y LA TAPADA DE LAS CAÑERIAS INSTALADAS SE DEFINIO EN OBRA

PLANO LLAVE


#### REFERENCIAS GENERALES:

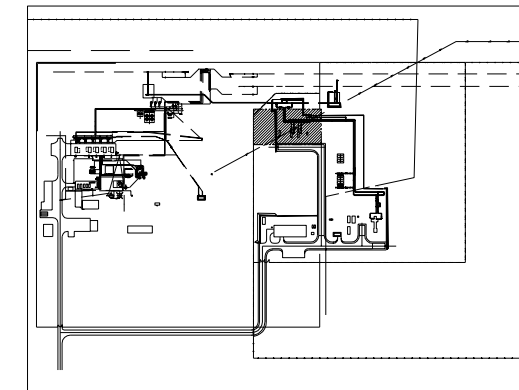

## DOCUMENTOS DE REFERENCIA

LAV-ED-PI-04P3904	SUCCION Y BY-PASS TURBOCOMPRESORA
LAV-ED-PI-04P3905	SEPARADORES DE SUCCION
LAV-ED-PI-04P3908	DESCARGA PTA. TURBOCOMPRESORA
LAV-ED-PI-04P3910	SISTEMA DE AGUA INDUSTRIAL
LAV-ED-PI-04P3911	SISTEMA DE GAS OPERADOR
LAV-ED-PI-04P3912	SISTEMA DE GAS DE CONSUMO
LAV-ED-PI-04P3916	SISTEMA DE VENTEO
LAV-ED-PI-04P3917	SISTEMA DE DRENAJES INDUSTRIALES
LAV-ED-PI-04P3918	SISTEMA DE AIRE COMPRIMIDO
LAV-EZ-LV-04P3901	LAY-OUT GENERAL
LAV-EP-PK-04P3901	PLANO LLAVE
LAV-EZ-PN-04P3901	PILOT-PLAN GENERAL
LAV-EP-PL-04P3903	PLANTA - AREA 03
LAV-EP-PL-04P3906	PLANTA - AREA 06
LAV-EP-PL-04P3907	PLANTA - AREA 07
LAV-EP-PL-04P3918	CORTES Y DETALLES - AREA 05
LAV-EP-IS-04P3905	CUADERNILLO DE ISOMETRICOS - AREA 05
LAV-EP-TI-04P3901	CUADERNILLO DE TIPICOS MECANICOS
LAV-EP-TI-04P3902	CUADERNILLO DE SOPORTES
2959-LUM-SUP-PL-101	FILTRO SEPARADOR - CONJUNTO GENERAL PAQUETIZADO
2959-LUM-SLEG-PL-108	FILTRO SEPARADOR - PATIN-CONJUNTO Y DETALLES
2959-LUM-SLEG-PL-103	FILTRO SEPARADOR - DET. CONEXIONES RECIPIENTE INFERIOR Y STAND PIPE
2959-LUM-SLEG-PL-102	FILTRO SEPARADOR - DETALLE DE CONEXIONES RECIPIENTE SUPERIOR
2959-LUM-SLEG-PL-101	FILTRO SEPARADOR - CONJUNTO GENERAL

## COPIA MASTER

 TRANSPORTADORA DE GAS DEL NOROCCIDENTE S.A.	Fecha	Mayo 2015
	 Firma	Ing. Adrián P Aclaración
Es Copia Fiel del Editable Conforme a Obra		
NUMERO ELABORADO TGN:		LAV-EP-PL-0005

CONFORME A OBRA						
LA FIRMA EN CADA CASILLERO IMPLICA CONFORMIDAD CON QUE EL PLANO REFLEJA COMO SE CONSTRUYO						
2	CONFORME A OBRA	17.10.06	GI	GP	GP	GP
1	CONFORME A OBRA	04.08.06				JMA
0	PARA CONSTRUCCION	18.08.05	FGG	JES	JES	SRB
D	PARA APROBACION	20.07.05	FGG	JES	JES	SRB
C	MODIF.GENERALES-ADECUACION NUEVO SEPARADOR	22.02.05	JRA	RAN		PAS
REV.	DESCRIPCION	FECHA	ELABORO	REVISO		APROBO

CONTRATISTA: 		LISTA DE REVISIONES	
INGENIERIA Y CAD: 		NUMERO DE ELABORADO ARCAN:	
ESTE DOCUMENTO ES PROPIEDAD DE TRANSPORTADORA DE GAS DEL NORTE S.A. QUEN SALVAGUARDADA SUS DERECHOS CONFORME A LAS PREVISIONES DE LA LEY.		81041061-00-000-PLP-3005	
		TITULO: PLANTA - AREA 05	
TIPO DE ELABORADO: PLANO		Nº DE OBRA	
LUGAR: PLANTA COMPRESORA LAVALLE		REVISION	
OBRA: EXPANSION 2005		ESCALA 1:100	
NUMERO DE ELABORADO TGN:		HOJA N° 1/1	
LAV-EP-PL-04P3905			
TRANSPORTADORA DE GAS DEL NORTE S.A.			