

LUM-EP-PL-04P3901

NUMERO DE PLANO:

FORMATO BRAI A1 (841 mm x 594 mm)

MATCH-LINE O. 59000

MATCH-LINE S. 9000
CONT. EN AREA 02 - PL. LUM-EP-PL-04P3902


MATCH-LINE O. 4000

N.P.

N.G.

MATCH-LINE N. 36000

PLANO LLAVE

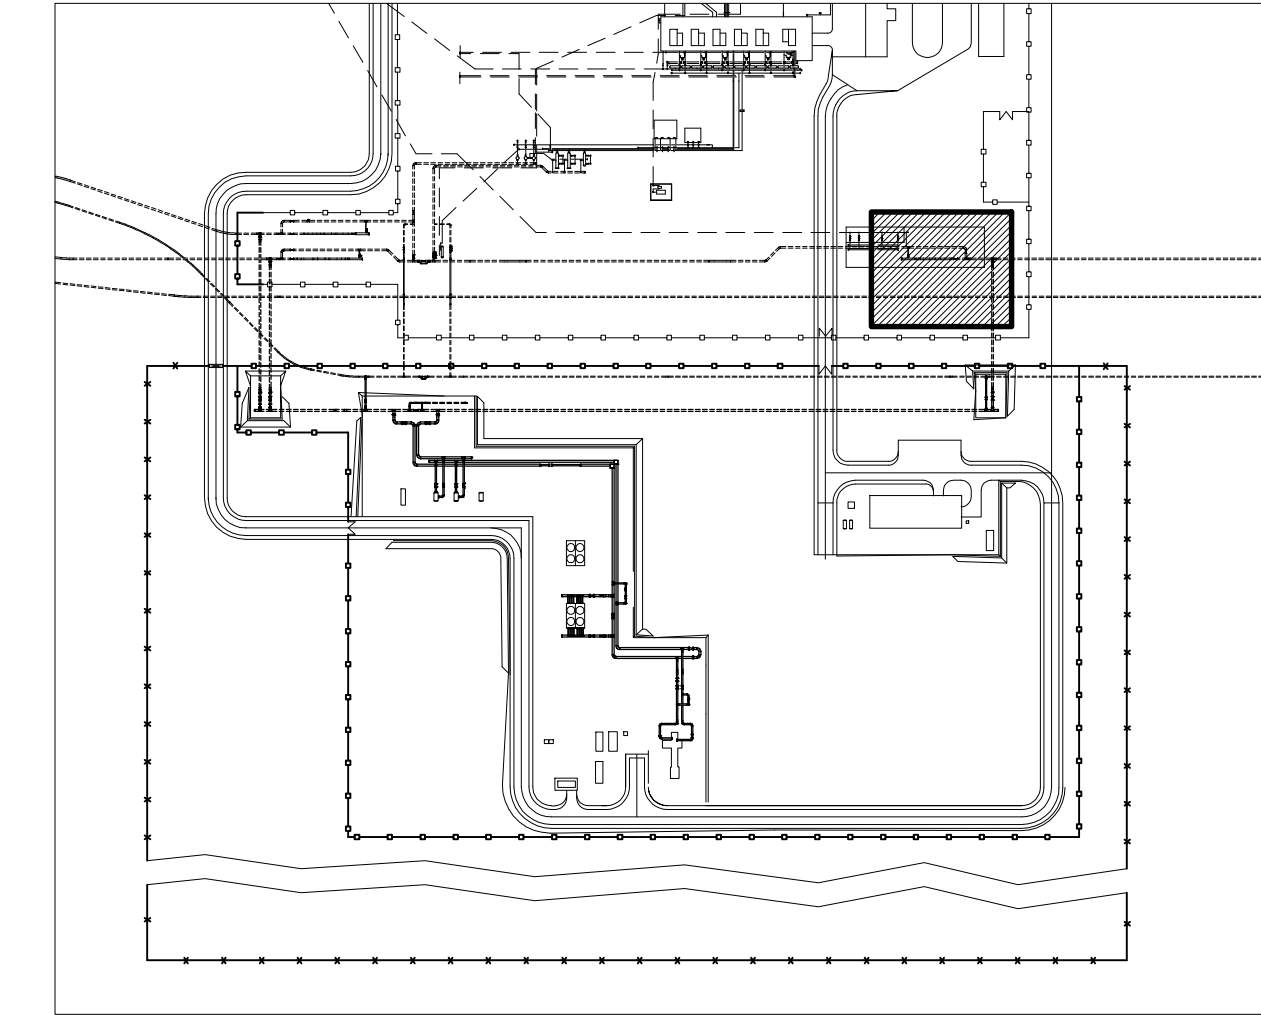

NOTAS:

- 1.- TODAS LAS COORDENADAS Y DIMENSIONES ESTAN EXPRESADAS EN MM.
- 2.- TODOS LOS NIVELES Y ELEVACIONES ESTAN EXPRESADOS EN MM.
- 3.- TODAS LAS COORDENADAS ESTAN REFERIDAS AL PUNTO 0,0.
- 4.- TODAS LAS MEDIDAS FUERON VERIFICADAS Y AJUSTADAS EN OBRA.
- 5.- LA TRAZA DEFINITIVA Y LA TAPADA DE LAS CAÑERIAS INSTALADAS SE DEFINIERON EN OBRA.

REFERENCIAS GENERALES:

---	CAÑERIA EXISTENTE (AEREA)	---	CAÑERIA EXISTENTE (ENTERRADA)
---	CAÑERIA INSTALADA (AEREA)	---	CAÑERIA INSTALADA (ENTERRADA)
JD	JUNTA DIELECTRICA	IA	AIRE PARA INSTRUMENTOS
LM	JUNTA MONOLITICA	IG	GAS PARA INSTRUMENTOS
DR	TOMA DE DRENAJE	PG	GAS PARA ACTUADORES
VT	TOMA DE VENTEO	TP XX	PUNTO DE CONEXION (TIE-IN)
BX XX	BASE PARA SOPORTE	XX-XX	IDENTIFICACION TIPO DE SOPORTES
XXX XXX	INSTRUMENTOS EXISTENTES	---	INDICA SOPORTE TIPO GUIA
XXX XXX	INSTRUMENTOS INTALADOS	---	INDICA APOYO SOLAMENTE
---	AISLACION Y TRACING	---	INDICA RESTRICCION AXIAL
---		---	INDICA PUNTO FIJO SOLDADO (ANCLAJE)

DOCUMENTOS DE REFERENCIA

LUM-ED-PI-04P3902	TRAMPAS DE SCRAPER
LUM-ED-PI-04P3903	ENTRADA DESDE GASODUCTOS
LUM-EZ-LY-04P3901	LAY-OUT GENERAL
LUM-EP-PK-04P3901	PLANO LLAVE
LUM-EZ-PN-04P3901	PLOT-PLAN GENERAL
LUM-EP-PL-04P3902	PLANTA - AREA 02
LUM-EP-PL-04P3918	CORTES Y DETALLES - AREA 01 Y 02
LUM-EP-IS-04P3901	CUADERNILLO DE ISOMETRICOS - AREA 01
LUM-EP-TI-04P3901	CUADERNILLO DE TIPICOS MECANICOS
LUM-EP-TI-04P3902	CUADERNILLO DE SOPORTES
IP-EC-T-012	LOSETA PARA PROTECCION DE CAÑERIAS
IP-EX-T-014	LOSETA PARA PROTECCION DE CAÑERIAS

COPIA MASTER	
Fecha	Abril 2016
Ing. Adrián Pérez	
Firma	Aclaración
Es Copia Fiel del Editable Conforme a Obra	
NUMERO ELABORADO TGN: LUM-EP-PL-0001	

CONFORME A OBRA					
LA FIRMA EN CADA CASILLERO IMPLICA CONFORMIDAD CON QUE EL PLANO REFLEJA COMO SE CONSTRUYO					
1	CONFORME A OBRA	04.06.07	CI	CP	CP
0	EMISION PARA CONSTRUCCION. MODIF. INDICADAS	30.05.05	JIF	NRL	MM
B	PARA CONTRATACION	20.12.04	BLA	RAN	PAS
A	PARA PLIEGO	10.11.04	BLA	DOP	PAS
REV.	DESCRIPCION	FECHA	ELABORO	REVISO	APROBO
LISTA DE REVISIONES					
CONTRATISTA: BTU S.A.		NUMERO DE ELABORADO INTEC-ARCAN: 81041061-00-000-PLP-1001			
INGENIERIA Y CAD: ARCAN ENGINEERING		TITULO: PLANTA - AREA 01			
ESTE DOCUMENTO ES PROPIEDAD DE TRANSPORTADORA DE GAS DEL NORTE S.A. CUYA SALVAGUARDIA SON DERECHOS CONFORME A LAS PREVISIONES DE LA LEY.					
TIPO DE ELABORADO: PLANO		LUGAR: PLANTA COMPRESORA LUMBRERAS		N° DE OBRA	
OBRA: EXPANSION 2005		NUMERO DE ELABORADO TGN: LUM-EP-PL-04P3901		REVISION	
		ESCALA: 1:100		HOJA N° 1/1	
				1	