
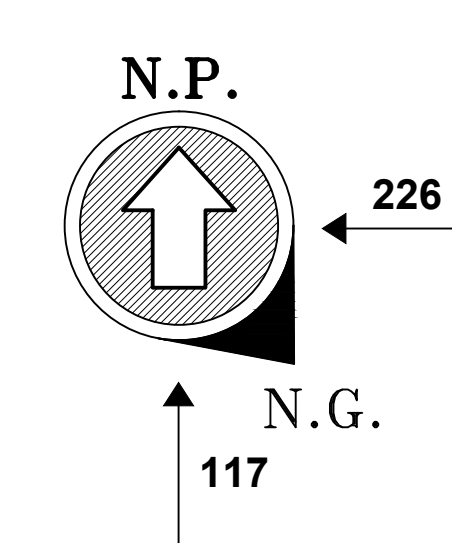


NÚMERO DE PLANO: LUM-EP-PK-04P3901

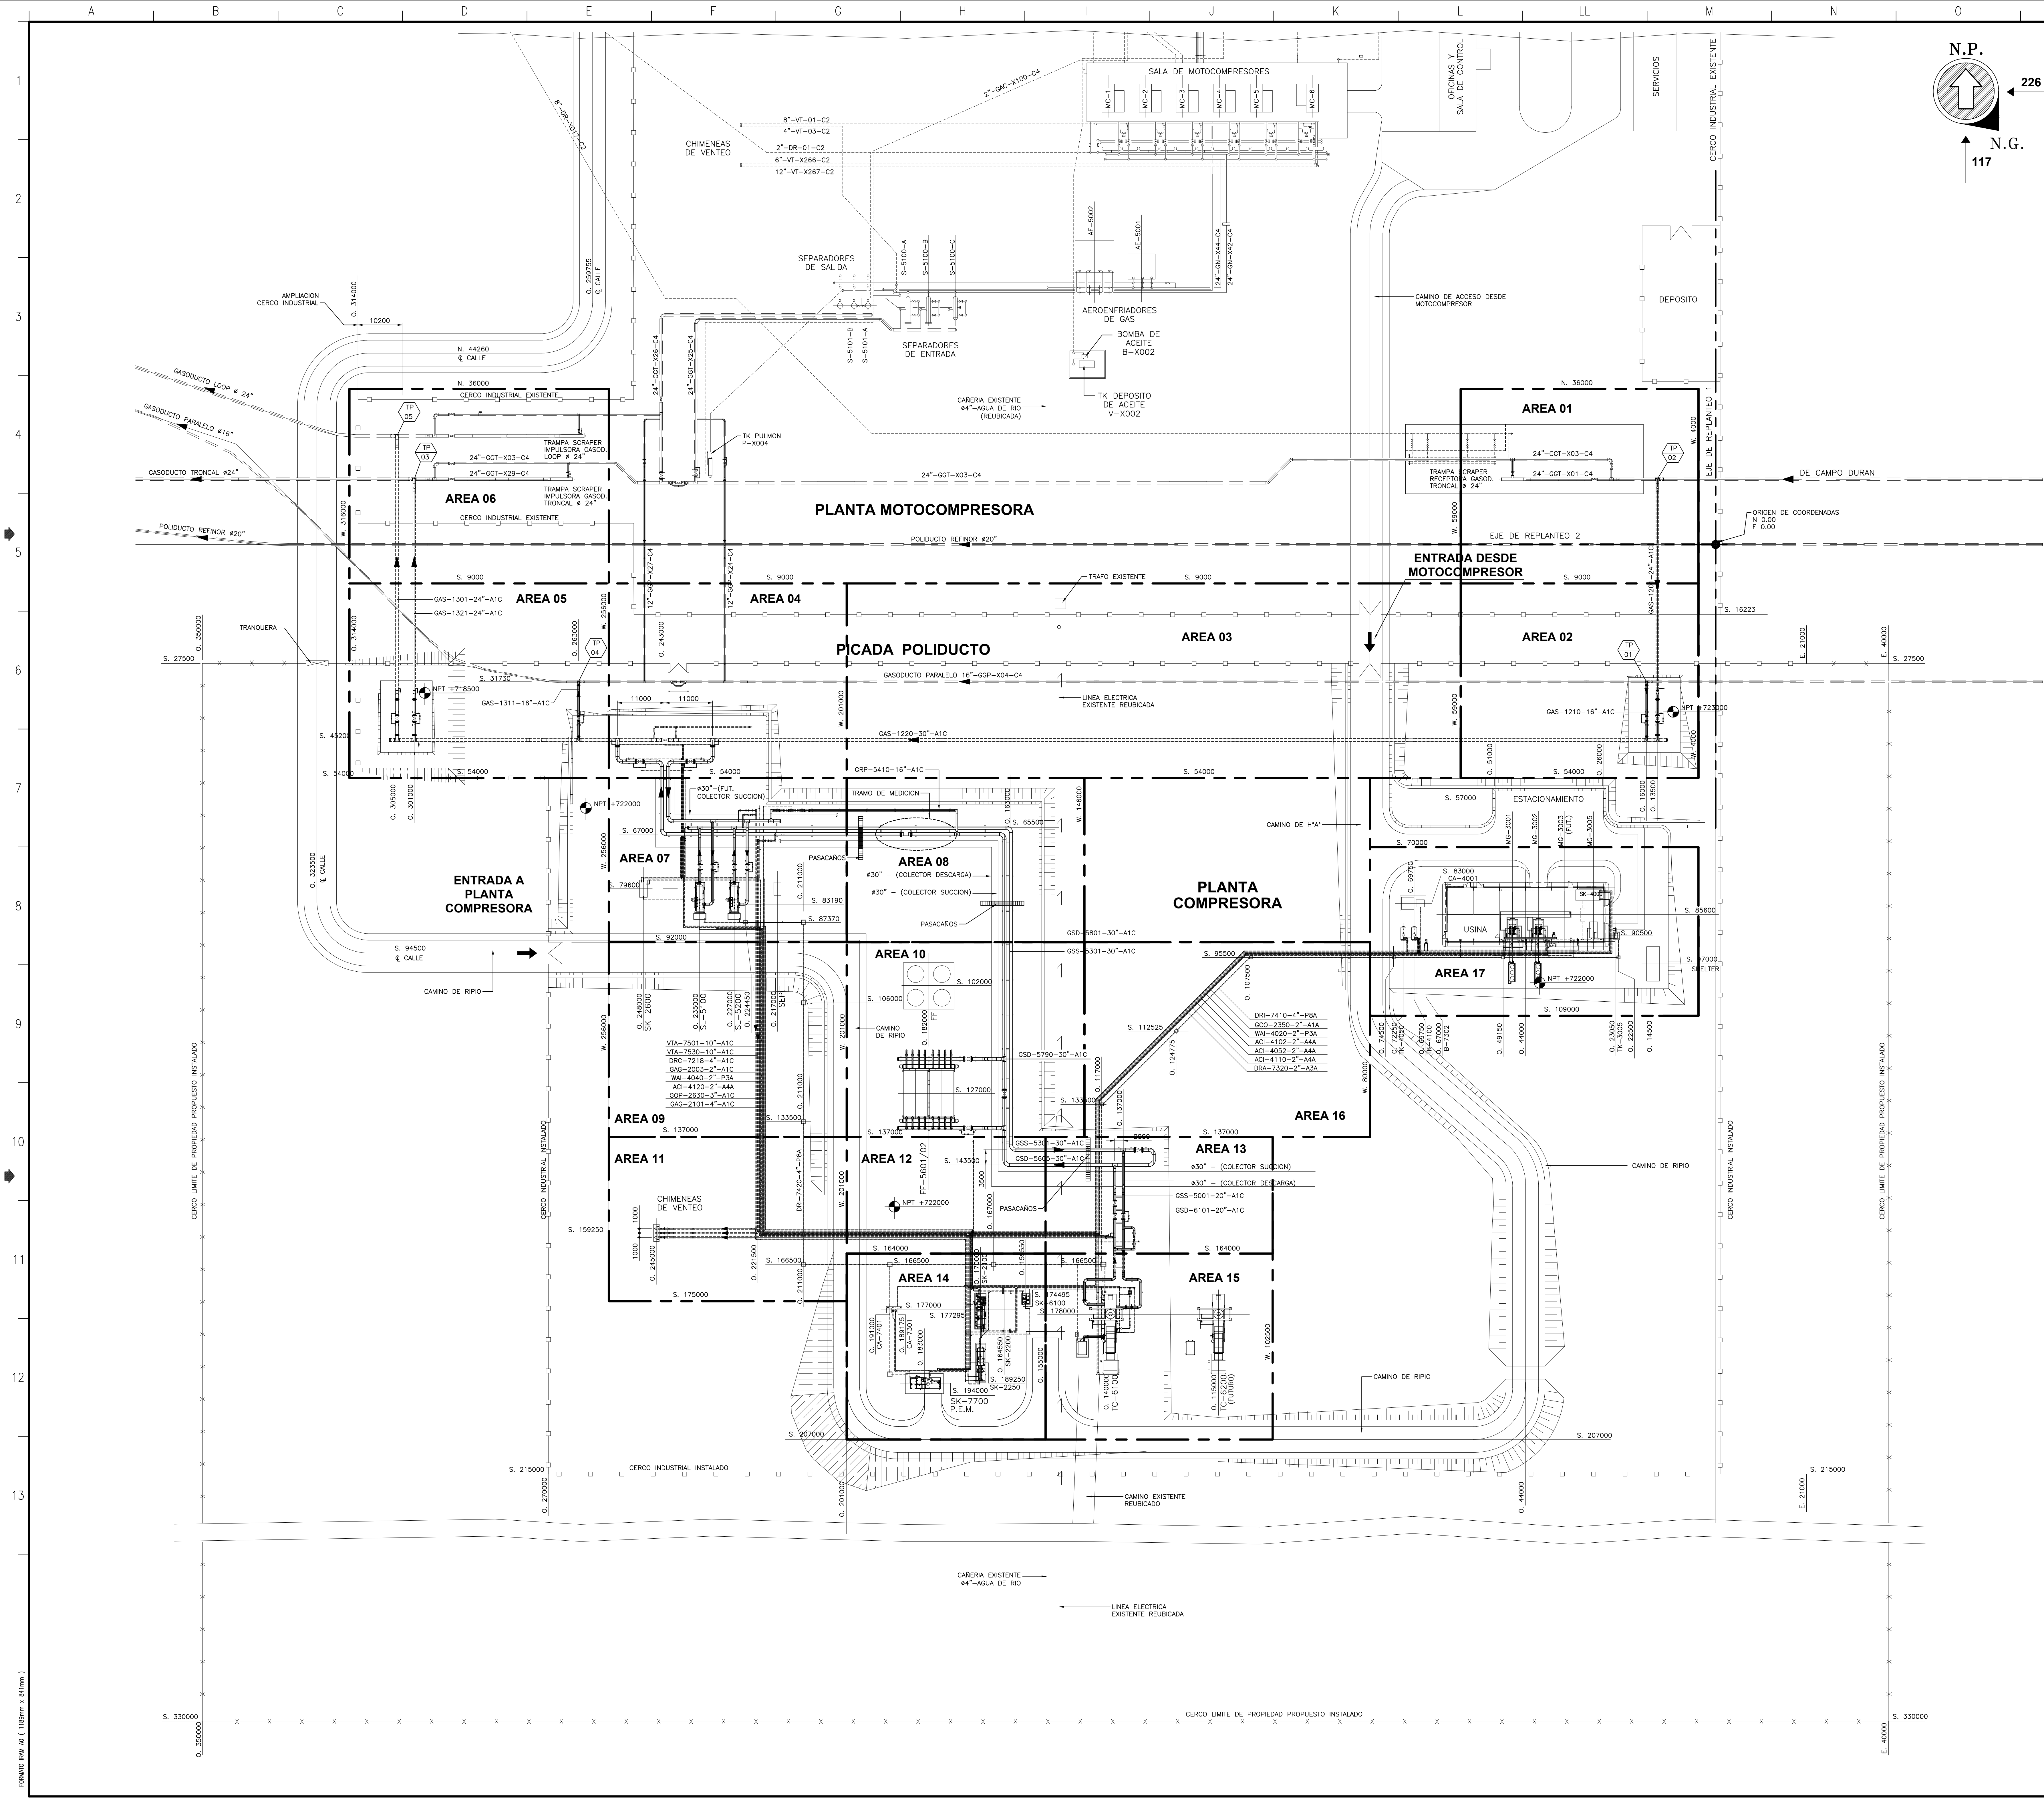

- NOTAS:**
- 1.- TODAS LAS COORDENADAS ESTAN REFERIDAS AL PUNTO DE COORDENADAS 0.00.
 - 2.- LOS PUNTOS DE CONEXION (TIE-N'S) SE DEFINIRON DURANTE EL DESARROLLO DE LA INGENIERIA DE DETALLE.
- REFERENCIAS:**
- CARERA EXISTENTE AEREA
 - - - - - CARERA EXISTENTE ENTERRADA
 - CARERA INSTALADA AEREA
 - - - - - CARERA INSTALADA ENTERRADA
 - CERCO LIMITE DE PROPIEDAD
 - CERCO INDUSTRIAL EXISTENTE
 - LINEA ELECTRICA EXISTENTE DESMONTADA
 - TP XX PUNTO DE CONEXION (TIE-N)
 - COLECTORES DE SUCCION Y DESCARGA
 - CAMARA DE LIMPIEZA

DOCUMENTOS DE REFERENCIA

81041061-00-000-LYZ-1001	LAY-OUT GENERAL
81041061-00-000-PNZ-1001	PLOT PLAN GENERAL

DESCRIPCION	PLANO N°
AREA 01 - ZONA DE CONEXION DE ENTRADA DESDE GASODUCTOS	LUM-EP-PL-04P3901
AREA 02 - ZONA DE VALVULAS	LUM-EP-PL-04P3902
AREA 03 - ZONA DE INTERCONEXION	LUM-EP-PL-04P3903
AREA 04 - ZONA DE ENTRADA Y SALIDA DE PLANTA	LUM-EP-PL-04P3904
AREA 05 - ZONA DE VALVULAS	LUM-EP-PL-04P3905
AREA 06 - ZONA DE CONEXION DE SALIDA A GASODUCTOS	LUM-EP-PL-04P3906
AREA 07 - ZONA SEPARADORES	LUM-EP-PL-04P3907
AREA 08 - ZONA DE MEDICION	LUM-EP-PL-04P3908
AREA 09 - ZONA DE INTERCONEXION	LUM-EP-PL-04P3909
AREA 10 - ZONA AEROFRIADOR	LUM-EP-PL-04P3910
AREA 11 - ZONA CHIMENEAS DE VIENTO	LUM-EP-PL-04P3911
AREA 12 - ZONA DE INTERCONEXION	LUM-EP-PL-04P3912
AREA 13 - ZONA DE COLECTORES	LUM-EP-PL-04P3913
AREA 14 - ZONA DE SKIDS Y P.E.M.	LUM-EP-PL-04P3914
AREA 15 - ZONA DE TURBOCOMPRESORES	LUM-EP-PL-04P3915
AREA 16 - ZONA DE INTERCONEXION	LUM-EP-PL-04P3916
AREA 17 - ZONA USINA Y SERVICIOS	LUM-EP-PL-04P3917

COPIA MASTER

Fecha

18/01/2015

Ing. Adrián Pérez

Firma

Elaborado por

Elaborado por

Revisado por

Revisado por

Nombre del Proyecto

LUM-EP-PK-04P3901

CONFORME A OBRA					
LA FIRMA EN CADA CASILLERO IMPLICA CONFORMIDAD CON QUE EL PLANO REFLEJA COMO SE CONSTRUYO					
1	CONFORME A OBRA	04.06.07	GI	GP	GP
0	PARA CONSTRUCCION	31.07.05	CFL	NRL	MM
T	MODIFICACIONES INDICADAS	21.02.05	JRA	RAN	PAS
E	PARA PLEGADO - MODIFICACIONES INDICADAS	14.01.05	JRA	RAN	PAS
D	PARA PLEGADO - REVISION GENERAL	26.11.04	ELA	RAN	PAS
REV.	DESCRIPCION	FECHA	ELABORADO	REVISADO	APROBADO
LISTA DE REVISIONES					
81041061-00-000-KPP-1001					
CONTRATISTA: BTU S.A.					
INGENIERIA Y CAD: ANCA INGENIERIA					
TITULO: PLANO LLAVE					
TIPO DE ELABORADO: PLANO					
LUGAR: PLANTA COMPRESORA LUMBRERAS					
OBRA: EXPANSION 2005					
NÚMERO DE ELABORADO: TON					
LUM-EP-PK-04P3901					
ESCALA: 1:500					
REVISION: 1/1					

FORMATO BOM 02 (118mm x 84mm.)