


CORTE A-A
PLANO LAV-EP-PL-04P3901

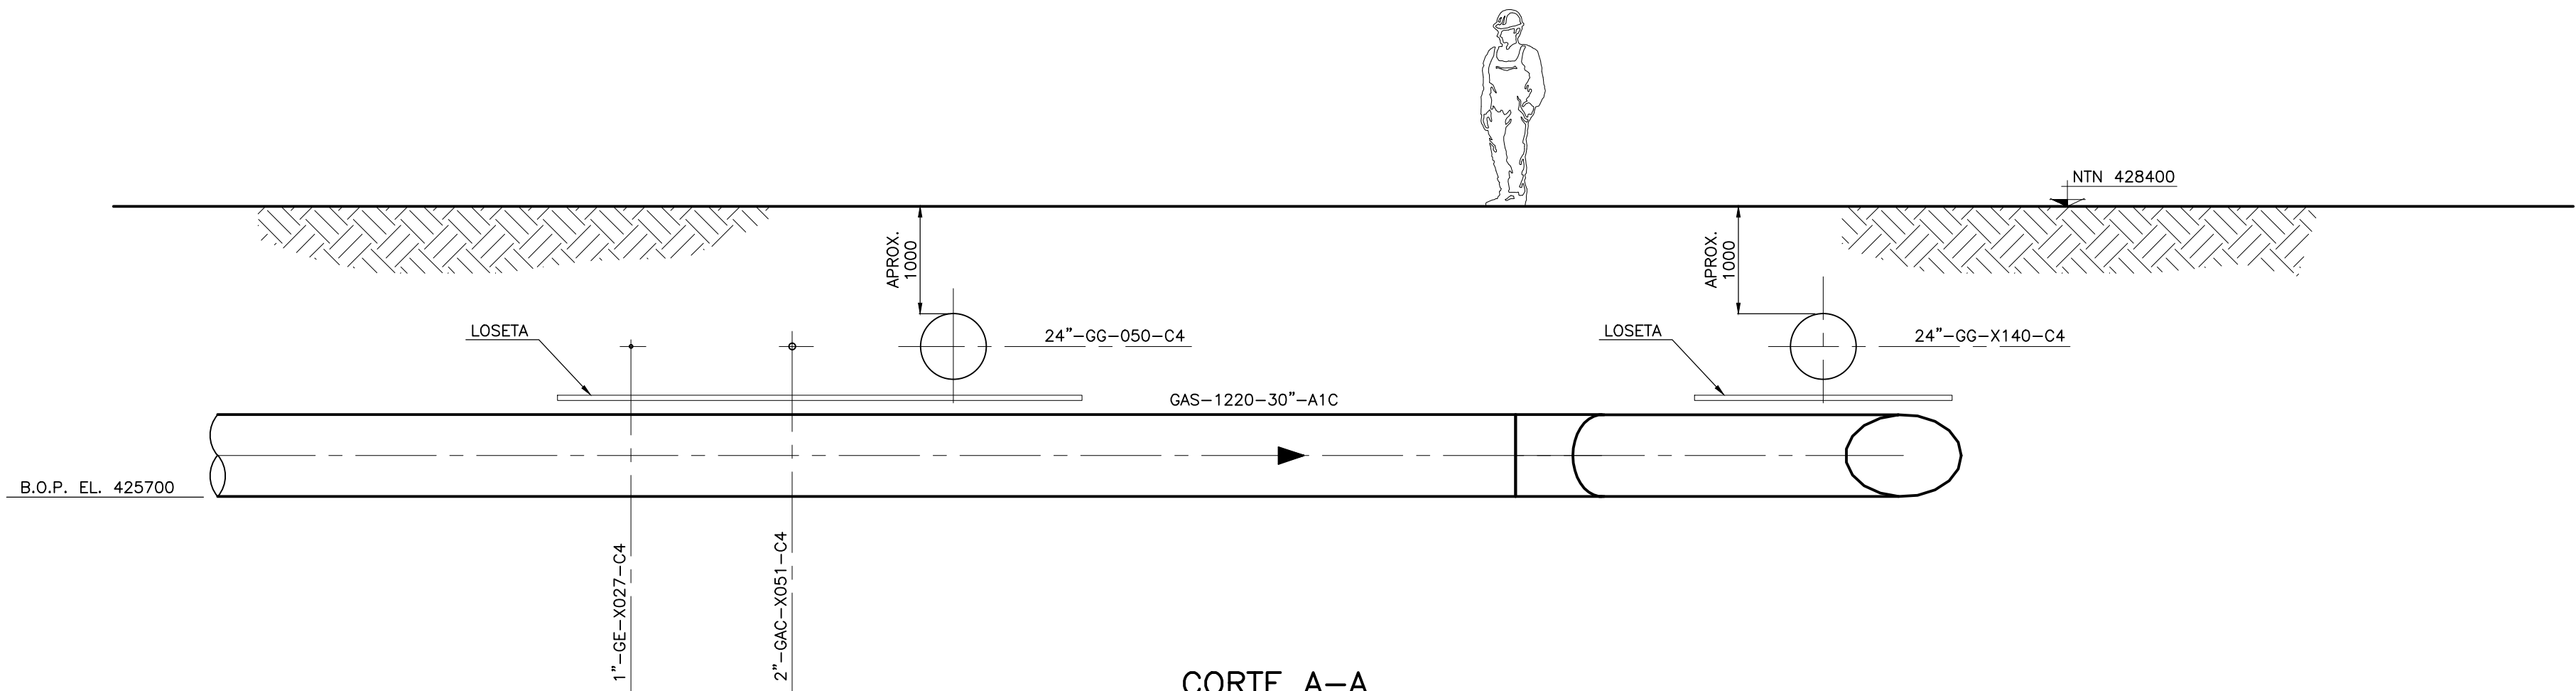

CORTE A-A
PLANO LAV-EP-PL-04P3902

NOTAS GENERALES

- 1)_ TODAS LAS DIMENSIONES Y ESPESORES SE AJUSTARON EN OBRA POR EL CONTRATISTA.
- 2)_ TODAS LAS DIMENSIONES (cotas) SON VALORES PROMEDIO.
- 3)_ TODAS LAS CAÑERIAS MENORES DE Ø2" SON DE TENDIDO EN OBRA (FIELD-RUN), QUEDO A CARGO DEL CONTRATISTA EL TENDIDO DEFINITIVO CON LA APROBACION DE LA INSPECCION DE TGN S.A. .
- 4)_ LAS CAÑERIAS MENORES DE Ø2" FUERON SOPORTADAS EN OBRA.

REFERENCIAS GENERALES

- CAÑERIA EXISTENTE
- CAÑERIA INSTALADA
- TP XX PUNTO DE EMPALME (TIE-IN)
- FG TOMA GAS DE OPERADOR
- VT VENTEO
- JD JUNTA DIELECTRICA
- XX XXXX INSTRUMENTO INSTALADO

DOCUMENTOS DE REFERENCIAS

- LAV-EP-PL-04P3901 PLANTA - AREA 01
- LAV-EP-PL-04P3902 PLANTA - AREA 02

TCN

TRANSPORTADORA DE GAS DEL NORTE S.A.

Fecha

Abril 2015

Firma

Ing. Adrián Pérez

Ex Copia Fiel del Establecimiento Conforme a Obra

Aclaración

NUMERO ELABORADO TGN:

LAV-EP-PL-0015

CONFORME A OBRA

LA FIRMA EN CADA CASILLERO IMPLICA CONFORMIDAD CON QUE EL PLANO REFLEJA COMO SE CONSTRUYO

2	CONFORME A OBRA	17.10.06	GI	GP	GP	GP
1	CONFORME A OBRA	04.08.06				JMA
0	PARA CONSTRUCCION	12.09.05	FGG	JES	RAN	SRB
A	PARA PLIEGO	31.12.04	JRA	RAN	PAS	

REV.

DESCRIPCION

FECHA

ELABORO

REVISO

APROBO

LISTA DE REVISIONES

CONTRATISTA:

INGENIERIA Y CAO:

ESTE DOCUMENTO ES PROPIEDAD DE TRANSPORTADORA DE GAS DEL NORTE S.A. QUEDA SALVAGUARDADA SUS DERECHOS CONFORME A LAS PREVISIONES DE LA LEY.

NUMERO DE ELABORADO ARCAN:

81041061-00-000-PLP-3101

TITULO: CORTES Y DETALLES - AREA 01 Y 02

TIPO DE ELABORADO: PLANO

LUGAR: PLANTA COMPRESORA LAVALLE

OBRA: EXPANSION 2005

NUMERO DE ELABORADO TGN:

LAV-EP-PL-04P3915

ESCALA: 1:50

REVISION: 1 de 1

Nº DE OBRA

2