


PLANO LLAVE

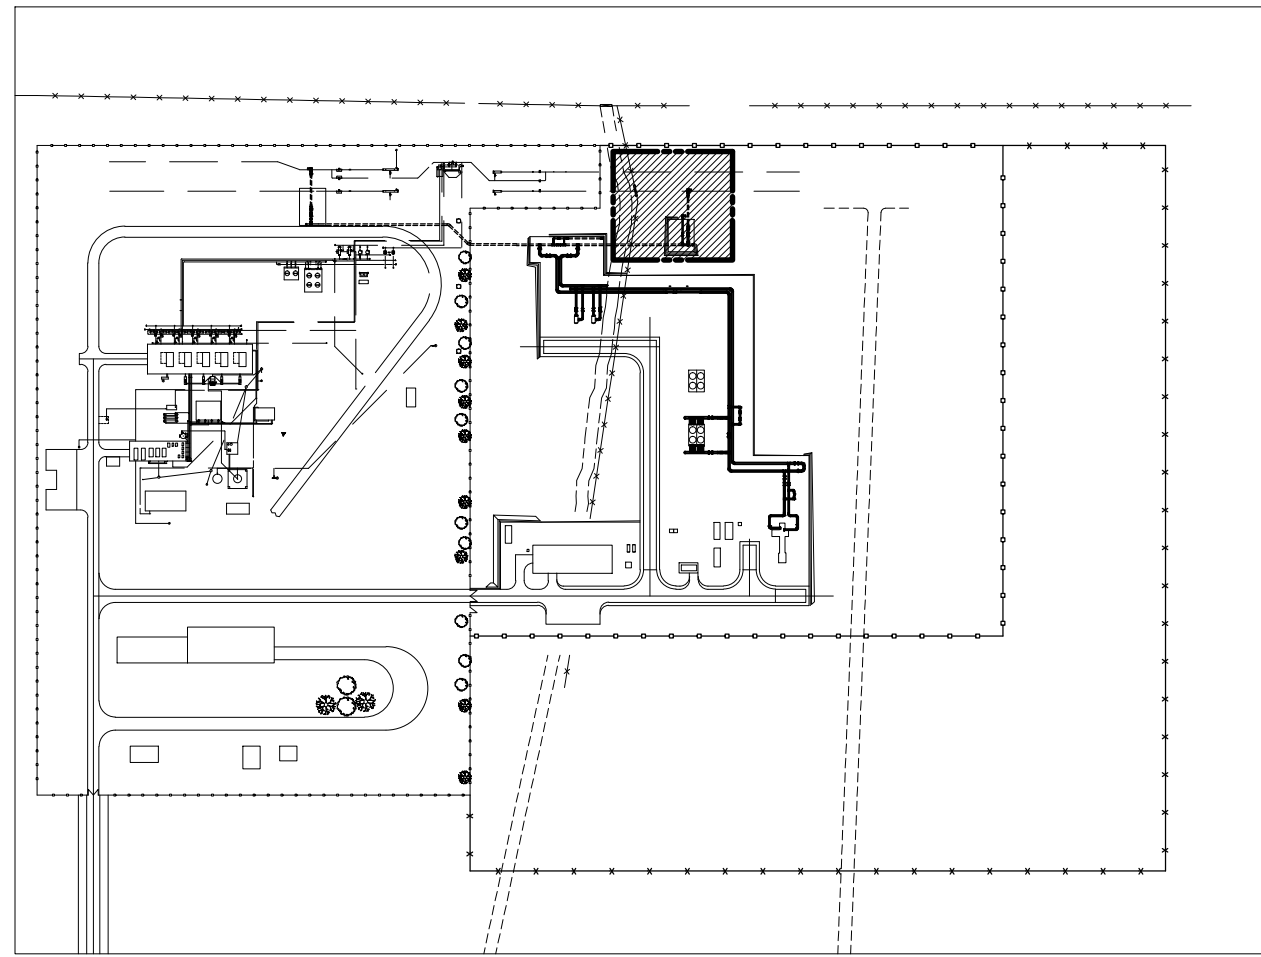

NOTAS:

- 1.- TODAS LAS COORDENADAS Y DIMENSIONES ESTAN EXPRESADAS EN MM.
- 2.- TODOS LOS NIVELES Y ELEVACIONES ESTAN EXPRESADOS EN MM.
- 3.- TODAS LAS COORDENADAS ESTAN REFERIDAS AL PUNTO 0,0.
- 4.- TODAS LAS MEDIDAS FUERON VERIFICADAS Y AJUSTADAS EN OBRA.

REFERENCIAS GENERALES:

---	CAÑERIA EXISTENTE (AEREA)	---	CAÑERIA EXISTENTE (ENTERRADA)
---	CAÑERIA INSTALADA POR TERCEROS (AEREA)	---	CAÑERIA INSTALADA POR TERCEROS (ENTERRADA)
JD	JUNTA DIELECTRICA	IA	AIRE PARA INSTRUMENTOS
LM	JUNTA MONOLITICA	IG	GAS PARA INSTRUMENTOS
DR	TOMA DE DRENAJE	PG	GAS PARA ACTUADORES
VT	TOMA DE VENTO	TP XX	PUNTO DE CONEXION (TIE-IN)
BX XX	BASE PARA SOPORTE	XX-XX	IDENTIFICACION TIPO DE SOPORTES
XXX XXX	INSTRUMENTOS EXISTENTES	---	INDICA SOPORTE TIPO GUIA
XXX XXX	INSTRUMENTOS INSTALADOS	---	INDICA APOYO SOLAMENTE
---	AISLACION Y TRACING	---	INDICA RESTRICCION AXIAL
---		---	INDICA PUNTO FIJO SOLDADO (ANCLAJE)

DOCUMENTOS DE REFERENCIA

DEA-ED-PI-04P3909	SALIDA A GASODUCTOS
DEA-EZ-LY-04P3901	LAY-OUT GENERAL
DEA-EP-PK-04P3901	PLANO LLAVE
DEA-EZ-PN-04P3901	PLOT-PLAN GENERAL
DEA-EP-PL-04P3902	PLANTA - AREA 02
DEA-EP-PL-04P3905	PLANTA - AREA 05
DEA-EP-PL-04P3915	CORTES Y DETALLES - AREA 03
DEA-EP-IS-04P3903	CUADERNILLO DE ISOMETRICOS - AREA 03
DEA-EP-TI-04P3901	CUADERNILLO DE TIPICOS MECANICOS
DEA-EP-TI-04P3902	CUADERNILLO DE SOPORTES

COPIA MASTER

Fecha: Abril 2015

Ing. Adrián Pérez

Firma: Aclaración

Es Copia Final Editable Conforme a Obra

NUMERO ELABORADO TGN: DEA-EP-PL-0003

CONFORME A OBRA					
LA FIRMA EN CADA CASILLERO IMPLICA CONFORMIDAD CON QUE EL PLANO REFLEJA COMO SE CONSTRUYO					
3	CONFORME A OBRA	10.11.06	GI	GP	GP
2	PARA CONSTRUCCION	03.10.05	DRU	JCD	RDS
1	PARA APROBACION (MODIFICACIONES INDICADAS)	30.08.05	DRU	JCD	RDS
0	PARA CONSTRUCCION	14.07.05	DRU	JCD	RDS
B	PARA CONTRATACION	03.01.05	BLA	RAN	PAS
REV.	DESCRIPCION	FECHA	ELABORO	REVISO	APROBO
LISTA DE REVISIONES					
CONTRATISTA:		NUMERO DE ELABORADO ARCAN:			
SKANSKA		81041061-00-000-PLP-5003			
INGENIERIA Y CAD:		TITULO: PLANTA - AREA 03			
ARCAN ENGINEERING		TIPO DE ELABORADO: PLANO			
ESTE DOCUMENTO ES PROPIEDAD DE TRANSPORTADORA DE GAS DEL NORTE S.A. QUEDA SALVAGUARDADA SUS DERECHOS CONFORME A LAS PREVISIONES DE LA LEY.		LUGAR: PLANTA COMPRESORA DEAN FUNES		N° DE OBRA	
TCV		OBRA: EXPANSION 2005		ESCALA: 1:100	
TRANSPORTADORA DE GAS DEL NORTE S.A.		NUMERO DE ELABORADO TGN: DEA-EP-PL-04P3903		REVISION: 1/1	
				3	