


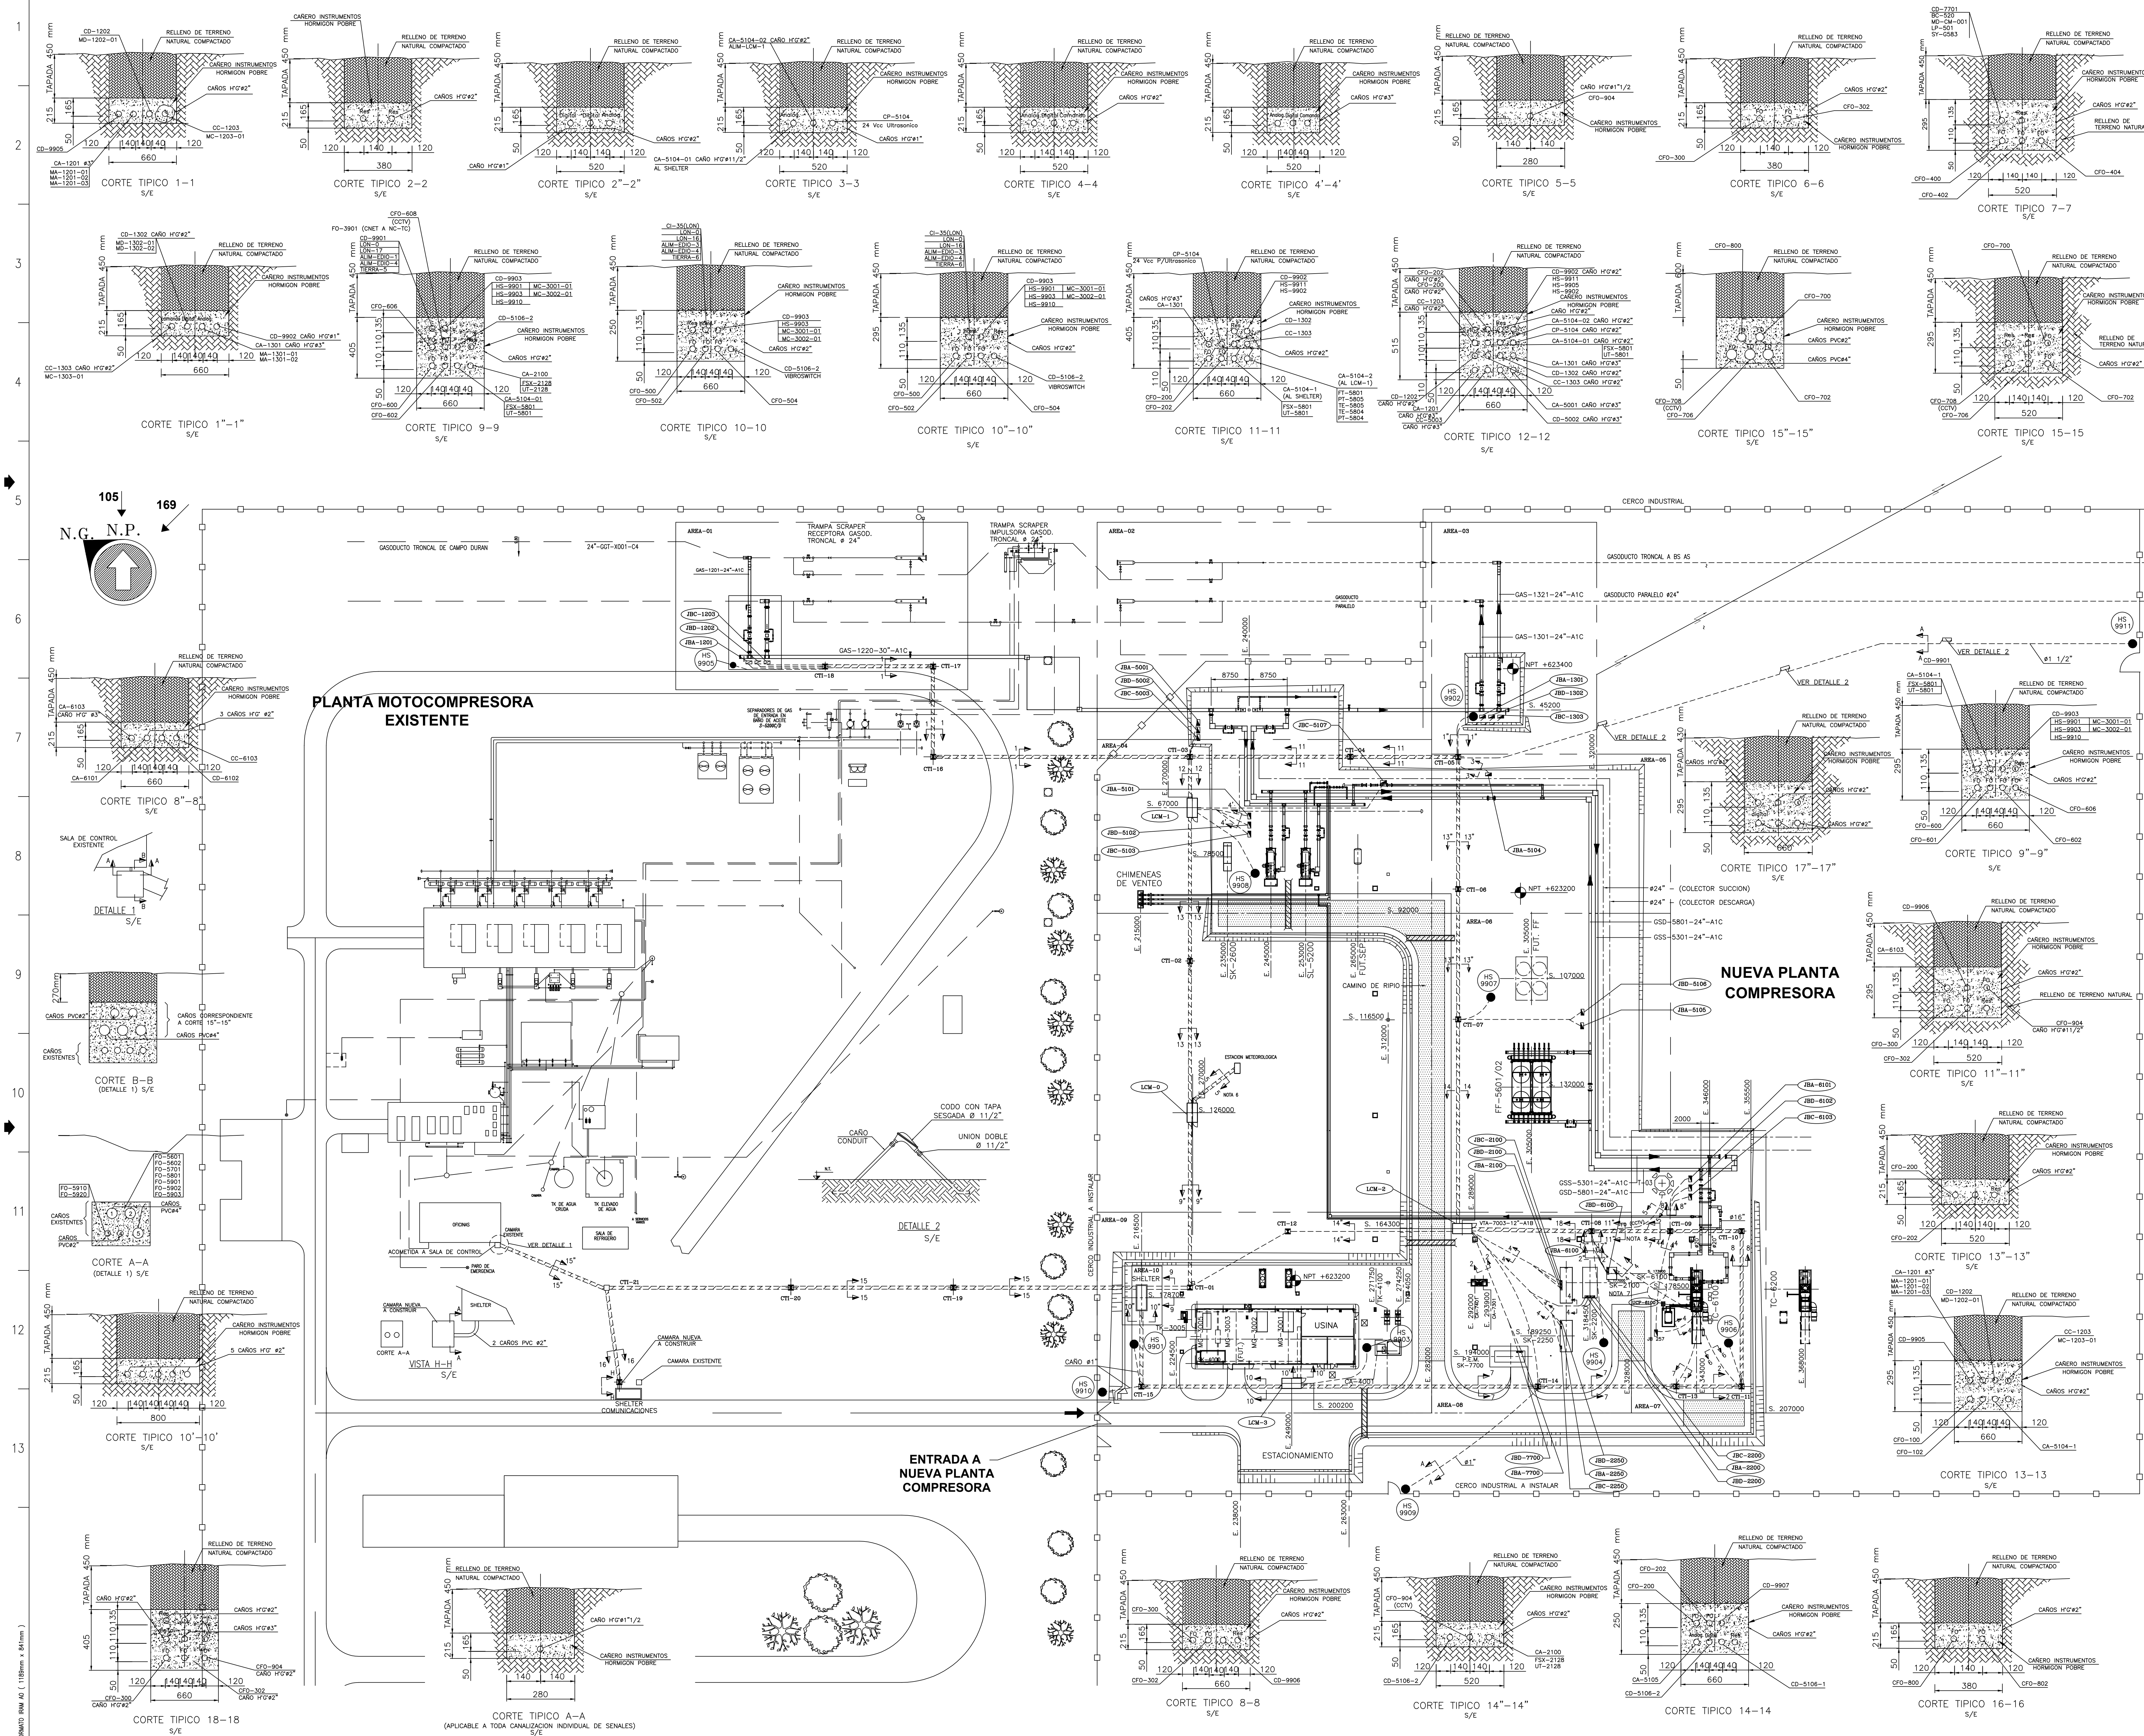

SIMBOLOGIA	
SIMBOLOGIA:	
-----	TENDIDO TRONCAL (CARERO)
-----	CANALIZACION (CONDUIT) AEREA
-----	CANALIZACION (CONDUIT) ENTERRADO
	MODULO LOCAL REMOTO
	CAJA DE CONEXIONADO
	CAMARA DE TIRO INSTRUMENTOS
	CAJA DE PASO
	INTERRUPTOR
	TRANSMISOR
	CONVERTIDOR I/P
	SOLENOIDE
	TERMOPERSISTENCIA
	ANALIZADOR DE HUMEDAD
	TOMAMUESTRA LOCAL
	INSTRUMENTOS CANALIZADOS POR INSTRUMENTOS
	DIAMETRO DEL CARO
	TIPO DE SEÑAL QUE LLEVA EL CARO
	NUMERO CORRELATIVO DE CADA TRAMO
	CODIGO DE TAPA SEGADA DE # 1 1/2"

DOCUMENTOS DE REFERENCIA		
N° INTC	N° TGN	DENOMINACION
81041061-00-000-LYZ-5001	DEA-EI-PL-04P3904	LAY-OUT GENERAL
81041061-00-000-APE-5001	DEA-EE-PL-04P3902	CLASIFICACION DE AREAS PELIGROSAS
81041061-00-000-TXI-5001	DEA-EI-TI-04P3901	TIPOCOS DE MONTAJE ELECTRICO
81041061-00-000-TXI-5001	DEA-EI-TI-04P3902	TIPOCOS DE MONTAJE MECANICO
81041061-00-000-TXI-5001	DEA-EI-TI-04P3903	TIPOCOS DE SOPORTES MONTAJE DE INSTRUMENTOS

DESCRIPCION	PLANO N°
AREA 01 - ZONA DE INTERCONEXION GASODUCTO - ENTRADA	DEA-EI-PL-04P3912
AREA 02 - ZONA DE ENTRADA/SALIDA DE PLANTA	DEA-EI-PL-04P3909
AREA 03 - ZONA DE INTERCONEXION GASODUCTO - SALIDA	DEA-EI-PL-04P3913
AREA 04 - ZONA DE ENTRADA/SALIDA Y SEPARADORES DE ENTRADA	DEA-EI-PL-04P3910
AREA 05 - ZONA DE MEDICION/SALIDA DE PLANTA	DEA-EI-PL-04P3911
AREA 06 - ZONA AEROTRANSFORMACION	DEA-EI-PL-04P3908
AREA 07 - ZONA TURBO COMPRESOR T.C. 6100	DEA-EI-PL-04P3905
AREA 08 - ZONA DE GAS COMBUSTIBLE Y SEÑALES ABIERTOS	DEA-EI-PL-04P3907
AREA 09 - ZONA USINA / AIRE COMPRIMIDO	DEA-EI-PL-04P3908
AREA 10 - ZONA SHELTER	DEA-EI-LY-04P3914

NOTAS	
1-	LOS RECORRIDOS DE LAS CANALIZACIONES, FUERON AJUSTADOS EN OBRA
2-	TODAS LAS CANALIZACIONES ENTERRADAS, FUERON EMBEBIDAS EN HORMIGON PORRE COLORADO RUJO.
3-	TODAS LAS CANALIZACIONES ENTERRADAS, SE REALIZARON A UNA TAPADA MINIMA DE 0,45 Mts.
4-	
5-	
6-	CORRESPONDE CORTE TIPO 5-5, SE CANALIZA LAS SEÑALES PT-4900/MT-4900/TE-4900 DE LA ESTACION METEOROLOGICA
7-	CRUCE DE CAREROS, SE CONSTRUYO ESTE CARERO SEGUN TIPO 4-4 CON UNA TAPADA DE 665 mm. DESDE ADEMTIDA A PANEL TC-6100 HASTA CAMARA DE TIRO CTI-08
8-	ESTE CORTE TIPO ES SIMILAR CONSTRUCTIVAMENTE A CORTE 7-7
9-	

SELLOS	
--------	--

CONFORME A OBRA	
LA FIRMA EN CADA CASILLERO IMPLICA CONFORMIDAD CON QUE EL PLANO REFLEJA COMO SE CONSTRUYO	
2	CONFORME A OBRA
1	PARA CONSTRUCCION
0	PARA CONSTRUCCION
C	MODIFICACION GENERAL
B	PARA PLEGUE
REV.	DESCRIPCION
CONTRATISTA	SKANSKA
INGENIERO Y CAD.	MACAN INGENIERIA
TITULO: CANALIZACION GENERAL DE INSTRUMENTOS	
CANALIZACION GENERAL DE INSTRUMENTOS	
TIPO DE ELABORADO: PLANO	
LUGAR: PLANTA COMPRESORA DEAN FUNES	
OBRA: EXPANSION 2005	
NUMERO DE ELABORADO TON	
DEA-EI-PL-04P3902	
ESCALA	1:500
REVISION	1/1