

PLANTA MOTOCOMPRESORA

SHELTER DE COMUNICACIONES

SALA DE CONTROL

REFERENCIAS:


- F.O.: FIBRA ÓPTICA
CNET: CONTROLNET
- F.O. CNET ESD-PLC
F.O. CNET STN-PLC
F.O. CNET A MC-TC
F.O. CNET B MC-TC
F.O. CNET A TC-6100
F.O. CNET B TC-6100
F.O. ETHERNET
F.O. ETHERNET SYSTEM 1
F.O. ETHERNET MC-TC
F.O. ETHERNET CONTROL
F.O. CCTV
F.O. MODBUS ENRON STN
F.O. MODBUS ENRON FC
LCM 0 ESD COAX CNET
LCM 0 STN COAX CNET
LCM 1 ESD COAX CNET
LCM 1 STN COAX CNET
LCM 2 ESD COAX CNET
LCM 2 STN COAX CNET
LCM 3 ESD COAX CNET
LCM 3 STN COAX CNET
LCM TCA RA COAX CNET
LCM TCA RB COAX CNET
LCM 0 ESD-STN COAX CNET
LCM 0 MC-TC COAX CNET
SCE MC-TC COAX CNET
COAX CNET A TC-6100
COAX CNET B TC-6100
- RED CONTROLNET ESD-PLC (ANILLO DE F.O.)
RED CONTROLNET STN-PLC (ANILLO DE F.O.)
RED CONTROLNET (A) PLANTA EXISTENTE-PLANTA TURBOCOMPRESORA
RED CONTROLNET (B) PLANTA EXISTENTE-PLANTA TURBOCOMPRESORA
RED CONTROLNET (A) TC-6100 (F.O.)
RED CONTROLNET (B) TC-6100 (F.O.)
RED ETHERNET (ANILLO DE F.O.)
CONEXION ETHERNET SYSTEM 1
CONEXION ETHERNET PLANTA EXISTENTE-PLANTA TURBOCOMPRESORA
CONEXION ETHERNET CONTROL PARA NODO VIEW
CONEXION ETHERNET CCTV
CONEXION SCADA STN-PLC
CONEXION SCADA FLOW COMPUTER
LCM 0 RED CONTROLNET ESD-PLC (COAXIL)
LCM 0 RED CONTROLNET STN-PLC (COAXIL)
LCM 1 RED CONTROLNET ESD-PLC (COAXIL)
LCM 1 RED CONTROLNET STN-PLC (COAXIL)
LCM 2 RED CONTROLNET ESD-PLC (COAXIL)
LCM 2 RED CONTROLNET STN-PLC (COAXIL)
LCM 3 RED CONTROLNET ESD-PLC (COAXIL)
LCM 3 RED CONTROLNET STN-PLC (COAXIL)
LCM TCA RED CONTROLNET ESD-PLC (COAXIL)
LCM TCA RED CONTROLNET (A) TCA-PLC (COAXIL)
LCM TCA RED CONTROLNET (B) TCA-PLC (COAXIL)
LCM 0 RED CONTROLNET ESD-STN (COAXIL)
LCM 0 RED CONTROLNET MC-TC (COAXIL)
RED CONTROLNET MC-TC (COAXIL)
RED CONTROLNET (A) TC-6100 (COAXIL)
RED CONTROLNET (B) TC-6100 (COAXIL)

NOTAS:


- 1-SWITCH INDUSTRIAL DE ACUERDO A REQUERIMIENTOS DE ROCKWELL PARA ANILLO ETHERNET DE FIBRA ÓPTICA.
- 2-SWITCH INDUSTRIAL PARA CONEXIÓN ETHERNET DE FIBRA ÓPTICA DEL SISTEMA DE ANÁLISIS DE CONDICIÓN MECÁNICA BENTLY NEVADA.
- 3-EQUIPO PARA INTERFACE DE MEDIOS DIFERENTES F.O. / UTP SEGÚN ESPECIFICACIÓN TÉCNICA DOC. N° LAV-EI-SP-04P3905.
- 4-EQUIPO PARA INTERFACE DE MEDIOS DIFERENTES F.O. / RS-232 SEGÚN ESPECIFICACIÓN TÉCNICA DOC. N° LAV-EI-SP-04P3905.

PLANTA TURBOCOMPRESORA


LCM-EN/SA (LCM 1)

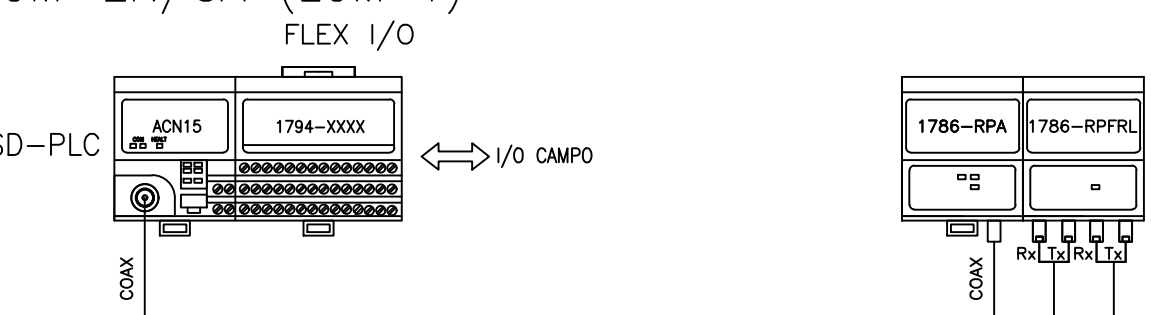


LCM-GC/AE (LCM 2)

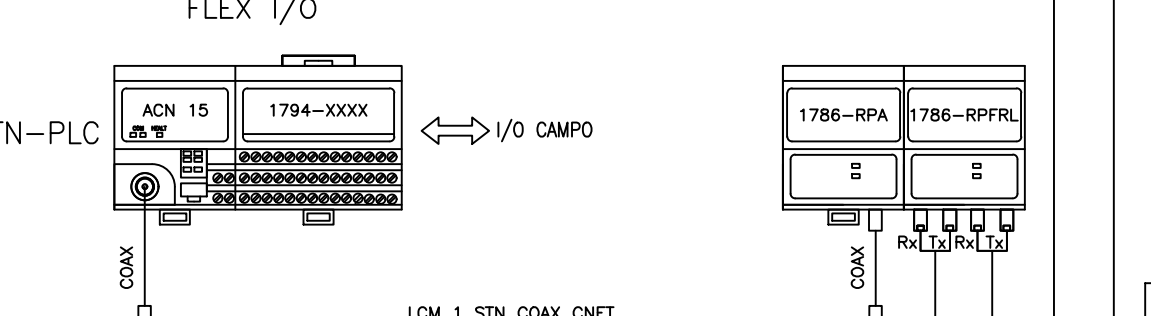


LCM-TCA

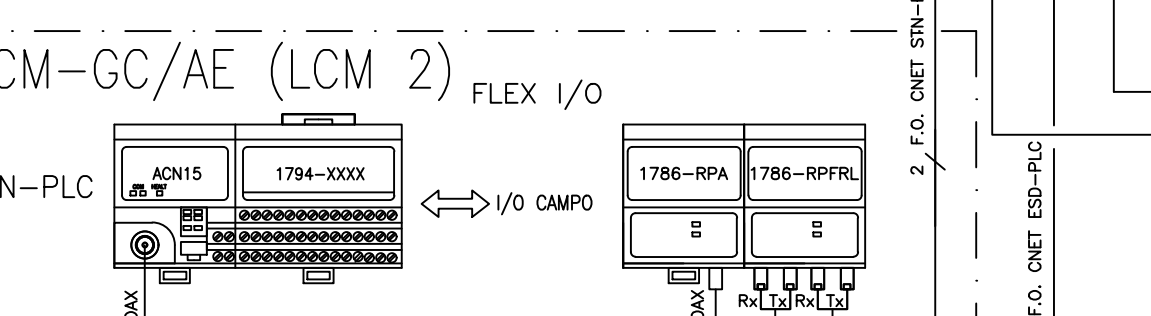


LCM-PPAL (LCM 0)

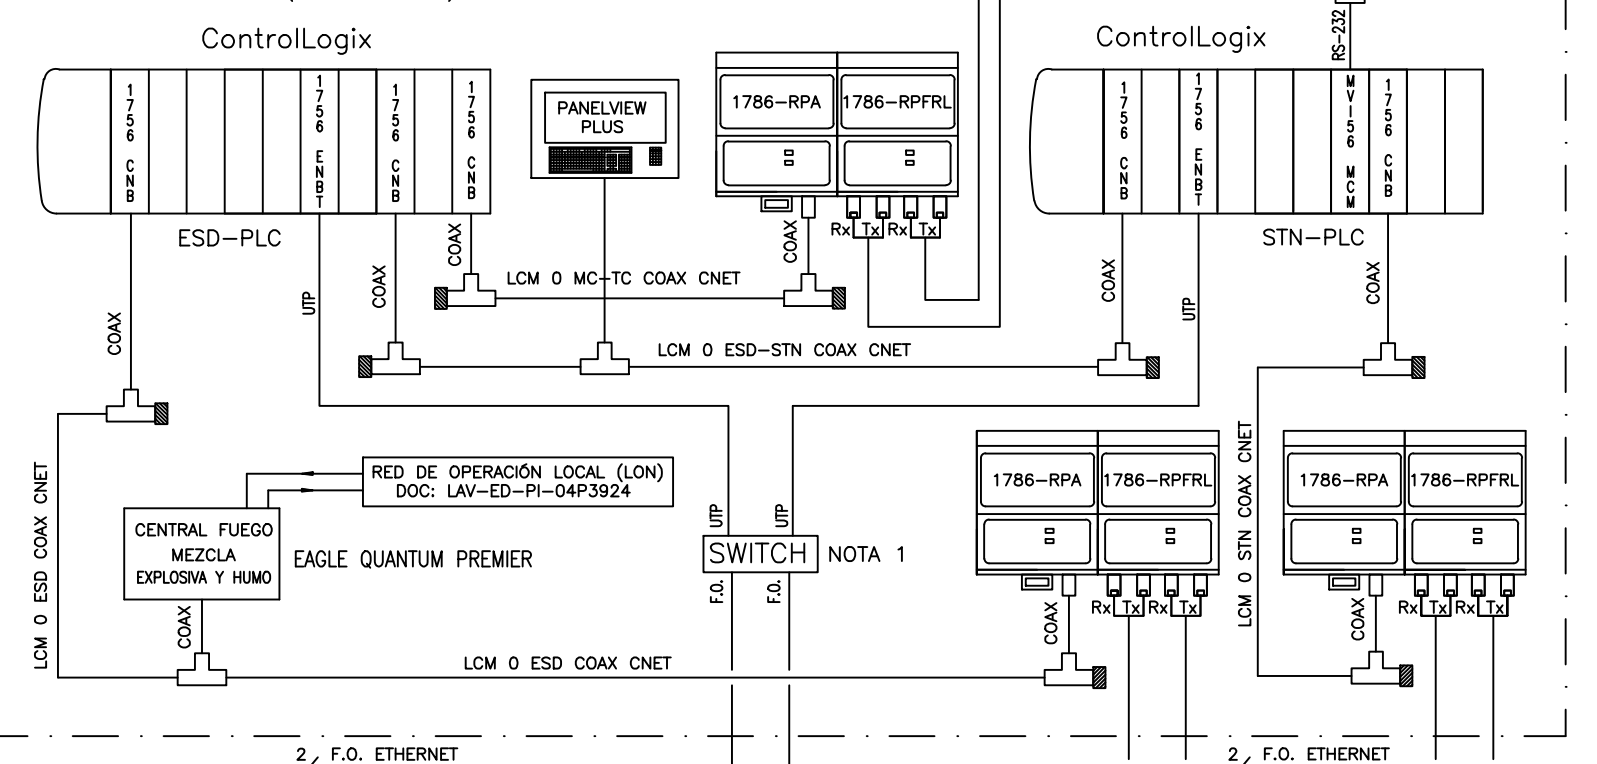

LCM USINA (LCM 3)

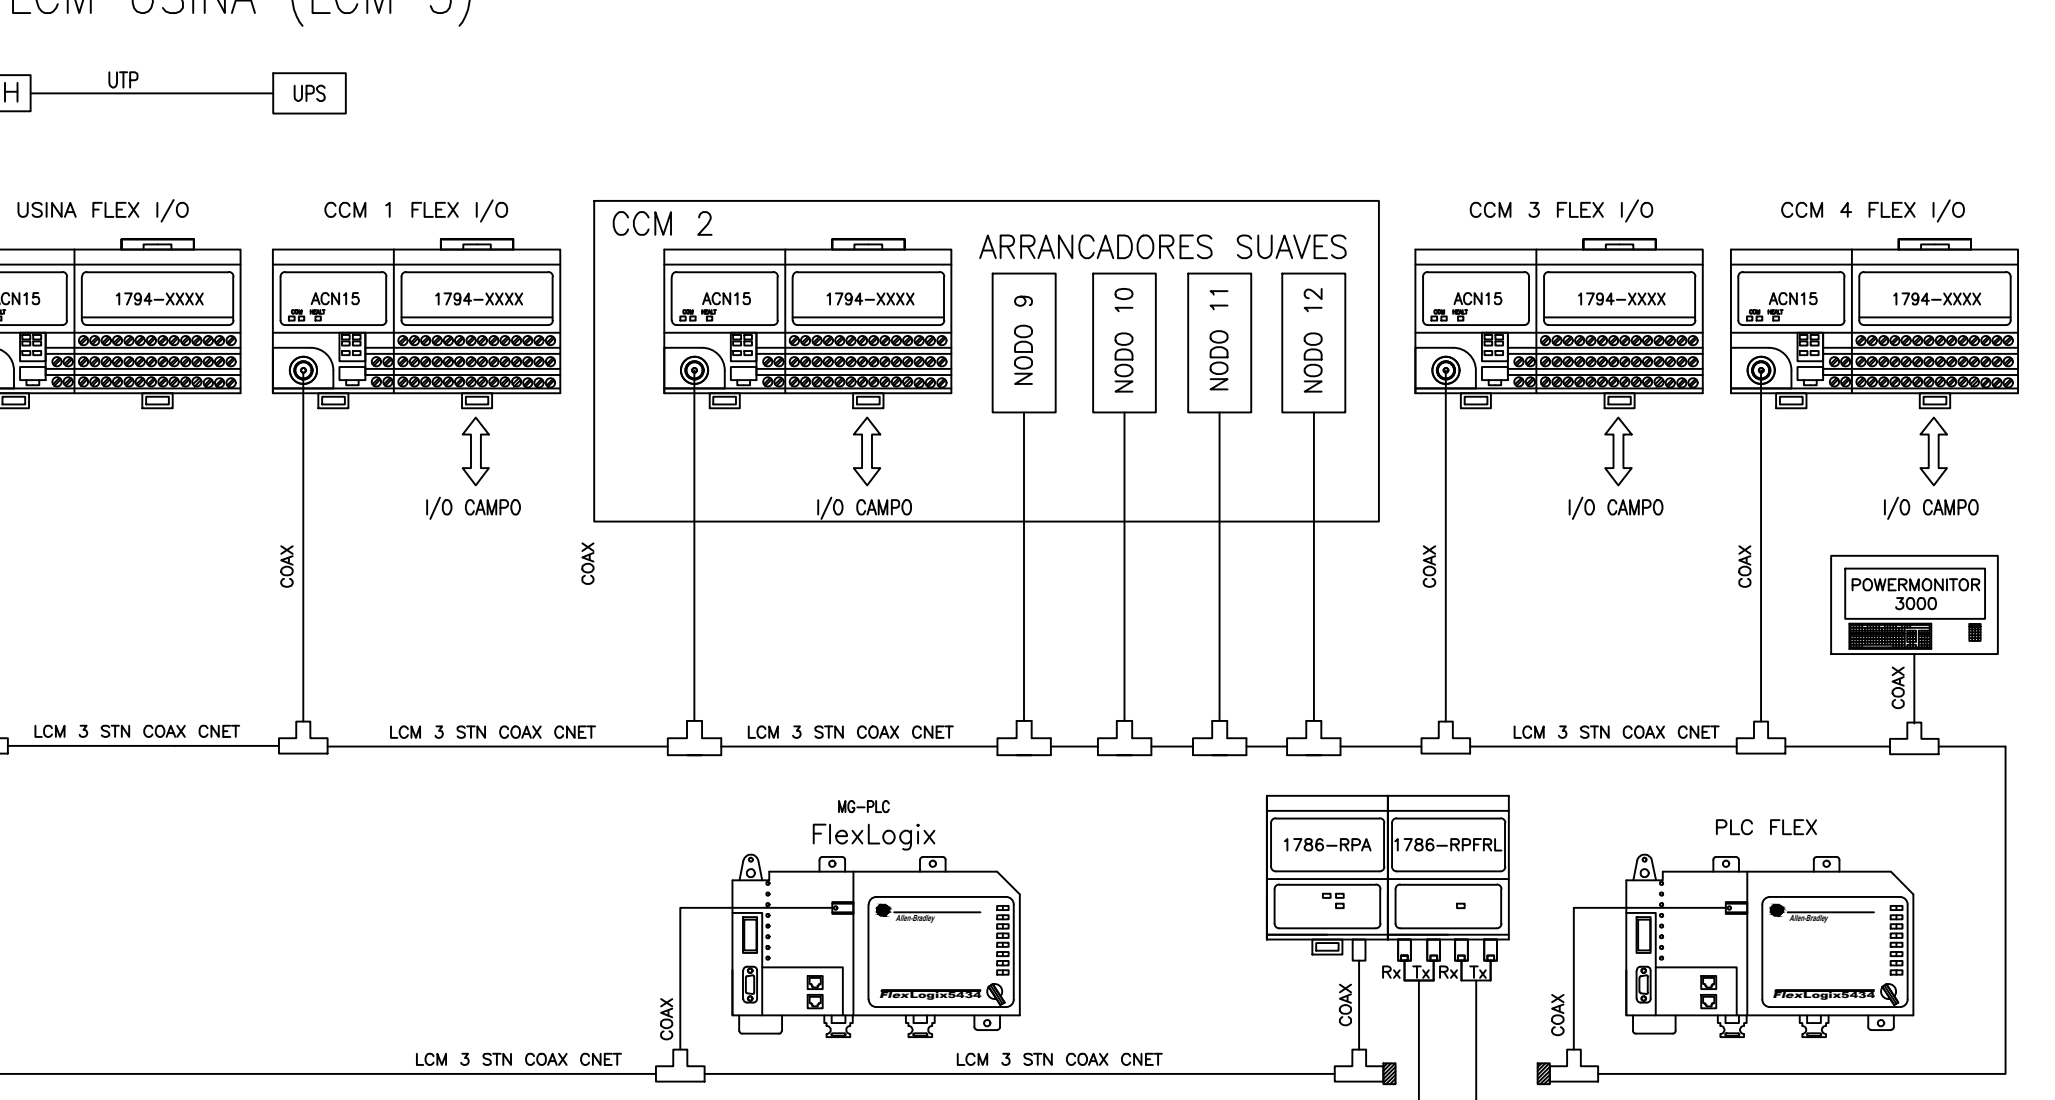

SHELTER SALA DE CONTROL PTA. TURBOCOMPRESORA

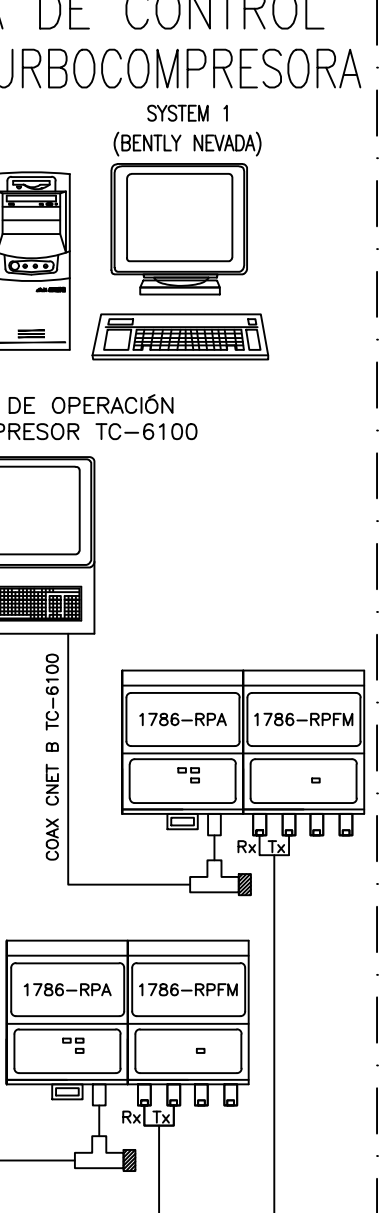

1	CONFORME A OBRA	17/05/2006	AI	ED	AC	ED	GEC
0	PARA CONSTRUCCIÓN	01/08/2005	HS	ED	GEC	ED	SRB
LISTA DE REVISIONES							
CONTRATISTA:		NUMERO DE ELABORADO CONTRERAS HNOS S.A.					
		7039-I-PL-3901					
D	PARA PLIEGO	30.11.04	MAE		MAE		PAS
C	PARA PLIEGO	19.10.04	MAE		MAE		PAS
B	PARA PLIEGO	30.09.04	MAE		MAE		PAS
A	PARA COMENTARIOS	13.08.04	MAE		BAT		PAS
LISTA DE REVISIONES							
CONTRATISTA:		NUMERO DE ELABORADO INTEC-ARCAN:					
		81041061-00-000-PLS-3001					
		TITULO: ARQUITECTURA SISTEMA DE CONTROL					
		TIPO DE ELABORADO:					
		LUGAR: PLANTA COMPRESORA LAVALLE					
		PROVINCIA DE SANTIAGO DEL ESTERO					
		OBRA: EXPANSIÓN 2005					
		NUMERO DE ELABORADO TON:					
		LAV-EI-PL-04P3901					
		ESCALA S/E					
		HOJA N° 1 de 1					
		REVISION					
		1					