


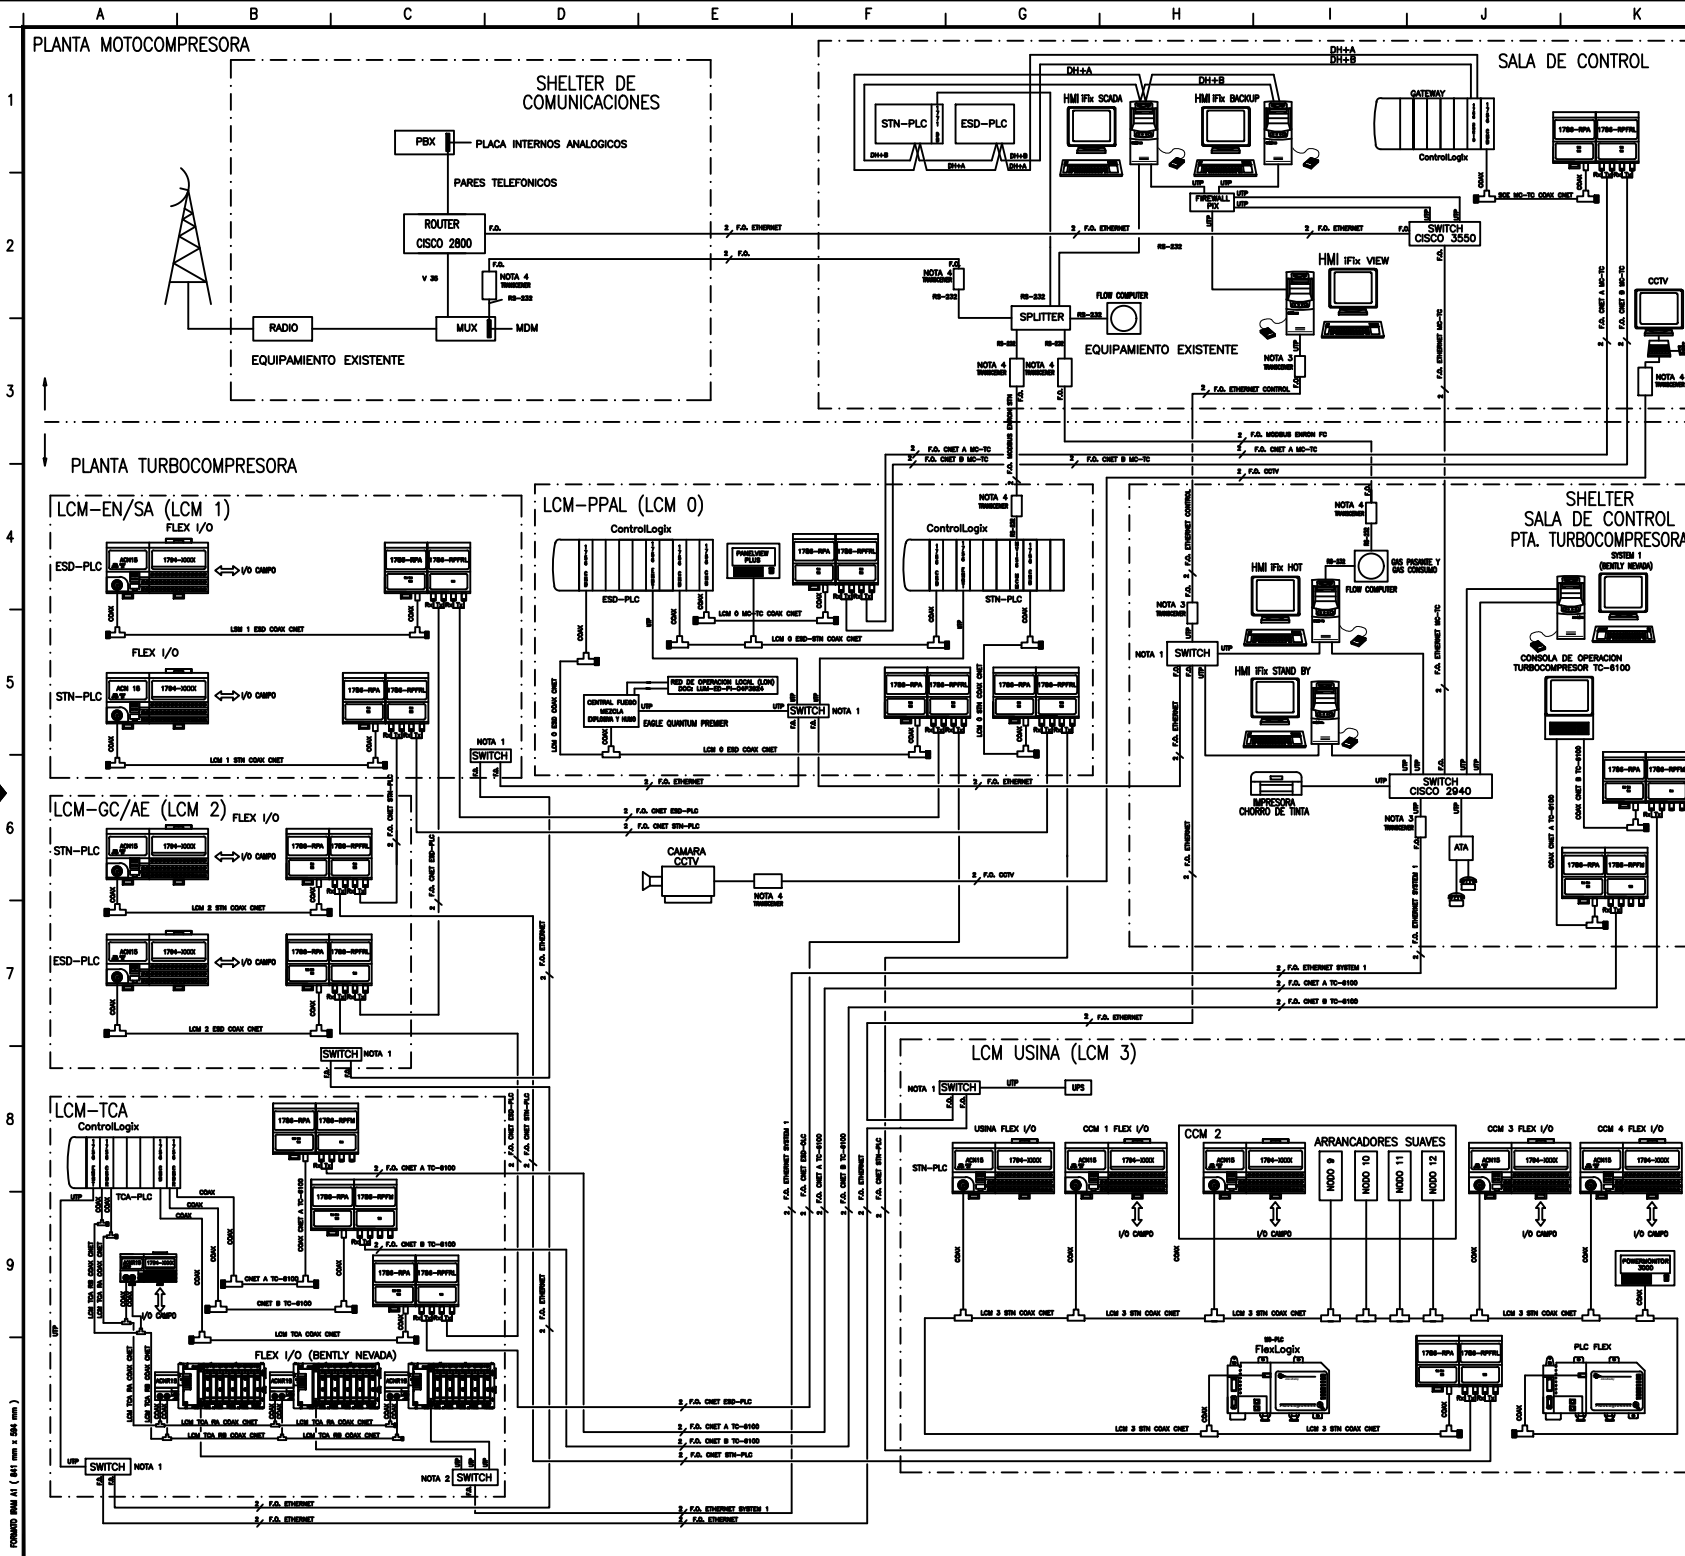

REFERENCIAS:

[illegible]

NOTAS:

- 1-SWITCH INDUSTRIAL DE ACUERDO A REQUERIMIENTOS DE ROCKWELL PARA ANILLO ETHERNET DE FIBRA OPTICA.
- 2-SWITCH INDUSTRIAL PARA CONDON CONDON ETHERNET DE FIBRA OPTICA DEL SISTEMA DE ANALISIS DE CONDICION MECANICA BENTLEY NEVADA.
- 3-EQUIPO PARA INTERFACE DE MEDIOS DIFERENTES F.O. / UTP SEGUN ESPECIFICACION TECNICA DOC. N° LUM-EI-SP-04P3606.
- 4-EQUIPO PARA INTERFACE DE MEDIOS DIFERENTES F.O. / RS-232 SEGUN ESPECIFICACION TECNICA DOC. N° LUM-EI-SP-04P3606.

LA PIRMA EN CARA CILINDRO IMPLICA CONFORMIDAD CON QUE LA PIRMA REFLEJA COMO SE CONSTRUYO						
2	CONFORME A OBRA	14.06.07	GI		GP	GP
1	CONFORME A OBRA	28.04.06	AI		AG	GC
0	PARA CONSTRUCCION CON MODIFICACIONES INDICADAS	27.07.06	HS		EG	GC
D	PARA PLEUGO	30.11.04	MME		MME	PAS
REV.	DESCRIPCION	FEBRA	ELABORO		REVISO	APPROBO
CONTENIDOR		LISTA DE PENSIONES				
		NUMERO DE ELABORACION TON: LUM EI-PL-04P3901			N° DE OBRA	
TRANSPORTADORA DE GAS DEL NORTE S.A.		SECCIA N/E INDIC. Y 1 de 1			TENSION 	