



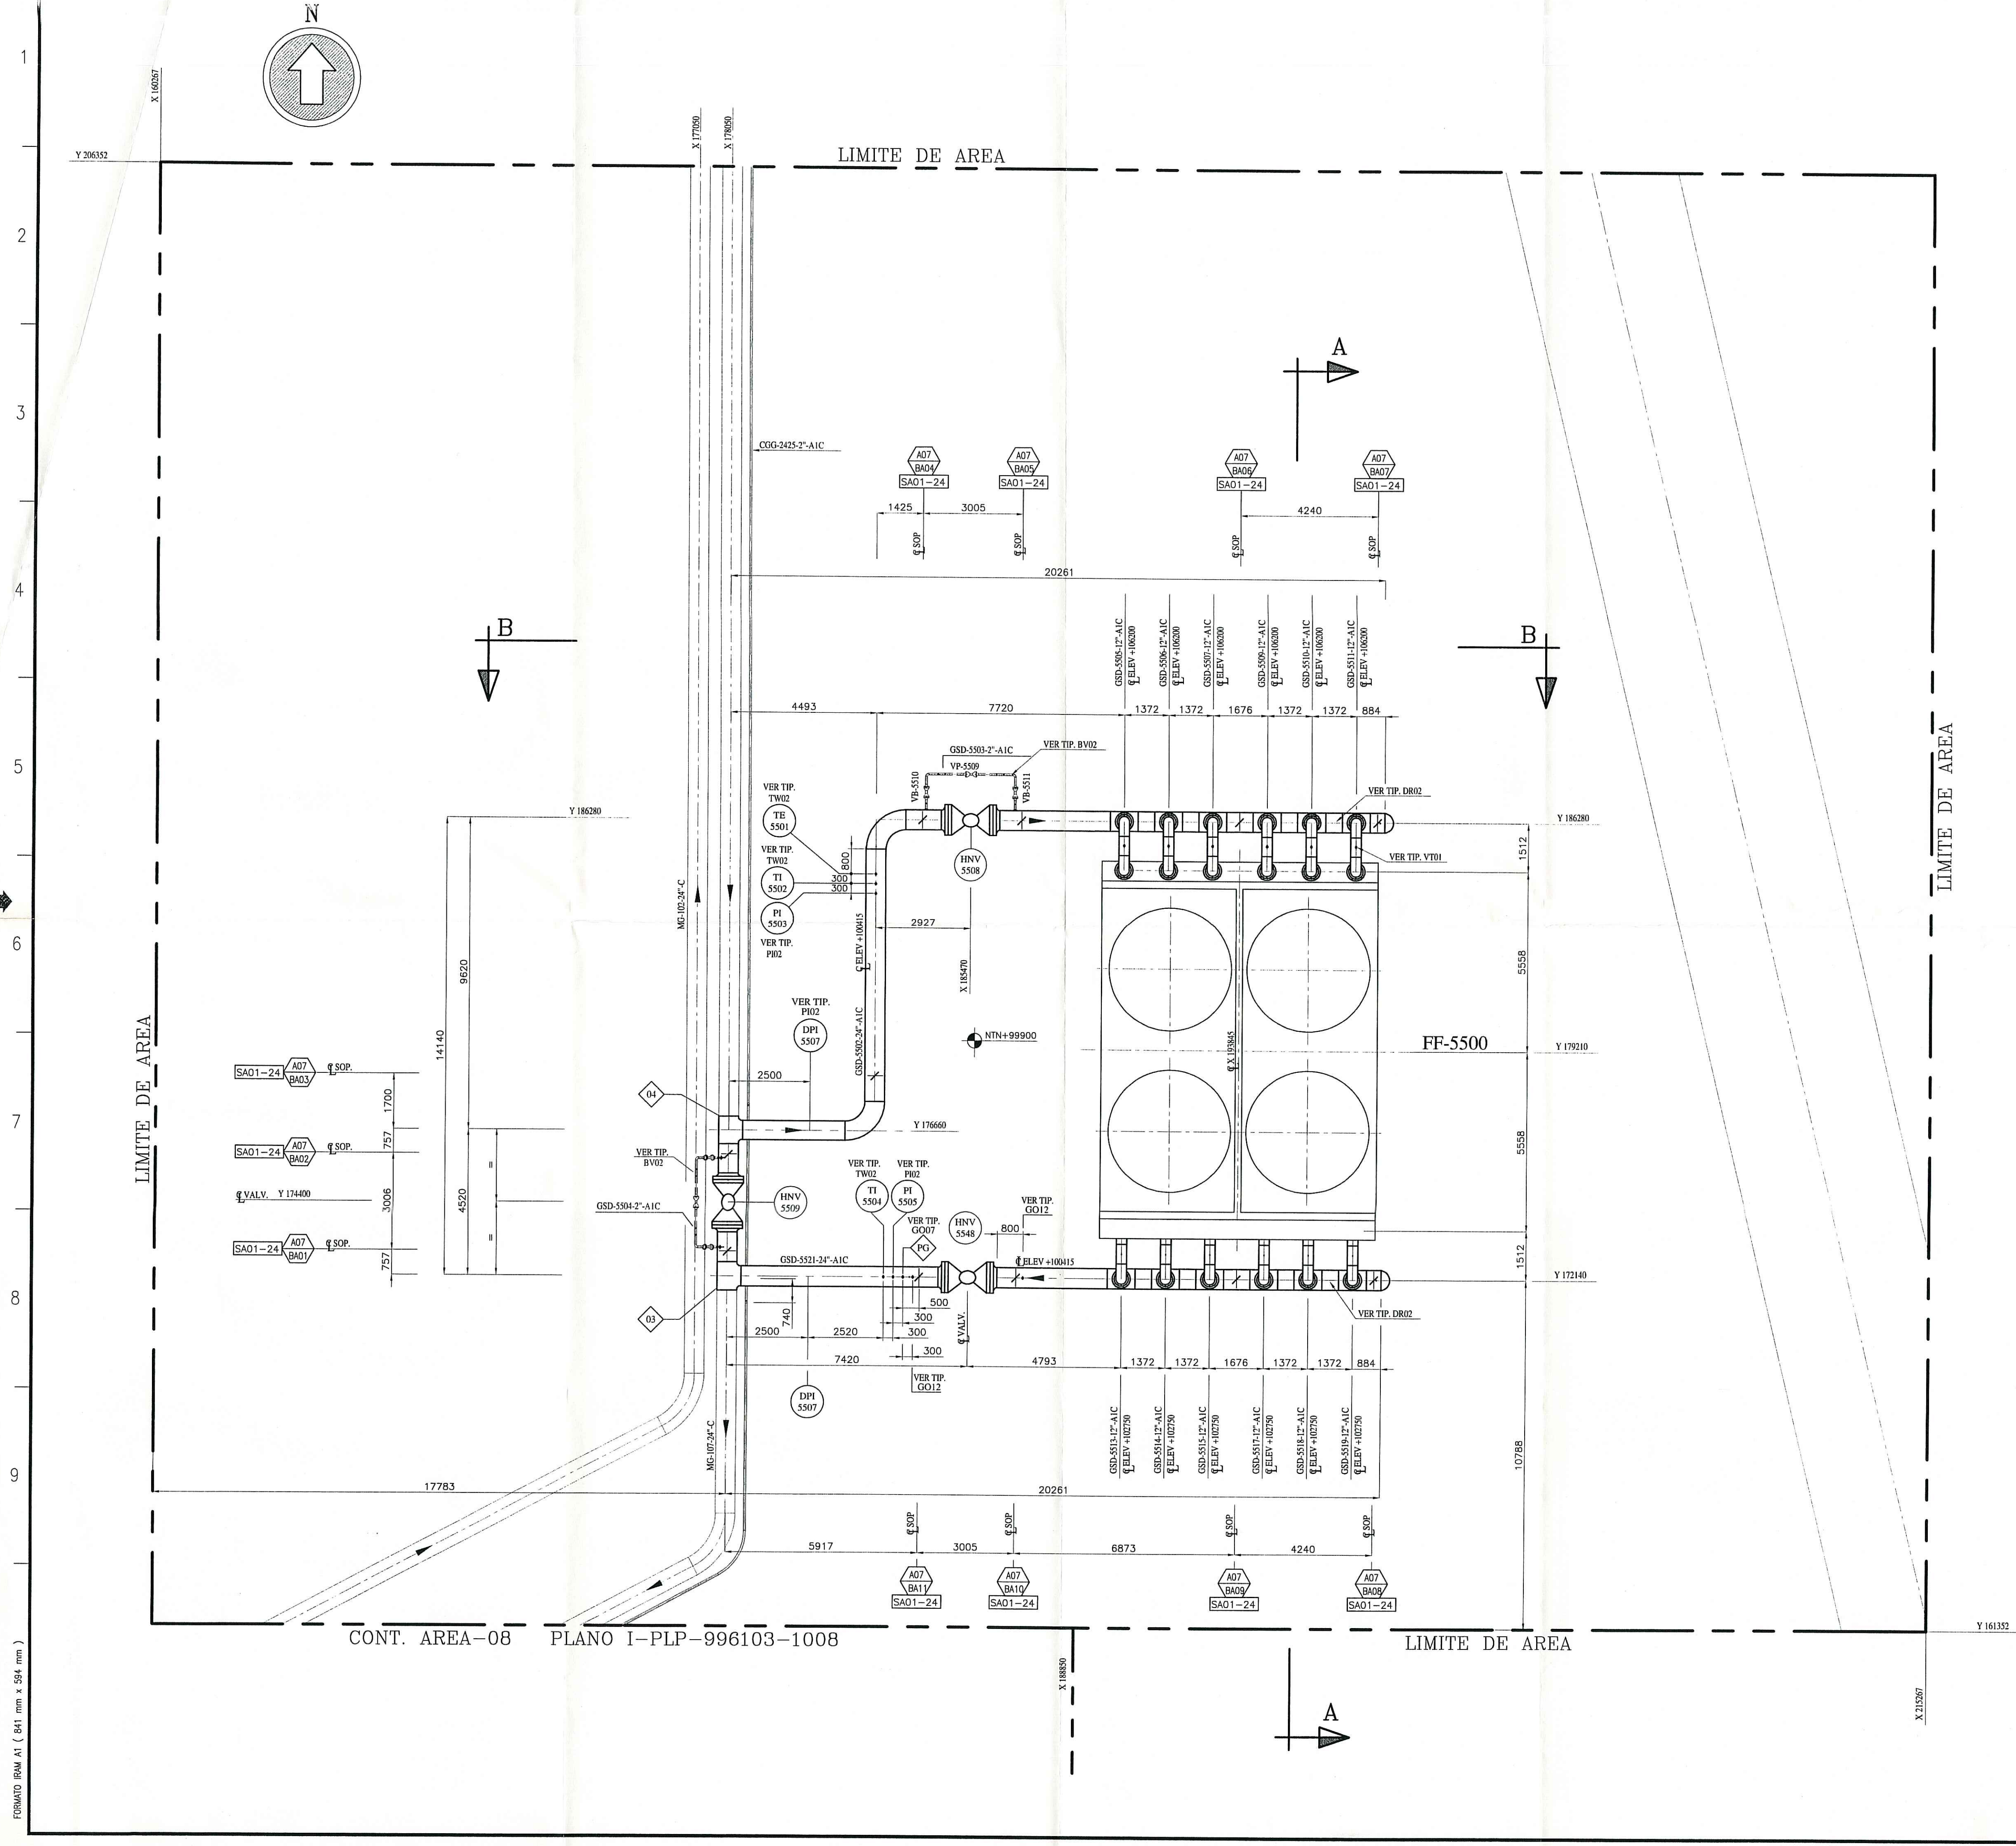

PLANO LLAVE

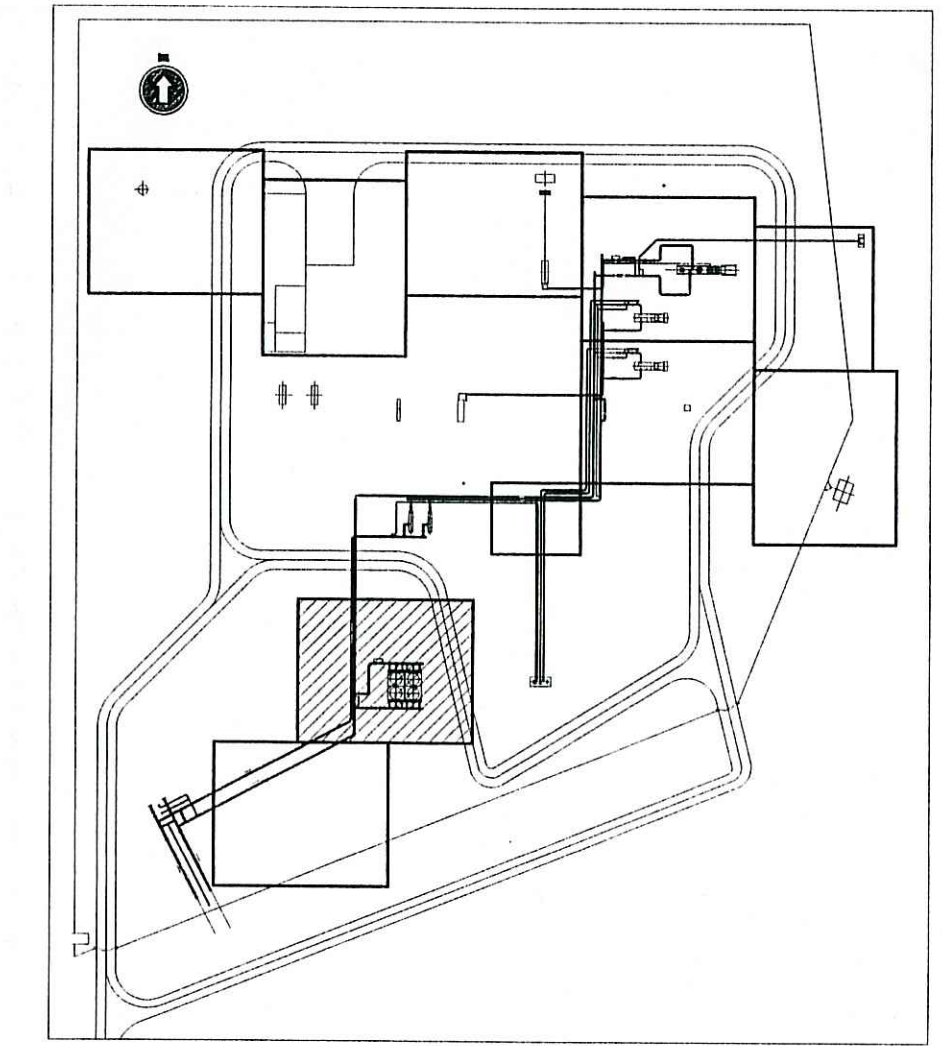

- NOTA:
- 1.- EL NIVEL NTN +99.900 CORRESPONDE AL NIVEL DE TERRENO EN ZONA DE AEROREFRIGERADOR.
 - 2.- TODAS LAS DIMENSIONES ESTAN EXPRESADAS EN MILIMETROS SALVO INDICACION EN CONTRARIO.

REFERENCIAS GENERALES:

- CAÑERIA EXISTENTE (AEREA)
- CAÑERIA EXISTENTE (ENTERRADA)
- CAÑERIA A INSTALAR (AEREA)
- CAÑERIA A INSTALAR (ENTERRADA)
- CERCO PERIMETRAL EXISTENTE
- CERCO PERIMETRAL A INSTALAR
- JUNTA DIELECTRICA
- PUNTO DE CONEXION (TIE-IN)
- INSTRUMENTOS A INSTALAR
- INDICA SOPORTE TIPO GUIA
- INDICA APOYO SOLAMENTE
- INDICA RESTRICCION AXIAL
- IDENTIFICACION DE BASES DE H'A P/SOPORTES
- IDENTIFICACION TIPO DE SOPORTES METALICOS

COPIA CONTROLADA

DOCUMENTOS DE REFERENCIA

- I-LYZ-996103-1001 LAY-OUT GENERAL
- I-KPP-996103-1002 PLANO LLAVE
- I-PLP-996103-1207 CORTES AREA 07 - AEROREFRIGERADOR FF-5500
- I-PH-996103-1060 AEROREFRIGERADOR FF-5500
- I-PTP-996103-0101 CUADERNILLO DE TIPOCOS MECANICOS
- I-PTP-996103-0201 TIPOCOS DE SOPORTES

CONFORME A OBRA									
LA FIRMA EN CADA CASILLERO IMPLICA CONFORMIDAD CON QUE EL PLANO REFLEJA COMO SE CONSTRUYO									
		JEFE DE INSPECCION DE OBRA		GERENTE DE PROYECTO		FECHA			
		CONSTRUCTOR		GERENTE DE CONSTRUCCIONES		GERENTE DE PROYECTO			
		REV.		FECHA		EJECUTO		CONTROLO	
		APROBO		EMITO					
A llenar solo cuando el que ejecuta el conforme a obra no hizo la inspección									
3	CONFORME A OBRA	28.03.00	TRI	MOR	28	EMR	RG		
2	LO INDICADO	31.01.00	TRI	TRI	MOR	EMR	RG		
1	LO INDICADO PARA CONSTRUCCION	29.12.99	TRI	SAT		EMR	RG		
0	PARA CONSTRUCCION	11.11.99	CHA	CHA	POD	EMR	RG		
A	PARA COMENTARIOS	06.10.99	CHA	CHA	POD	EMR	RG		
REV.	OBSERVACIONES	FECHA	ELABORO	EJECUTO	CONTROLO	APROBO	EMITO		
		LUGAR: P.C. LA CARLOTA - Pcia. de CORDOBA							
		OBRA: AMPLIACION PLANTA COMPRESORA LA CARLOTA							
		TITULO: PLANTA - AREA 07							
		ZONA AEROREFRIGERADOR FF-5500							
		TIPO DE ELABORADO: PLANO							
REEMPLAZA A:		REV.:		ESCALA 1:100		NUMERO DE ELABORADO CLIENTE:		ORDEN DE SERVICIO	
REEMPLAZADO POR:		REV.:		HOJA N° 1					
		NUMERO DE ELABORADO ARCAN:							
		I-PLP-996103-1107							
		REVISION							
		3							