



NUMERO DE PLANO: I-PLP-996103-1108

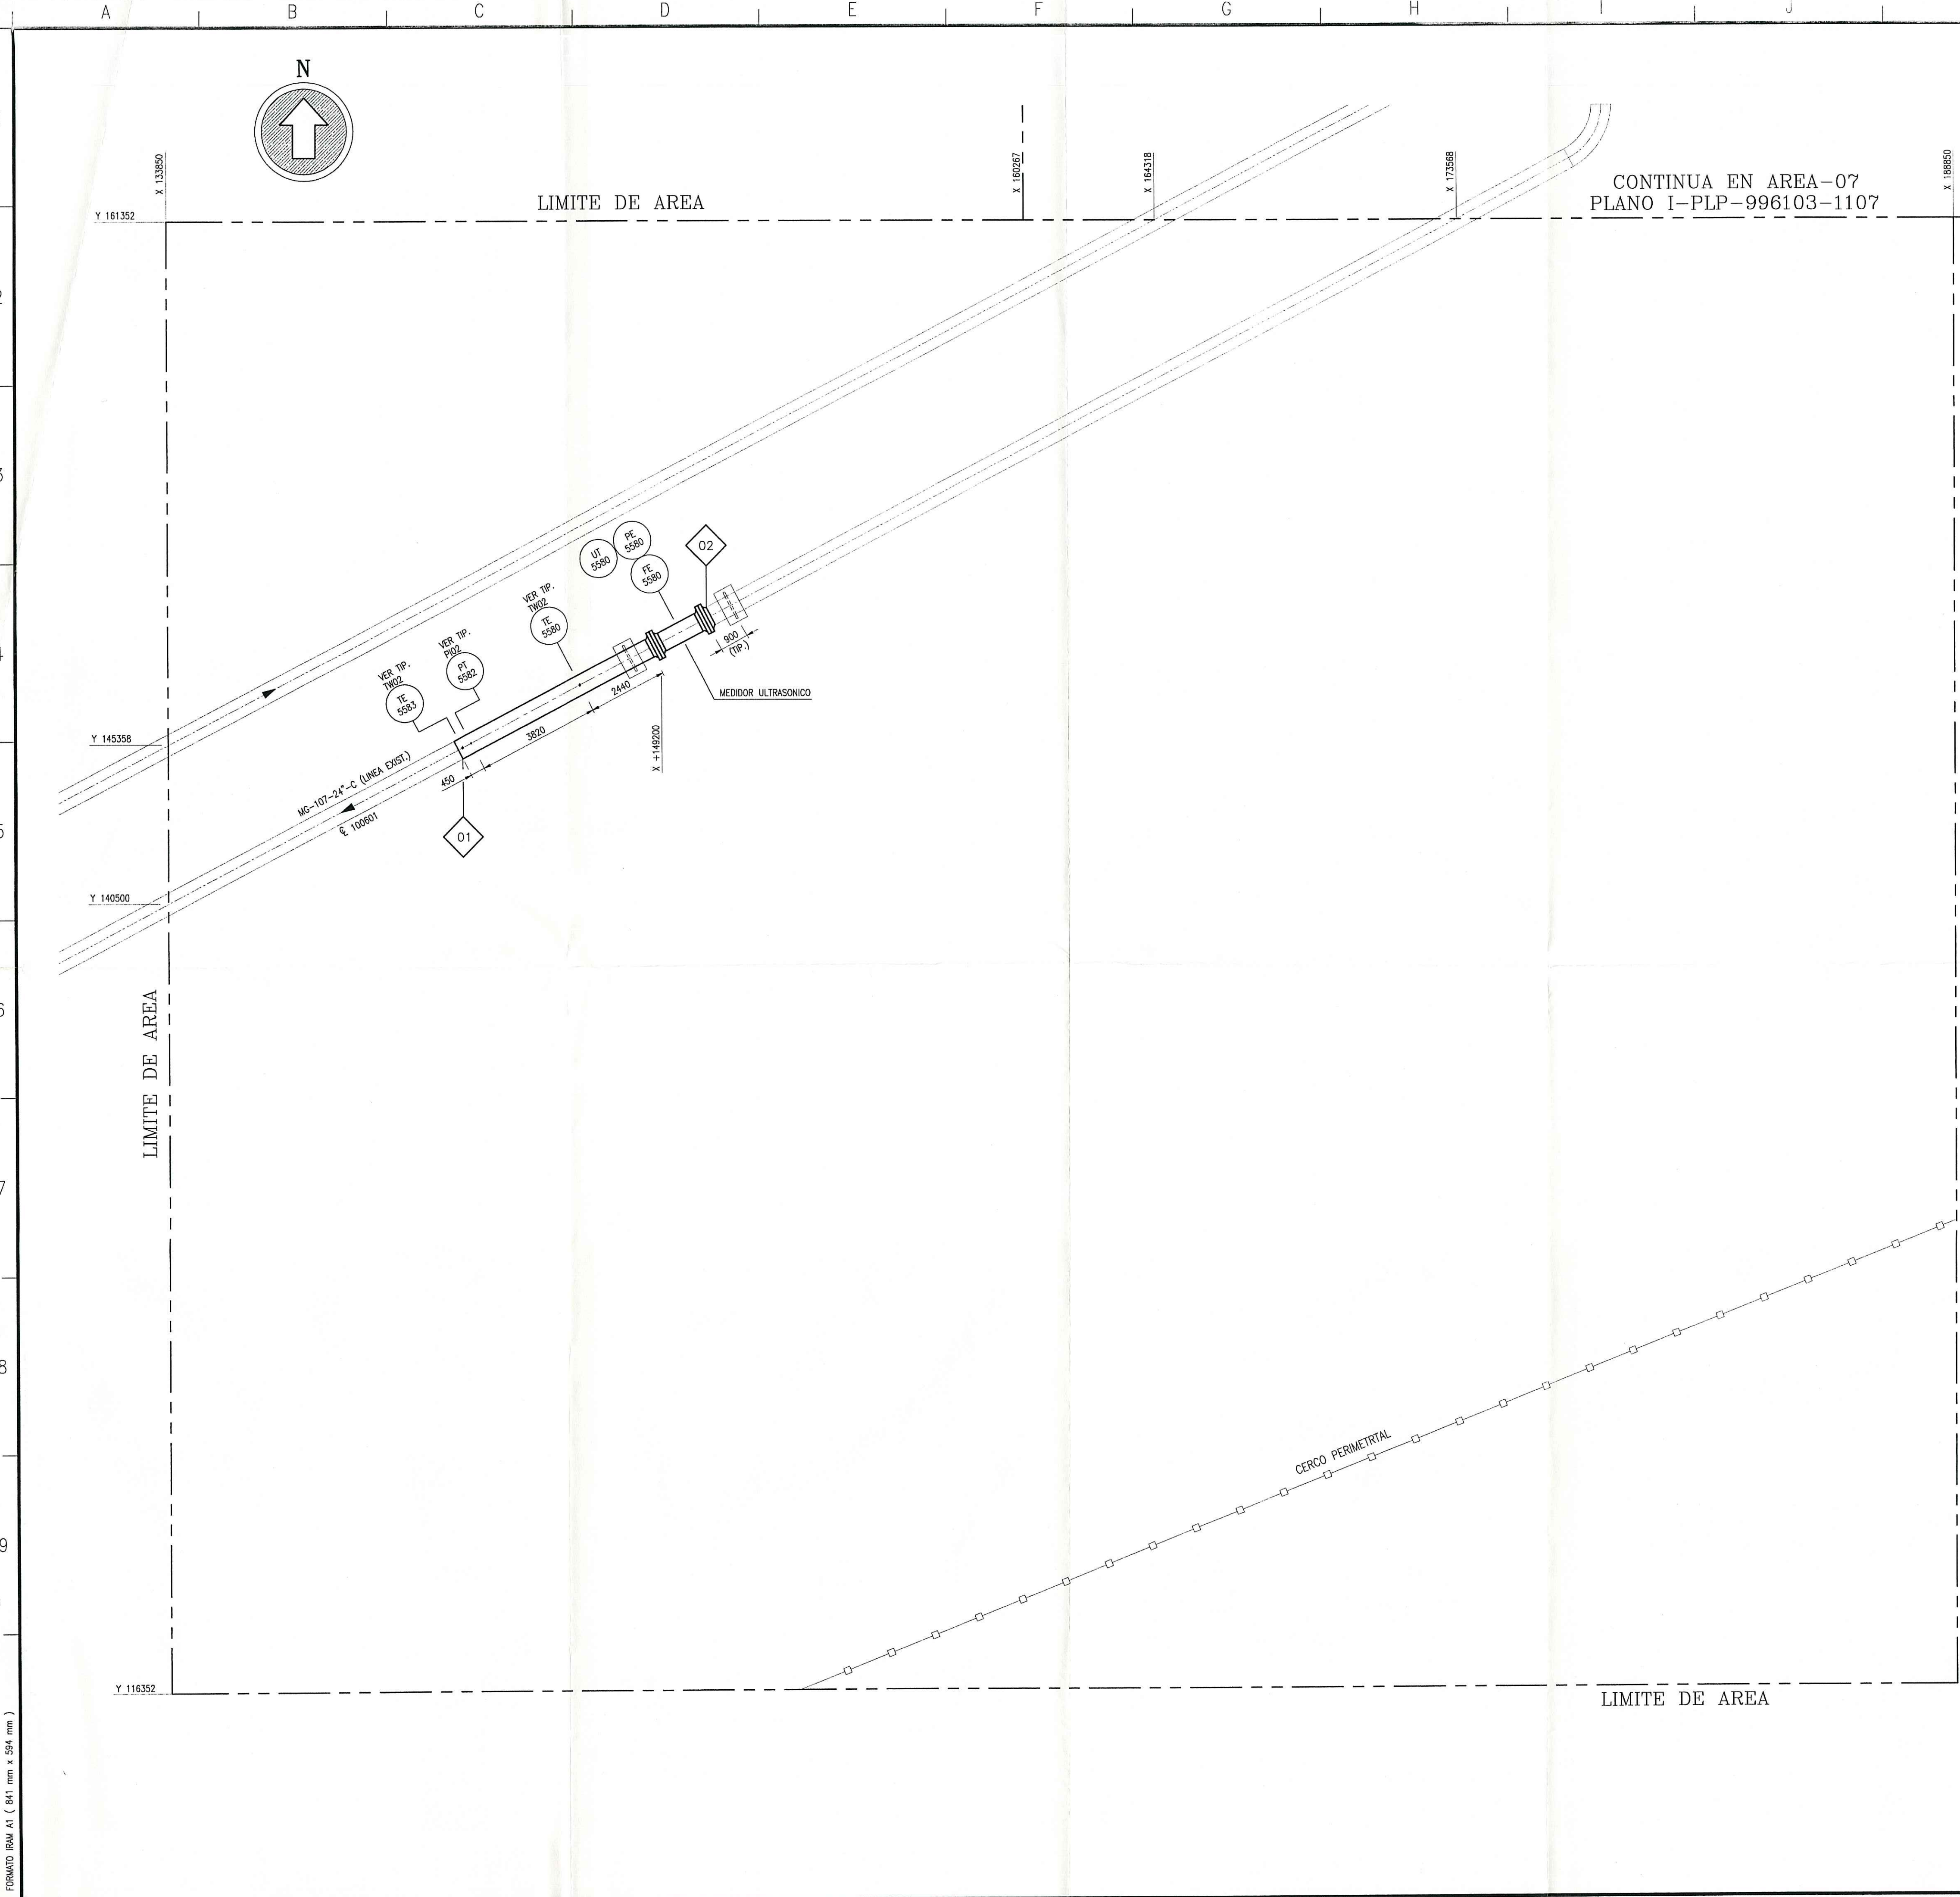

PLANO LLAVE

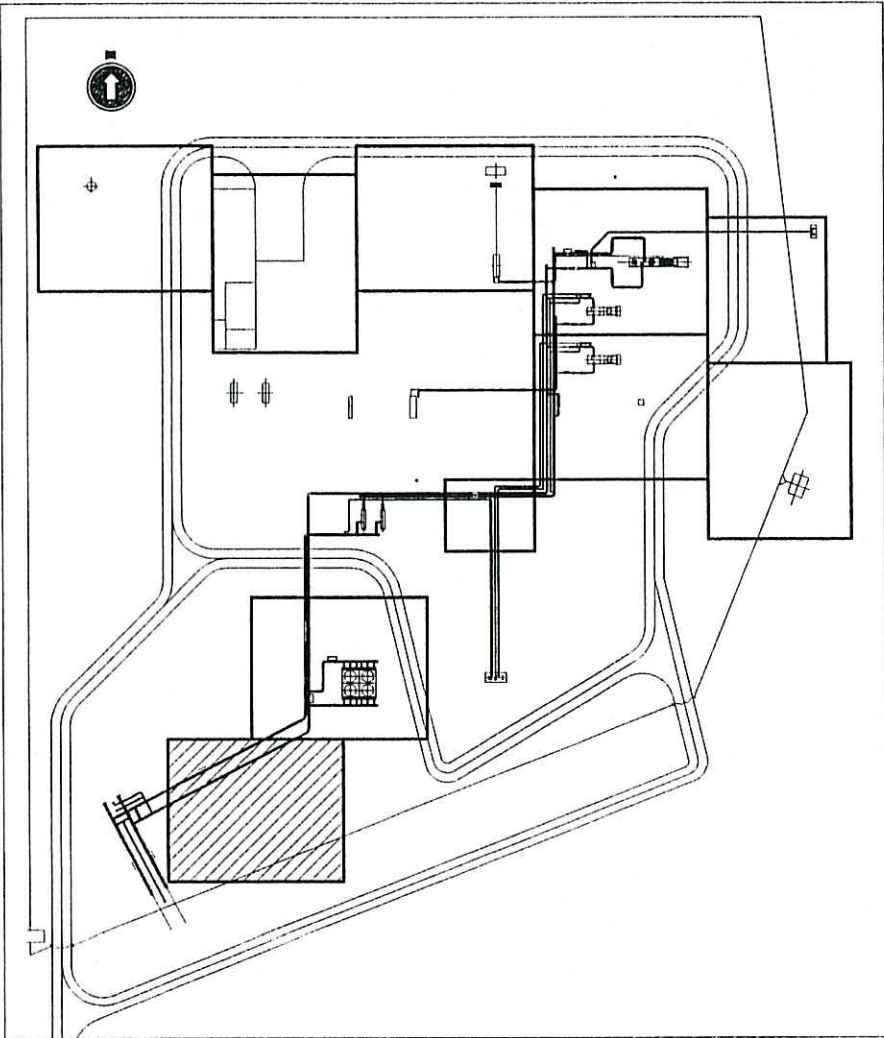

- NOTA:
- 1.- EL NIVEL NTN +100.000 CORRESPONDE AL NIVEL DE TERRENO EN ZONA DE TURBOCOMPRESOR EXISTENTE.
 - 2.- TODAS LAS DIMENSIONES ESTAN EXPRESADAS EN MILIMETROS SALVO INDICACION EN CONTRARIO.

REFERENCIAS GENERALES:

- CAÑERIA EXISTENTE (AEREA)
- CAÑERIA EXISTENTE (ENTERRADA)
- CAÑERIA A INSTALAR (AEREA)
- CAÑERIA A INSTALAR (ENTERRADA)
- CERCO PERIMETRAL EXISTENTE
- CERCO PERIMETRAL A INSTALAR
- JUNTA DIELECTICA
- PUNTO DE CONEXION (TIE-IN)
- INSTRUMENTOS A INSTALAR
- INDICA SOPORTE TIPO GUIA
- INDICA APOYO SOLAMENTE
- INDICA RESTRICCION AXIAL
- IDENTIFICACION DE BASES DE H'A P/SOPORTES
- IDENTIFICACION TIPO DE SOPORTES METALICOS

DOCUMENTOS DE REFERENCIA

- I-LYZ-996103-1001 LAY-OUT GENERAL
- I-KPP-996103-1002 PLANO LLAVE
- I-PLP-996103-0101 CUADERNILLO DE TIPICOS MECANICOS
- I-PLP-996103-0201 TIPOICO DE SOPORTES
- I-PII-996103-1010 ENTRADA Y SALIDA DE PLANTA

COPIA CONTROLADA

CONFORME A OBRA									
LA FIRMA EN CADA CASILLERO, IMPLICA CONFORMIDAD CON QUE EL PLANO REFLEJA COMO SE CONSTRUYO									
		JEFE DE INSPECCION DE OBRA		GERENTE DE PROYECTO		FECHA			
		CONSTRUCTOR:		CONSTRUCTOR:		CONSTRUCTOR:			
		GERENTE DE CONSTRUCCIONES		GERENTE DE PROYECTO		GERENTE DE PROYECTO			
REV.		FECHA		EJECUTO		CONTROLO		APROBO	
A llenar sólo cuando el que ejecuta el conforme a obra no hizo la ingeniería		FECHA		ELABORO		EJECUTO		CONTROLO	
2		CONFORME A OBRA		29.03.00		TRI		MOR	
1		PARA CONSTRUCCION MODIF. INDICADAS		20.12.99		TRI		SAT	
0		PARA CONSTRUCCION		21.10.99		TRI		SAT	
A		PARA COMENTARIOS		01.10.99		CHA		SAT	
REV.		OBSERVACIONES		FECHA		ELABORO		EJECUTO	
		LUGAR: P.C. LA CARLOTA - Pcia. de CORDOBA		OBRA: AMPLIACION PLANTA COMPRESORA LA CARLOTA		TITULO: PLANTA - AREA 08		ZONA MEDIDOR ULTRASONICO	
		TIPO DE ELABORADO: PLANO		NUMERO DE ELABORADO CLIENTE:		ORDEN DE SERVICIO			
REEMPLAZA A:		REV.:		ESCALA		1:100			
REEMPLAZADO POR:		REV.:		HOJA N°		1			
		NUMERO DE ELABORADO ARCAN:		I-PLP-996103-1108		REVISION		2	