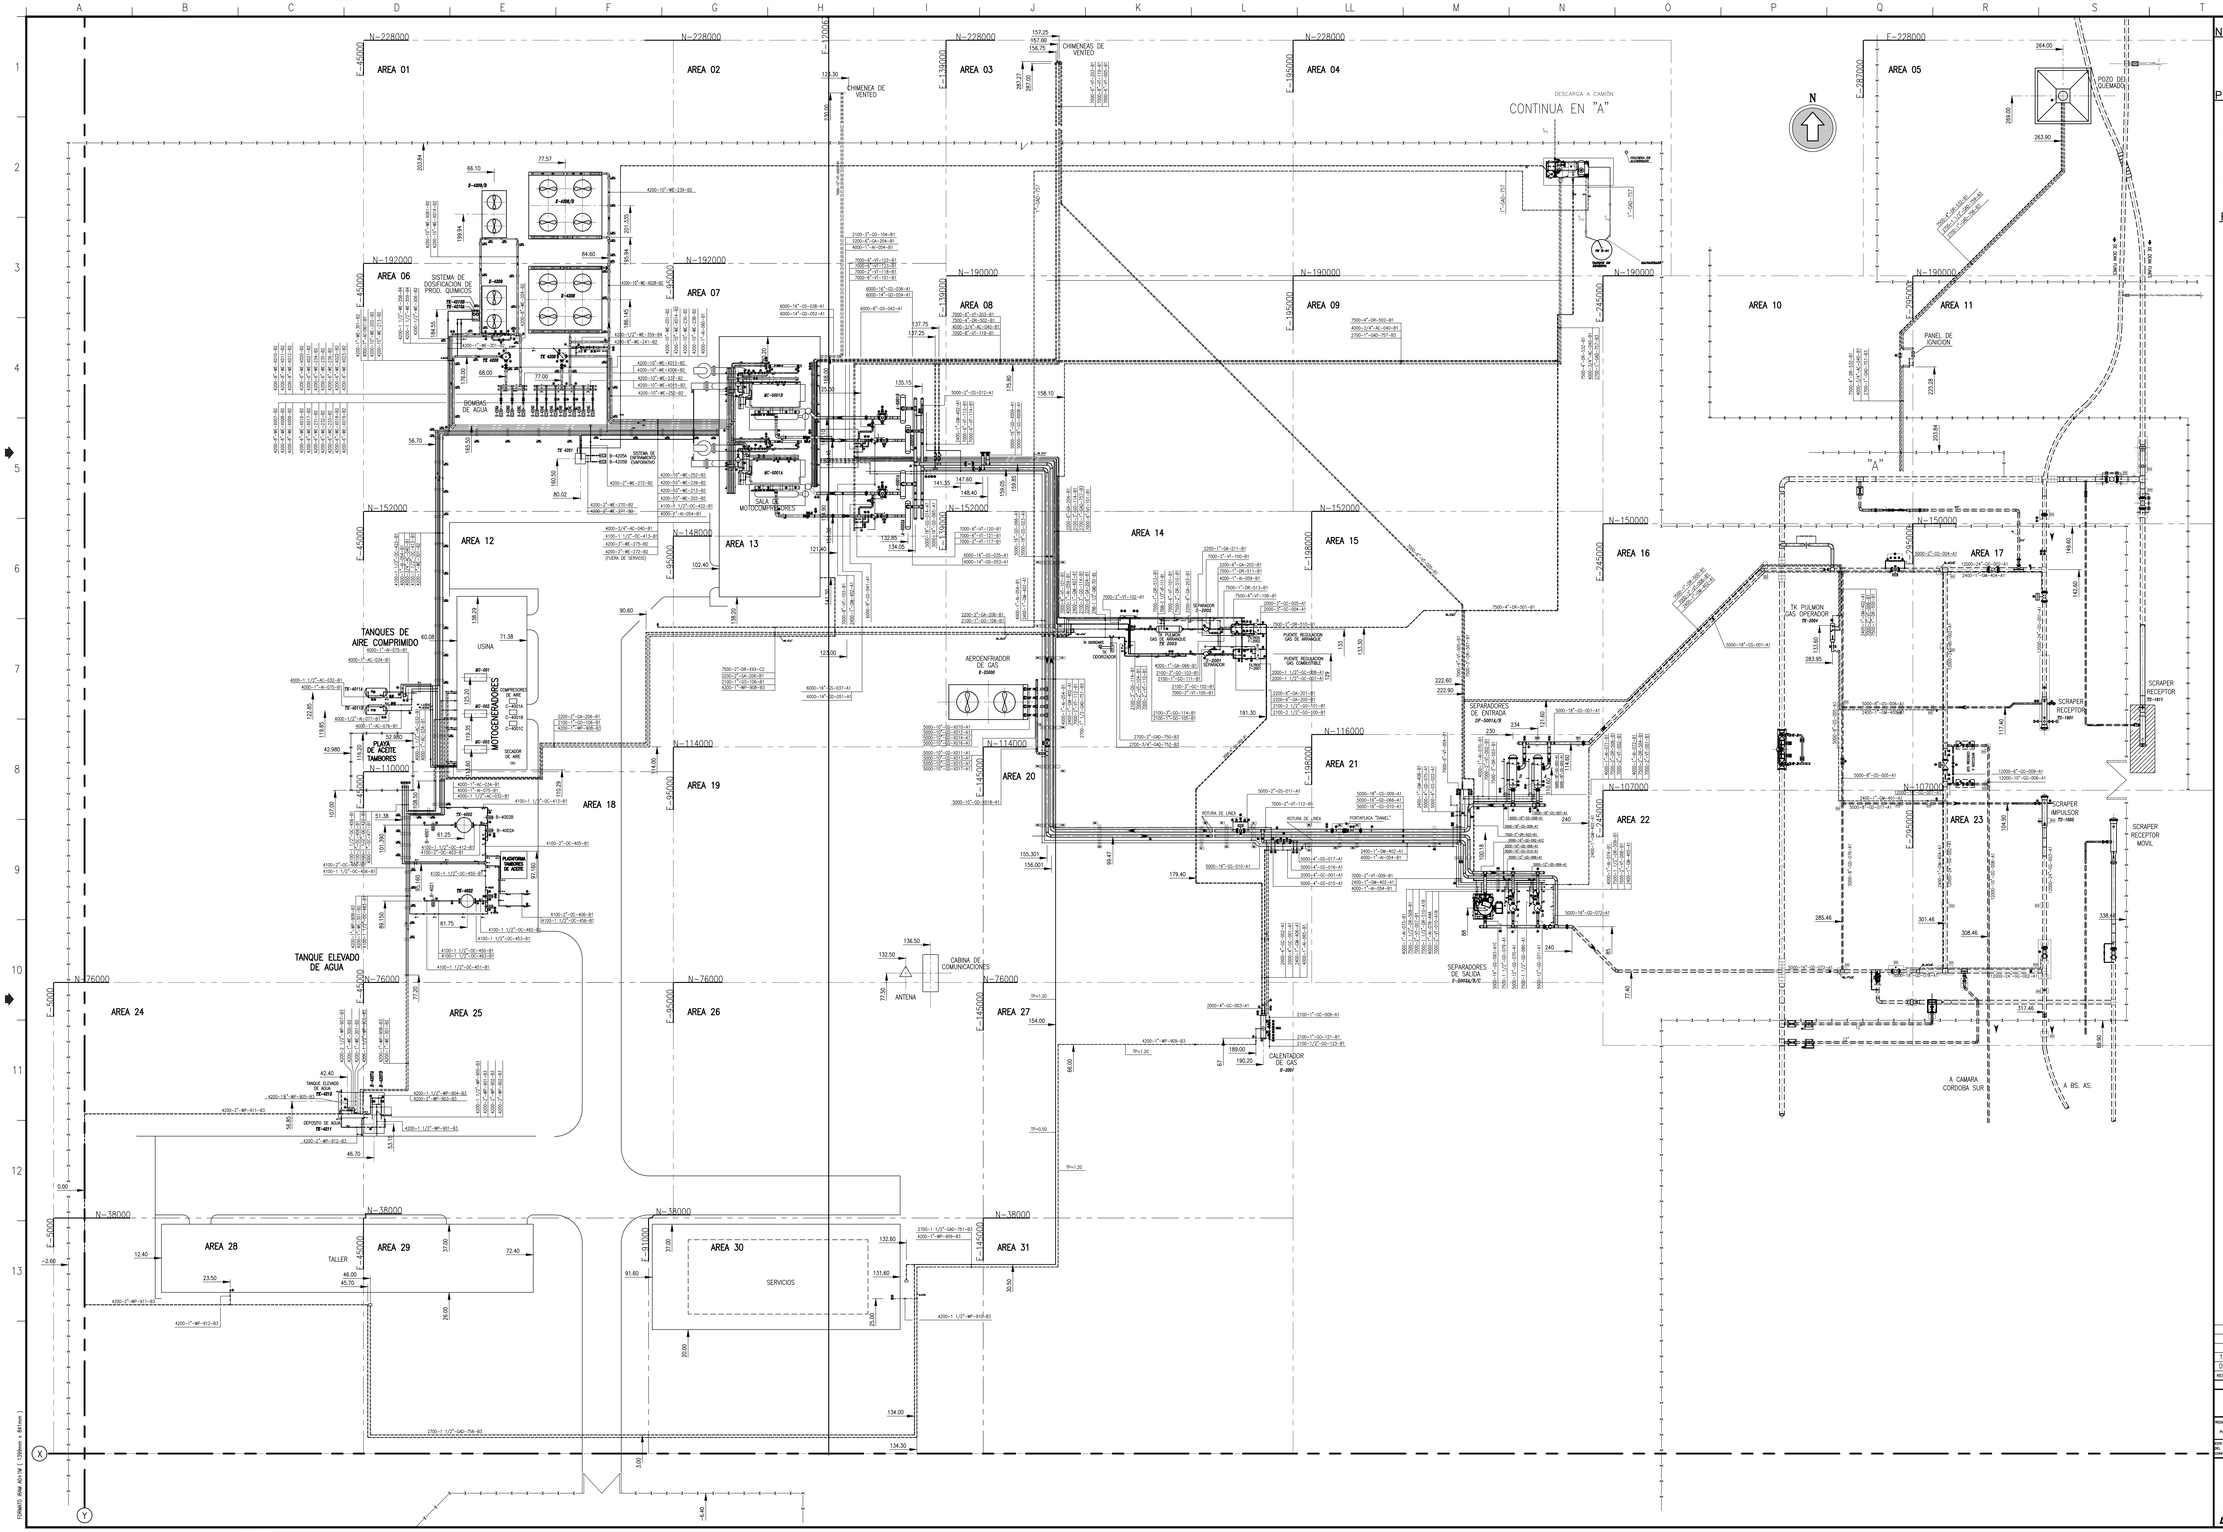

NOTAS GENERALES:

1– TODAS LAS DIMENSIONES ESTAN DADAS EN MILIMETROS

PLANOS DE REFERENCIA:

FER–ED–PI–0001	CUADENILLO P&IDs FERREYRA
FER–EP–PK–0001	PLANO LLAVE GENERAL DE PLANTA.
FER–EP–LY–0001	LAYOUT GENERAL DE PLANTA FERRYERA.
FER–EP–PL–0001	PLANO AREA 01 SEPARADORES, CALENTADOR Y PTE REG.
FER–EP–PL–0002	PLANO AREA 02 MOTOCOMPRESORES MC 6001/A/B
FER–EP–PL–0003	PLANO AREA 03 AREA AGUA DE ENFRIAMIENTO
FER–EP–PL–0004	PLANO AREAS 04 ACEITE, AIRE COMPRIMIDO Y TKs. DE AGUA.

REFERENCIAS

———	CAÑERIA AEREA
— — —	CAÑERIA ENTERRADA
XX	TIPO SOPORTES EXISTENTES
XX	BASES EXISTENTES
XXX	INDICA SOPORTE METALICO INSTALADO
S-XX	Nro de SOPORTE
DADO	INDICA BASE DE HORMIGON
⊘	JUNTA DIELECTRICA INSTALADA.
XXXX / XXXXX	IDENTIFICACION DE BASES DE H'A' P/SOPORTES

REV.	DESCRIPCION	FECHA	DIBUJO	ELABORO	REVISO	APROBO
1	CONFORME A OBRA	13.01.2016	RS/JP	DOP	DAO	DAO
0	CONFORME A OBRA	01.07.2015	DOP	DOP	APA	AAP

LISTA DE REVISIONES

GERENCIA TÉCNICA

REEMPLAZA A:	REV.	REEMPLAZADO POR:	REV.
PLZ–7N113–081	A		

TITULO: PLANO LLAVE DE PLANTA FERREYRA

ESTE DOCUMENTO ES PROPIEDAD DE TRANSPORTADORA DE GAS DEL NORTE S.A., QUIEN SALVAGUARDARA SUS DERECHOS CONFORME A LAS PREVISIONES DE LA LEY.

TIPO DE ELABORADO: PLANO LLAVE

LUGAR: PLANTA COMPRESORA FERREYRA
PROVINCIA DE CORDOBA
OBRA: GENERACION DE DOCUMENTACION MASTER

Nº DE OBRA: 15P17

TGN TRANSPORTADORA DE GAS DEL NORTE S.A.

NUMERO DE ELABORADO TGN: FER–EP–PK–0001

ESCALA: 1:500

HOJA Nº: 1 DE 1

REVISION: 1


NUMERO DE PLANO: FER-EP-PL-0001

NOTAS GENERALES:

1- TODAS LAS DIMENSIONES ESTAN DADAS EN MILIMETROS

PLANOS DE REFERENCIA:

FER-EP-PK-0001 Plano LLAVE

REFERENCIAS

———	CAÑERIA AEREA
- - - - -	CAÑERIA ENTERRADA
XX	TIPO SOPORTES EXISTENTES
XX	BASES EXISTENTES
XXX	INDICA SOPORTE METALICO INSTALADO
S-XX	Nro de SOPORTE
DADO	INDICA BASE DE HORMIGON
JD	JUNTA DIELECTRICA INSTALADA.
XXXX / XXXXX	IDENTIFICACION DE BASES DE H°A° P/SOPORTES

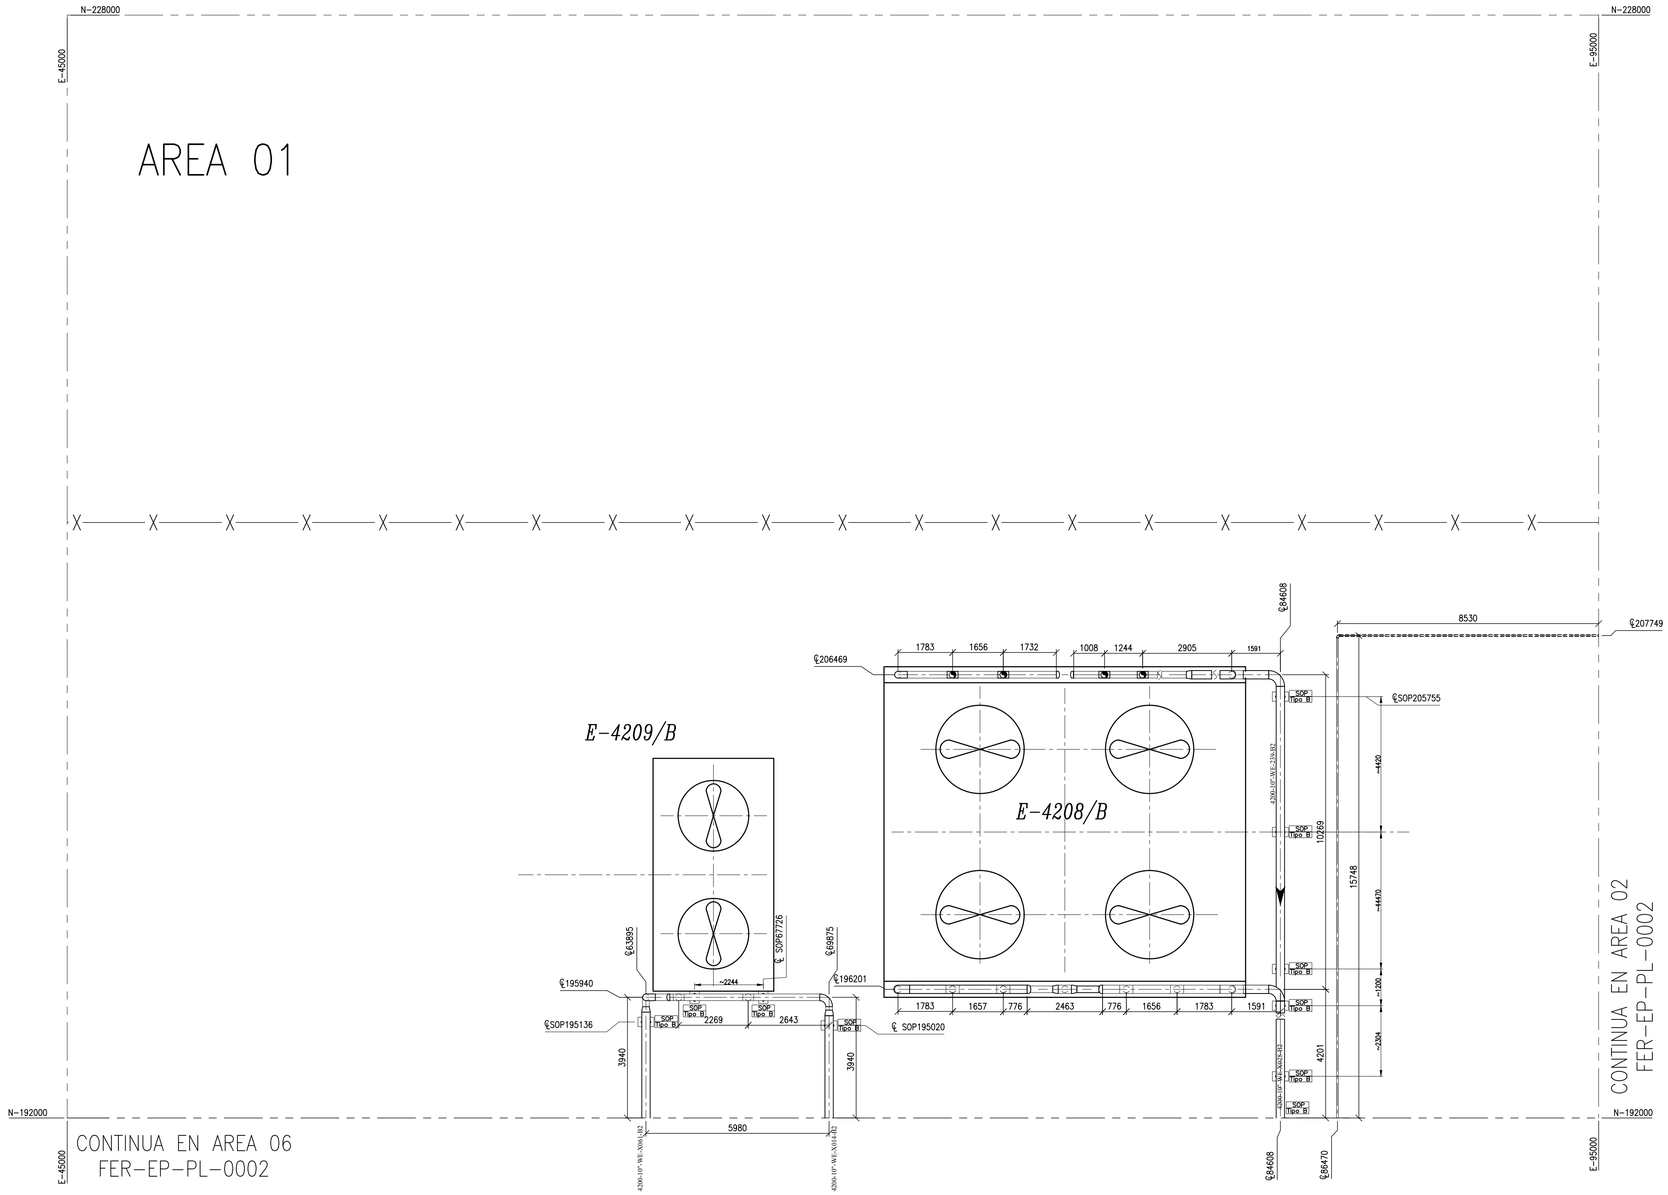

REV.	DESCRIPCIÓN	FECHA	DIBUJO	ELABORO	REVISO	APROBO
1	CONFORME A OBRA	03.01.2016	RS/JP	DOP	DAO	DAO
0	CONFORME A OBRA	01.07.2015	DOP	DOP	APA	AAP

LISTA DE REVISIONES

GERENCIA TÉCNICA

REEMPLAZA A:	REV.	REEMPLAZADO POR:	REV.
PLZ-TN113-061	A		

ESTE DOCUMENTO ES PROPIEDAD DE TRANSPORTADORA DE GAS DEL NORTE S.A., QUIEN SALVAGUARDARÁ SUS DERECHOS CONFORME A LAS PREVISIONES DE LA LEY.

TITULO: PLANO AREA 01

TIPO DE ELABORADO: PLANO LLAVE

LUGAR: PLANTA COMPRESORA FERREYRA
PROVINCIA DE CORDOBA
OBRA: GENERACIÓN DE DOCUMENTACIÓN MASTER

N° DE OBRA: 15P17

TRANSPORTADORA DE GAS DEL NORTE S.A.

NUMERO DE ELABORADO TGN: FER-EP-PL-0001

ESCALA: 1:100

HOJA N°: 1 DE 31

REVISION: 1

Archivo: CAD-FER-EP-PL-0001.DWG

FORMATO IRAM A1 (841 mm x 594 mm)

NUMERO DE PLANO: FER-EP-PL-0002

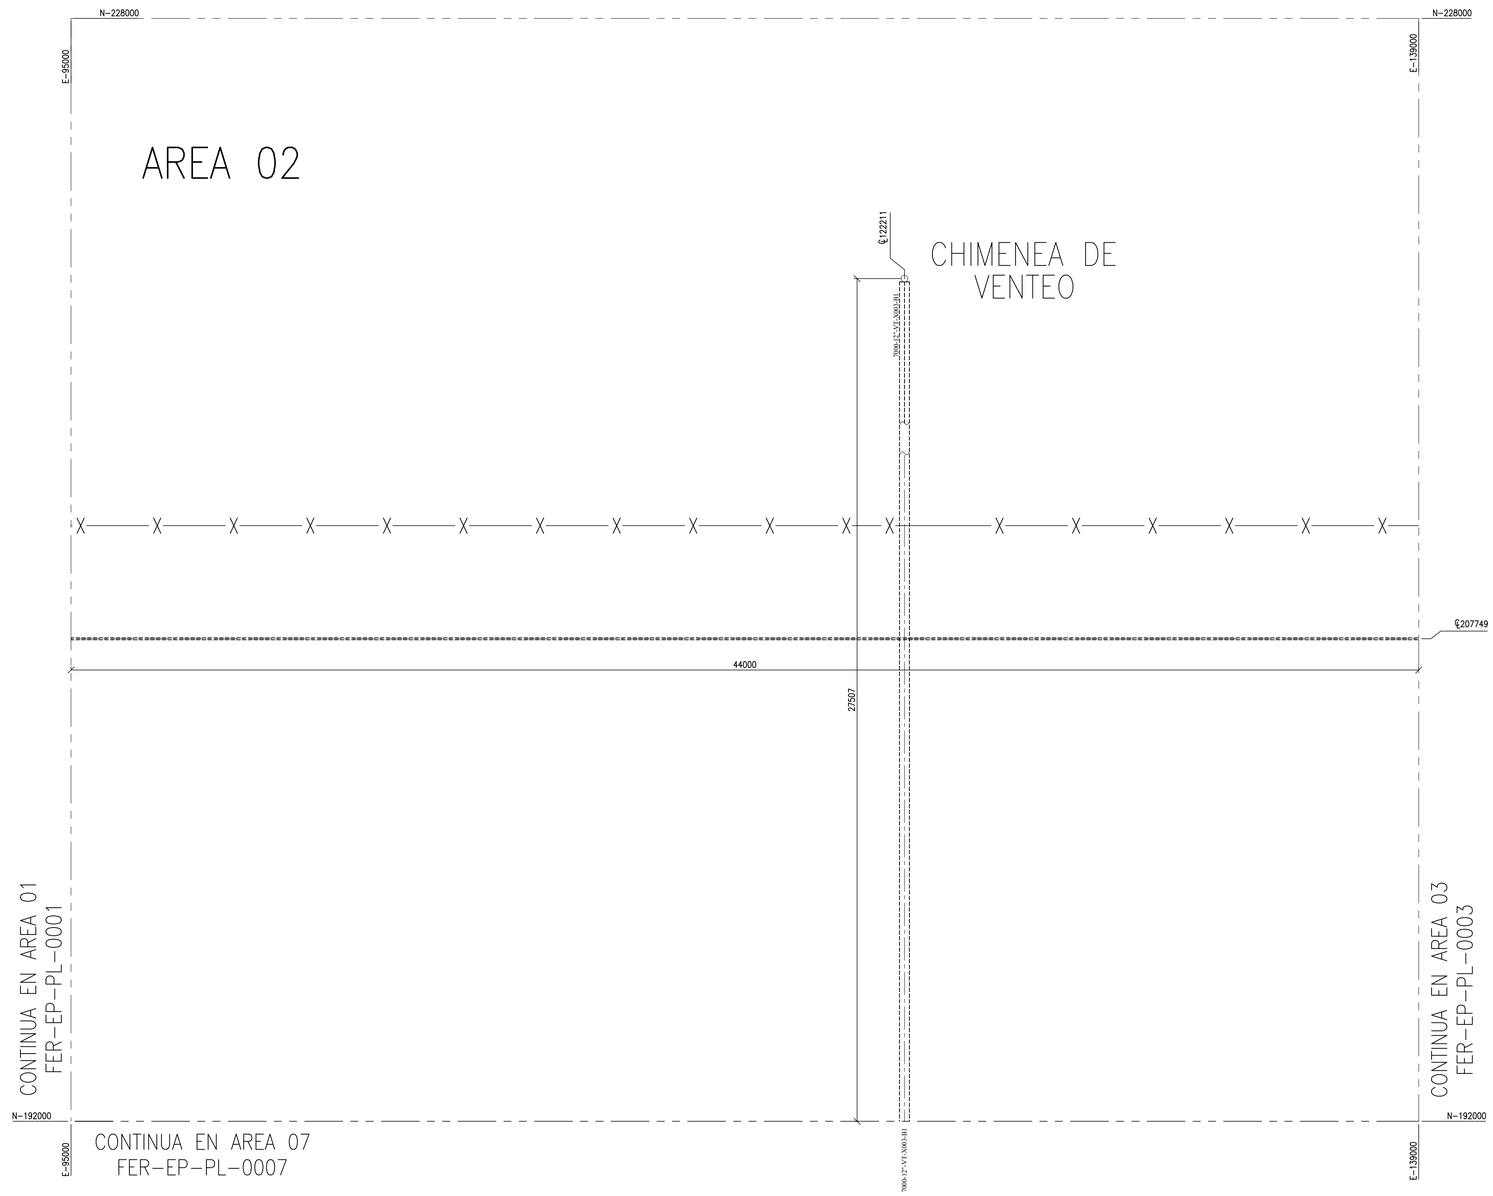

NOTAS GENERALES:

1- TODAS LAS DIMENSIONES ESTAN DADAS EN MILIMETROS

PLANOS DE REFERENCIA:

FER-EP-PK-0001 Plano LLAVE

REFERENCIAS

- CAÑERIA AEREA
- CAÑERIA ENTERRADA
- XX — TIPO SOPORTES EXISTENTES
- XX — BASES EXISTENTES
- XXX — INDICA SOPORTE METALICO INSTALADO
- S-XX — Nro de SOPORTE
- DADO — INDICA BASE DE HORMIGON
- JD — JUNTA DIELECTRICA INSTALADA.
- XXXX / XXXXX — IDENTIFICACION DE BASES DE H°A° P/SOPORTES

REV.	DESCRIPCIÓN	FECHA	DIBUJO	ELABORO	REVISO	APROBO
1	CONFORME A OBRA	03.01.2016	RS/JP	DOP	DAO	DAO
0	CONFORME A OBRA	01.07.2015	DOP	DOP	APA	AAP

LISTA DE REVISIONES

GERENCIA TÉCNICA

REEMPLAZA A:	REV.	REEMPLAZADO POR:	REV.
PLZ-TN113-061	A		

ESTE DOCUMENTO ES PROPIEDAD DE TRANSPORTADORA DE GAS DEL NORTE S.A., QUIEN SALVAGUARDARÁ SUS DERECHOS CONFORME A LAS PREVISIONES DE LA LEY.

TITULO: **PLANO AREA 02**

TIPO DE ELABORADO: **PLANO AREA**

LUGAR: **PLANTA COMPRESORA FERREYRA**
PROVINCIA DE CORDOBA
OBRA: **GENERACIÓN DE DOCUMENTACIÓN MASTER**

N° DE OBRA: **15P17**

TRANSPORTADORA DE GAS DEL NORTE S.A.

NUMERO DE ELABORADO TGN: **FER-EP-PL-0002**

ESCALA: **1:100**

HOJA N° **2 DE 31**

REVISION: **1**

Archivo: CAD-FER-EP-PL-0002.DWG

FORMATO IRAM A1 (841 mm x 594 mm)

NUMERO DE PLANO: FER-EP-PL-0003

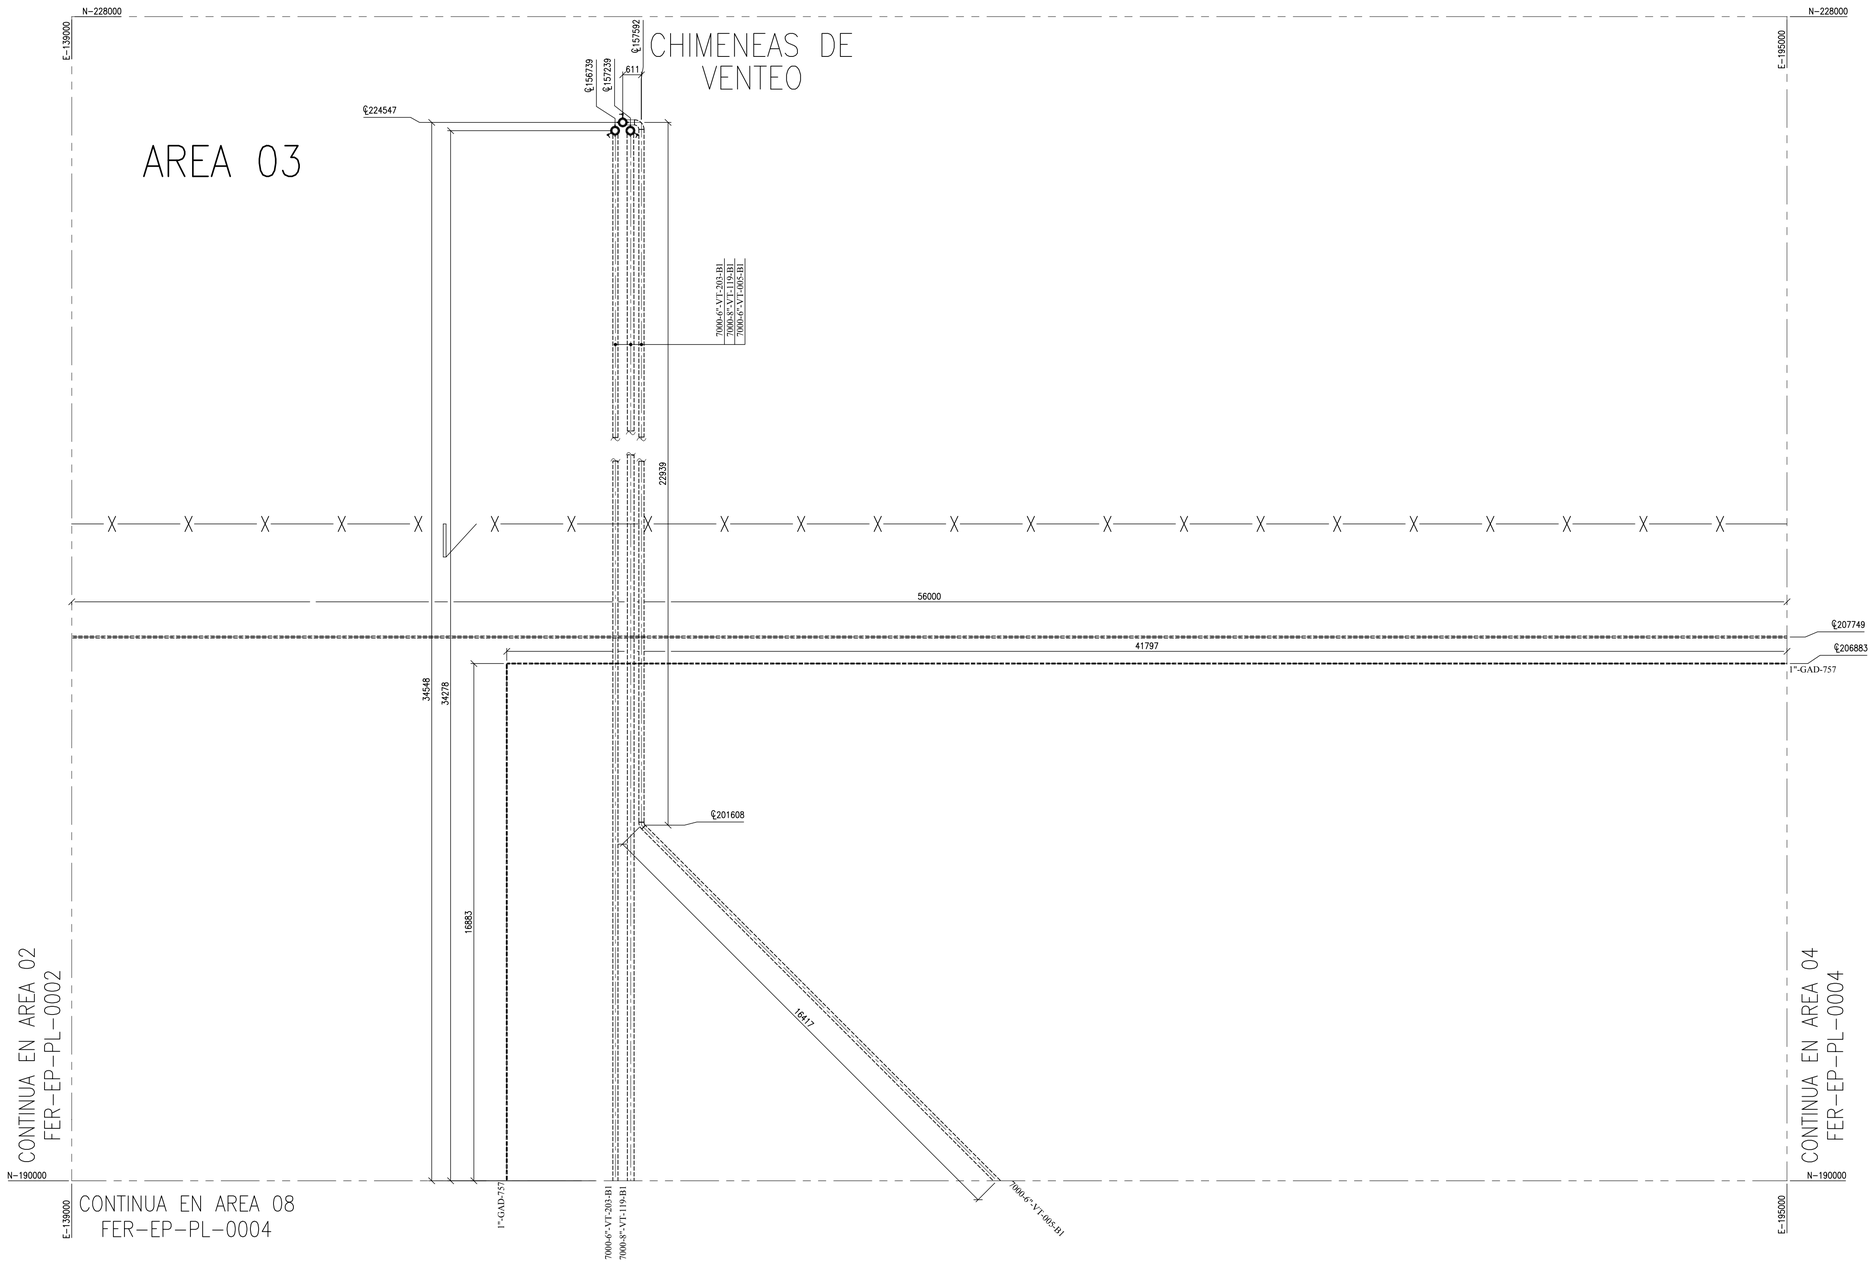

NOTAS GENERALES:

1- TODAS LAS DIMENSIONES ESTAN DADAS EN MILIMETROS

PLANOS DE REFERENCIA:

FER-EP-PK-0001 Plano LLAVE

REFERENCIAS

———	CAÑERIA AEREA
- - - - -	CAÑERIA ENTERRADA
XX	TIPO SOPORTES EXISTENTES
XX	BASES EXISTENTES
XXX	INDICA SOPORTE METALICO INSTALADO
S-XX	Nro de SOPORTE
DADO	INDICA BASE DE HORMIGON
JD	JUNTA DIELECTRICA INSTALADA.
XXXX / XXXX	IDENTIFICACION DE BASES DE H°A° P/SOPORTES

REV.	DESCRIPCIÓN	FECHA	DIBUJO	ELABORO	REVISO	APROBO
1	CONFORME A OBRA	03.01.2016	RS/JP	DOP	DAO	DAO
0	CONFORME A OBRA	01.07.2015	DOP	DOP	APA	AAP

LISTA DE REVISIONES

GERENCIA TÉCNICA

REEMPLAZA A:	REV.	REEMPLAZADO POR:	REV.
PLZ-TN113-061	A		

ESTE DOCUMENTO ES PROPIEDAD DE TRANSPORTADORA DE GAS DEL NORTE S.A., QUIEN SALVAGUARDARA SUS DERECHOS CONFORME A LAS PREVISIONES DE LA LEY.

TITULO: PLANO AREA 03

TIPO DE ELABORADO: PLANO AREA

LUGAR: PLANTA COMPRESORA FERREYRA
PROVINCIA DE CORDOBA

OBRA: GENERACIÓN DE DOCUMENTACIÓN MASTER

N° DE OBRA: 15P17

TRANSPORTADORA DE GAS DEL NORTE S.A.

NUMERO DE ELABORADO TGN: FER-EP-PL-0003

ESCALA: 1:100

HOJA N°: 3 DE 31

REVISION: 1

Archivo: CAD-FER-EP-PL-0003.DWG

FORMATO IRAM A1 (841 mm x 594 mm)

NUMERO DE PLANO: FER-EP-PL-0004

AREA 04

N-228000

E-195000

E-256000

DESCARGA A CAMIÓN

CONTINUA EN "A"

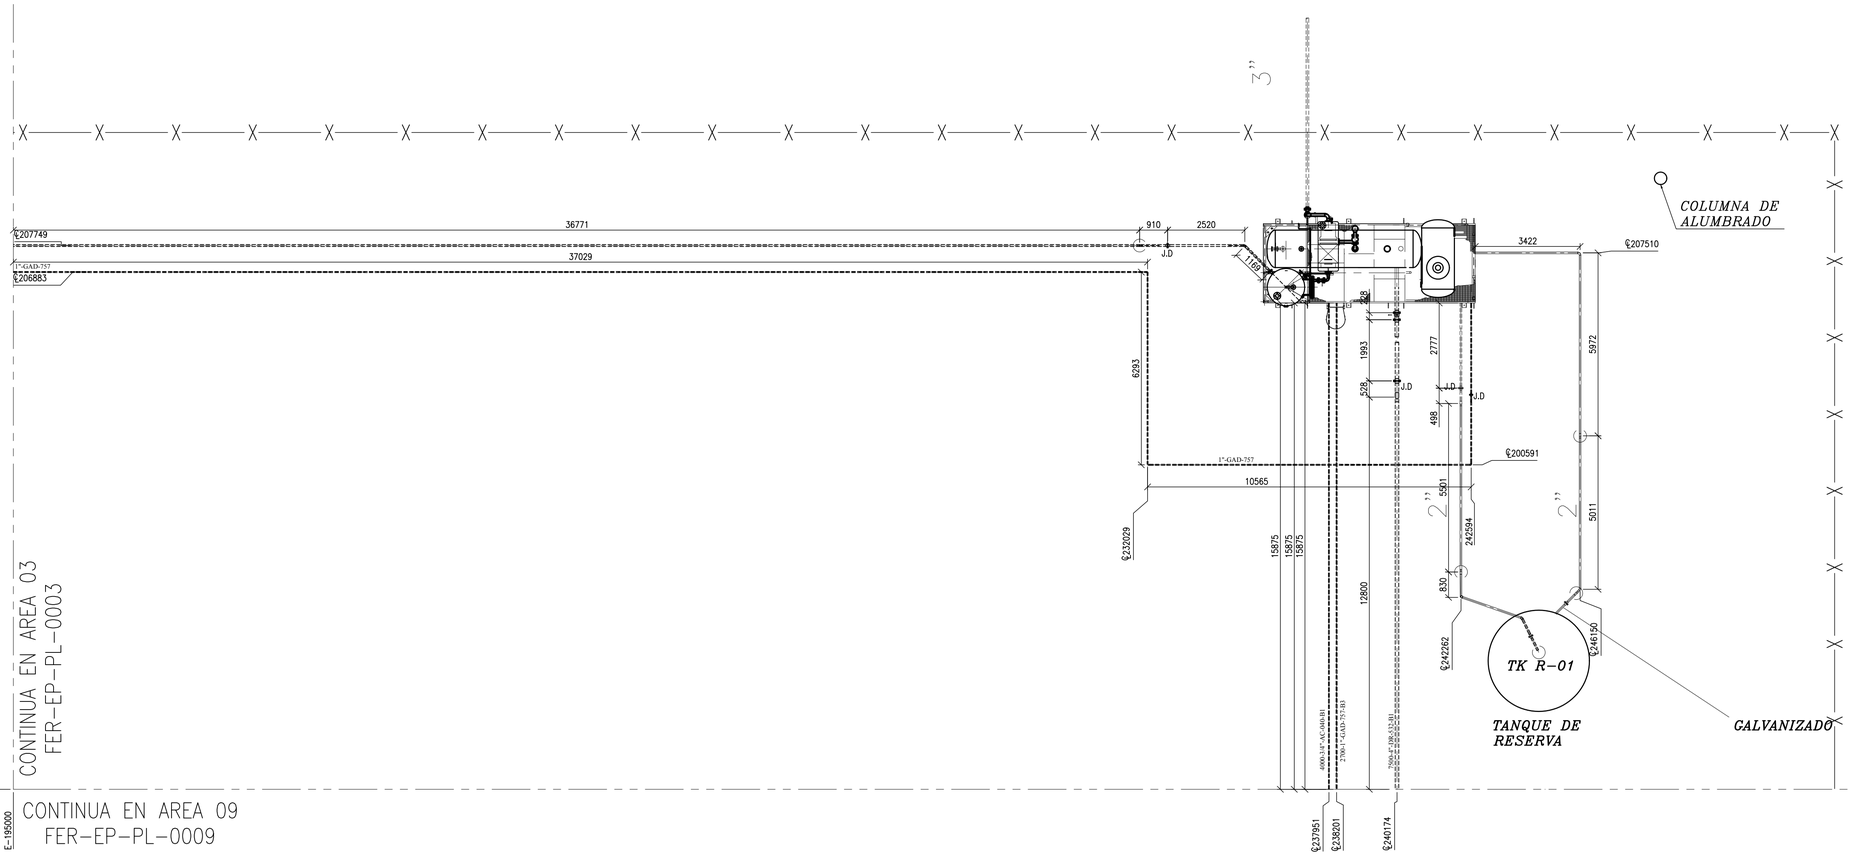

CONTINUA EN AREA 03
FER-EP-PL-0003

CONTINUA EN AREA 05
FER-EP-PL-0005

CONTINUA EN AREA 09
FER-EP-PL-0009

NOTAS GENERALES:

1– TODAS LAS DIMENSIONES ESTAN DADAS EN MILIMETROS

PLANOS DE REFERENCIA:

FER–EP–PK–0001 Plano LLAVE

REFERENCIAS

- CAÑERIA AEREA
- CAÑERIA ENTERRADA
- XX — TIPO SOPORTES EXISTENTES
- XX — BASES EXISTENTES
- XXX — INDICA SOPORTE METALICO INSTALADO
- S-XX — Nro de SOPORTE
- DADO — INDICA BASE DE HORMIGON
- JD — JUNTA DIELECTRICA INSTALADA.
- XXXX / XXXX — IDENTIFICACION DE BASES DE H°A° P/SOPORTES

REV.	DESCRIPCIÓN	FECHA	DIBUJO	ELABORO	REVISO	APROBO
1	CONFORME A OBRA	03.01.2016	RS/JP	DOP	DAO	DAO
0	CONFORME A OBRA	01.07.2015	DOP	DOP	APA	AAP

LISTA DE REVISIONES

GERENCIA TÉCNICA

REEMPLAZA A:	REV.	REEMPLAZADO POR:	REV.
PLZ–TN113–061	A		

ESTE DOCUMENTO ES PROPIEDAD DE TRANSPORTADORA DE GAS DEL NORTE S.A., QUIEN SALVAGUARDARÁ SUS DERECHOS CONFORME A LAS PREVISIONES DE LA LEY.

TITULO: PLANO AREA 04

TIPO DE ELABORADO: PLANO AREA

TRANSPORTADORA DE GAS DEL NORTE S.A.

LUGAR: PLANTA COMPRESORA FERREYRA
PROVINCIA DE CORDOBA
OBRA: GENERACION DE DOCUMENTACION MASTER

N° DE OBRA: 15P17

NUMERO DE ELABORADO TGN: FER–EP–PL–0004

ESCALA: 1:100

HOJA N° 4 DE 31

REVISION: 1

Archivo: CAD-FER-EP-PL-0004.DWG

FORMATO IRAM A1 (841 mm x 594 mm)

NUMERO DE PLANO: FER-EP-PL-0005

FORMATO IRAM A1 (841 mm x 594 mm)

AREA 05

N-228000

E-287000

E-345000

N-190000

CONTINUA EN AREA 06
FER-EP-PL-0006

CONTINUA EN AREA 11
FER-EP-PL-0011

POZO DE QUEMADO

Ø318983
Ø319233
Ø319483

10957
11061
11164

23968
23972
23976

7088-C-DR-153-01
2788-LT-GAD-7038-01
2788-FT-GAD-7038-01

DE DEAN FUNES

DE DEAN FUNE

NOTAS GENERALES:

1- TODAS LAS DIMENSIONES ESTAN DADAS EN MILIMETROS

PLANOS DE REFERENCIA:

FER-EP-PK-0001 Plano LLAVE

REFERENCIAS

———	CAÑERIA AEREA
- - - - -	CAÑERIA ENTERRADA
XX	TIPO SOPORTES EXISTENTES
XX	BASES EXISTENTES
XXX	INDICA SOPORTE METALICO INSTALADO
S-XX	Nro de SOPORTE
DADO	INDICA BASE DE HORMIGON
JD	JUNTA DIELECTRICA INSTALADA.
XXXX / XXXX	IDENTIFICACION DE BASES DE H°A° P/SOPORTES

REV.	DESCRIPCIÓN	FECHA	DIBUJO	ELABORO	REVISO	APROBO
1	CONFORME A OBRA	03.01.2016	RS/JP	DOP	DAO	DAO
0	CONFORME A OBRA	01.07.2015	DOP	DOP	APA	AAP

LISTA DE REVISIONES

GERENCIA TÉCNICA

REEMPLAZA A: PLZ-TN113-061 | REV. A | REEMPLAZADO POR: | REV.

ESTE DOCUMENTO ES PROPIEDAD DE TRANSPORTADORA DE GAS DEL NORTE S.A., QUIEN SALVAGUARDARÁ SUS DERECHOS CONFORME A LAS PREVISIONES DE LA LEY.

TITULO: PLANO AREA 05

TIPO DE ELABORADO: PLANO AREA

LUGAR: PLANTA COMPRESORA FERREYRA
PROVINCIA DE CORDOBA
OBRA: GENERACION DE DOCUMENTACION MASTER

N° DE OBRA: 15P17

TRANSPORTADORA DE GAS DEL NORTE S.A.

NUMERO DE ELABORADO TGN: FER-EP-PL-0005

ESCALA: 1:100

HOJA N° 5 DE 31

REVISION: 1

Archivo: CAD-FER-EP-PL-0005.DWG

NUMERO DE PLANO: FER-EP-PL-0006

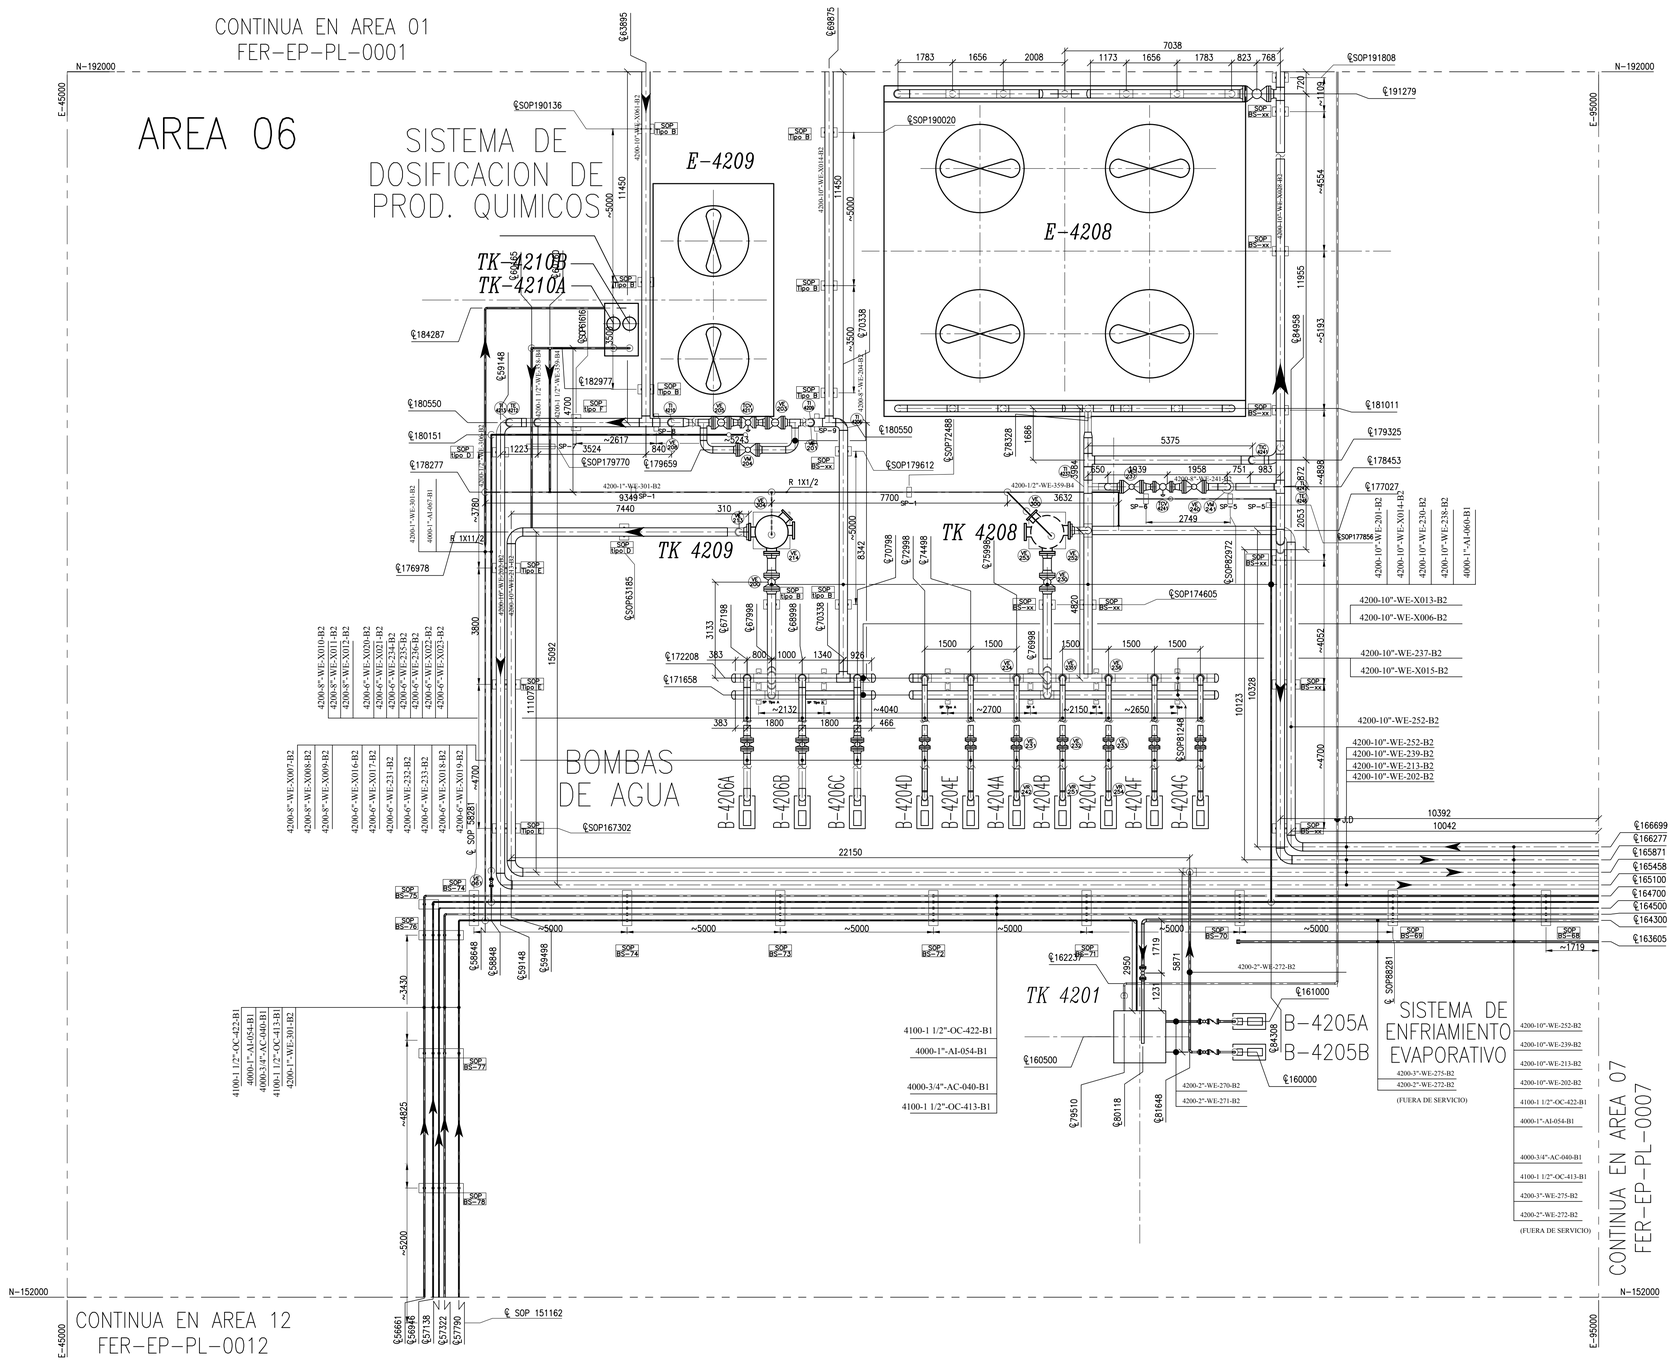

NOTAS GENERALES:

1- TODAS LAS DIMENSIONES ESTAN DADAS EN MILIMETROS

PLANOS DE REFERENCIA:

FER-EP-PK-0001 Plano LLAVE

REFERENCIAS

———	CAÑERIA AEREA
- - - - -	CAÑERIA ENTERRADA
XX	TIPO SOPORTES EXISTENTES
XX	BASES EXISTENTES
XXX	INDICA SOPORTE METALICO INSTALADO
S-XX	Nro de SOPORTE
DADO	INDICA BASE DE HORMIGON
JD	JUNTA DIELECTRICA INSTALADA.
XXXX / XXXX	IDENTIFICACION DE BASES DE H°A° P/SOPORTES

REV.	DESCRIPCIÓN	FECHA	DIBUJO	ELABORO	REVISO	APROBO
1	CONFORME A OBRA	03.01.2016	RS/JP	DOP	DAO	DAO
0	CONFORME A OBRA	01.07.2015	DOP	DOP	APA	AAP

LISTA DE REVISIONES

GERENCIA TÉCNICA

REEMPLAZA A: PLZ-TN113-061 REV. A

REEMPLAZADO POR: REV.

ESTE DOCUMENTO ES PROPIEDAD DE TRANSPORTADORA DE GAS DEL NORTE S.A., QUIEN SALVAGUARDARÁ SUS DERECHOS CONFORME A LAS PREVISIONES DE LA LEY.

TITULO: PLANO AREA 06

TIPO DE ELABORADO: PLANO AREA

LUGAR: PLANTA COMPRESORA FERREYRA
PROVINCIA DE CORDOBA
OBRA: GENERACION DE DOCUMENTACION MASTER

N° DE OBRA: 15P17

NUMERO DE ELABORADO TGN: FER-EP-PL-0006

ESCALA: 1:100

HOJA N°: 6 DE 31

REVISION: 1

TRANSPORTADORA DE GAS DEL NORTE S.A.

Archivo: CAD-FER-EP-PL-0006.DWG

FORMATO IRAM A1 (841 mm x 594 mm)

NUMERO DE PLANO: FER-EP-PL-0007

CONTINUA EN AREA 02
FER-EP-PL-0002

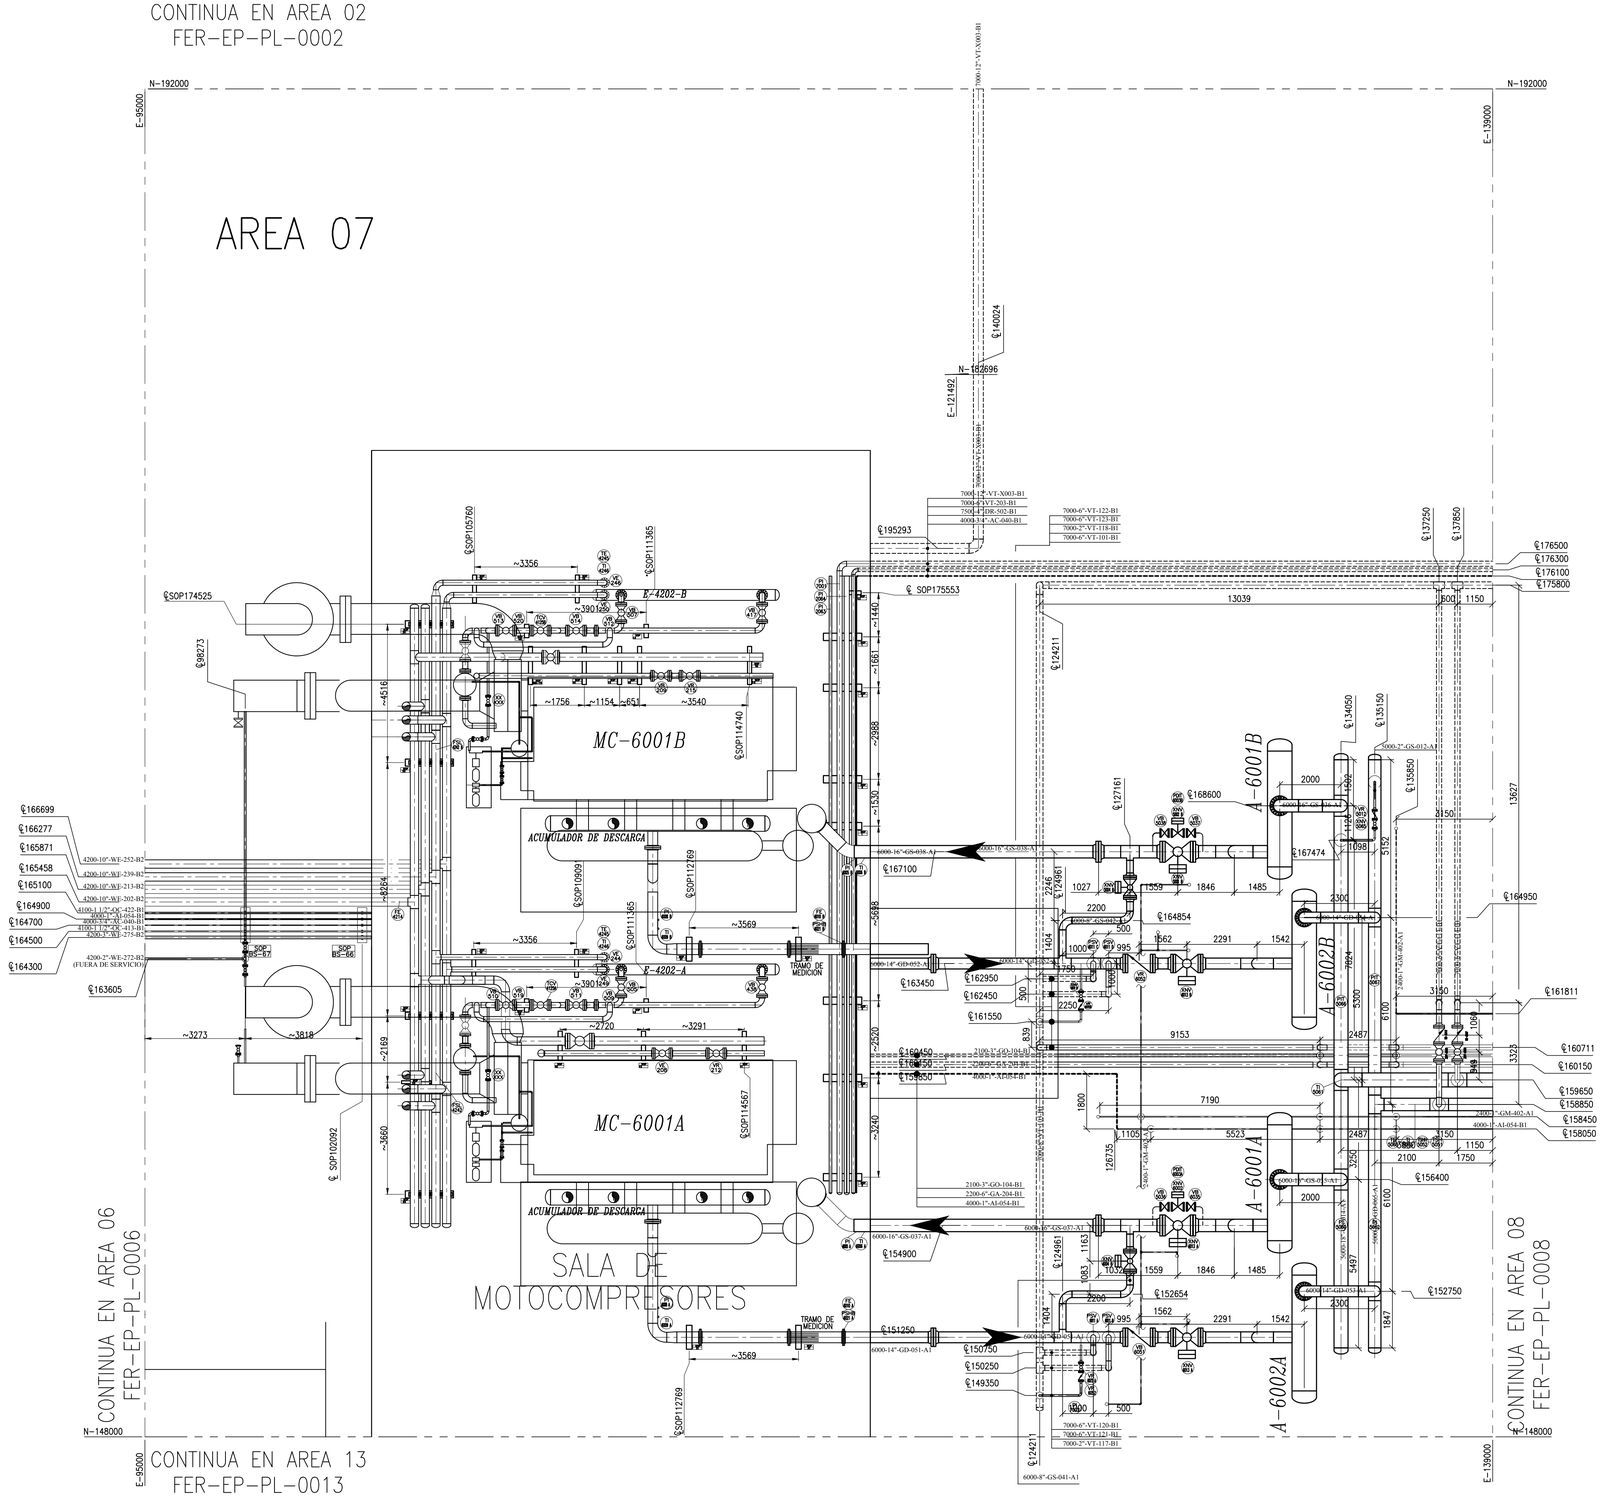

NOTAS GENERALES:

1- TODAS LAS DIMENSIONES ESTAN DADAS EN MILIMETROS

PLANOS DE REFERENCIA:

FER-EP-PK-0001 Plano LLAVE

REFERENCIAS

———	CAÑERIA AEREA
- - - - -	CAÑERIA ENTERRADA
XX	TIPO SOPORTES EXISTENTES
XX	BASES EXISTENTES
XXX	INDICA SOPORTE METALICO INSTALADO
S-XX	Nro de SOPORTE
DADO	INDICA BASE DE HORMIGON
JD	JUNTA DIELECTRICA INSTALADA.
XXXX / XXXXX	IDENTIFICACION DE BASES DE H°A° P/SOPORTES

REV.	DESCRIPCIÓN	FECHA	DIBUJO	ELABORO	REVISO	APROBO
1	CONFORME A OBRA	03.01.2016	RS/JP	DOP	DAO	DAO
0	CONFORME A OBRA	01.07.2015	DOP	DOP	APA	AAP

LISTA DE REVISIONES

GERENCIA TÉCNICA

REEMPLAZA A:	REV.	REEMPLAZADO POR:	REV.
PLZ-TN113-061	A		

ESTE DOCUMENTO ES PROPIEDAD DE TRANSPORTADORA DE GAS DEL NORTE S.A., QUIEN SALVAGUARDARÁ SUS DERECHOS CONFORME A LAS PREVISIONES DE LA LEY.

TITULO: PLANO AREA 07

TIPO DE ELABORADO: PLANO AREA

LUGAR: PLANTA COMPRESORA FERREYRA
PROVINCIA DE CORDOBA
OBRA: GENERACION DE DOCUMENTACION MASTER

N° DE OBRA: 15P17

TRANSPORTADORA DE GAS DEL NORTE S.A.

NUMERO DE ELABORADO TGN: FER-EP-PL-0007

ESCALA: 1:100

HOJA N°: 7 DE 31

REVISION: 1

Archivo: CAD-FER-EP-PL-0007.DWG

FORMATO IRAM A1 (841 mm x 594 mm)

NUMERO DE PLANO: FER-EP-PL-0008

CONTINUA EN AREA 03
FER-EP-PL-0003

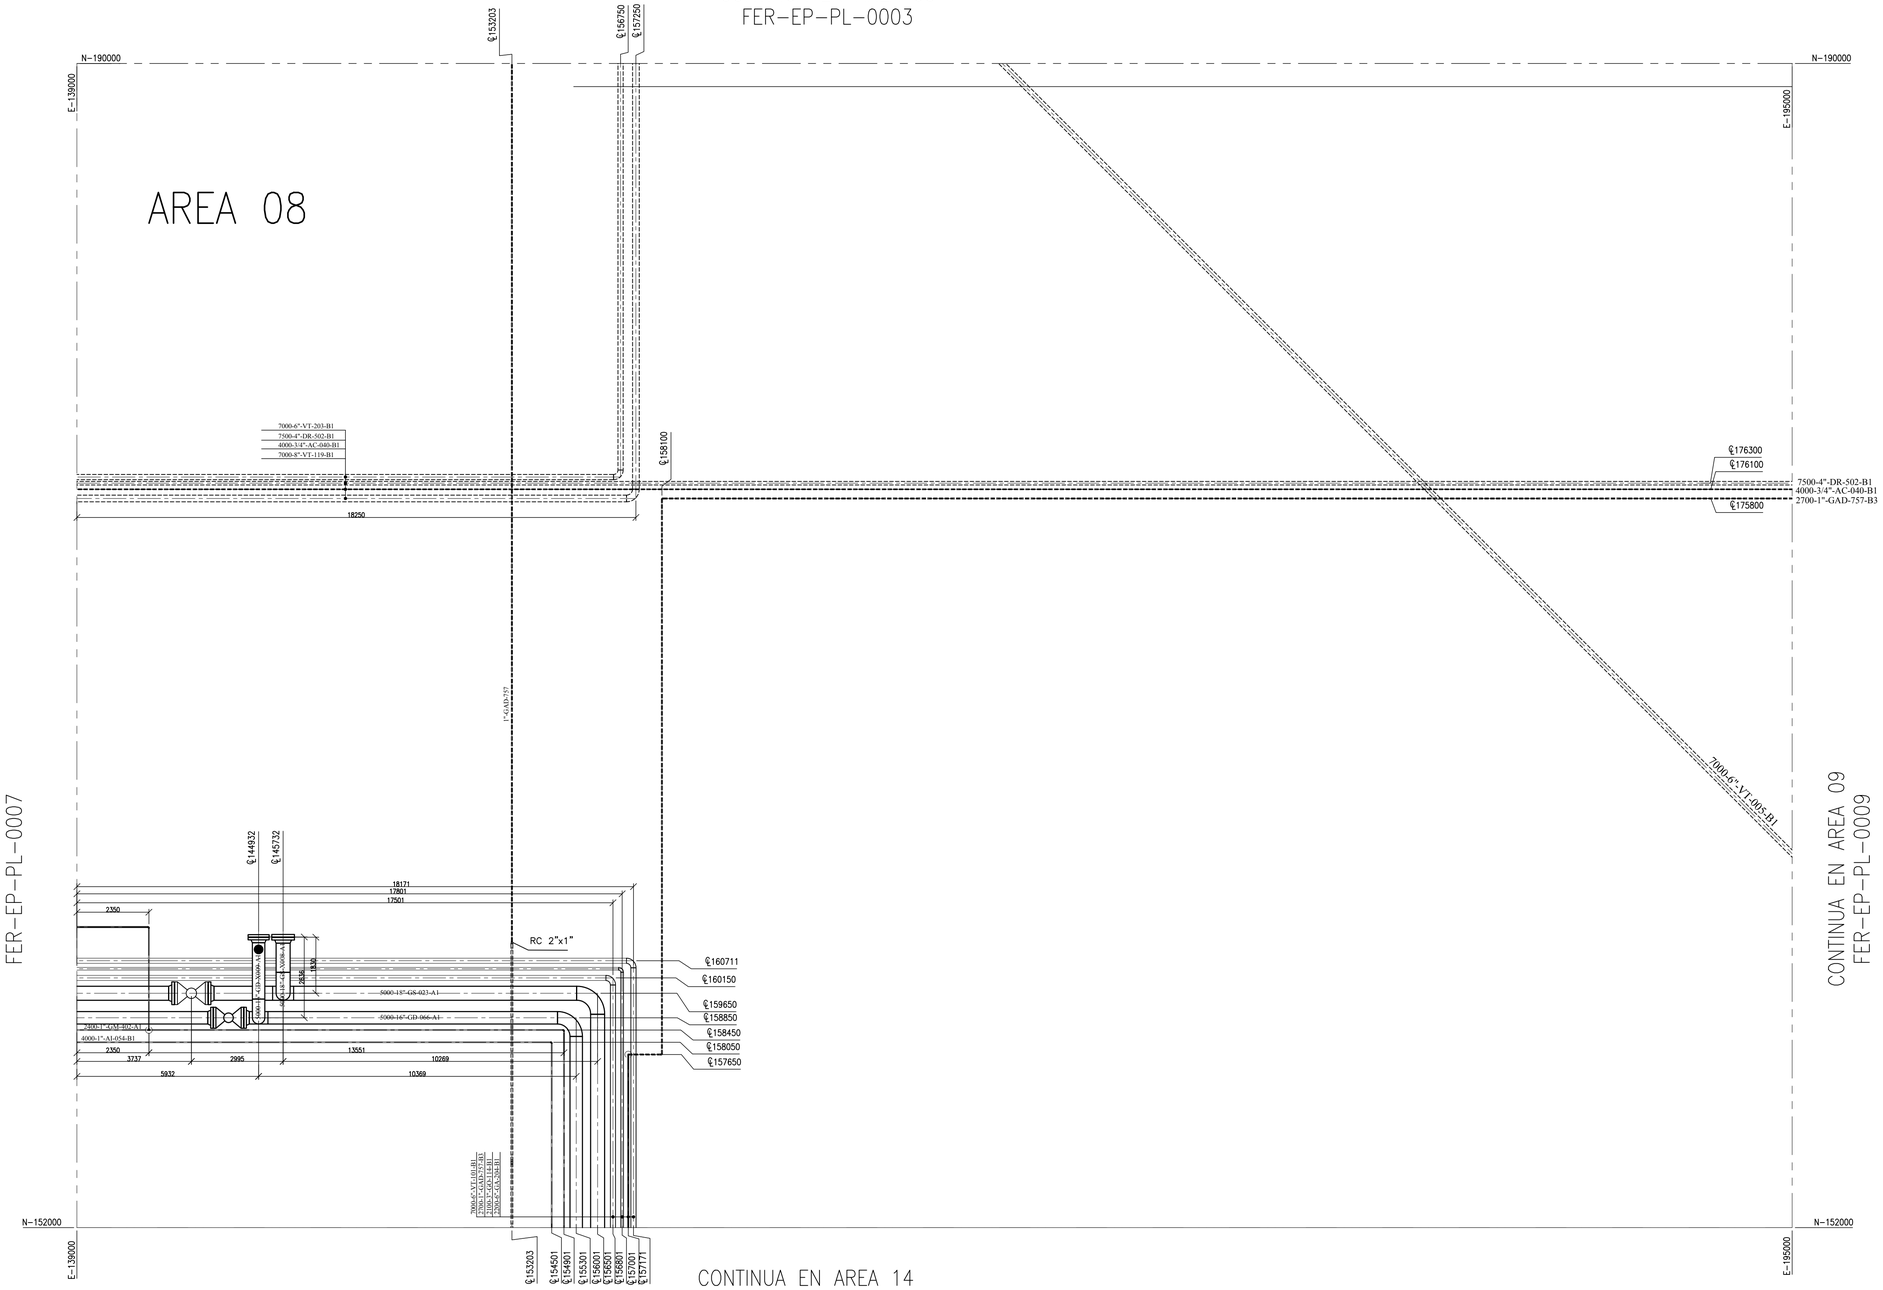

CONTINUA EN AREA 09
FER-EP-PL-0007

CONTINUA EN AREA 09
FER-EP-PL-0009

CONTINUA EN AREA 14
FER-EP-PL-0014

NOTAS GENERALES:

1- TODAS LAS DIMENSIONES ESTAN DADAS EN MILIMETROS

PLANOS DE REFERENCIA:

FER-EP-PK-0001 Plano LLAVE

REFERENCIAS

———	CAÑERIA AEREA
- - - - -	CAÑERIA ENTERRADA
XX	TIPO SOPORTES EXISTENTES
XX	BASES EXISTENTES
XXX	INDICA SOPORTE METALICO INSTALADO
S-XX	Nro de SOPORTE
DADO	INDICA BASE DE HORMIGON
JD	JUNTA DIELECTRICA INSTALADA.
XXXX / XXXX	IDENTIFICACION DE BASES DE H°A° P/SOPORTES

REV.	DESCRIPCIÓN	FECHA	DIBUJO	ELABORO	REVISO	APROBO
1	CONFORME A OBRA	03.01.2016	RS/JP	DOP	DAO	DAO
0	CONFORME A OBRA	01.07.2015	DOP	DOP	APA	AAP

LISTA DE REVISIONES

GERENCIA TÉCNICA

REEMPLAZA A:	REV.	REEMPLAZADO POR:	REV.
PLZ-TN113-061	A		

ESTE DOCUMENTO ES PROPIEDAD DE TRANSPORTADORA DE GAS DEL NORTE S.A., QUIEN SALVAGUARDARÁ SUS DERECHOS CONFORME A LAS PREVISIONES DE LA LEY.

TITULO: PLANO AREA 08

TIPO DE ELABORADO: PLANO AREA

TRANSPORTADORA DE GAS DEL NORTE S.A.

LUGAR: PLANTA COMPRESORA FERREYRA
PROVINCIA DE CORDOBA
OBRA: GENERACION DE DOCUMENTACION MASTER

N° DE OBRA: 15P17

NUMERO DE ELABORADO TGN: FER-EP-PL-0008

ESCALA: 1:100

HOJA N°: 8 DE 31

REVISION: 1

Archivo: CAD-FER-EP-PL-0008.DWG

FORMATO IRAM A1 (841 mm x 594 mm)

NUMERO DE PLANO: FER-EP-PL-0009

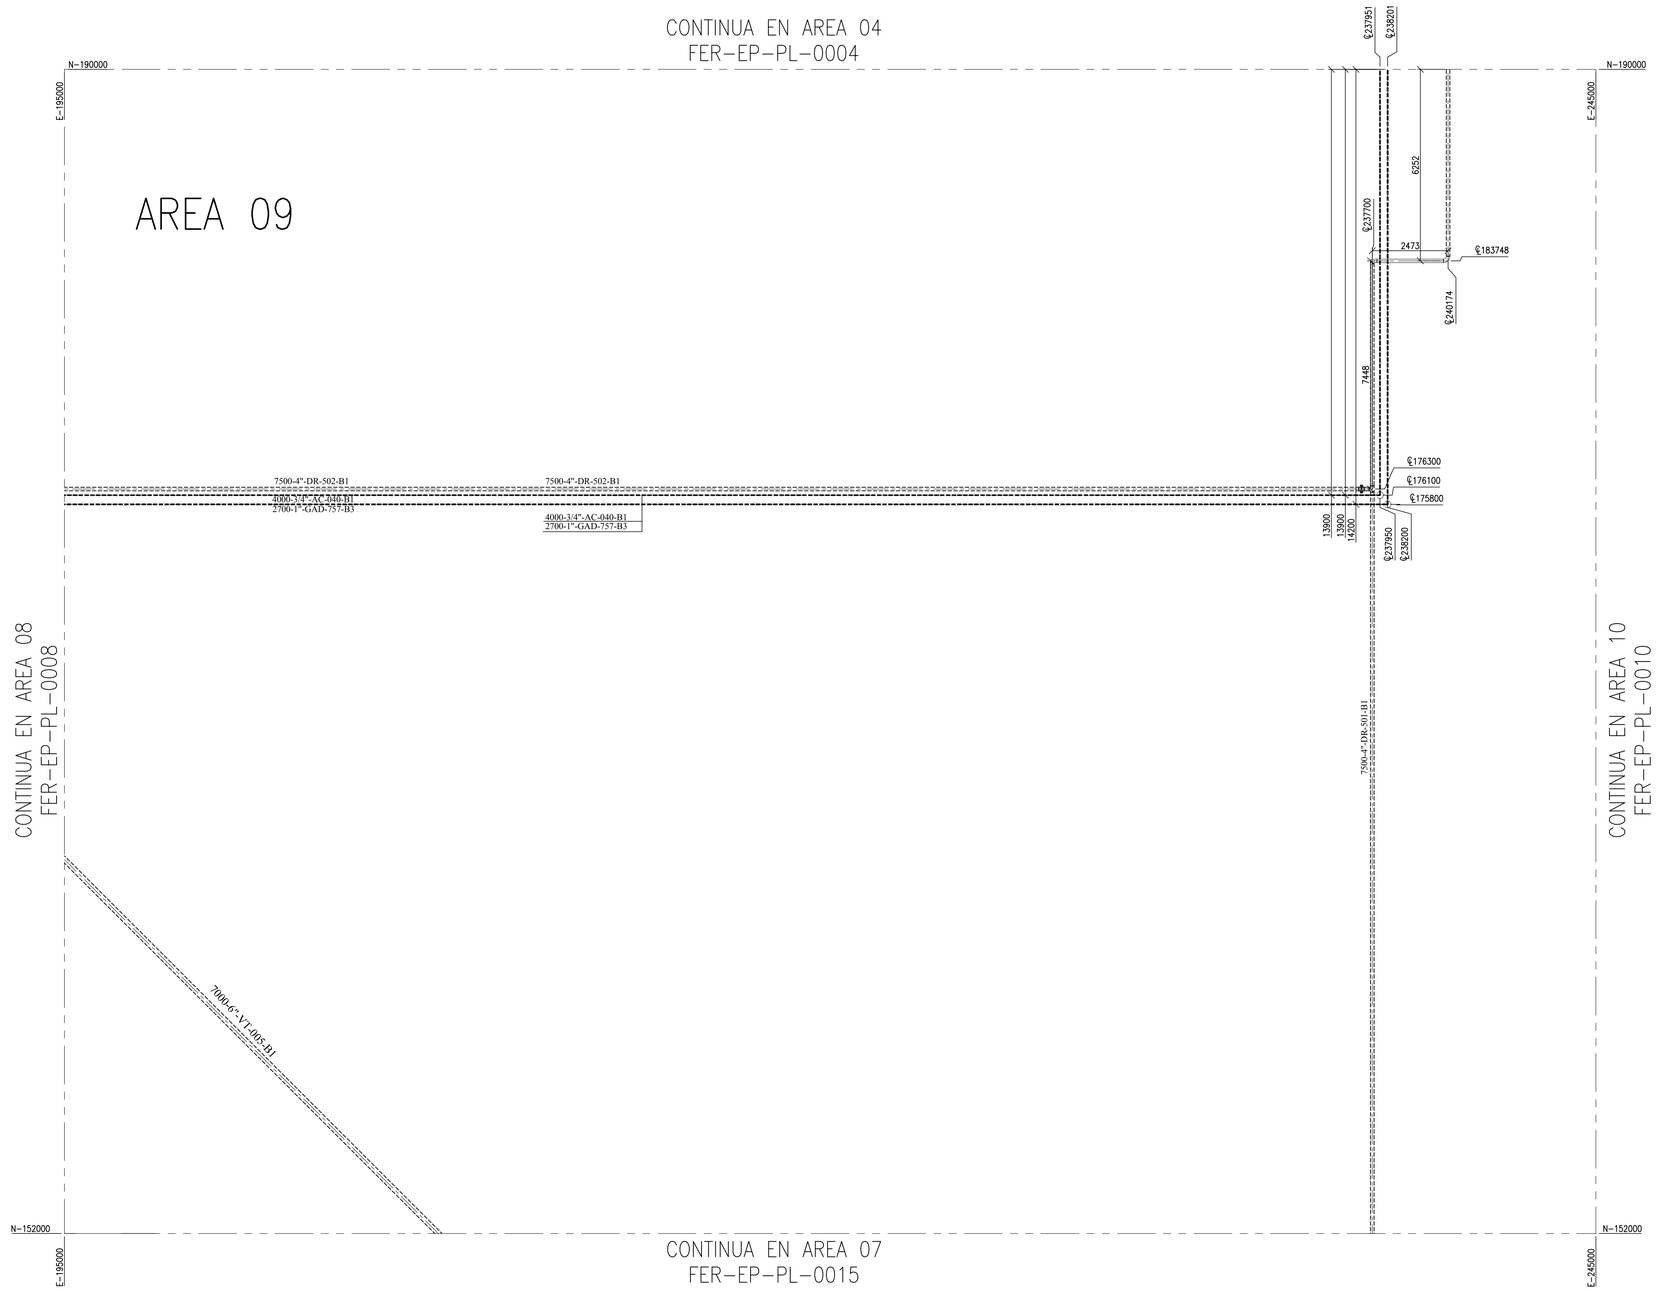

NOTAS GENERALES:

1- TODAS LAS DIMENSIONES ESTAN DADAS EN MILIMETROS

PLANOS DE REFERENCIA:

FER-EP-PK-0001 Plano LLAVE

REFERENCIAS

- CAÑERIA AEREA
- CAÑERIA ENTERRADA
- XX — TIPO SOPORTES EXISTENTES
- XX — BASES EXISTENTES
- XXX — INDICA SOPORTE METALICO INSTALADO
- S-XX — Nro de SOPORTE
- DADO — INDICA BASE DE HORMIGON
- JD — JUNTA DIELECTRICA INSTALADA.
- XXXX / XXXXX — IDENTIFICACION DE BASES DE H°A° P/SOPORTES

REV.	DESCRIPCIÓN	FECHA	DIBUJO	ELABORO	REVISO	APROBO
1	CONFORME A OBRA	03.01.2016	RS/JP	DOP	DAO	DAO
0	CONFORME A OBRA	01.07.2015	DOP	DOP	APA	AAP

LISTA DE REVISIONES

GERENCIA TÉCNICA

REEMPLAZA A:	REV.	REEMPLAZADO POR:	REV.
PLZ-TN113-061	A		

ESTE DOCUMENTO ES PROPIEDAD DE TRANSPORTADORA DE GAS DEL NORTE S.A., QUIEN SALVAGUARDARÁ SUS DERECHOS CONFORME A LAS PREVISIONES DE LA LEY.

TITULO: PLANO AREA 09

TIPO DE ELABORADO: PLANO AREA

LUGAR: PLANTA COMPRESORA FERREYRA
PROVINCIA DE CORDOBA

OBRA: GENERACION DE DOCUMENTACION MASTER

N° DE OBRA: 15P17

TRANSPORTADORA DE GAS DEL NORTE S.A.

NUMERO DE ELABORADO TGN: FER-EP-PL-0009

ESCALA: 1:100

HOJA N°: 9 DE 31

REVISION: 1

Archivo: CAD-FER-EP-PL-0009.DWG

FORMATO IRAM A1 (841 mm x 594 mm)

NUMERO DE PLANO: FER-EP-PL-0010

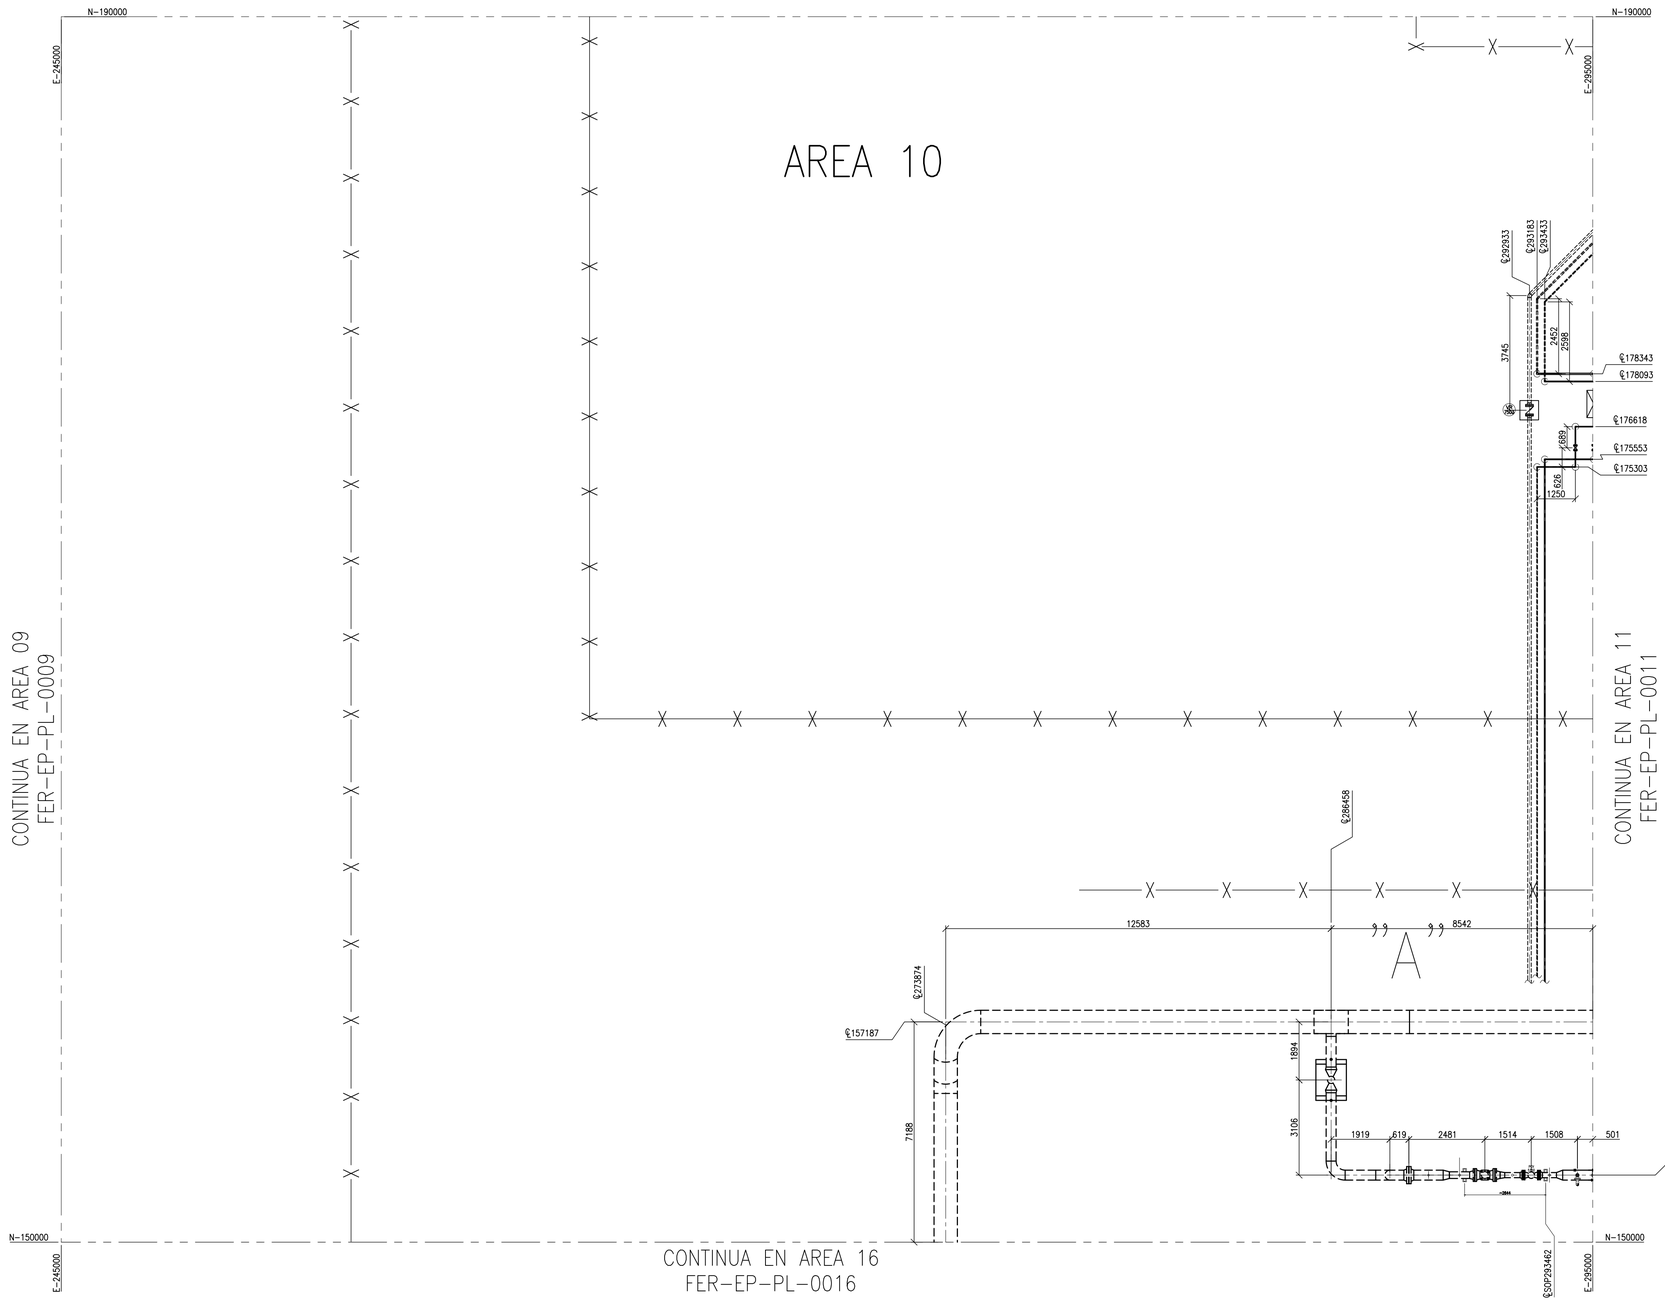

NOTAS GENERALES:

1- TODAS LAS DIMENSIONES ESTAN DADAS EN MILIMETROS

PLANOS DE REFERENCIA:

FER-EP-PK-0001 Plano LLAVE

REFERENCIAS

- CAÑERIA AEREA
- CAÑERIA ENTERRADA
- XX — TIPO SOPORTES EXISTENTES
- XX — BASES EXISTENTES
- XXX — INDICA SOPORTE METALICO INSTALADO
- S-XX — Nro de SOPORTE
- DADO — INDICA BASE DE HORMIGON
- JD — JUNTA DIELECTRICA INSTALADA.
- XXXX / XXXX — IDENTIFICACION DE BASES DE H°A° P/SOPORTES

REV.	DESCRIPCIÓN	FECHA	DIBUJO	ELABORO	REVISO	APROBO
1	CONFORME A OBRA	03.01.2016	RS/JP	DOP	DAO	DAO
0	CONFORME A OBRA	01.07.2015	DOP	DOP	APA	AAP

LISTA DE REVISIONES

GERENCIA TÉCNICA

REEMPLAZA A: PLZ-TN113-061 | REV. A | REEMPLAZADO POR: | REV.

ESTE DOCUMENTO ES PROPIEDAD DE TRANSPORTADORA DE GAS DEL NORTE S.A., QUIEN SALVAGUARDARÁ SUS DERECHOS CONFORME A LAS PREVISIONES DE LA LEY.

TITULO: **PLANO AREA 10**

TIPO DE ELABORADO: PLANO AREA

LUGAR: **PLANTA COMPRESORA FERREYRA**
PROVINCIA DE CORDOBA
OBRA: **GENERACION DE DOCUMENTACION MASTER**

N° DE OBRA: **15P17**

TRANSPORTADORA DE GAS DEL NORTE S.A.

NUMERO DE ELABORADO TGN: **FER-EP-PL-0010**

ESCALA: 1:100

HOJA N°: 10 DE 31

REVISION: 1

Archivo: CAD FER-EP-PL-0010.DWG

FORMATO IRAM A1 (841 mm x 594 mm)

NUMERO DE PLANO: FER-EP-PL-0011

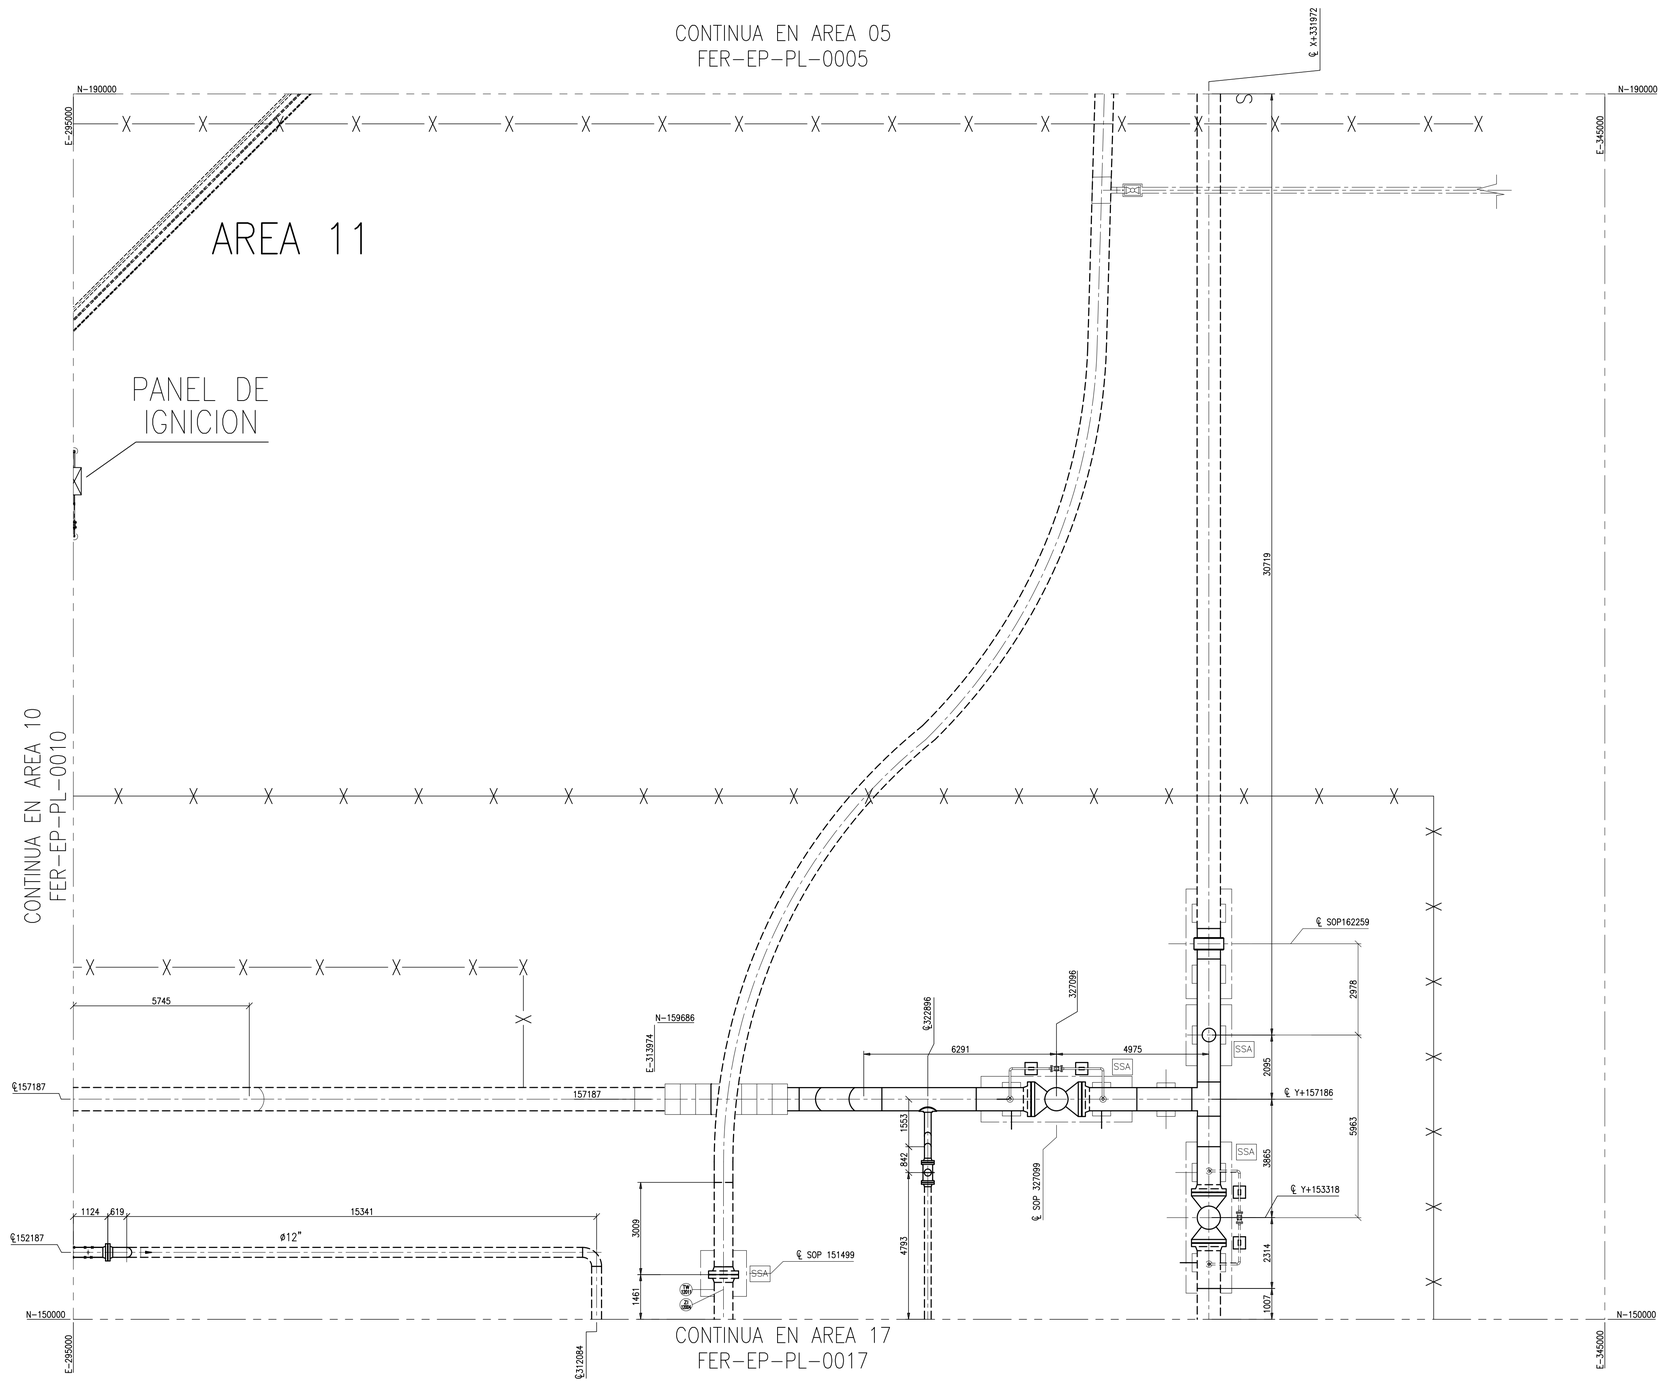

NOTAS GENERALES:

1– TODAS LAS DIMENSIONES ESTAN DADAS EN MILIMETROS

PLANOS DE REFERENCIA:

FER–EP–PK–0001 Plano LLAVE

REFERENCIAS

———	CAÑERIA AEREA
– – – –	CAÑERIA ENTERRADA
XX	TIPO SOPORTES EXISTENTES
XX	BASES EXISTENTES
XXX	INDICA SOPORTE METALICO INSTALADO
S-XX	Nro de SOPORTE
DADO	INDICA BASE DE HORMIGON
JD	JUNTA DIELECTRICA INSTALADA.
XXXX / XXXX	IDENTIFICACION DE BASES DE H°A° P/SOPORTES

REV.	DESCRIPCIÓN	FECHA	DIBUJO	ELABORO	REVISO	APROBO
1	CONFORME A OBRA	03.01.2016	RS/JP	DOP	DAO	DAO
0	CONFORME A OBRA	01.07.2015	DOP	DOP	APA	AAP

LISTA DE REVISIONES

GERENCIA TÉCNICA

REEMPLAZA A:	REV.	REEMPLAZADO POR:	REV.
PLZ-TN113-061	A		

ESTE DOCUMENTO ES PROPIEDAD DE TRANSPORTADORA DE GAS DEL NORTE S.A., QUIEN SALVAGUARDARA SUS DERECHOS CONFORME A LAS PREVISIONES DE LA LEY.

TITULO: **PLANO AREA 11**

TIPO DE ELABORADO: PLANO AREA

LUGAR: **PLANTA COMPRESORA FERREYRA**
PROVINCIA DE CORDOBA
OBRA: **GENERACION DE DOCUMENTACION MASTER**

N° DE OBRA: **15P17**

TRANSPORTADORA DE GAS DEL NORTE S.A.

NUMERO DE ELABORADO TGN: **FER-EP-PL-0011**

ESCALA: 1:100

HOJA N° 11 DE 31

REVISION: 1

Archivo: CAD FER-EP-PL-0011.DWG

FORMATO IRAM A1 (841 mm x 594 mm)

NUMERO DE PLANO: FER-EP-PL-0012

FORMATO IRAM A1 (841 mm x 594 mm)

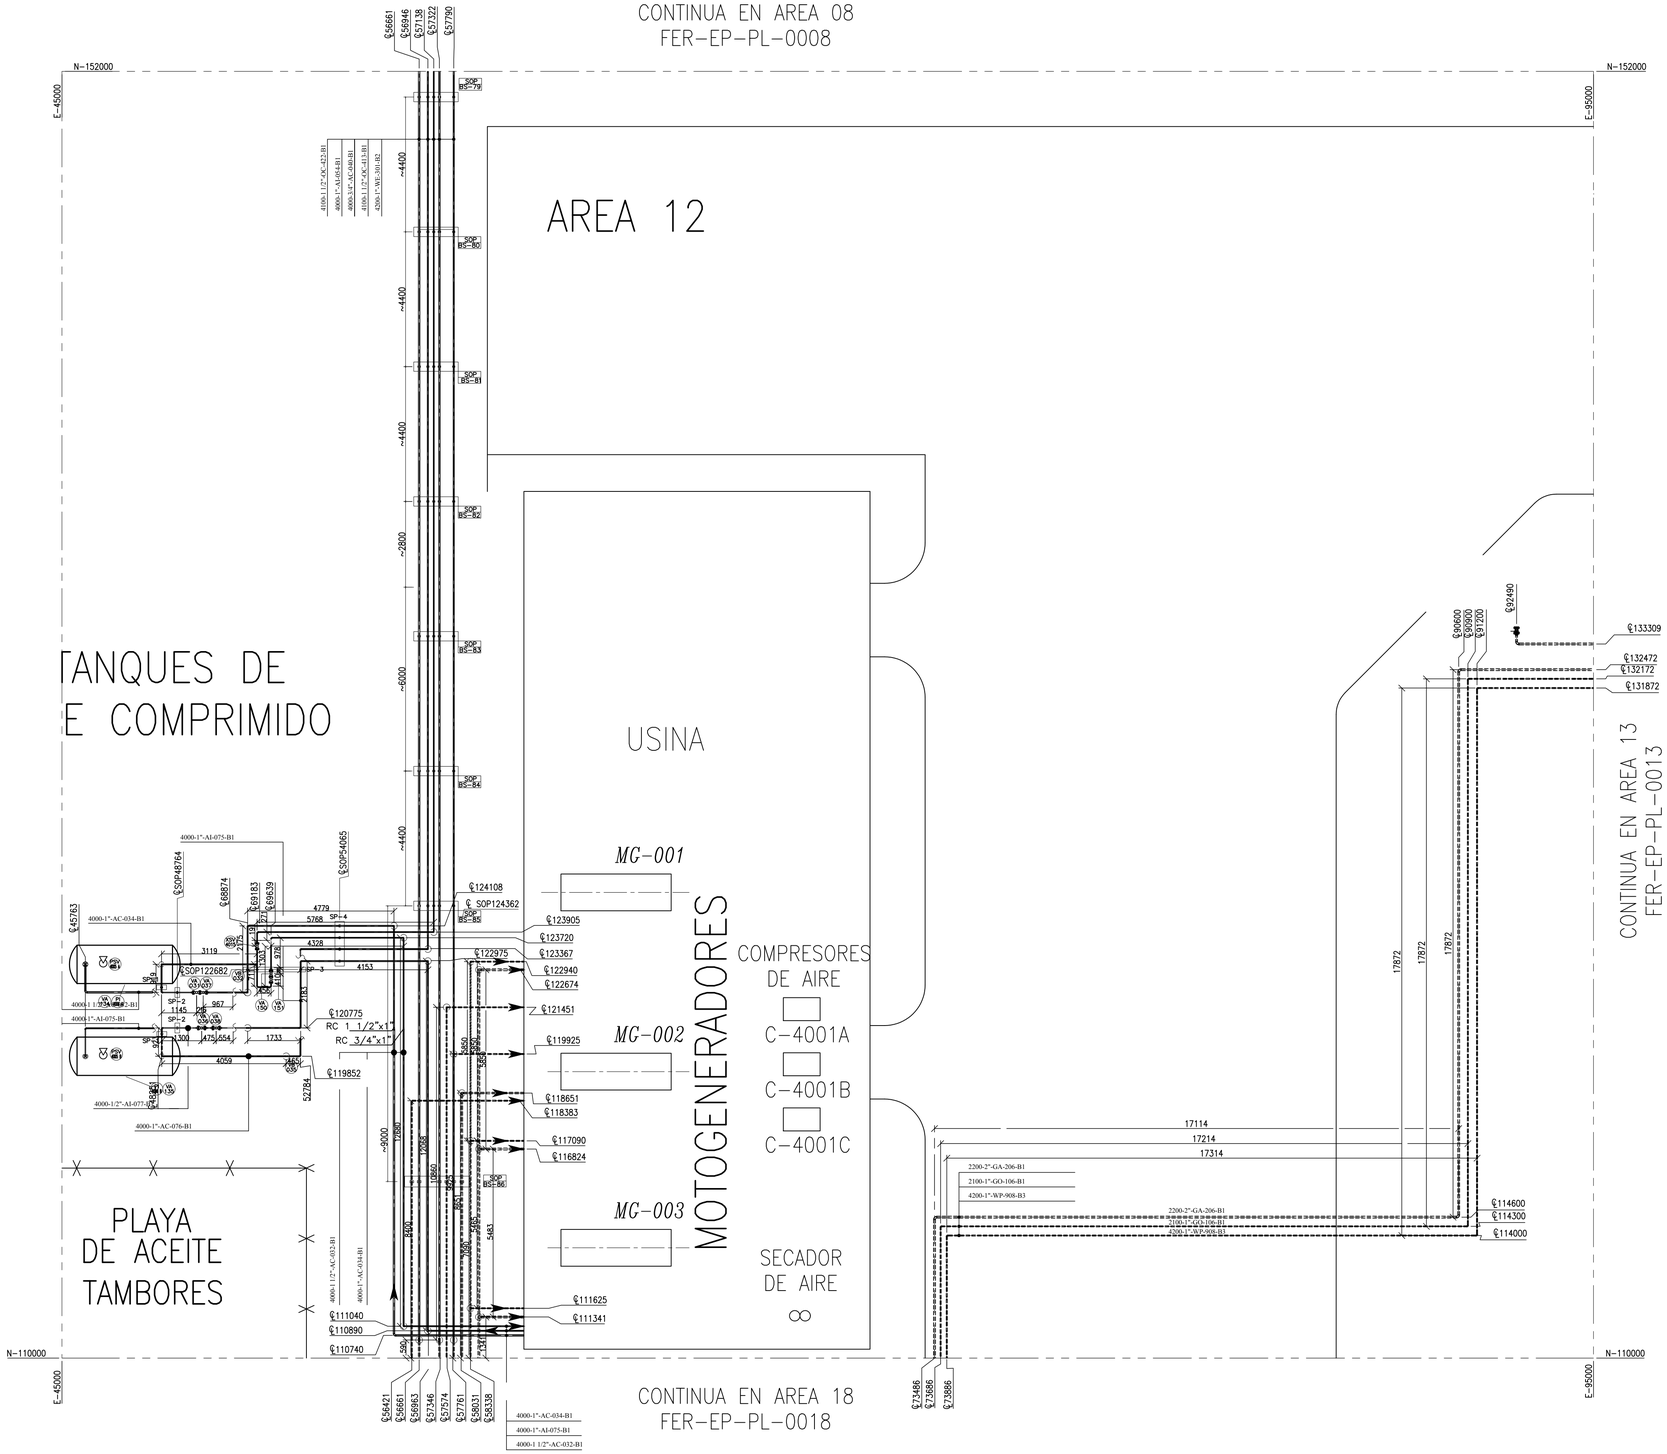

NOTAS GENERALES:

1- TODAS LAS DIMENSIONES ESTAN DADAS EN MILIMETROS

PLANOS DE REFERENCIA:

FER-EP-PK-0001 Plano LLAVE

REFERENCIAS

———	CAÑERIA AEREA
- - - - -	CAÑERIA ENTERRADA
XX	TIPO SOPORTES EXISTENTES
XX	BASES EXISTENTES
XXX	INDICA SOPORTE METALICO INSTALADO
S-XX	Nro de SOPORTE
DADO	INDICA BASE DE HORMIGON
JD	JUNTA DIELECTRICA INSTALADA.
	IDENTIFICACION DE BASES DE H°A° P/SOPORTES

REV.	DESCRIPCIÓN	FECHA	DIBUJO	ELABORO	REVISO	APROBO
1	CONFORME A OBRA	03.01.2016	RS/JP	DOP	DAO	DAO
0	CONFORME A OBRA	01.07.2015	DOP	DOP	APA	AAP

LISTA DE REVISIONES

GERENCIA TÉCNICA

REEMPLAZA A: PLZ-TN113-061 REV. A

REEMPLAZADO POR: REV.

ESTE DOCUMENTO ES PROPIEDAD DE TRANSPORTADORA DE GAS DEL NORTE S.A., QUIEN SALVAGUARDARÁ SUS DERECHOS CONFORME A LAS PREVISIONES DE LA LEY.

TITULO: PLANO AREA 12

TIPO DE ELABORADO: PLANO AREA

LUGAR: PLANTA COMPRESORA FERREYRA
PROVINCIA DE CORDOBA
OBRA: GENERACION DE DOCUMENTACION MASTER

N° DE OBRA: 15P17

TRANSPORTADORA DE GAS DEL NORTE S.A.

NUMERO DE ELABORADO TGN: FER-EP-PL-0012

ESCALA: 1:100

HOJA N° 12 DE 31

REVISION: 1

Archivo: CAD-FER-EP-PL-0012.DWG

NUMERO DE PLANO: FER-EP-PL-0013

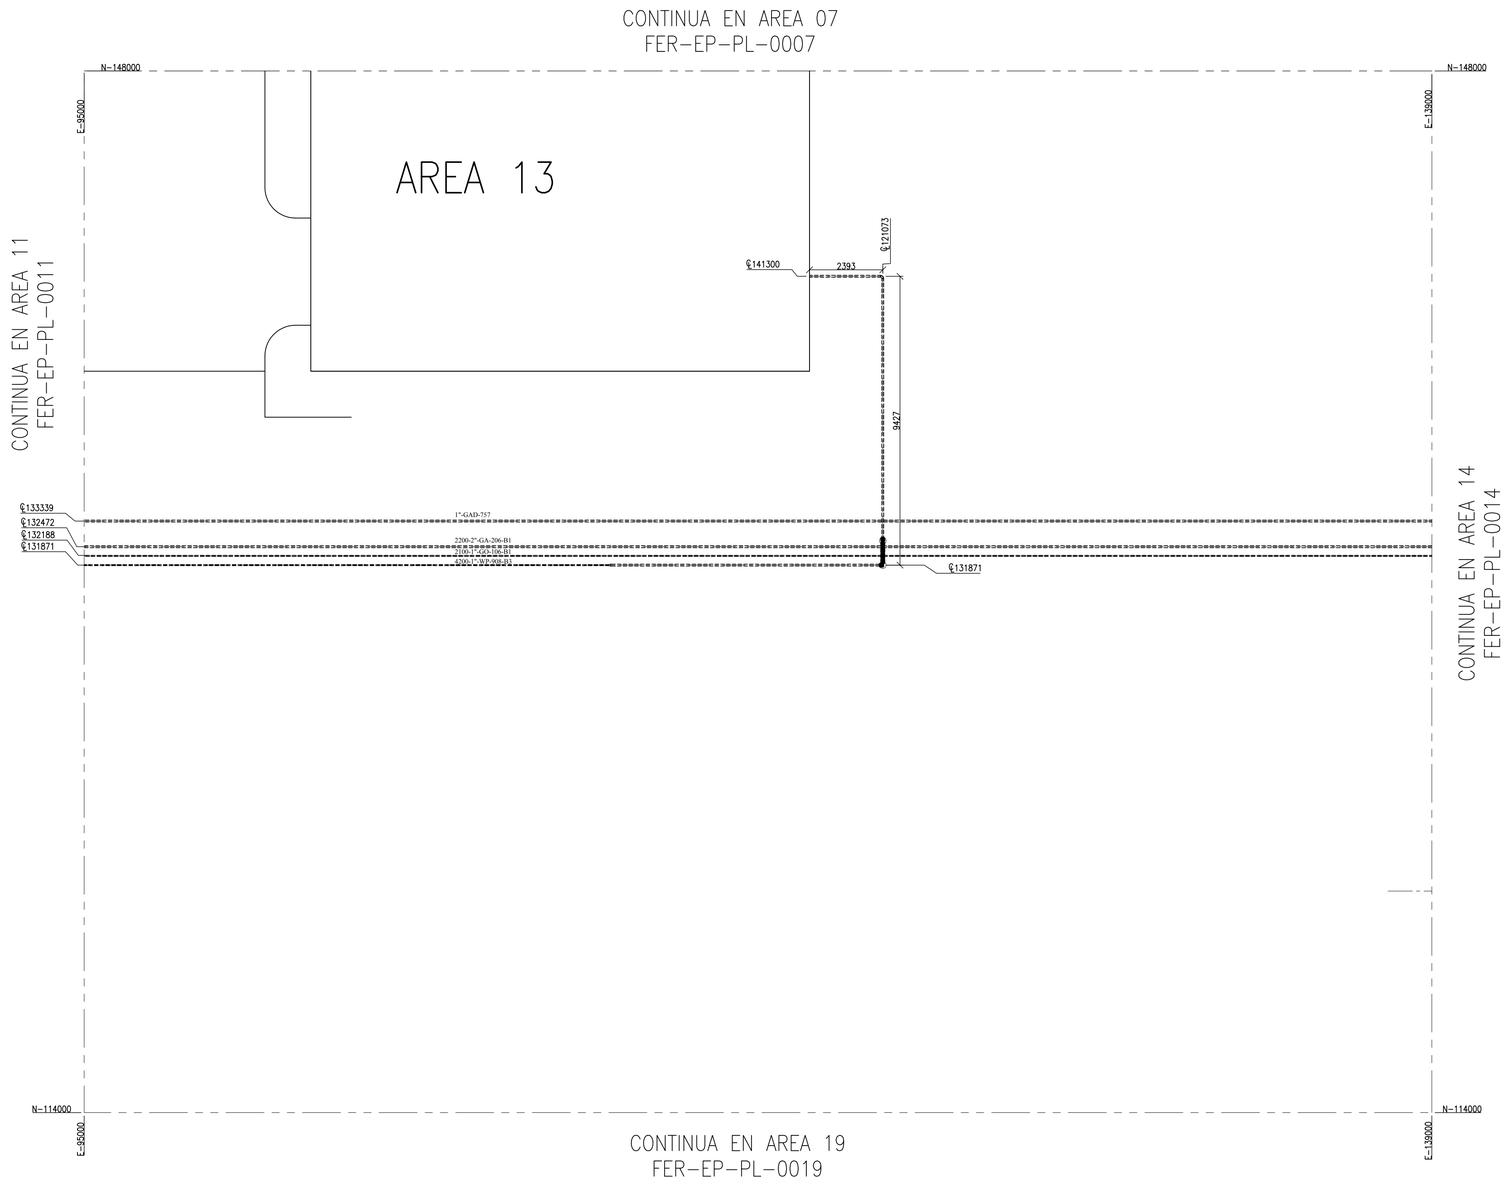

NOTAS GENERALES:

1- TODAS LAS DIMENSIONES ESTAN DADAS EN MILIMETROS

PLANOS DE REFERENCIA:

FER-EP-PK-0001 Plano LLAVE

REFERENCIAS

———	CAÑERIA AEREA
- - - - -	CAÑERIA ENTERRADA
XX	TIPO SOPORTES EXISTENTES
XX	BASES EXISTENTES
XXX	INDICA SOPORTE METALICO INSTALADO
S-XX	Nro de SOPORTE
DADO	INDICA BASE DE HORMIGON
JD	JUNTA DIELECTRICA INSTALADA.
XXXX / XXXX	IDENTIFICACION DE BASES DE H°A° P/SOPORTES

REV.	DESCRIPCIÓN	FECHA	DIBUJO	ELABORO	REVISO	APROBO
1	CONFORME A OBRA	03.01.2016	RS/JP	DOP	DAO	DAO
0	CONFORME A OBRA	01.07.2015	DOP	DOP	APA	AAP

LISTA DE REVISIONES

GERENCIA TÉCNICA

REEMPLAZA A: PLZ-TN113-061 REV. A

REEMPLAZADO POR: REV.

ESTE DOCUMENTO ES PROPIEDAD DE TRANSPORTADORA DE GAS DEL NORTE S.A., QUIEN SALVAGUARDARÁ SUS DERECHOS CONFORME A LAS PREVISIONES DE LA LEY.

TITULO: PLANO AREA 13

TIPO DE ELABORADO: PLANO AREA

LUGAR: PLANTA COMPRESORA FERREYRA
PROVINCIA DE CORDOBA

OBRA: GENERACION DE DOCUMENTACION MASTER

N° DE OBRA

TRANSPORTADORA DE GAS DEL NORTE S.A.

NUMERO DE ELABORADO TGN: FER-EP-PL-0013

ESCALA 1:100

HOJA N° 13 DE 31

REVISION 1

Archivo: CAD-FER-EP-PL-0013.DWG

FORMATO IRAM A1 (841 mm x 594 mm)

NUMERO DE PLANO: FER-EP-PL-0014

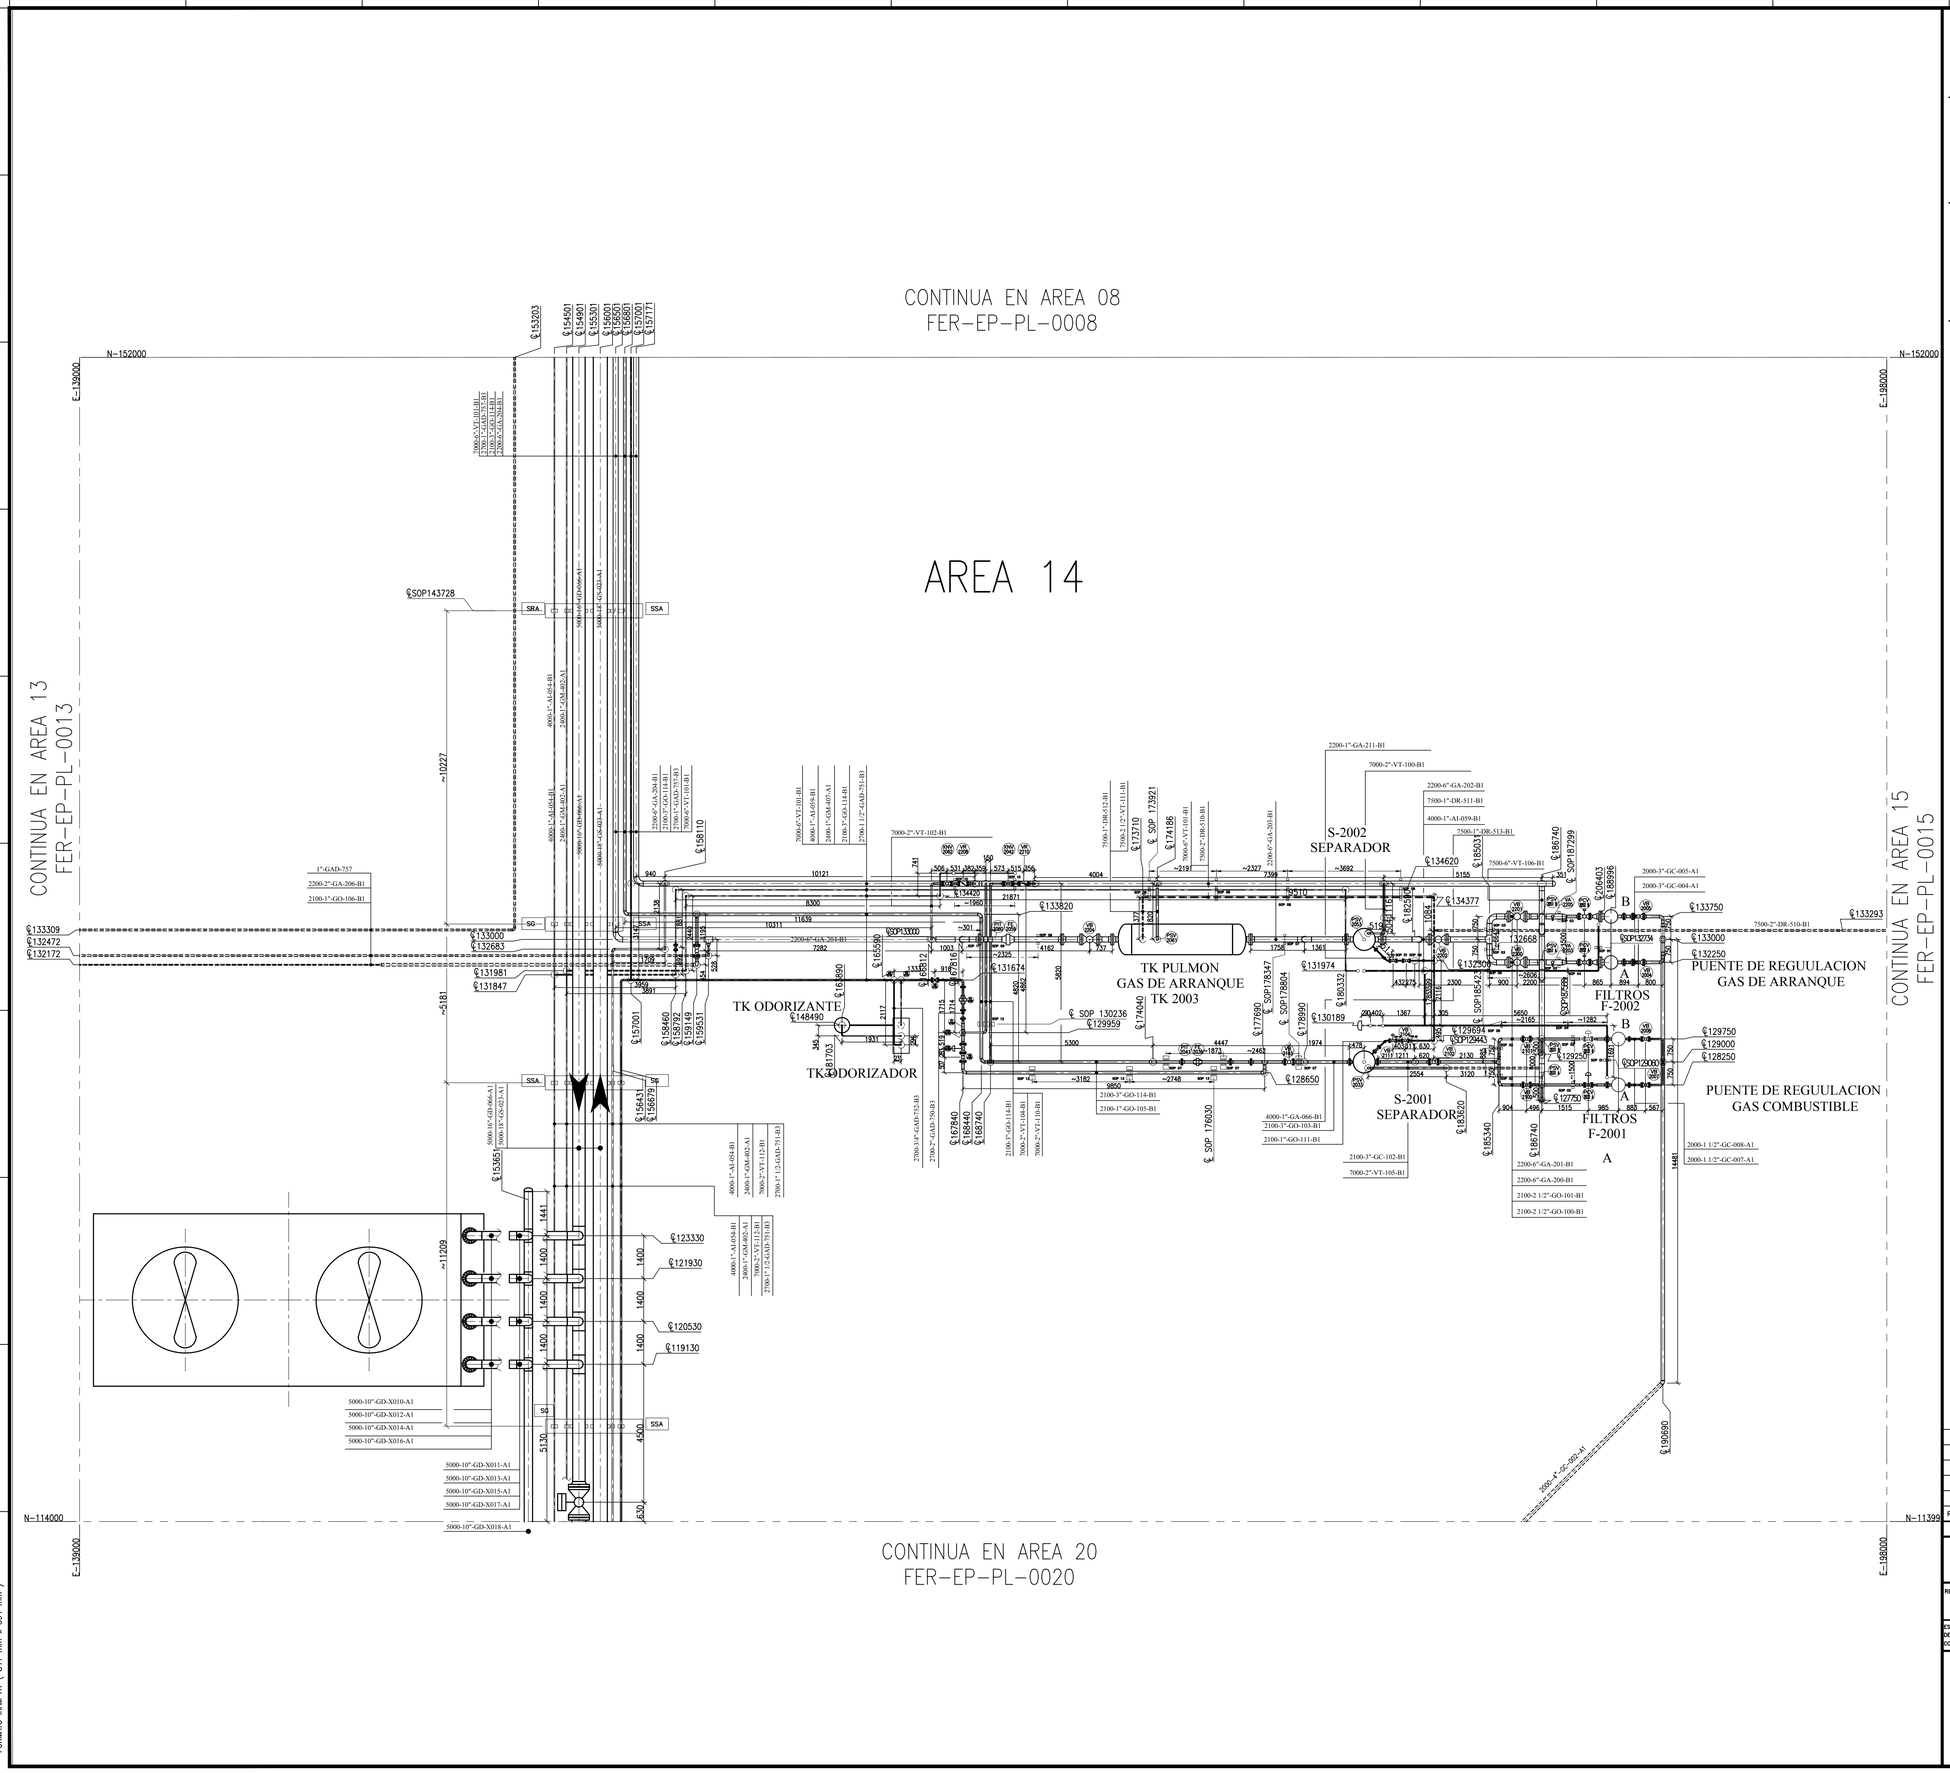

NOTAS GENERALES:

1- TODAS LAS DIMENSIONES ESTAN DADAS EN MILIMETROS

PLANOS DE REFERENCIA:

FER-EP-PK-0001 Plano LLAVE

REFERENCIAS

———	CAÑERIA AEREA
— — —	CAÑERIA ENTERRADA
XX	TIPO SOPORTES EXISTENTES
XX	BASES EXISTENTES
XXX	INDICA SOPORTE METALICO INSTALADO
S-XX	Nro de SOPORTE
DADO	INDICA BASE DE HORMIGON
JD	JUNTA DIELECTRICA INSTALADA.
XXXX XXXXX	IDENTIFICACION DE BASES DE H°A° P/SOPORTES

REV.	DESCRIPCIÓN	FECHA	DIBUJO	ELABORO	REVISO	APROBO
1	CONFORME A OBRA	03.01.2016	RS/JP	DOP	DAO	DAO
0	CONFORME A OBRA	01.07.2015	DOP	DOP	APA	AAP

LISTA DE REVISIONES

GERENCIA TÉCNICA

REEMPLAZA A:	REV.	REEMPLAZADO POR:	REV.
PLZ-TN113-061	A		

ESTE DOCUMENTO ES PROPIEDAD DE TRANSPORTADORA DE GAS DEL NORTE S.A., QUIEN SALVAGUARDARÁ SUS DERECHOS CONFORME A LAS PREVISIONES DE LA LEY.

TITULO: PLANO AREA 14

TIPO DE ELABORADO: PLANO AREA

LUGAR: PLANTA COMPRESORA FERREYRA
PROVINCIA DE CORDOBA
OBRA: GENERACION DE DOCUMENTACION MASTER

N° DE OBRA: 15P17

NUMERO DE ELABORADO TGN: FER-EP-PL-0014

ESCALA: 1:100

HOJA N°: 14 DE 31

REVISION: 1

TRANSPORTADORA DE GAS DEL NORTE S.A.

Archivo: CAD: FER-EP-PL-0014.DWG

FORMATO IRAM A1 (841 mm x 594 mm)

NUMERO DE PLANO: FER-EP-PL-0015

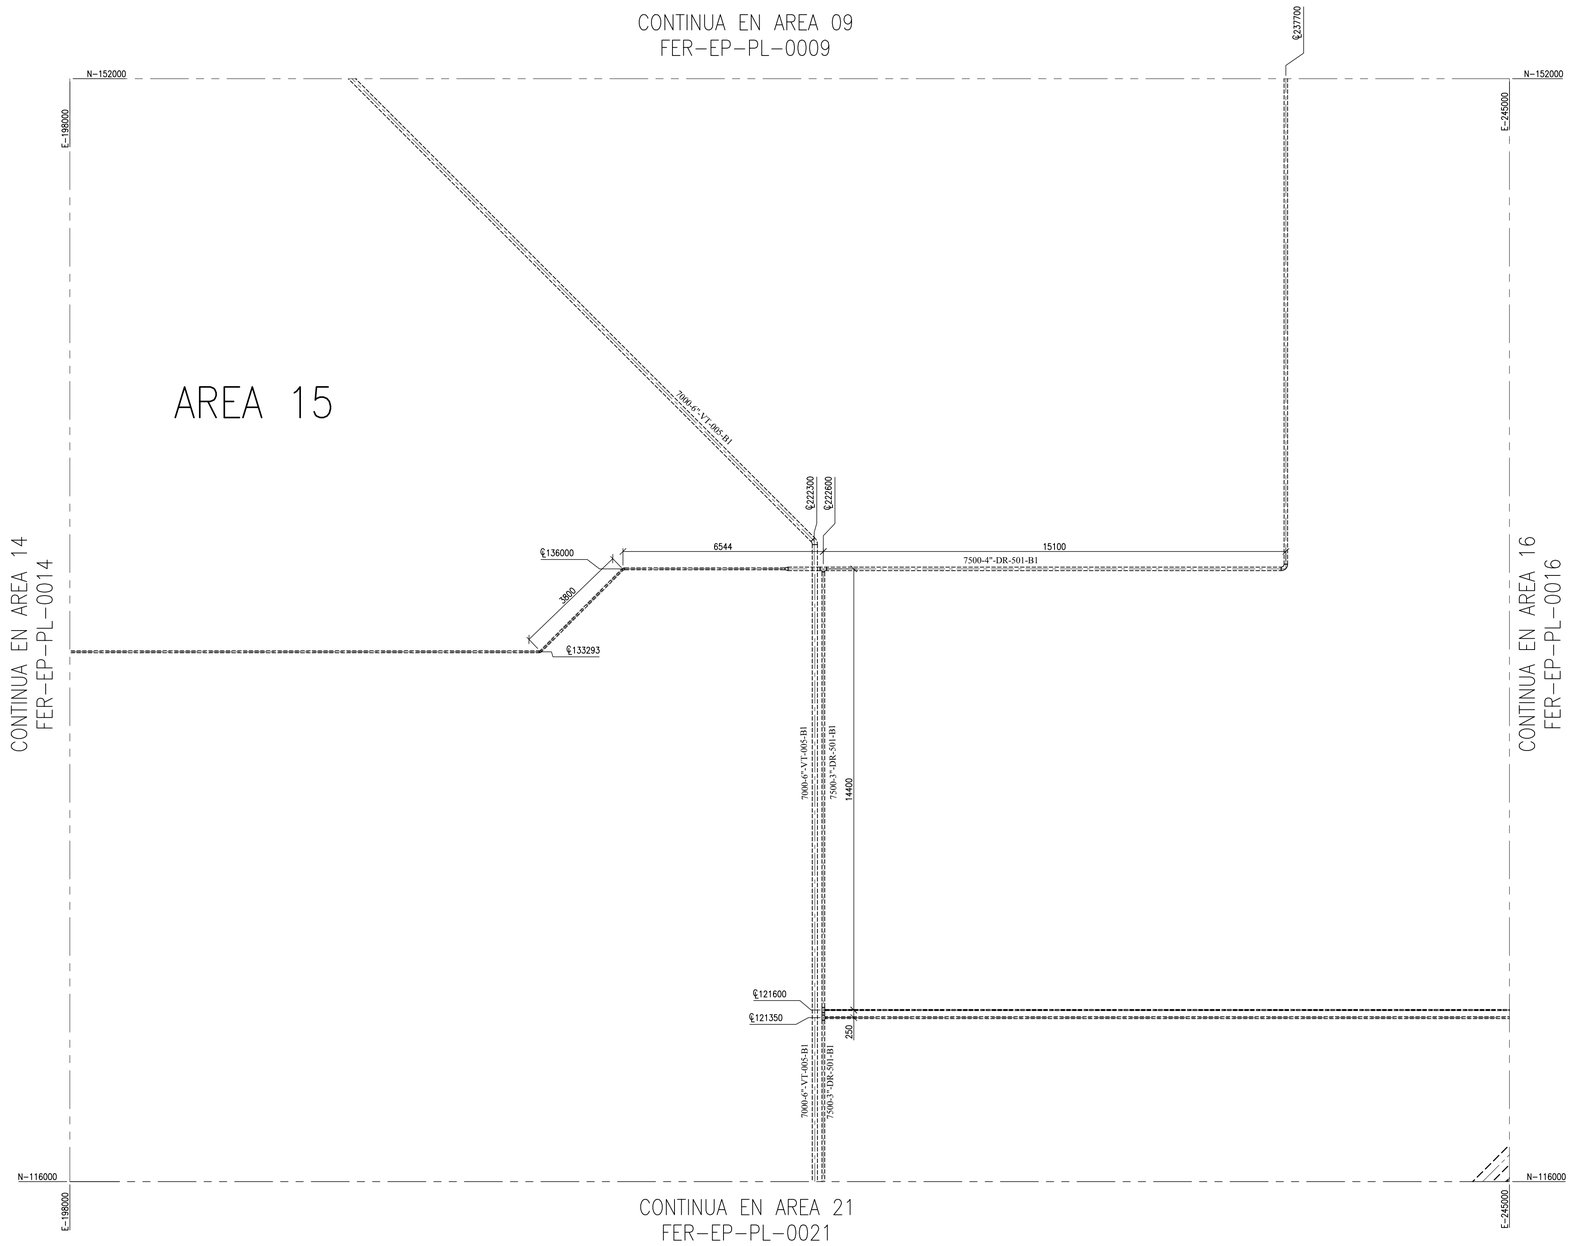

NOTAS GENERALES:

1- TODAS LAS DIMENSIONES ESTAN DADAS EN MILIMETROS

PLANOS DE REFERENCIA:

FER-EP-PK-0001 Plano LLAVE

REFERENCIAS

- CAÑERIA AEREA
- CAÑERIA ENTERRADA
- XX — TIPO SOPORTES EXISTENTES
- XX — BASES EXISTENTES
- XXX — INDICA SOPORTE METALICO INSTALADO
- S-XX — Nro de SOPORTE
- DADO — INDICA BASE DE HORMIGON
- JD — JUNTA DIELECTRICA INSTALADA.
- XXXX / XXXXX — IDENTIFICACION DE BASES DE H°A° P/SOPORTES

REV.	DESCRIPCIÓN	FECHA	DIBUJO	ELABORO	REVISO	APROBO
1	CONFORME A OBRA	03.01.2016	RS/JP	DOP	DAO	DAO
0	CONFORME A OBRA	01.07.2015	DOP	DOP	APA	AAP

LISTA DE REVISIONES

GERENCIA TÉCNICA

REEMPLAZA A: PLZ-TN113-061 | REV. A | REEMPLAZADO POR: | REV.

ESTE DOCUMENTO ES PROPIEDAD DE TRANSPORTADORA DE GAS DEL NORTE S.A., QUIEN SALVAGUARDARÁ SUS DERECHOS CONFORME A LAS PREVISIONES DE LA LEY.

TITULO: PLANO AREA 15

TIPO DE ELABORADO: PLANO LLAVE

LUGAR: PLANTA COMPRESORA FERREYRA
PROVINCIA DE CORDOBA
OBRA: GENERACION DE DOCUMENTACION MASTER

N° DE OBRA: 15P17

NUMERO DE ELABORADO TGN: FER-EP-PL-0015

ESCALA: 1:100

HOJA N°: 15 DE 31

REVISION: 1

TRANSPORTADORA DE GAS DEL NORTE S.A.

Archivo: CAD-FER-EP-PL-0015.DWG

FORMATO IRAM A1 (841 mm x 594 mm)

NUMERO DE PLANO: FER-EP-PL-0016

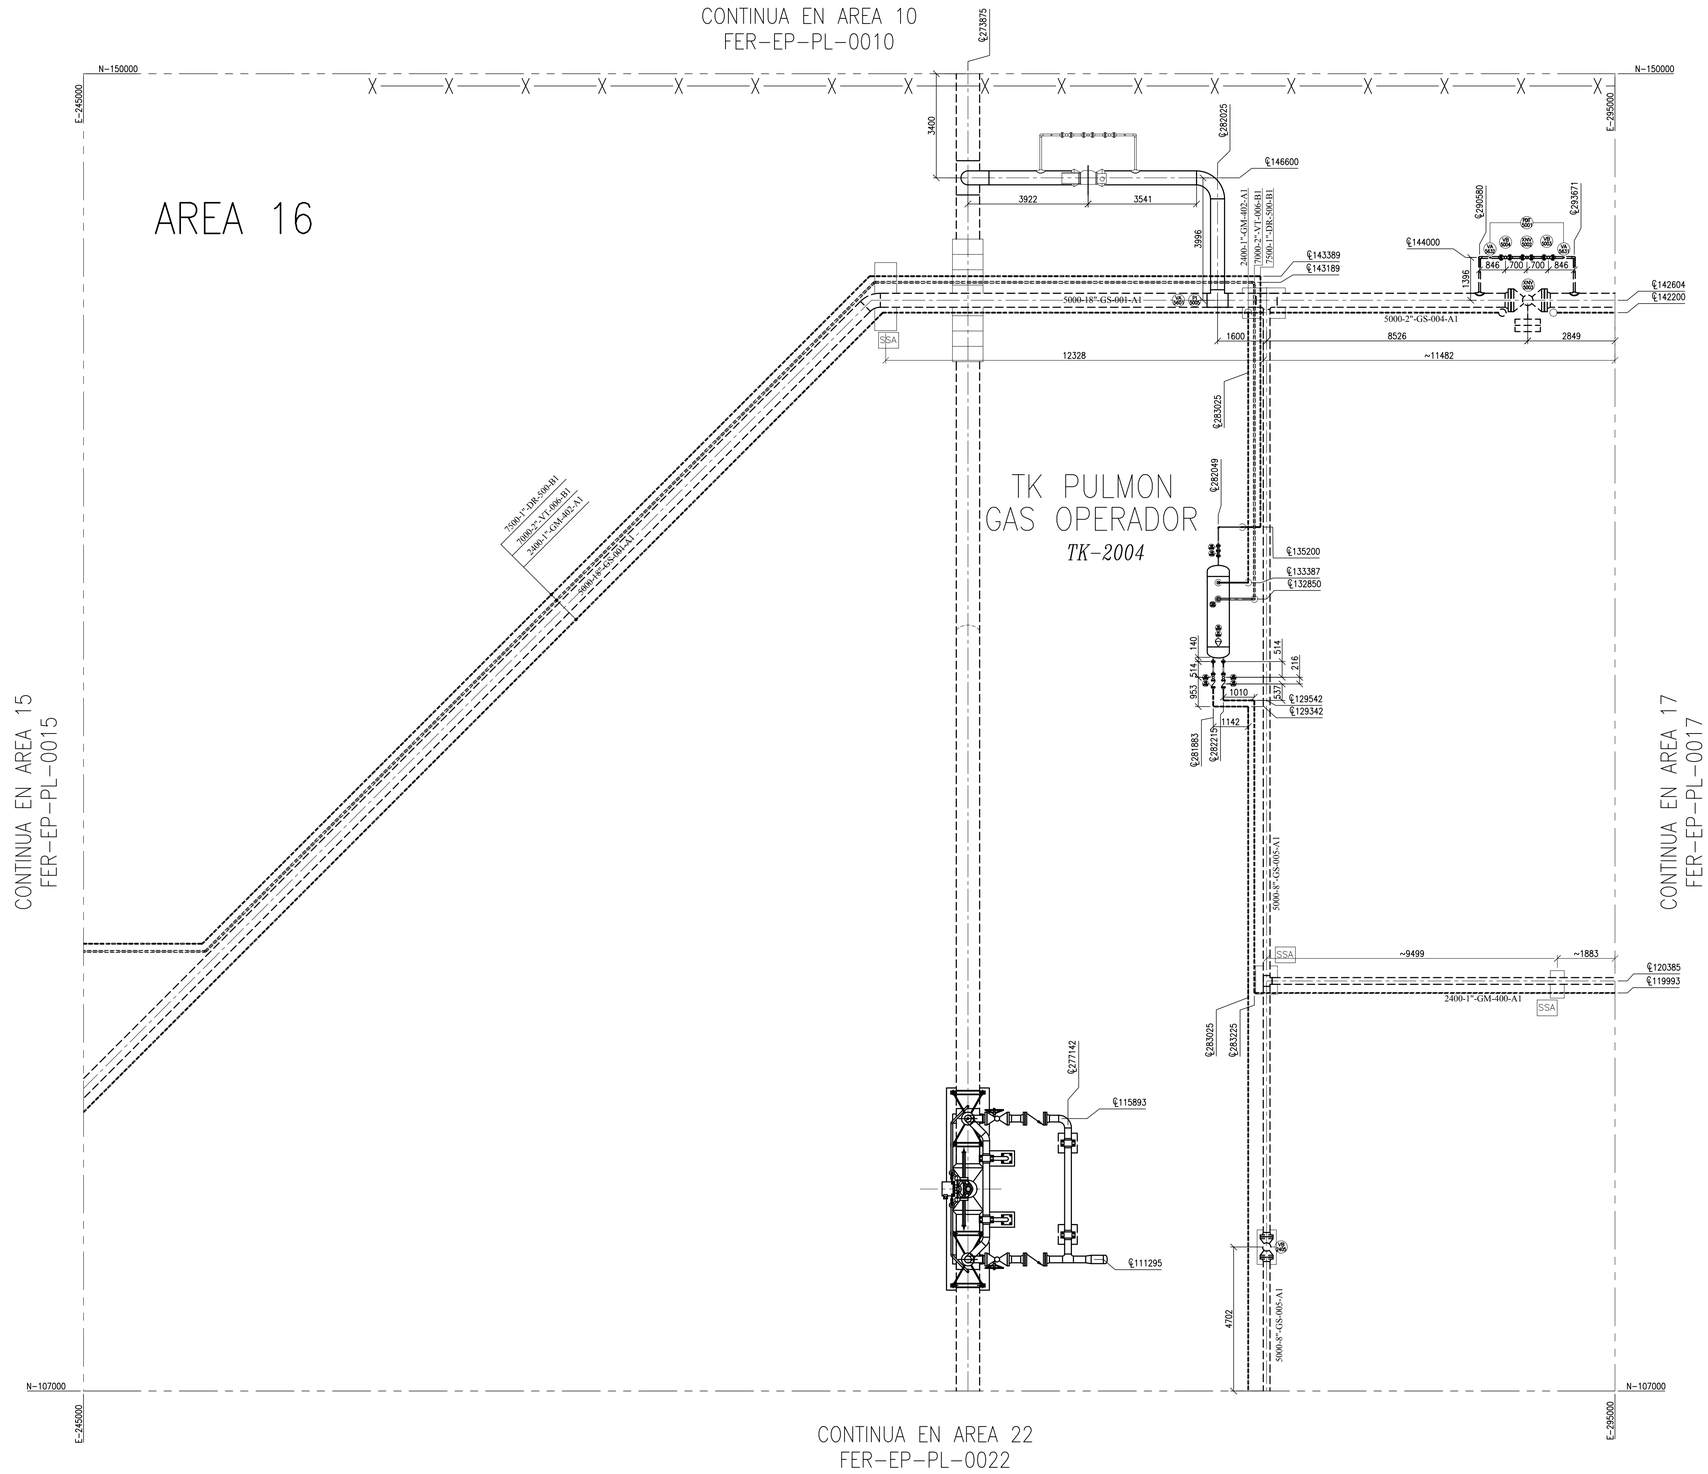

NOTAS GENERALES:

1- TODAS LAS DIMENSIONES ESTAN DADAS EN MILIMETROS

PLANOS DE REFERENCIA:

FER-EP-PK-0001 Plano LLAVE

REFERENCIAS

———	CAÑERIA AEREA
- - - - -	CAÑERIA ENTERRADA
XX	TIPO SOPORTES EXISTENTES
XX	BASES EXISTENTES
XXX	INDICA SOPORTE METALICO INSTALADO
S-XX	Nro de SOPORTE
DADO	INDICA BASE DE HORMIGON
JD	JUNTA DIELECTRICA INSTALADA.
XXXX / XXXX	IDENTIFICACION DE BASES DE H°A° P/SOPORTES

REV.	DESCRIPCIÓN	FECHA	DIBUJO	ELABORO	REVISO	APROBO
1	CONFORME A OBRA	03.01.2016	RS/JP	DOP	DAO	DAO
0	CONFORME A OBRA	01.07.2015	DOP	DOP	APA	AAP

LISTA DE REVISIONES

GERENCIA TÉCNICA

REEMPLAZA A: PLZ-TN113-061 | REV. | REEMPLAZADO POR: | REV.

ESTE DOCUMENTO ES PROPIEDAD DE TRANSPORTADORA DE GAS DEL NORTE S.A., QUIEN SALVAGUARDARÁ SUS DERECHOS CONFORME A LAS PREVISIONES DE LA LEY.

TITULO: PLANO AREA 16

TIPO DE ELABORADO: PLANO AREA

LUGAR: PLANTA COMPRESORA FERREYRA
PROVINCIA DE CORDOBA
OBRA: GENERACION DE DOCUMENTACION MASTER

N° DE OBRA: 15P17

TRANSPORTADORA DE GAS DEL NORTE S.A.

NUMERO DE ELABORADO TGN: FER-EP-PL-0016

ESCALA: 1:100

HOJA N°: 16 DE 31

REVISION: 1

Archivo: CAD-FER-EP-PL-0016.DWG

FORMATO IRAM A1 (841 mm x 594 mm)

NUMERO DE PLANO: FER-EP-PL-0017

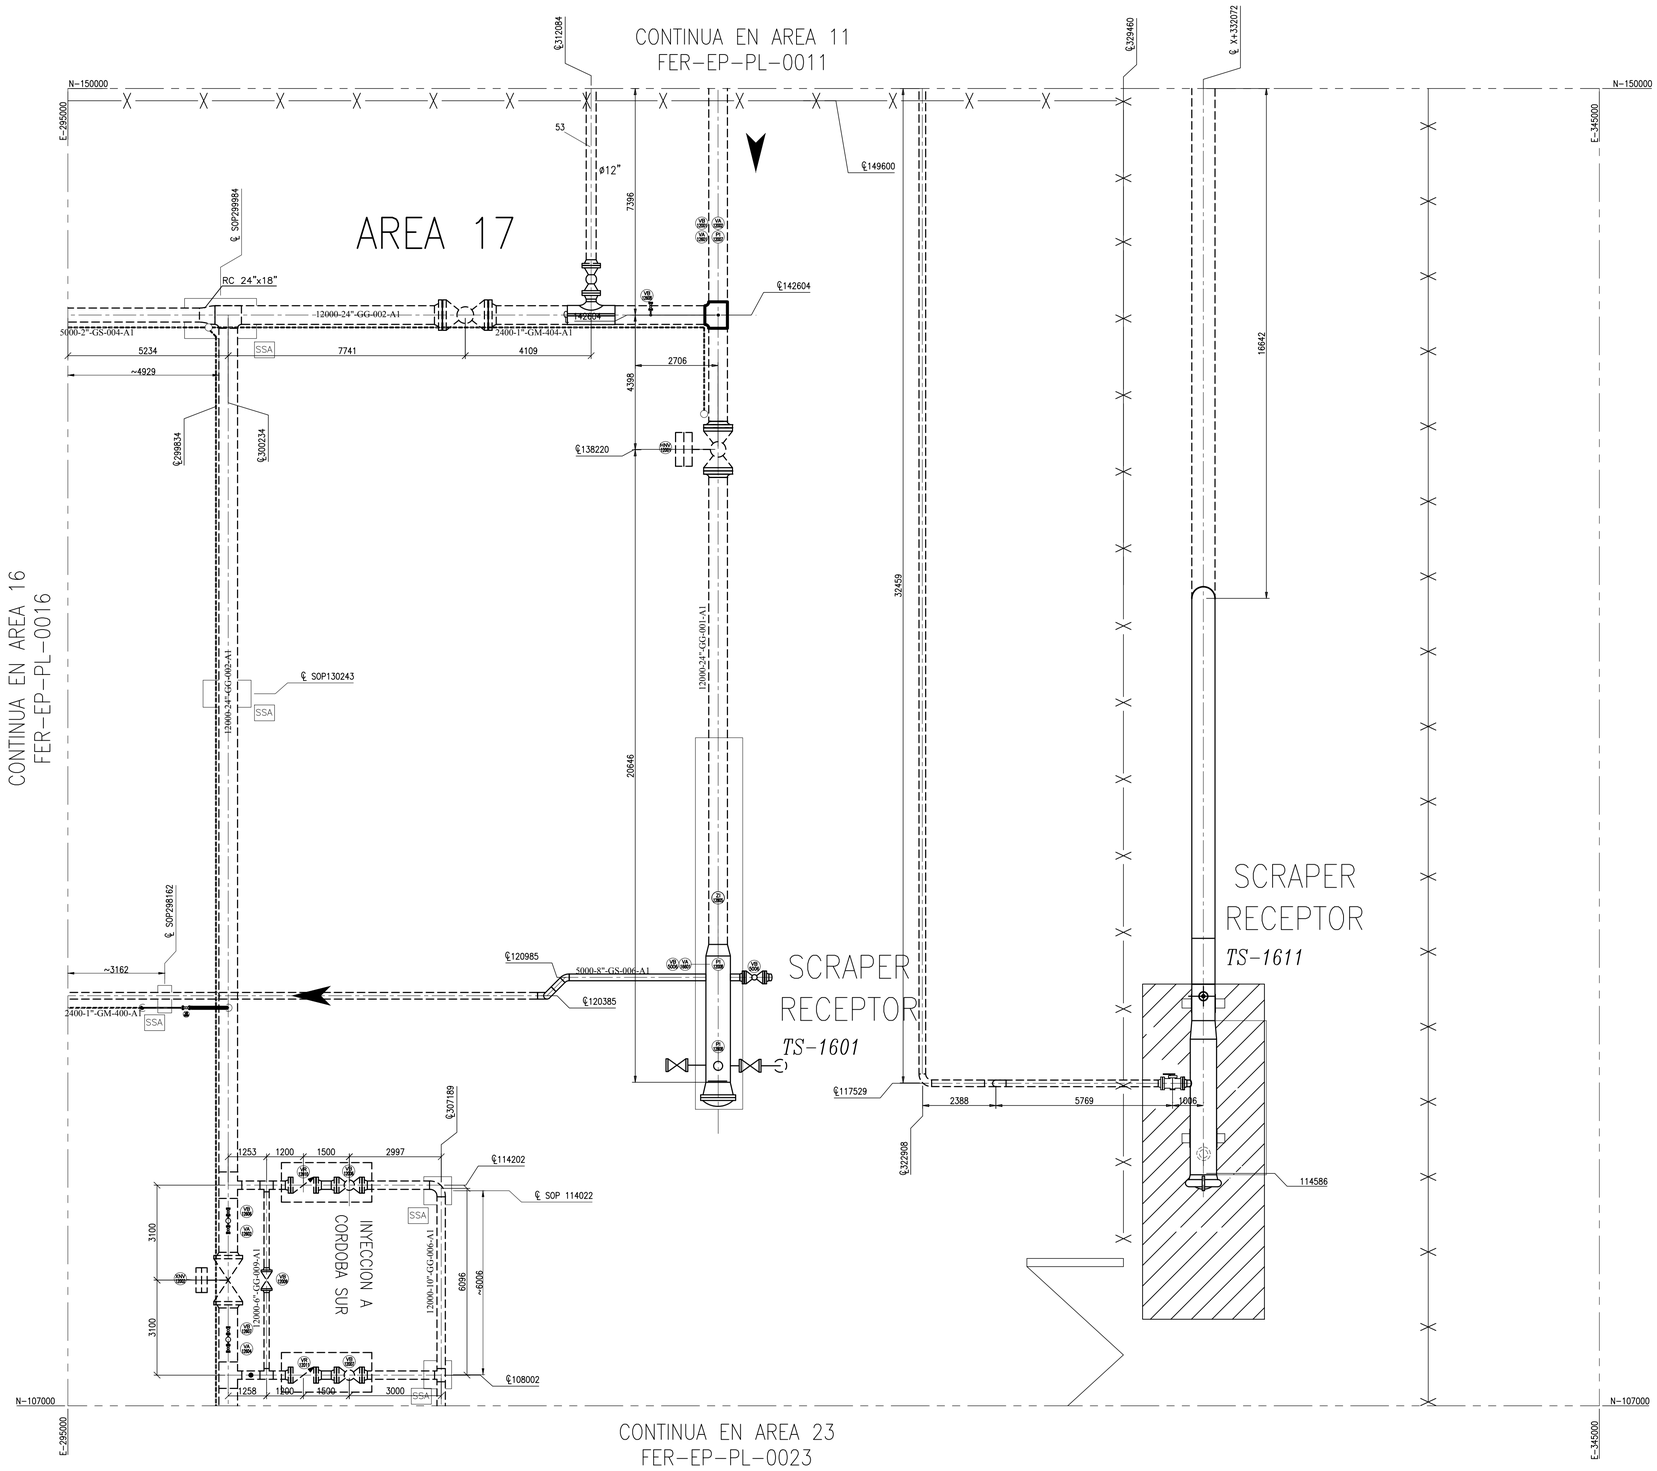

NOTAS GENERALES:

1- TODAS LAS DIMENSIONES ESTAN DADAS EN MILIMETROS

PLANOS DE REFERENCIA:

FER-EP-PK-0001 Plano LLAVE

REFERENCIAS

———	CAÑERIA AEREA
- - - - -	CAÑERIA ENTERRADA
XX	TIPO SOPORTES EXISTENTES
XX	BASES EXISTENTES
XXX	INDICA SOPORTE METALICO INSTALADO
S-XX	Nro de SOPORTE
DADO	INDICA BASE DE HORMIGON
JD	JUNTA DIELECTRICA INSTALADA.
XXXX / XXXX	IDENTIFICACION DE BASES DE H°A° P/SOPORTES

REV.	DESCRIPCIÓN	FECHA	DIBUJO	ELABORO	REVISO	APROBO
1	CONFORME A OBRA	03.01.2016	RS/JP	DOP	DAO	DAO
0	CONFORME A OBRA	01.07.2015	DOP	DOP	APA	AAP

LISTA DE REVISIONES

GERENCIA TÉCNICA

REEMPLAZA A: PLZ-TN113-061 | REV. A | REEMPLAZADO POR: | REV.

ESTE DOCUMENTO ES PROPIEDAD DE TRANSPORTADORA DE GAS DEL NORTE S.A., QUIEN SALVAGUARDARÁ SUS DERECHOS CONFORME A LAS PREVISIONES DE LA LEY.

TITULO: **PLANO AREA 17**

TIPO DE ELABORADO: **PLANO AREA**

LUGAR: **PLANTA COMPRESORA FERREYRA**
PROVINCIA DE CORDOBA
OBRA: **GENERACION DE DOCUMENTACION MASTER**

N° DE OBRA: **15P17**

NUMERO DE ELABORADO TGN: **FER-EP-PL-0017**

ESCALA: **1:100**

HOJA N° **17 DE 31**

REVISION: **1**

TRANSPORTADORA DE GAS DEL NORTE S.A.

Archivo: CAD-FER-EP-PL-0017.DWG

FORMATO IRAM A1 (841 mm x 594 mm)

NUMERO DE PLANO: FER-EP-PL-0018

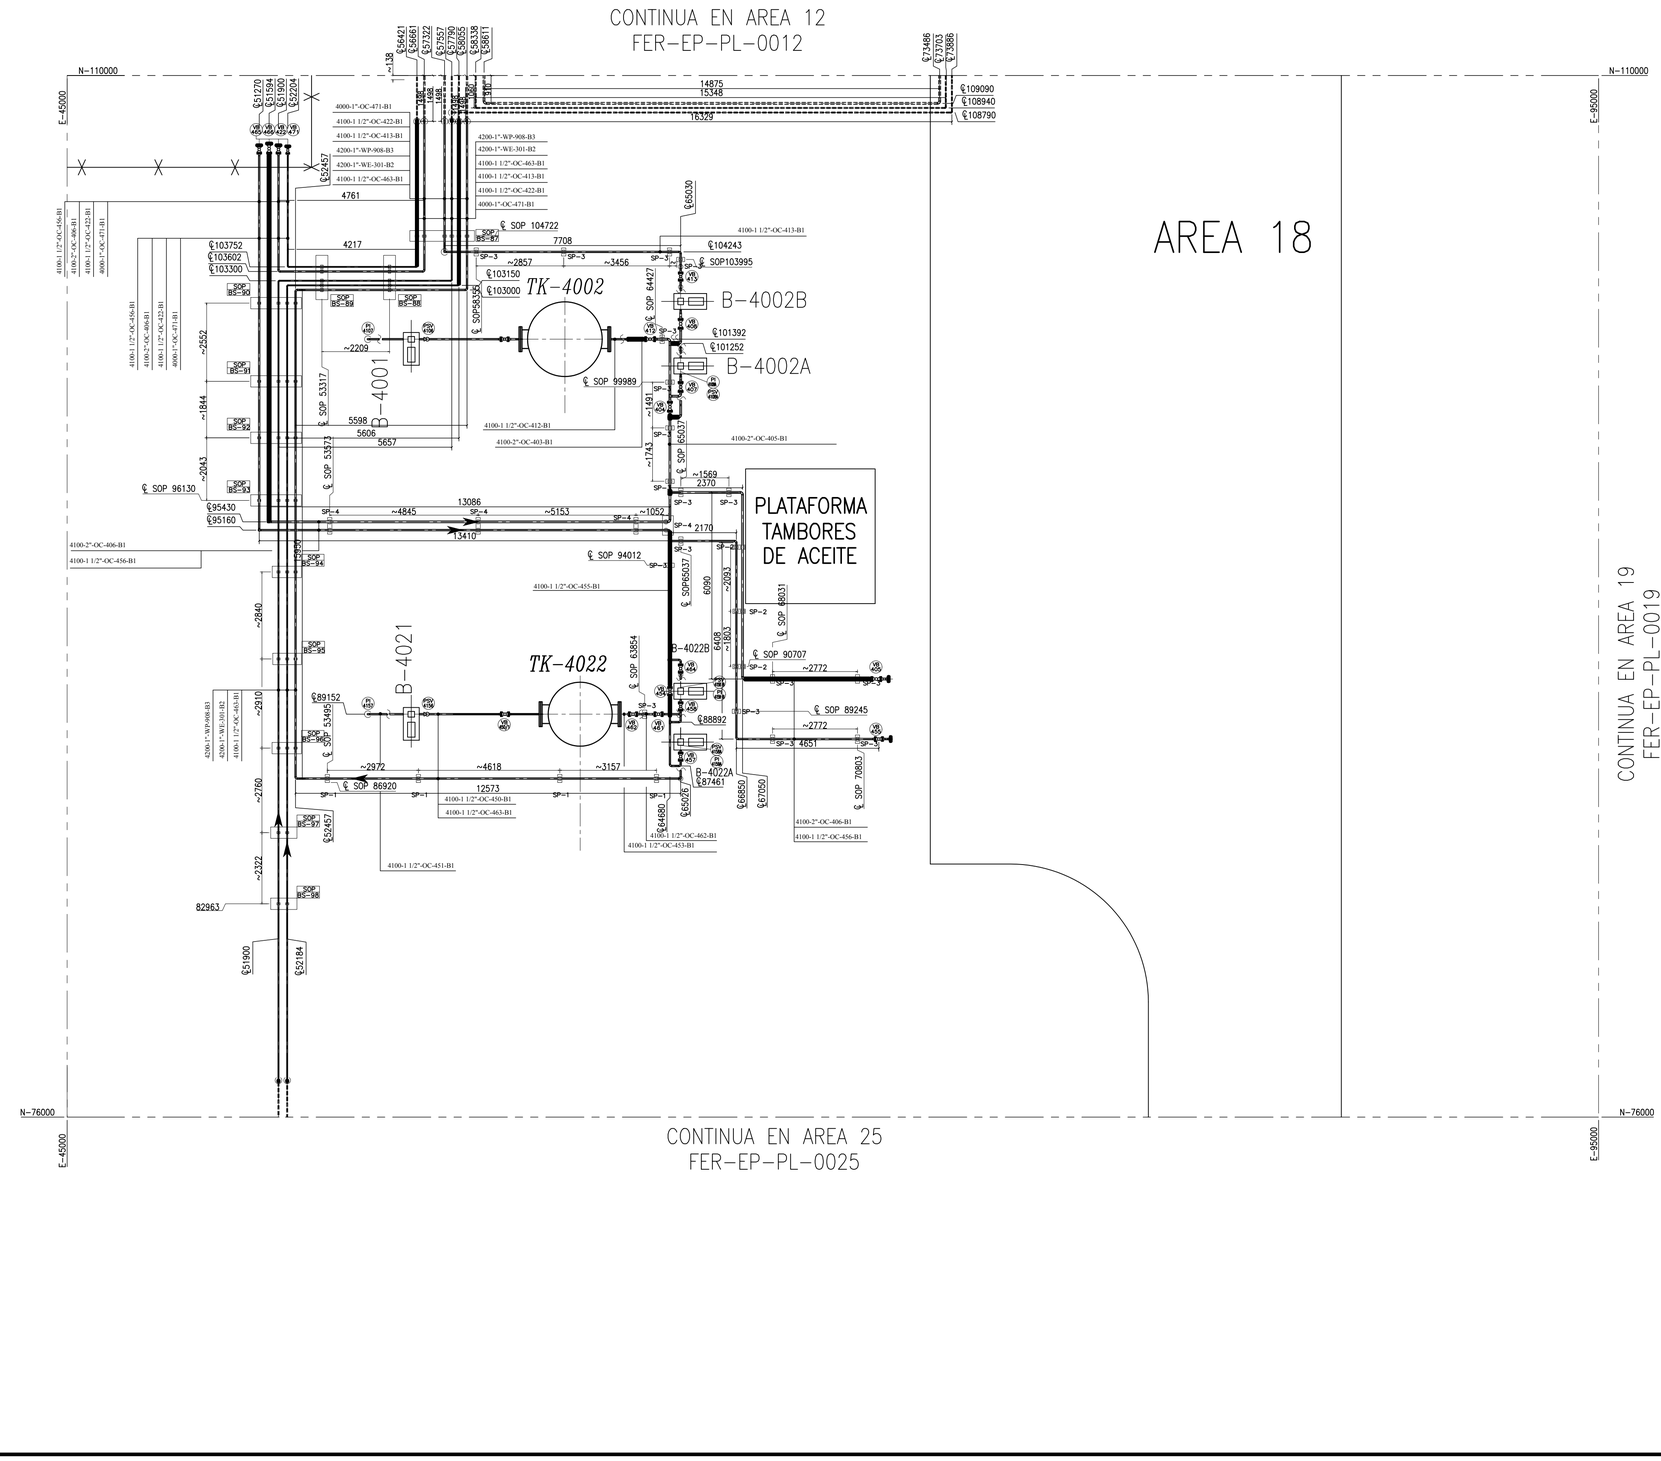

NOTAS GENERALES:

1- TODAS LAS DIMENSIONES ESTAN DADAS EN MILIMETROS

PLANOS DE REFERENCIA:

FER-EP-PK-0001 Plano LLAVE

REFERENCIAS

———	CAÑERIA AEREA
- - - - -	CAÑERIA ENTERRADA
XX	TIPO SOPORTES EXISTENTES
XX	BASES EXISTENTES
XXX	INDICA SOPORTE METALICO INSTALADO
S-XX	Nro de SOPORTE
DADO	INDICA BASE DE HORMIGON
JD	JUNTA DIELECTRICA INSTALADA.
XXXX / XXXXX	IDENTIFICACION DE BASES DE H°A° P/SOPORTES

REV.	DESCRIPCIÓN	FECHA	DIBUJO	ELABORO	REVISO	APROBO
1	CONFORME A OBRA	03.01.2016	RS/JP	DOP	DAO	DAO
0	CONFORME A OBRA	01.07.2015	DOP	DOP	APA	AAP

LISTA DE REVISIONES

GERENCIA TÉCNICA

REEMPLAZA A:	REV.	REEMPLAZADO POR:	REV.
PLZ-TN113-061	A		

ESTE DOCUMENTO ES PROPIEDAD DE TRANSPORTADORA DE GAS DEL NORTE S.A., QUIEN SALVAGUARDARÁ SUS DERECHOS CONFORME A LAS PREVISIONES DE LA LEY.

TITULO: **PLANO AREA 18**

TIPO DE ELABORADO: **PLANO AREA**

LUGAR: **PLANTA COMPRESORA FERREYRA**
PROVINCIA DE CORDOBA
OBRA: **GENERACION DE DOCUMENTACION MASTER**

N° DE OBRA: **15P17**

TRANSPORTADORA DE GAS DEL NORTE S.A.

NUMERO DE ELABORADO TGN: **FER-EP-PL-0018**

ESCALA: 1:100

HOJA N°: 18 DE 31

REVISION: 1

Archivo: CAD-FER-EP-PL-0018.DWG

FORMATO IRAM A1 (841 mm x 594 mm)

NUMERO DE PLANO: FER-EP-PL-0019

CONTINUA EN AREA 13
FER-EP-PL-0013

N-114000 N-114000

E-95000 E-145000

AREA 19

CONTINUA EN AREA 18
FER-EP-PL-0018

CONTINUA EN AREA 20
FER-EP-PL-0020

136500

132500

77500

CABINA DE
COMUNICACION

N-76000 N-76000

E-95000 E-145000

CONTINUA EN AREA 26
FER-EP-PL-0026

FORMATO IRAM A1 (841 mm x 594 mm)

NOTAS GENERALES:

1- TODAS LAS DIMENSIONES ESTAN DADAS EN MILIMETROS

PLANOS DE REFERENCIA:

FER-EP-PK-0001 Plano LLAVE

REFERENCIAS

———	CAÑERIA AEREA
- - - - -	CAÑERIA ENTERRADA
XX	TIPO SOPORTES EXISTENTES
XX	BASES EXISTENTES
XXX	INDICA SOPORTE METALICO INSTALADO
S-XX	Nro de SOPORTE
DADO	INDICA BASE DE HORMIGON
JD	JUNTA DIELECTRICA INSTALADA.
XXXX / YYYY	IDENTIFICACION DE BASES DE H°A° P/SOPORTES

REV.	DESCRIPCIÓN	FECHA	DIBUJO	ELABORO	REVISO	APROBO
1	CONFORME A OBRA	03.01.2016	RS/JP	DOP	DAO	DAO
0	CONFORME A OBRA	01.07.2015	DOP	DOP	APA	AAP

LISTA DE REVISIONES

GERENCIA TÉCNICA

REEMPLAZA A: PLZ-TN113-061 | REV. A | REEMPLAZADO POR: | REV.

ESTE DOCUMENTO ES PROPIEDAD DE TRANSPORTADORA DE GAS DEL NORTE S.A., QUIEN SALVAGUARDARÁ SUS DERECHOS CONFORME A LAS PREVISIONES DE LA LEY.

TITULO: PLANO AREA 19

TIPO DE ELABORADO: PLANO AREA

LUGAR: PLANTA COMPRESORA FERREYRA
PROVINCIA DE CORDOBA
OBRA: GENERACION DE DOCUMENTACION MASTER

N° DE OBRA: 15P17

TRANSPORTADORA DE GAS DEL NORTE S.A.

NUMERO DE ELABORADO TGN: FER-EP-PL-0019

ESCALA: 1:100

HOJA N° 19 DE 31

REVISION: 1

Archivo: CAD-FER-EP-PL-0019.DWG

NUMERO DE PLANO: FER-EP-PL-0020

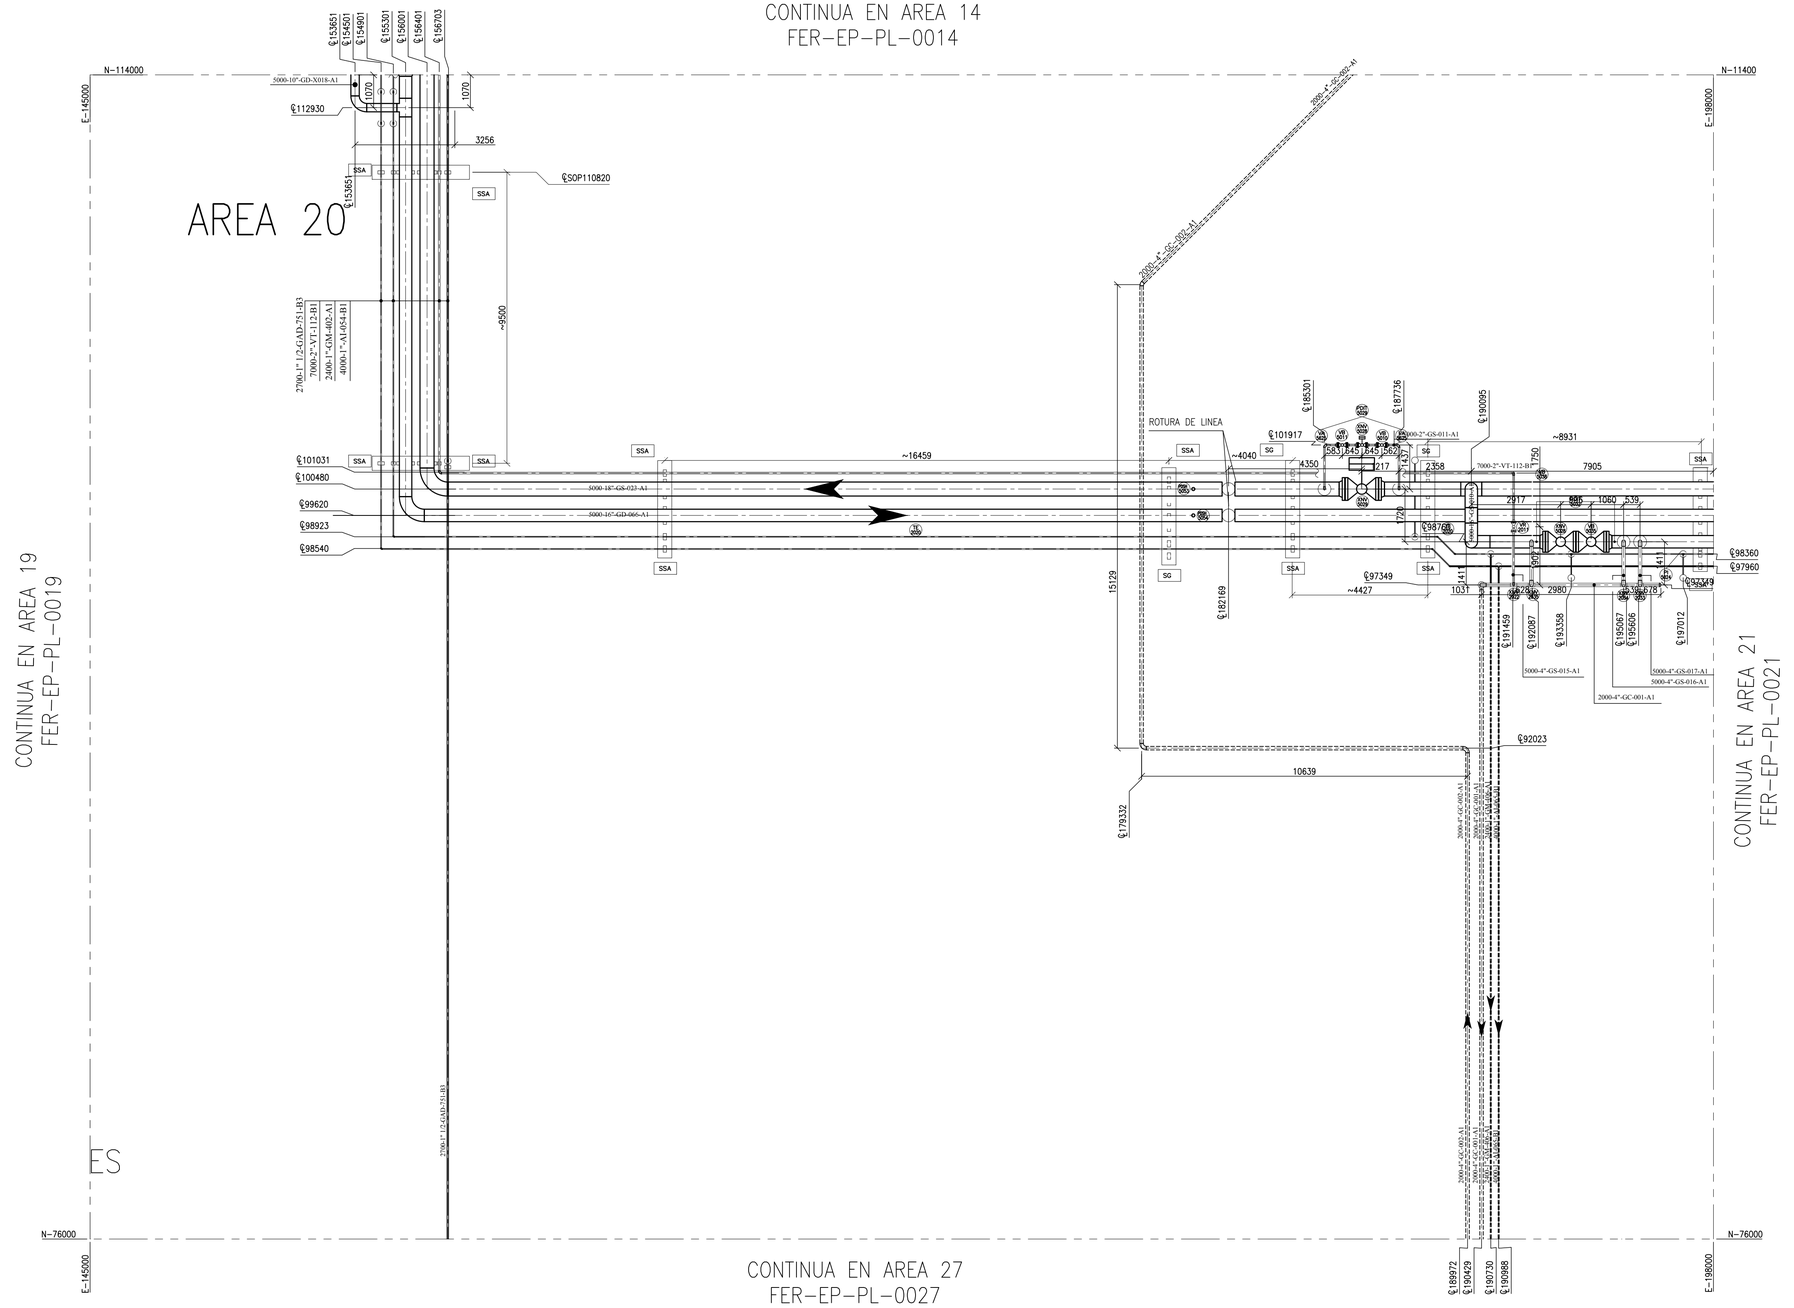

NOTAS GENERALES:

1- TODAS LAS DIMENSIONES ESTAN DADAS EN MILIMETROS

PLANOS DE REFERENCIA:

FER-EP-PK-0001 Plano LLAVE

REFERENCIAS

———	CAÑERIA AEREA
- - - - -	CAÑERIA ENTERRADA
XX	TIPO SOPORTES EXISTENTES
XX	BASES EXISTENTES
XXX	INDICA SOPORTE METALICO INSTALADO
S-XX	Nro de SOPORTE
DADO	INDICA BASE DE HORMIGON
JD	JUNTA DIELECTRICA INSTALADA.
XXXX / XXXX	IDENTIFICACION DE BASES DE H°A° P/SOPORTES

REV.	DESCRIPCIÓN	FECHA	DIBUJO	ELABORO	REVISO	APROBO
1	CONFORME A OBRA	03.01.2016	RS/JP	DOP	DAO	DAO
0	CONFORME A OBRA	01.07.2015	DOP	DOP	APA	AAP

LISTA DE REVISIONES

GERENCIA TÉCNICA

REEMPLAZA A: PLZ-TN113-061 | REV. A | REEMPLAZADO POR: | REV.

ESTE DOCUMENTO ES PROPIEDAD DE TRANSPORTADORA DE GAS DEL NORTE S.A., QUIEN SALVAGUARDARÁ SUS DERECHOS CONFORME A LAS PREVISIONES DE LA LEY.

TITULO: PLANO AREA 20

TIPO DE ELABORADO: PLANO AREA

LUGAR: PLANTA COMPRESORA FERREYRA
PROVINCIA DE CORDOBA
OBRA: GENERACION DE DOCUMENTACION MASTER

N° DE OBRA: 15P17

NUMERO DE ELABORADO TGN: FER-EP-PL-0020

ESCALA: 1:100

HOJA N°: 20 DE 31

REVISION: 1

TRANSPORTADORA DE GAS DEL NORTE S.A.

Archivo: CAD-FER-EP-PL-0020.DWG

FORMATO IRAM A1 (841 mm x 594 mm)

NUMERO DE PLANO: FER-EP-PL-0021

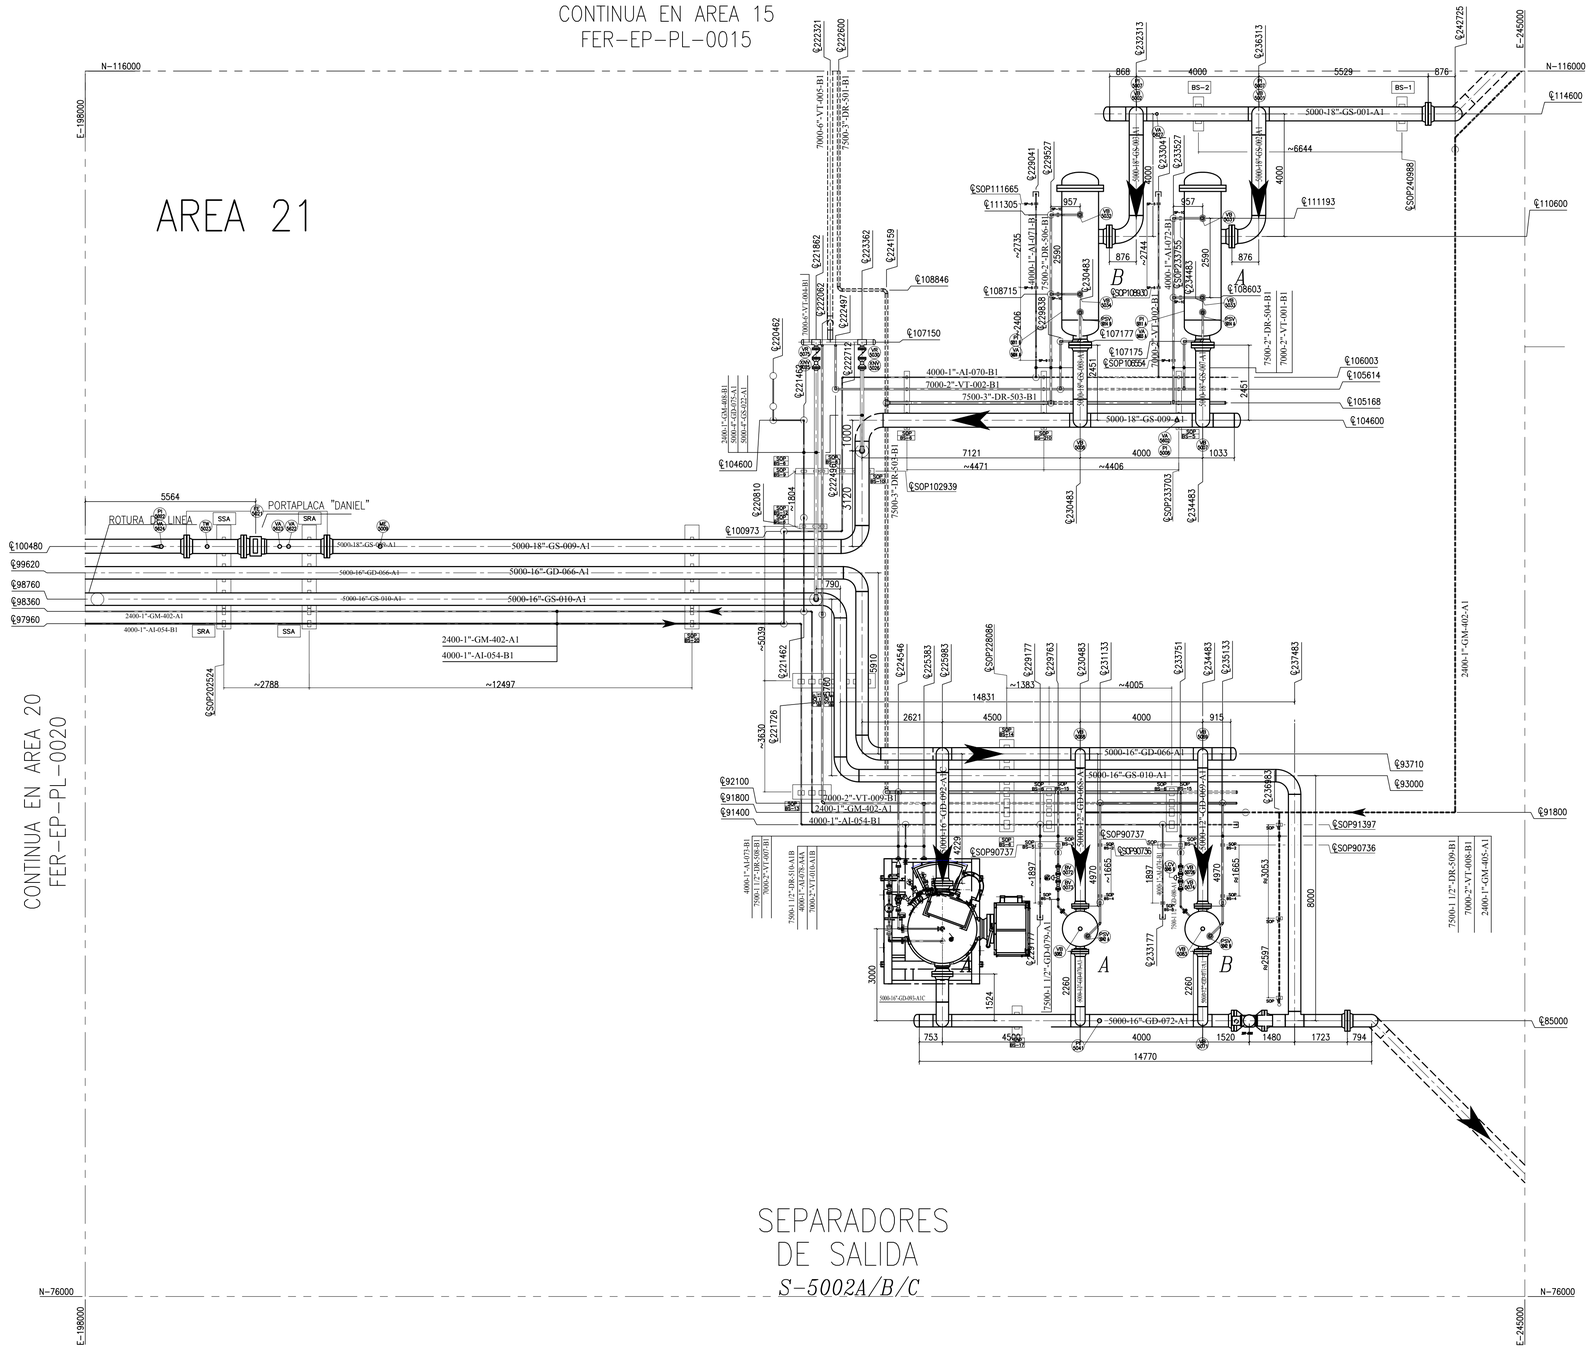

NOTAS GENERALES:

1- TODAS LAS DIMENSIONES ESTAN DADAS EN MILIMETROS

PLANOS DE REFERENCIA:

FER-EP-PK-0001Plano LLAVE

REFERENCIAS

———	CAÑERIA AEREA
- - - - -	CAÑERIA ENTERRADA
XX	TIPO SOPORTES EXISTENTES
XX	BASES EXISTENTES
XXX	INDICA SOPORTE METALICO INSTALADO
S-XX	Nro de SOPORTE
DADO	INDICA BASE DE HORMIGON
JD	JUNTA DIELECTRICA INSTALADA.
XXXX / XXXXX	IDENTIFICACION DE BASES DE H°A° P/SOPORTES

REV.	DESCRIPCIÓN	FECHA	DIBUJO	ELABORO	REVISO	APROBO
1	CONFORME A OBRA	03.01.2016	RS/JP	DOP	DAO	DAO
0	CONFORME A OBRA	01.07.2015	DOP	DOP	APA	AAP

LISTA DE REVISIONES

GERENCIA TÉCNICA

REEMPLAZA A: PLZ-TN113-061 | REV. A | REEMPLAZADO POR: | REV.

ESTE DOCUMENTO ES PROPIEDAD DE TRANSPORTADORA DE GAS DEL NORTE S.A., QUIEN SALVAGUARDARÁ SUS DERECHOS CONFORME A LAS PREVISIONES DE LA LEY.

TITULO: PLANO AREA 21

TIPO DE ELABORADO: PLANO AREA

LUGAR: PLANTA COMPRESORA FERREYRA
PROVINCIA DE CORDOBA
OBRA: GENERACION DE DOCUMENTACION MASTER

N° DE OBRA: 15P17

TRANSPORTADORA DE GAS DEL NORTE S.A.

NUMERO DE ELABORADO TGN: FER-EP-PL-0021

ESCALA: 1:100

HOJA N°: 21 DE 31

REVISION: 1

Archivo: CAD-FER-EP-PL-0021.DWG

FORMATO IRAM A1 (841 mm x 594 mm)

NUMERO DE PLANO: FER-EP-PL-0022

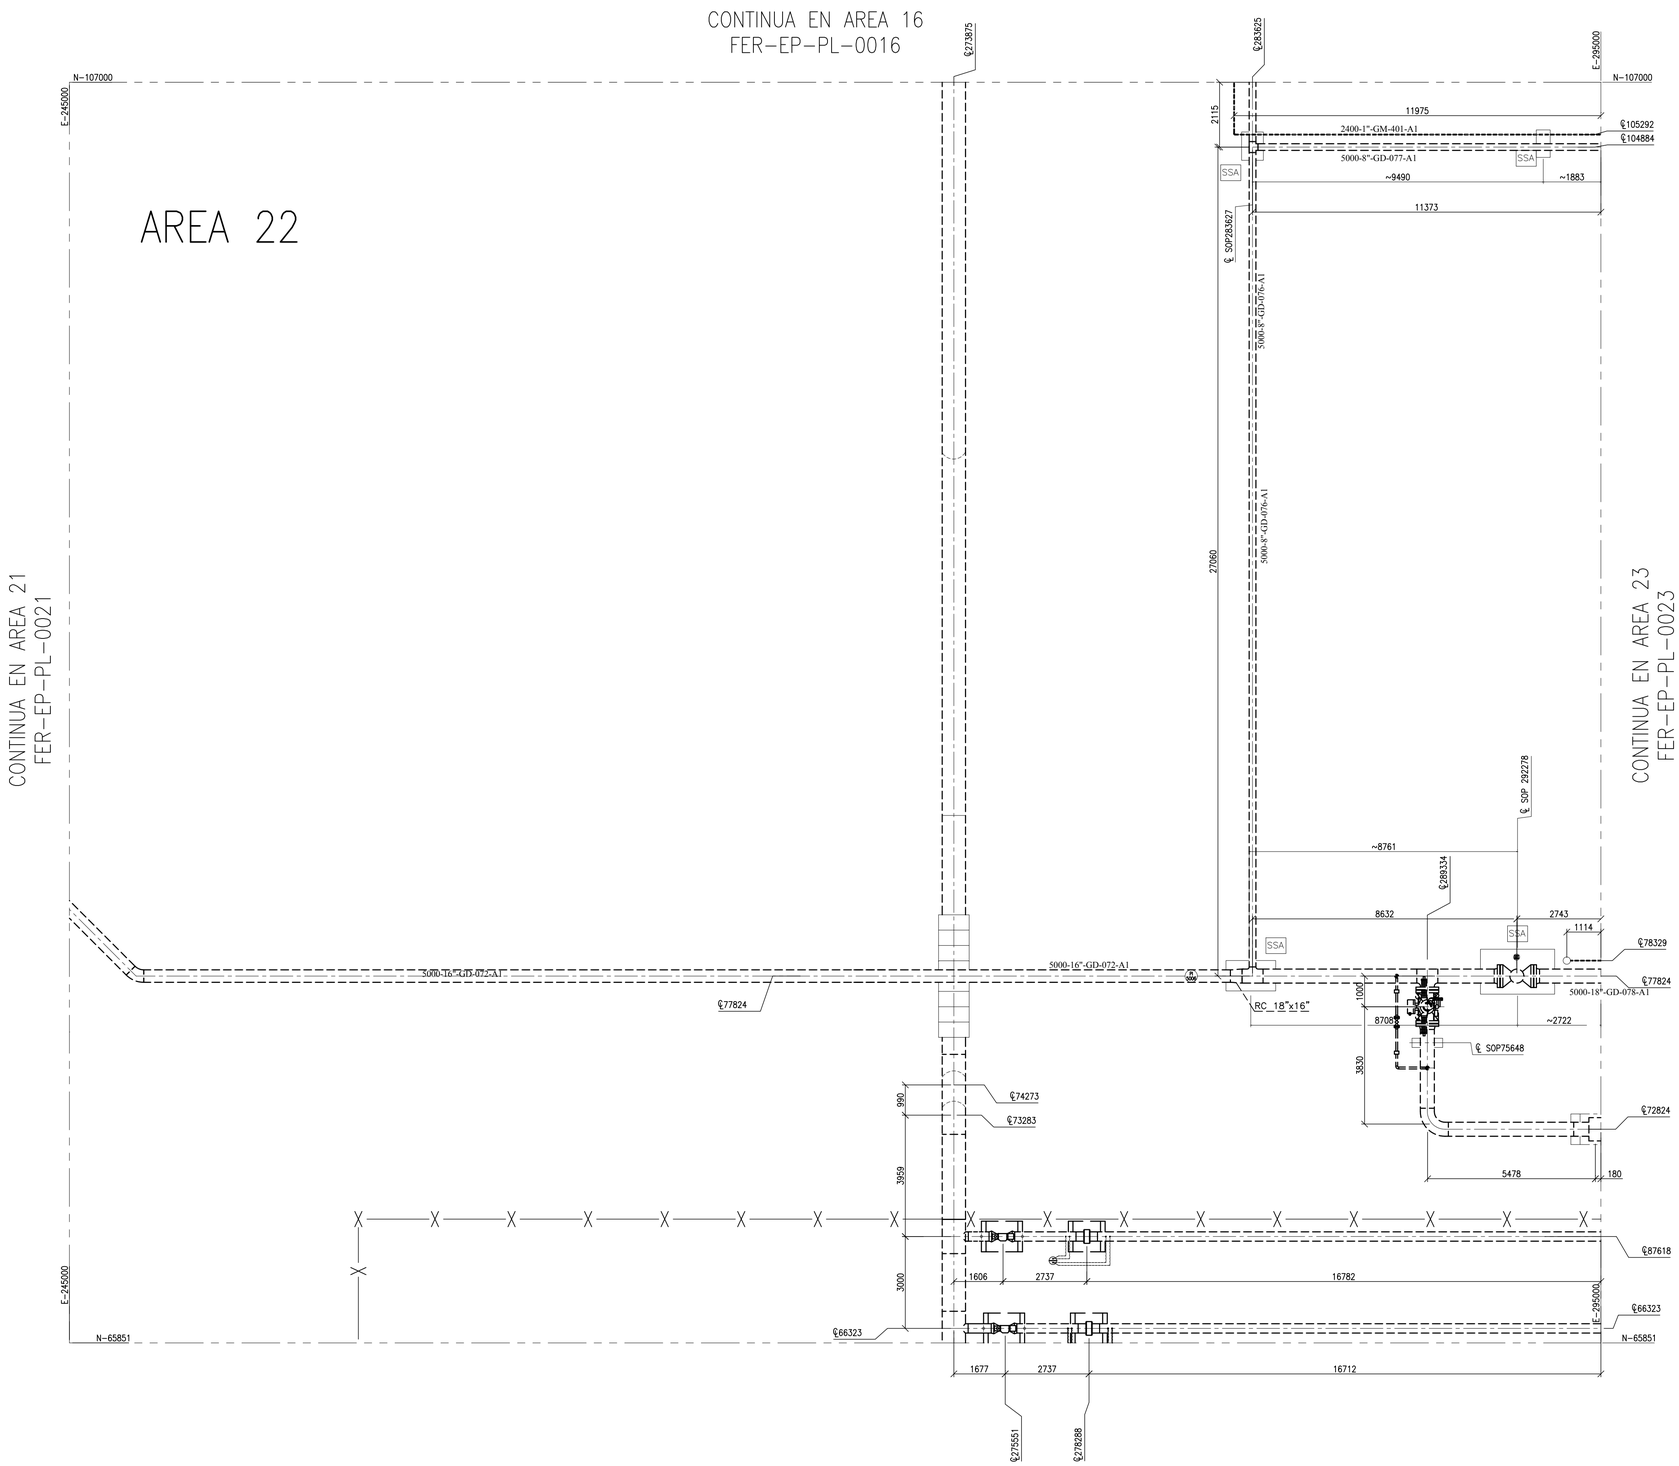

NOTAS GENERALES:

1- TODAS LAS DIMENSIONES ESTAN DADAS EN MILIMETROS

PLANOS DE REFERENCIA:

FER-EP-PK-0001 Plano LLAVE

REFERENCIAS

———	CAÑERIA AEREA
- - - - -	CAÑERIA ENTERRADA
XX	TIPO SOPORTES EXISTENTES
XX	BASES EXISTENTES
XXX	INDICA SOPORTE METALICO INSTALADO
S-XX	Nro de SOPORTE
DADO	INDICA BASE DE HORMIGON
JD	JUNTA DIELECTRICA INSTALADA.
XXXX XXXX	IDENTIFICACION DE BASES DE H°A° P/SOPORTES

REV.	DESCRIPCIÓN	FECHA	DIBUJO	ELABORO	REVISO	APROBO
1	CONFORME A OBRA	03.01.2016	RS/JP	DOP	DAO	DAO
0	CONFORME A OBRA	01.07.2015	DOP	DOP	APA	AAP

LISTA DE REVISIONES

GERENCIA TÉCNICA

REEMPLAZA A: PLZ-TN113-061 | REV. A | REEMPLAZADO POR: | REV.

ESTE DOCUMENTO ES PROPIEDAD DE TRANSPORTADORA DE GAS DEL NORTE S.A., QUIEN SALVAGUARDARÁ SUS DERECHOS CONFORME A LAS PREVISIONES DE LA LEY.

TITULO: PLANO AREA 22

TIPO DE ELABORADO: PLANO AREA

LUGAR: PLANTA COMPRESORA FERREYRA
PROVINCIA DE CORDOBA
OBRA: GENERACION DE DOCUMENTACION MASTER

N° DE OBRA: 15P17

TRANSPORTADORA DE GAS DEL NORTE S.A.

NUMERO DE ELABORADO TGN: FER-EP-PL-0022

ESCALA: 1:100

HOJA N° 22 DE 31

REVISION: 1

Archivo: CAD-FER-EP-PL-0022.DWG

FORMATO IRAM A1 (841 mm x 594 mm)

NUMERO DE PLANO: FER-EP-PL-0023

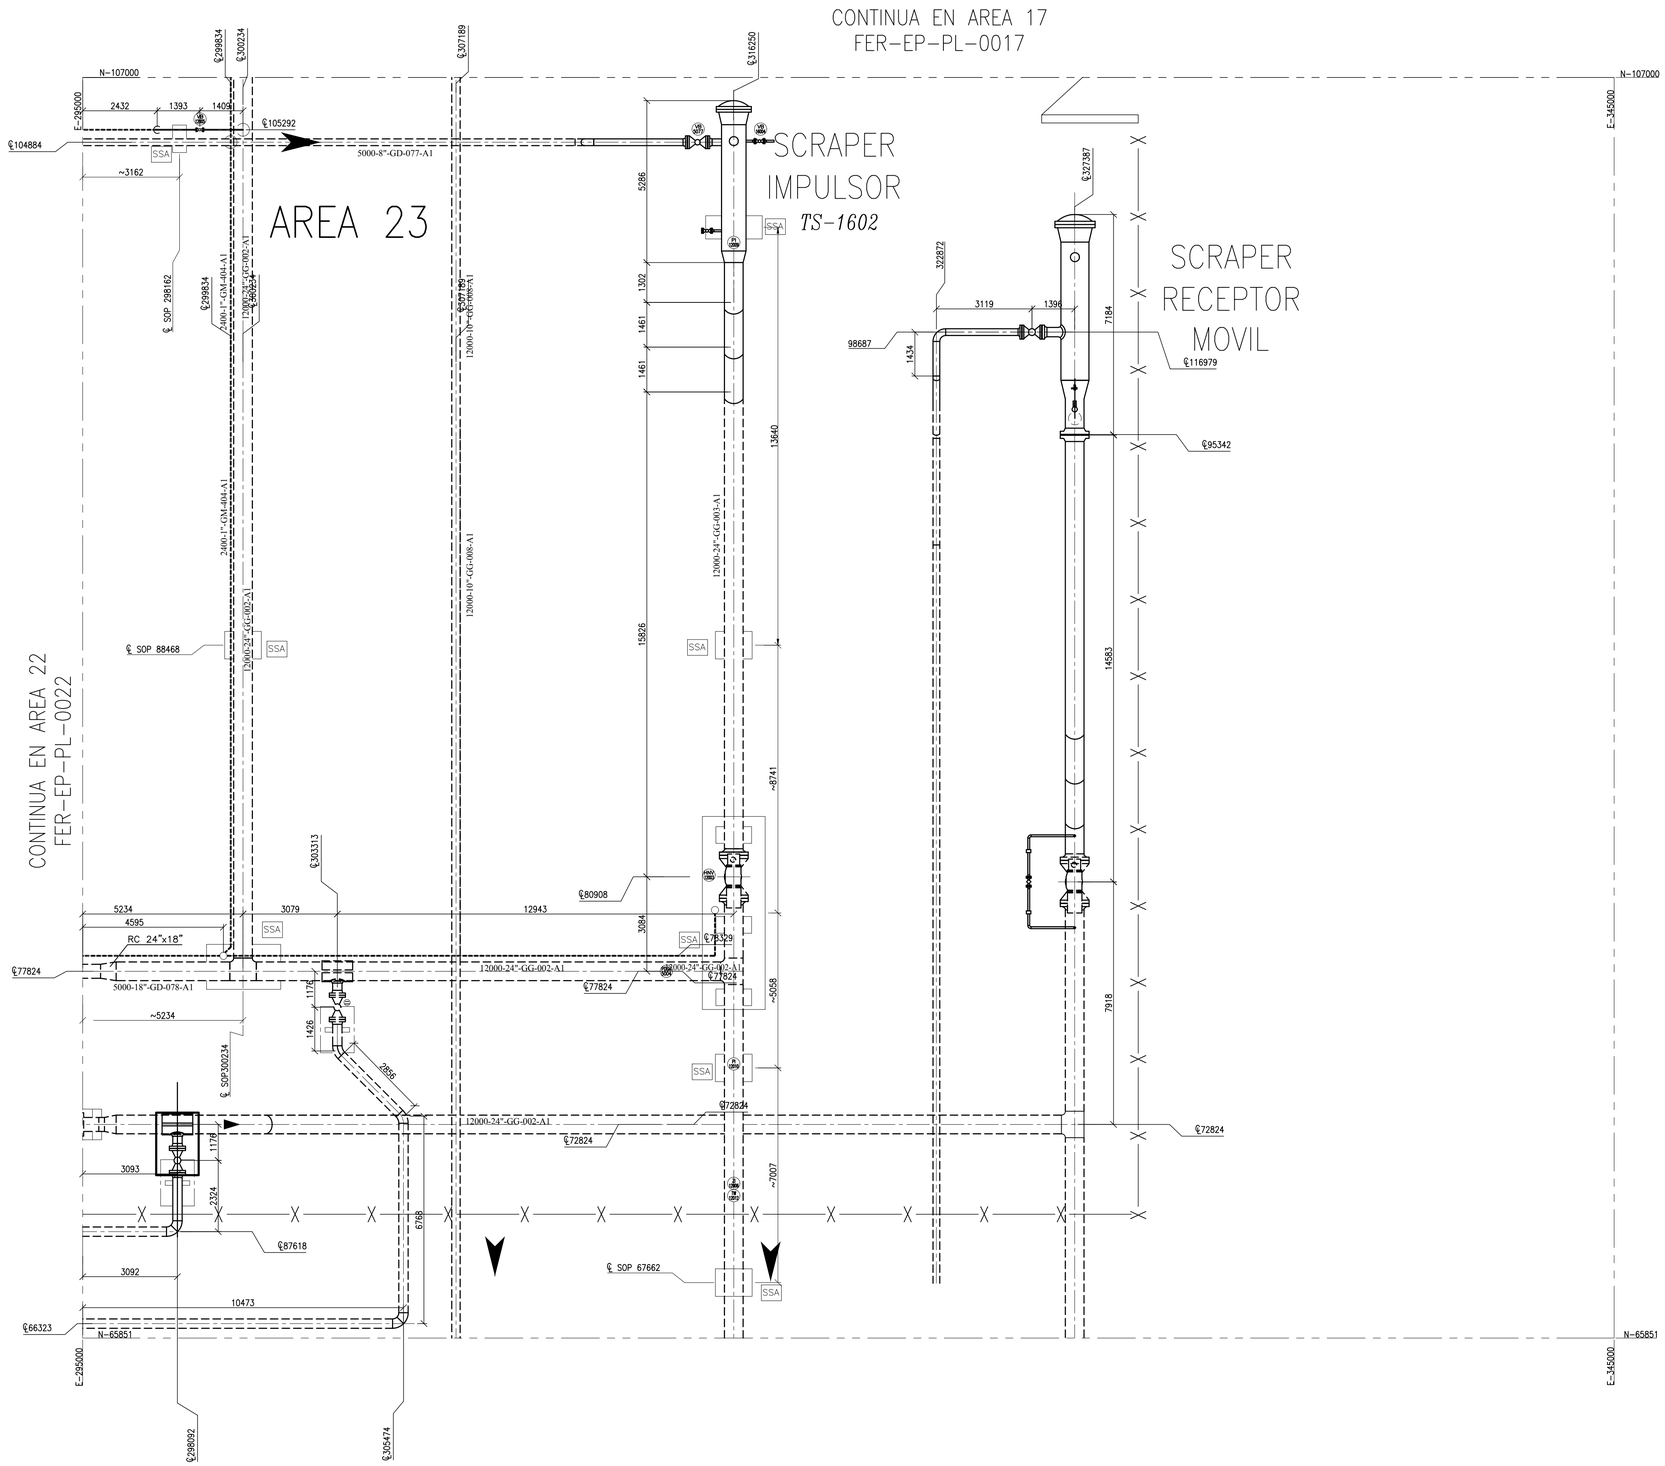

NOTAS GENERALES:

1– TODAS LAS DIMENSIONES ESTAN DADAS EN MILIMETROS

PLANOS DE REFERENCIA:

FER–EP–PK–0001 Plano LLAVE

REFERENCIAS

———	CAÑERIA AEREA
– – – –	CAÑERIA ENTERRADA
XX	TIPO SOPORTES EXISTENTES
XX	BASES EXISTENTES
XXX	INDICA SOPORTE METALICO INSTALADO
S-XX	Nro de SOPORTE
DADO	INDICA BASE DE HORMIGON
JD	JUNTA DIELECTRICA INSTALADA.
XXXX / XXXX	IDENTIFICACION DE BASES DE H°A° P/SOPORTES

REV.	DESCRIPCIÓN	FECHA	DIBUJO	ELABORO	REVISO	APROBO
1	CONFORME A OBRA	03.01.2016	RS/JP	DOP	DAO	DAO
0	CONFORME A OBRA	01.07.2015	DOP	DOP	APA	AAP

LISTA DE REVISIONES

GERENCIA TÉCNICA

REEMPLAZA A:	REV.	REEMPLAZADO POR:	REV.
PLZ–TN113–061	A		

ESTE DOCUMENTO ES PROPIEDAD DE TRANSPORTADORA DE GAS DEL NORTE S.A., QUIEN SALVAGUARDARÁ SUS DERECHOS CONFORME A LAS PREVISIONES DE LA LEY.

TITULO: PLANO AREA 23

TIPO DE ELABORADO: PLANO AREA

LUGAR: PLANTA COMPRESORA FERREYRA
PROVINCIA DE CORDOBA

OBRA: GENERACION DE DOCUMENTACION MASTER

N° DE OBRA: 15P17

TRANSPORTADORA DE GAS DEL NORTE S.A.

NUMERO DE ELABORADO TGN: FER–EP–PL–0023

ESCALA: 1:100

HOJA N°: 23 DE 1

REVISION: 1

Archivo: CAD\FER–EP–PL–0023.DWG

FORMATO IRAM A1 (841 mm x 594 mm)

NUMERO DE PLANO: FER-EP-PL-0024

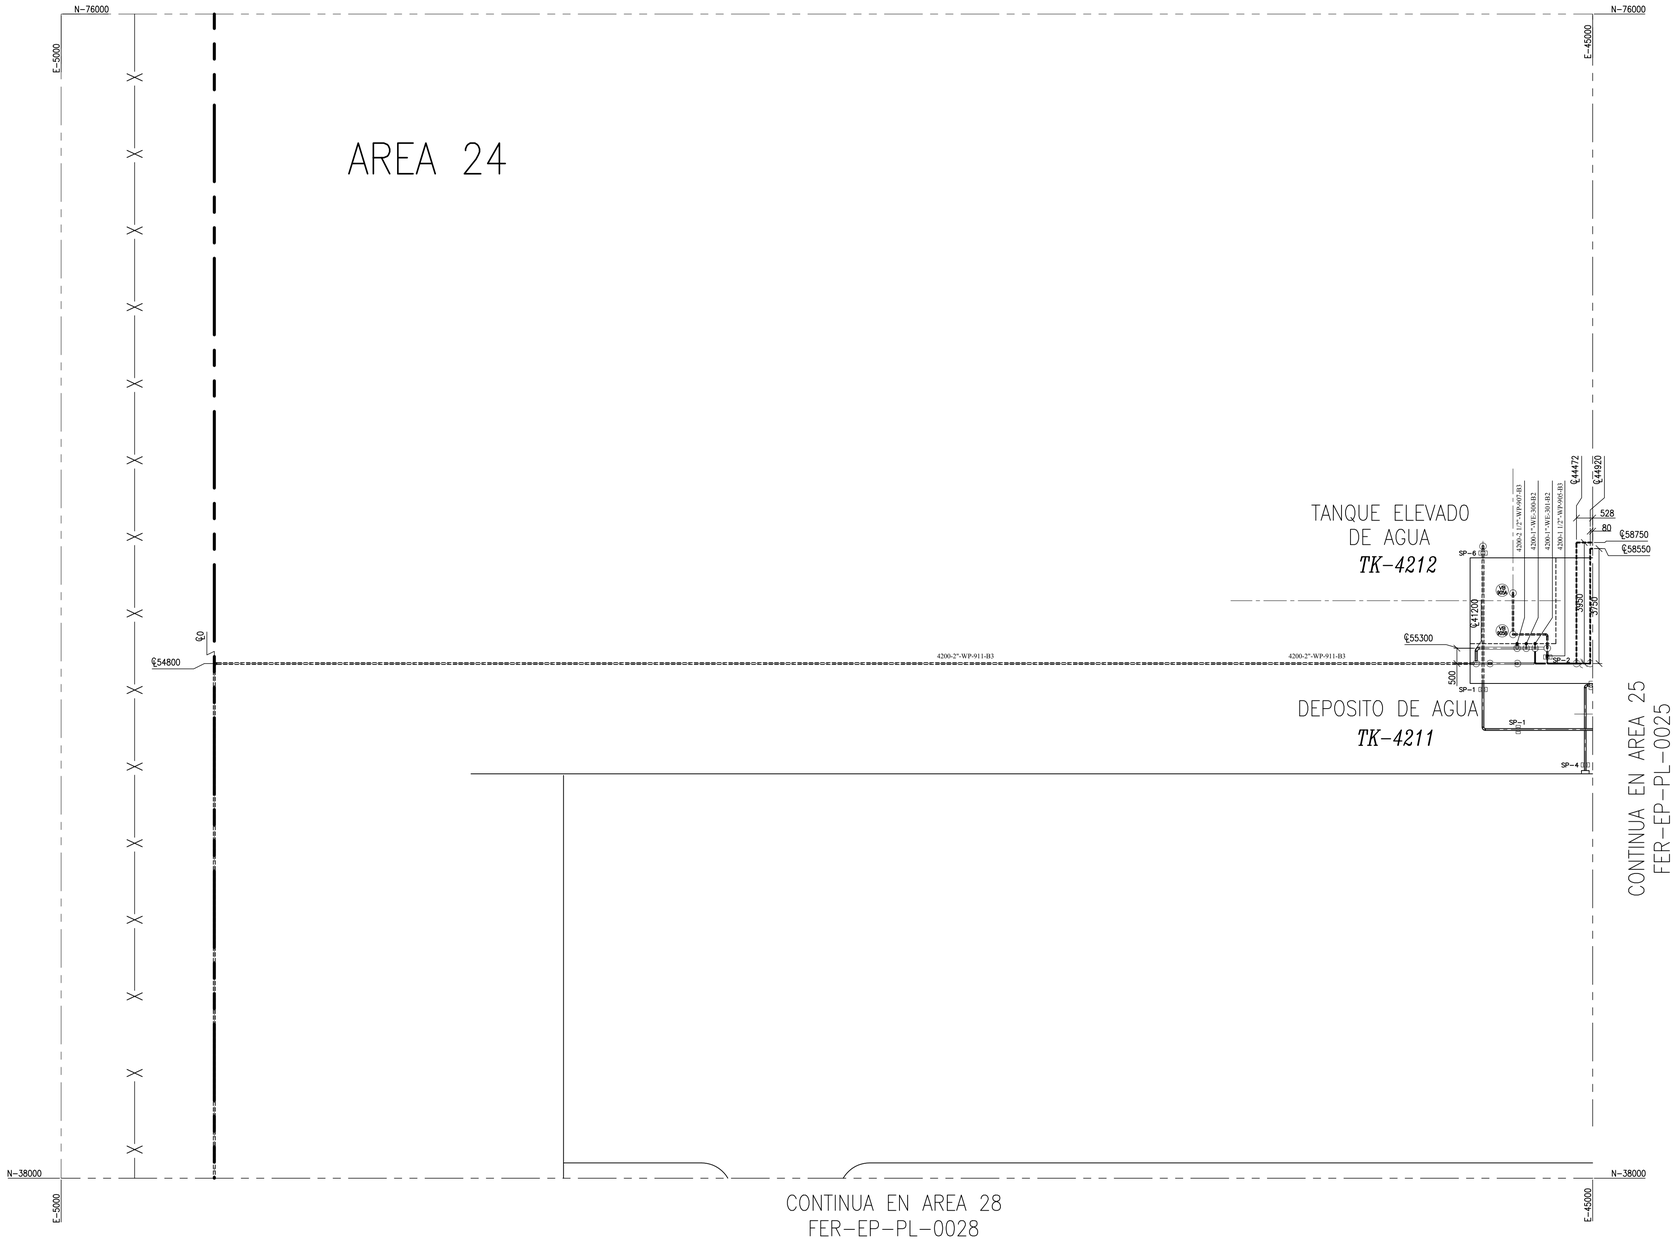

NOTAS GENERALES:

1- TODAS LAS DIMENSIONES ESTAN DADAS EN MILIMETROS

PLANOS DE REFERENCIA:

FER-EP-PK-0001 Plano LLAVE

REFERENCIAS

———	CAÑERIA AEREA
- - - - -	CAÑERIA ENTERRADA
XX	TIPO SOPORTES EXISTENTES
XX	BASES EXISTENTES
XXXX	INDICA SOPORTE METALICO INSTALADO
S-XX	Nro de SOPORTE
DADO	INDICA BASE DE HORMIGON
JD	JUNTA DIELECTRICA INSTALADA.
XXXX / XXXXX	IDENTIFICACION DE BASES DE H°A° P/SOPORTES

REV.	DESCRIPCIÓN	FECHA	DIBUJO	ELABORO	REVISO	APROBO
1	CONFORME A OBRA	03.01.2016	RS/JP	DOP	DAO	DAO
0	CONFORME A OBRA	01.07.2015	DOP	DOP	APA	AAP

LISTA DE REVISIONES

GERENCIA TÉCNICA

REEMPLAZA A: PLZ-TN113-061 | REV. A | REEMPLAZADO POR: | REV.

ESTE DOCUMENTO ES PROPIEDAD DE TRANSPORTADORA DE GAS DEL NORTE S.A., QUIEN SALVAGUARDARÁ SUS DERECHOS CONFORME A LAS PREVISIONES DE LA LEY.

TITULO: PLANO AREA 24

TIPO DE ELABORADO: PLANO AREA

LUGAR: PLANTA COMPRESORA FERREYRA
PROVINCIA DE CORDOBA
OBRA: GENERACION DE DOCUMENTACION MASTER

Nº DE OBRA: 15P17

TRANSPORTADORA DE GAS DEL NORTE S.A.

NUMERO DE ELABORADO TGN: FER-EP-PL-0024

ESCALA: 1:100

HOJA Nº: 24 DE 31

REVISION: 1

FORMATO IRAM A1 (841 mm x 594 mm)

Archivo DWG: FER-EP-PL-0024.DWG

NUMERO DE PLANO: FER-EP-PL-0025

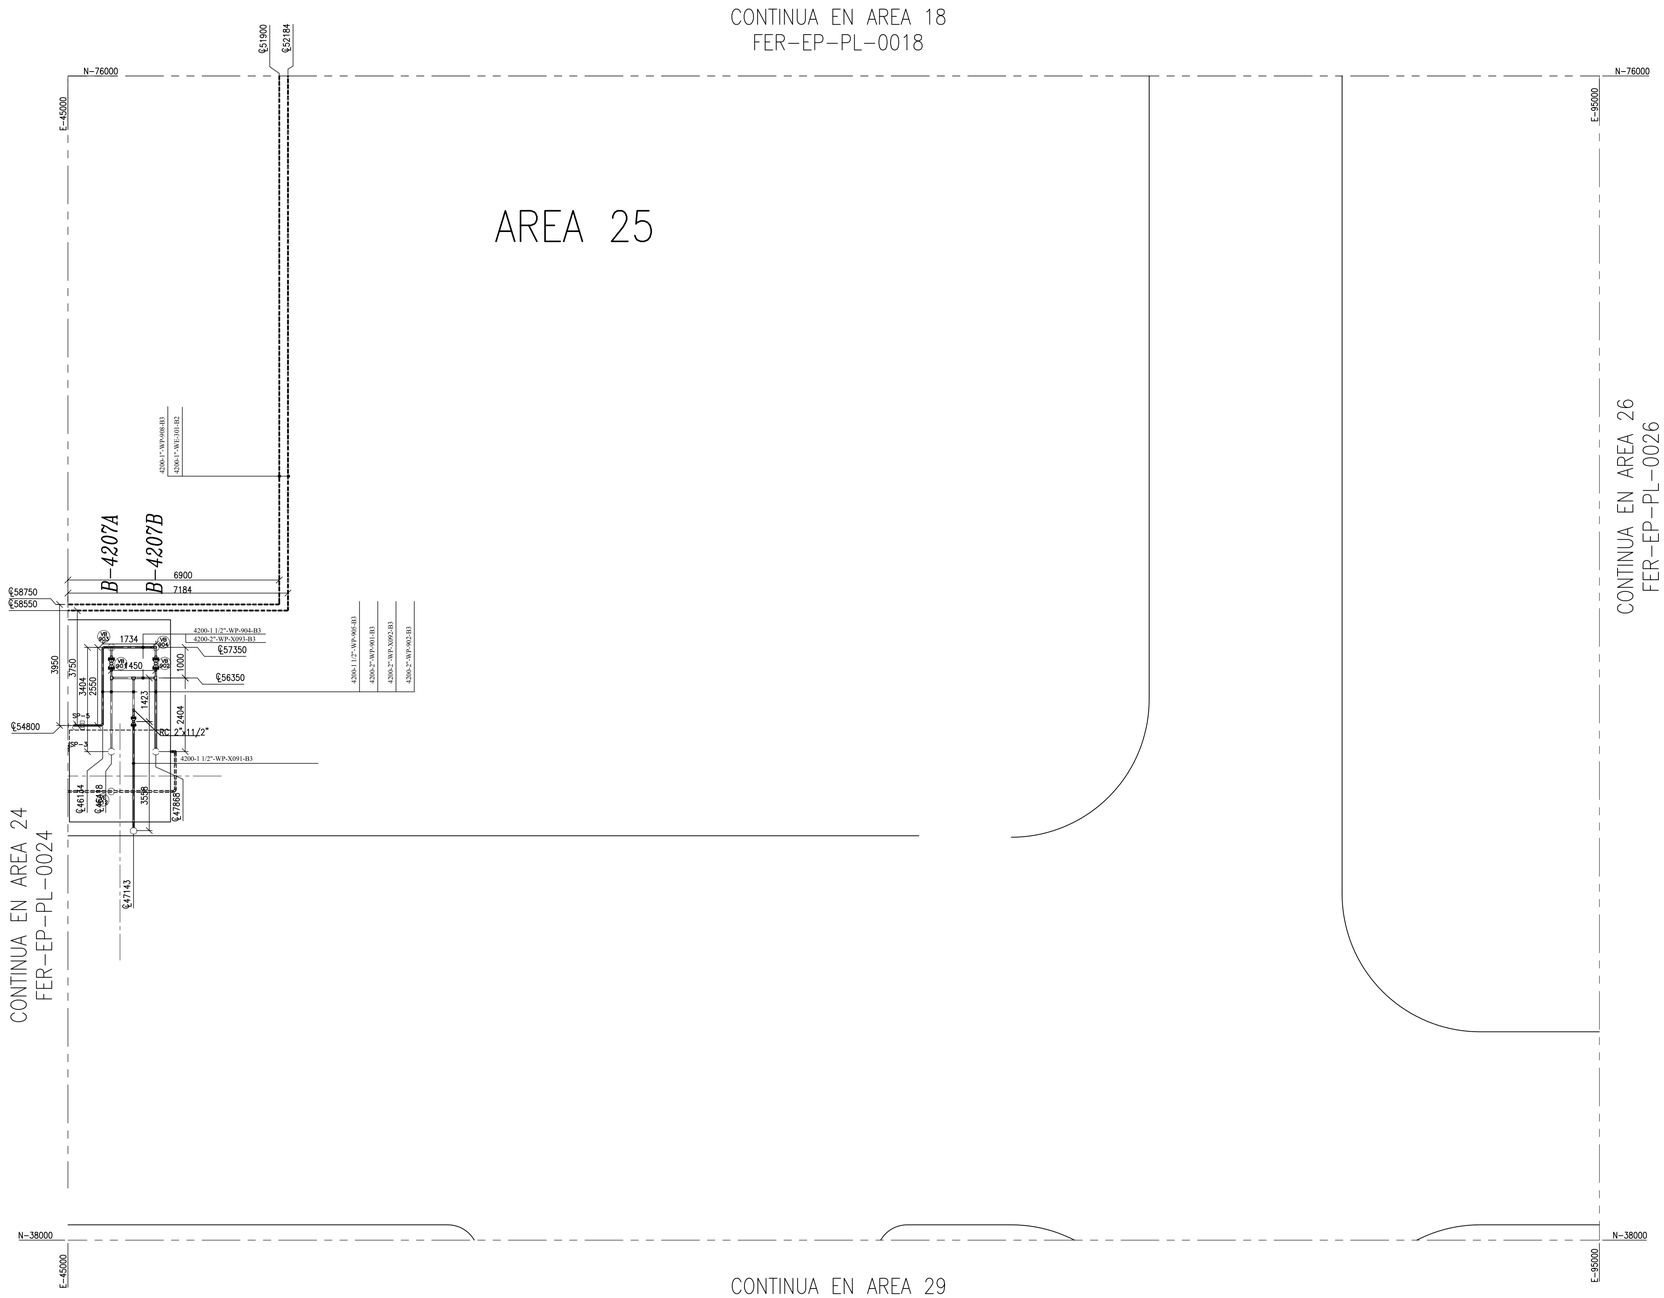

NOTAS GENERALES:

1- TODAS LAS DIMENSIONES ESTAN DADAS EN MILIMETROS

PLANOS DE REFERENCIA:

FER-EP-PK-0001 Plano LLAVE

REFERENCIAS

———	CAÑERIA AEREA
- - - - -	CAÑERIA ENTERRADA
XX	TIPO SOPORTES EXISTENTES
XX	BASES EXISTENTES
XXX	INDICA SOPORTE METALICO INSTALADO
S-XX	Nro de SOPORTE
DADO	INDICA BASE DE HORMIGON
JD	JUNTA DIELECTRICA INSTALADA.
XXXX / XXXX	IDENTIFICACION DE BASES DE H°A° P/SOPORTES

REV.	DESCRIPCIÓN	FECHA	DIBUJO	ELABORO	REVISO	APROBO
1	CONFORME A OBRA	03.01.2016	RS/JP	DOP	DAO	DAO
0	CONFORME A OBRA	01.07.2015	DOP	DOP	APA	AAP

LISTA DE REVISIONES

GERENCIA TÉCNICA

REEMPLAZA A:	REV.	REEMPLAZADO POR:	REV.
PLZ-TN113-061	A		

ESTE DOCUMENTO ES PROPIEDAD DE TRANSPORTADORA DE GAS DEL NORTE S.A., QUIEN SALVAGUARDARÁ SUS DERECHOS CONFORME A LAS PREVISIONES DE LA LEY.

TITULO: **PLANO AREA 25**

TIPO DE ELABORADO: **PLANO AREA**

TRANSPORTADORA DE GAS DEL NORTE S.A.

LUGAR: **PLANTA COMPRESORA FERREYRA**
PROVINCIA DE CORDOBA
OBRA: **GENERACION DE DOCUMENTACION MASTER**

N° DE OBRA: **15P17**

NUMERO DE ELABORADO TGN: **FER-EP-PL-0025**

ESCALA: **1:100**

HOJA N° **25 DE 31**

REVISION: **1**

Archivo: CAD-FER-EP-PL-0025.DWG

FORMATO IRAM A1 (841 mm x 594 mm)

NUMERO DE PLANO: FER-EP-PL-0026

CONTINUA EN AREA 16
FER-EP-PL-0016

N-76000

E-95000

E-145000

ANTENA

AREA 26

℄136500

CONTINUA EN AREA 26
FER-EP-PL-0026

CONTINUA EN AREA 27
FER-EP-PL-0027

N-38000

E-95000

E-145000

CONTINUA EN AREA 30
FER-EP-PL-0030

FORMATO IRAM A1 (841 mm x 594 mm)

NOTAS GENERALES:

1- TODAS LAS DIMENSIONES ESTAN DADAS EN MILIMETROS

PLANOS DE REFERENCIA:

FER-EP-PK-0001 Plano LLAVE

REFERENCIAS

———	CAÑERIA AEREA
- - - - -	CAÑERIA ENTERRADA
XX	TIPO SOPORTES EXISTENTES
XX	BASES EXISTENTES
XXX	INDICA SOPORTE METALICO INSTALADO
S-XX	Nro de SOPORTE
DADO	INDICA BASE DE HORMIGON
JD	JUNTA DIELECTRICA INSTALADA.
XXXX / YYYY	IDENTIFICACION DE BASES DE H°A° P/SOPORTES

REV.	DESCRIPCIÓN	FECHA	DIBUJO	ELABORO	REVISO	APROBO
1	CONFORME A OBRA	03.01.2016	RS/JP	DOP	DAO	DAO
0	CONFORME A OBRA	01.07.2015	DOP	DOP	APA	AAP

LISTA DE REVISIONES

GERENCIA TÉCNICA

REEMPLAZA A: PLZ-TN113-061 REV. A

REEMPLAZADO POR: REV.

ESTE DOCUMENTO ES PROPIEDAD DE TRANSPORTADORA DE GAS DEL NORTE S.A., QUIEN SALVAGUARDARÁ SUS DERECHOS CONFORME A LAS PREVISIONES DE LA LEY.

TITULO: PLANO AREA 26

TIPO DE ELABORADO: PLANO AREA

TRANSPORTADORA DE GAS DEL NORTE S.A.

LUGAR: PLANTA COMPRESORA FERREYRA
PROVINCIA DE CORDOBA

OBRA: GENERACION DE DOCUMENTACION MASTER

N° DE OBRA: 15P17

NUMERO DE ELABORADO TGN: FER-EP-PL-0026

ESCALA: 1:100

HOJA N° 26 DE 31

REVISION: 1

Archivo: CAD-FER-EP-PL-0026.DWG

NUMERO DE PLANO: FER-EP-PL-0027

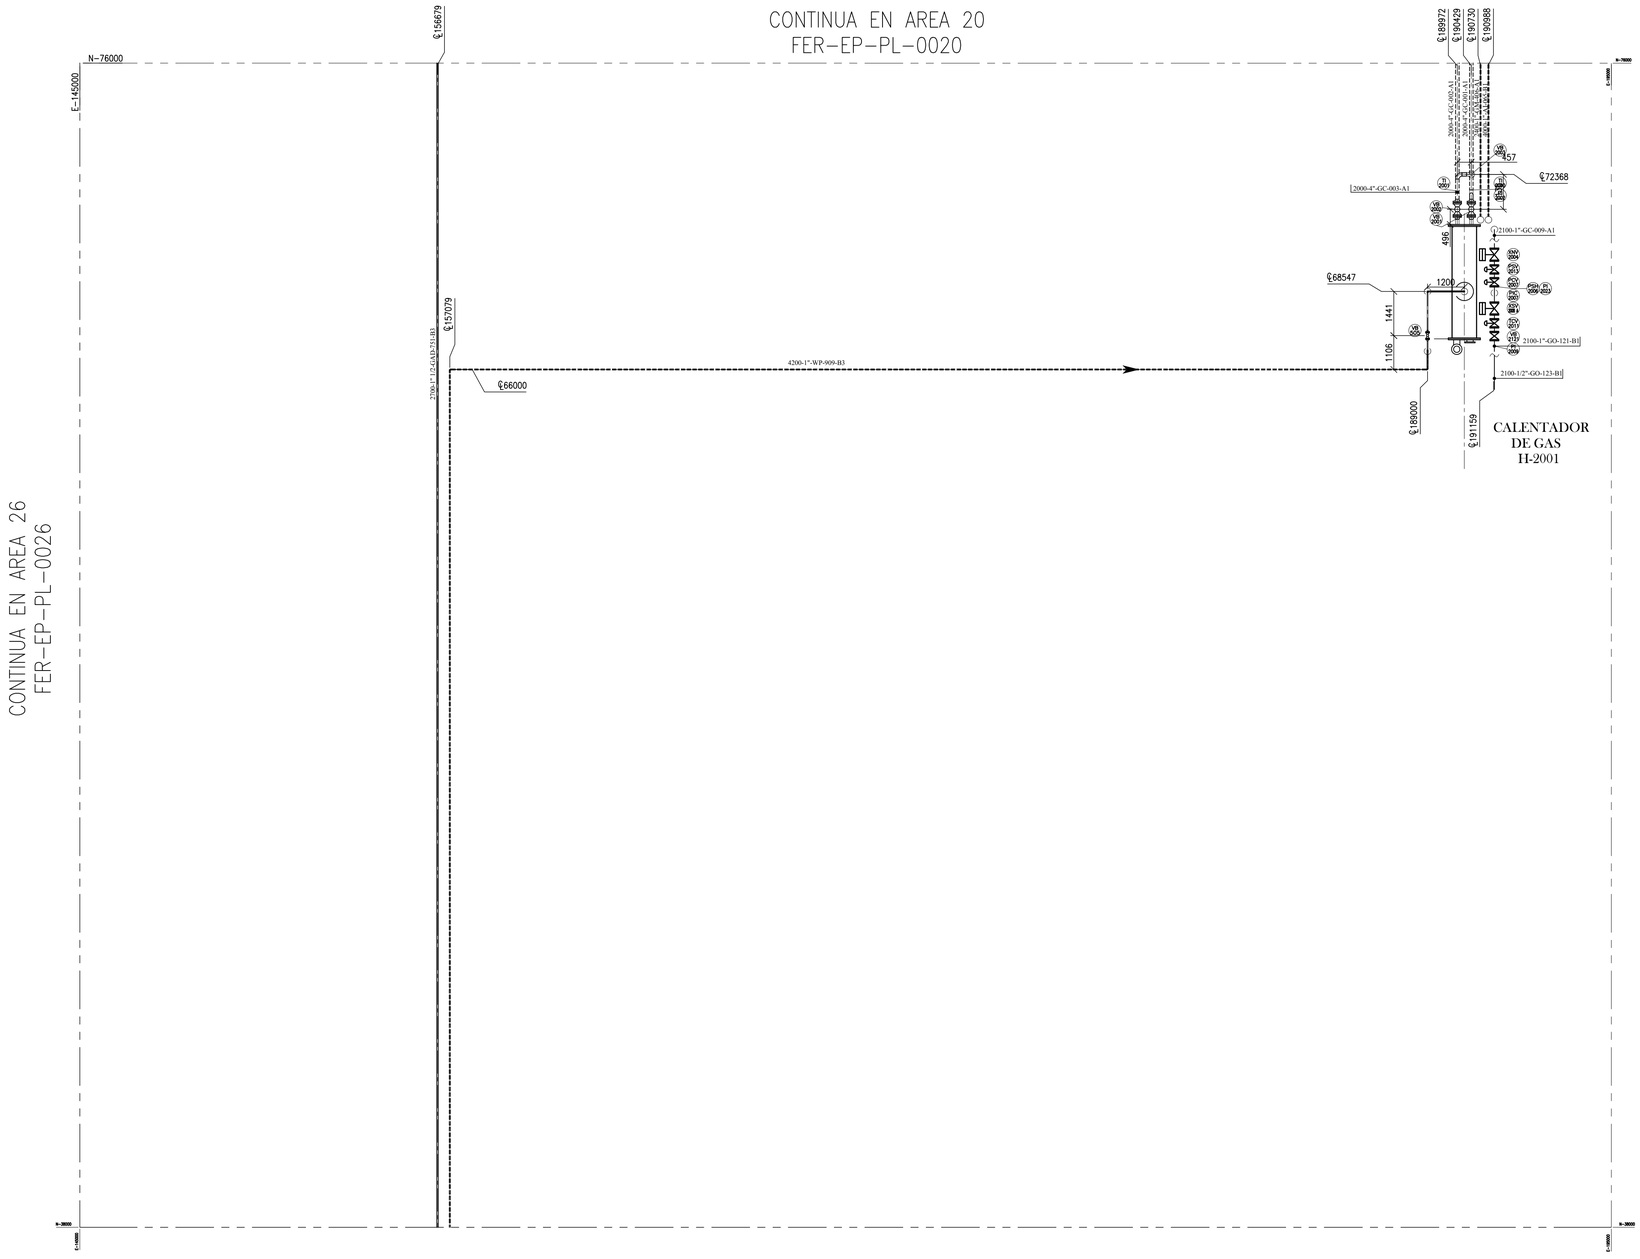

NOTAS GENERALES:

1– TODAS LAS DIMENSIONES ESTAN DADAS EN MILIMETROS

PLANOS DE REFERENCIA:

FER–EP–PK–0001 Plano LLAVE

REFERENCIAS

———	CAÑERIA AEREA
– – – – –	CAÑERIA ENTERRADA
XX	TIPO SOPORTES EXISTENTES
XX	BASES EXISTENTES
XXX	INDICA SOPORTE METALICO INSTALADO
S-XX	Nro de SOPORTE
DADO	INDICA BASE DE HORMIGON
JD	JUNTA DIELECTRICA INSTALADA.
XXXX / XXXX	IDENTIFICACION DE BASES DE H°A° P/SOPORTES

REV.	DESCRIPCIÓN	FECHA	DIBUJO	ELABORO	REVISO	APROBO
1	CONFORME A OBRA	03.01.2016	RS/JP	DOP	DAO	DAO
0	CONFORME A OBRA	01.07.2015	DOP	DOP	APA	AAP

LISTA DE REVISIONES

GERENCIA TÉCNICA

REEMPLAZA A: PLZ–TN113–061 | REV. A | REEMPLAZADO POR: | REV.

ESTE DOCUMENTO ES PROPIEDAD DE TRANSPORTADORA DE GAS DEL NORTE S.A., QUIEN SALVAGUARDARÁ SUS DERECHOS CONFORME A LAS PREVISIONES DE LA LEY.

TITULO: **PLANO AREA 27**

TIPO DE ELABORADO: PLANO AREA

LUGAR: **PLANTA COMPRESORA FERREYRA**
PROVINCIA DE CORDOBA
OBRA: **GENERACION DE DOCUMENTACION MASTER**

N° DE OBRA: **15P17**

NUMERO DE ELABORADO TGN: **FER–EP–PL–0027**

ESCALA: 1:100

HOJA N° 27 DE 31

REVISION: 1

TRANSPORTADORA DE GAS DEL NORTE S.A.

Archivo: CAD-FER-EP-PL-0027.DWG

FORMATO IRAM A1 (841 mm x 594 mm)

NUMERO DE PLANO: FER-EP-PL-0028

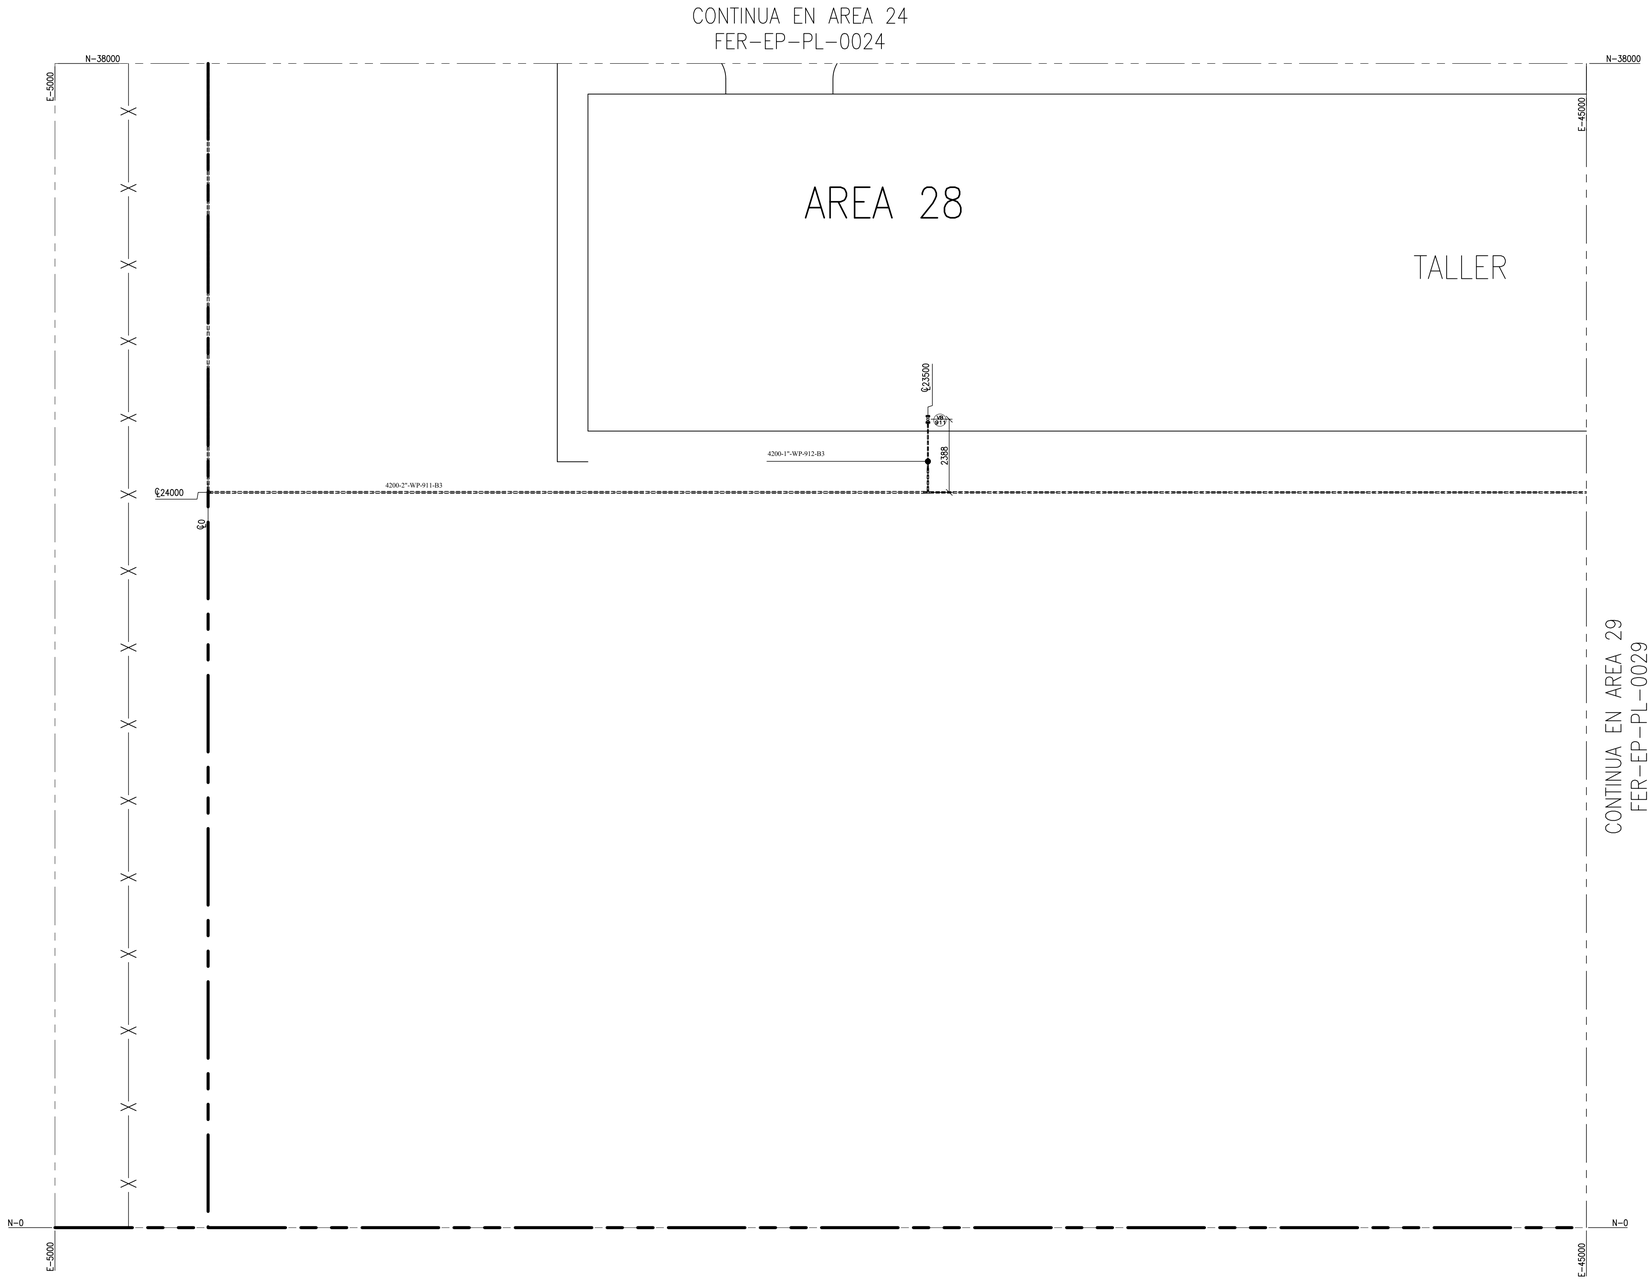

NOTAS GENERALES:

1- TODAS LAS DIMENSIONES ESTAN DADAS EN MILIMETROS

PLANOS DE REFERENCIA:

FER-EP-PK-0001 Plano LLAVE

REFERENCIAS

———	CAÑERIA AEREA
- - - - -	CAÑERIA ENTERRADA
XX	TIPO SOPORTES EXISTENTES
XX	BASES EXISTENTES
XXX	INDICA SOPORTE METALICO INSTALADO
S-XX	Nro de SOPORTE
DADO	INDICA BASE DE HORMIGON
JD	JUNTA DIELECTRICA INSTALADA.
XXXX / XXXX	IDENTIFICACION DE BASES DE H°A° P/SOPORTES

REV.	DESCRIPCIÓN	FECHA	DIBUJO	ELABORO	REVISO	APROBO
1	CONFORME A OBRA	03.01.2016	RS/JP	DOP	DAO	DAO
0	CONFORME A OBRA	01.07.2015	DOP	DOP	APA	AAP

LISTA DE REVISIONES

GERENCIA TÉCNICA

REEMPLAZA A: PLZ-TN113-061 REV. A

REEMPLAZADO POR: REV.

ESTE DOCUMENTO ES PROPIEDAD DE TRANSPORTADORA DE GAS DEL NORTE S.A., QUIEN SALVAGUARDARÁ SUS DERECHOS CONFORME A LAS PREVISIONES DE LA LEY.

TITULO: PLANO AREA 28

TIPO DE ELABORADO: PLANO AREA

TRANSPORTADORA DE GAS DEL NORTE S.A.

LUGAR: PLANTA COMPRESORA FERREYRA
PROVINCIA DE CORDOBA
OBRA: GENERACION DE DOCUMENTACION MASTER

N° DE OBRA: 15P17

NUMERO DE ELABORADO TGN: FER-EP-PL-0028

ESCALA: 1:100

HOJA N°: 28 DE 31

REVISION: 1

Archivo: CAD-FER-EP-PL-0028.DWG

FORMATO IRAM A1 (841 mm x 594 mm)

NUMERO DE PLANO: FER-EP-PL-0029

CONTINUA EN AREA 25
FER-EP-PL-0025

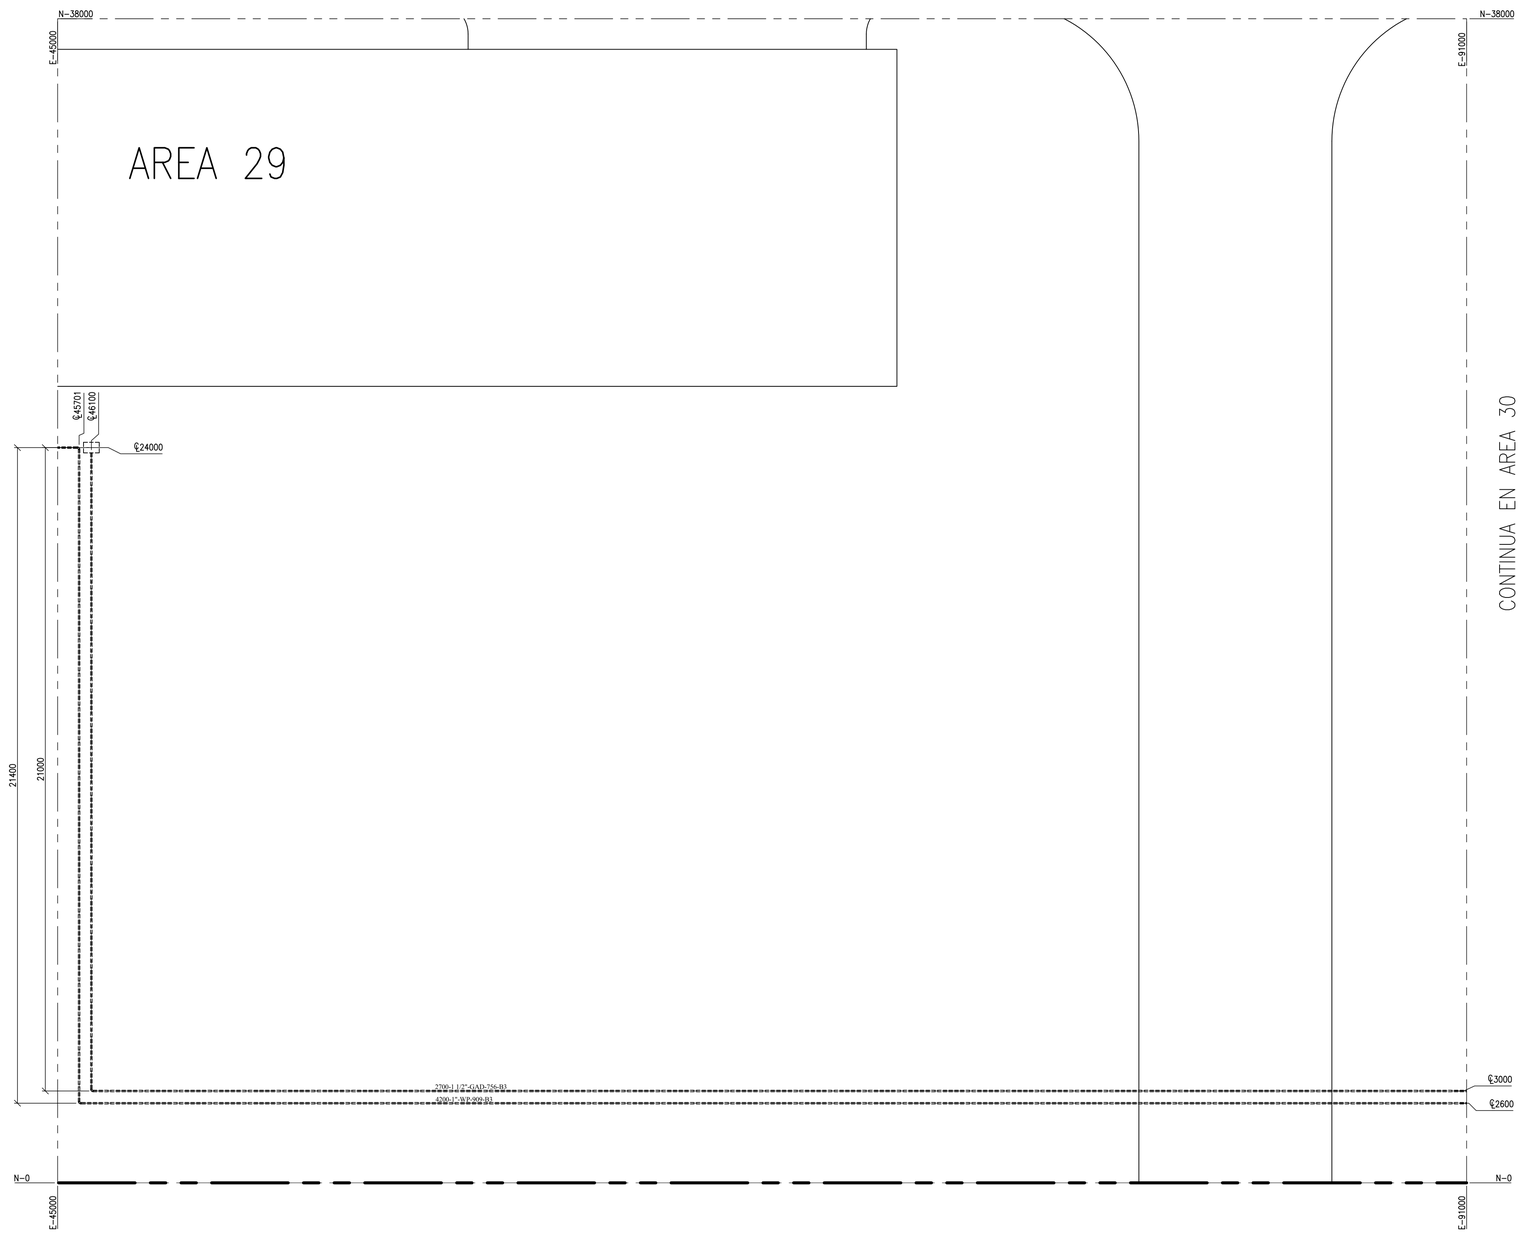

NOTAS GENERALES:

1- TODAS LAS DIMENSIONES ESTAN DADAS EN MILIMETROS

PLANOS DE REFERENCIA:

FER-EP-PK-0001 Plano LLAVE

REFERENCIAS

———	CAÑERIA AEREA
- - - - -	CAÑERIA ENTERRADA
XX	TIPO SOPORTES EXISTENTES
XX	BASES EXISTENTES
XXX	INDICA SOPORTE METALICO INSTALADO
S-XX	Nro de SOPORTE
DADO	INDICA BASE DE HORMIGON
JD	JUNTA DIELECTRICA INSTALADA.
XXXX / XXXX	IDENTIFICACION DE BASES DE H°A° P/SOPORTES

REV.	DESCRIPCIÓN	FECHA	DIBUJO	ELABORO	REVISO	APROBO
1	CONFORME A OBRA	03.01.2016	RS/JP	DOP	DAO	DAO
0	CONFORME A OBRA	01.07.2015	DOP	DOP	APA	AAP

LISTA DE REVISIONES

GERENCIA TÉCNICA

REEMPLAZA A: PLZ-TN113-061 | REV. A | REEMPLAZADO POR: | REV.

ESTE DOCUMENTO ES PROPIEDAD DE TRANSPORTADORA DE GAS DEL NORTE S.A., QUIEN SALVAGUARDARÁ SUS DERECHOS CONFORME A LAS PREVISIONES DE LA LEY.

TITULO: **PLANO AREA 29**

TIPO DE ELABORADO: PLANO AREA

LUGAR: **PLANTA COMPRESORA FERREYRA**
PROVINCIA DE CORDOBA
OBRA: **GENERACION DE DOCUMENTACION MASTER**

N° DE OBRA: 15P17

TRANSPORTADORA DE GAS DEL NORTE S.A.

NUMERO DE ELABORADO TGN: **FER-EP-PL-0029**

ESCALA: 1:100

HOJA N° 29 DE 31

REVISION: 1

Archivo: CAD-TER-EP-PL-0029.DWG

FORMATO IRAM A1 (841 mm x 594 mm)

NUMERO DE PLANO: FER-EP-PL-0030

CONTINUA EN AREA 26
FER-EP-PL-0026

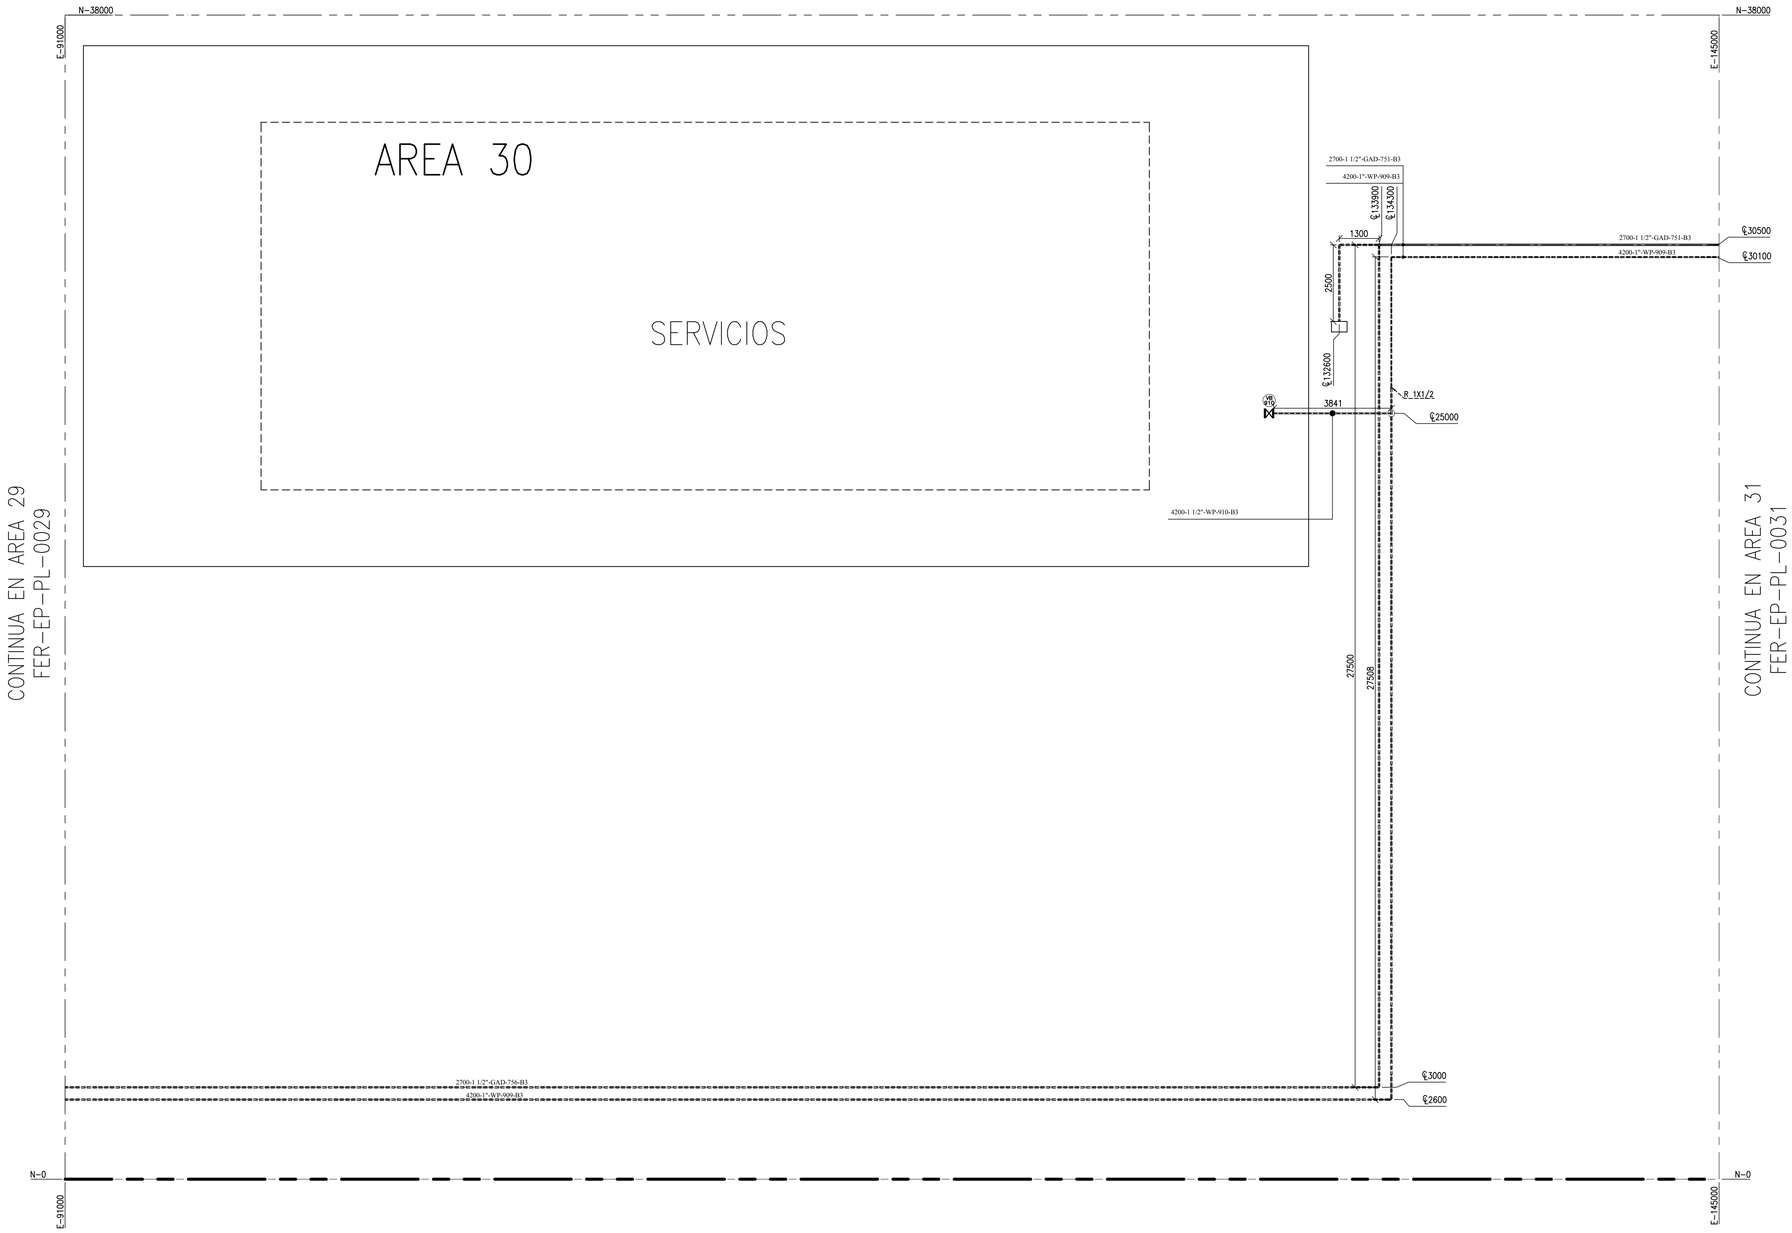

CONTINUA EN AREA 29
FER-EP-PL-0029

CONTINUA EN AREA 31
FER-EP-PL-0031

NOTAS GENERALES:

1- TODAS LAS DIMENSIONES ESTAN DADAS EN MILIMETROS

PLANOS DE REFERENCIA:

FER-EP-PK-0001 Plano LLAVE

REFERENCIAS

———	CAÑERIA AEREA
- - - - -	CAÑERIA ENTERRADA
XX	TIPO SOPORTES EXISTENTES
XX	BASES EXISTENTES
XXX	INDICA SOPORTE METALICO INSTALADO
S-XX	Nro de SOPORTE
DADO	INDICA BASE DE HORMIGON
JD	JUNTA DIELECTRICA INSTALADA.
XXXX / XXXXX	IDENTIFICACION DE BASES DE H°A° P/SOPORTES

REV.	DESCRIPCIÓN	FECHA	DIBUJO	ELABORO	REVISO	APROBO
1	CONFORME A OBRA	03.01.2016	RS/JP	DOP	DAO	DAO
0	CONFORME A OBRA	01.07.2015	DOP	DOP	APA	AAP

LISTA DE REVISIONES

GERENCIA TÉCNICA

REEMPLAZA A:	REV.	REEMPLAZADO POR:	REV.
PLZ-TN113-061	A		

ESTE DOCUMENTO ES PROPIEDAD DE TRANSPORTADORA DE GAS DEL NORTE S.A., QUIEN SALVAGUARDARÁ SUS DERECHOS CONFORME A LAS PREVISIONES DE LA LEY.

TITULO: PLANO AREA 30

TIPO DE ELABORADO: PLANO AREA

LUGAR: PLANTA COMPRESORA FERREYRA
PROVINCIA DE CORDOBA
OBRA: GENERACION DE DOCUMENTACION MASTER

N° DE OBRA: 15P17

TRANSPORTADORA DE GAS DEL NORTE S.A.

NUMERO DE ELABORADO TGN: FER-EP-PL-0030

ESCALA: 1:100

HOJA N°: 30 DE 31

REVISION: 1

Archivo: CAD FER-EP-PL-0030.DWG

FORMATO IRAM A1 (841 mm x 594 mm)

NUMERO DE PLANO: FER-EP-PL-0031

CONTINUA EN AREA 27
FER-EP-PL-0027

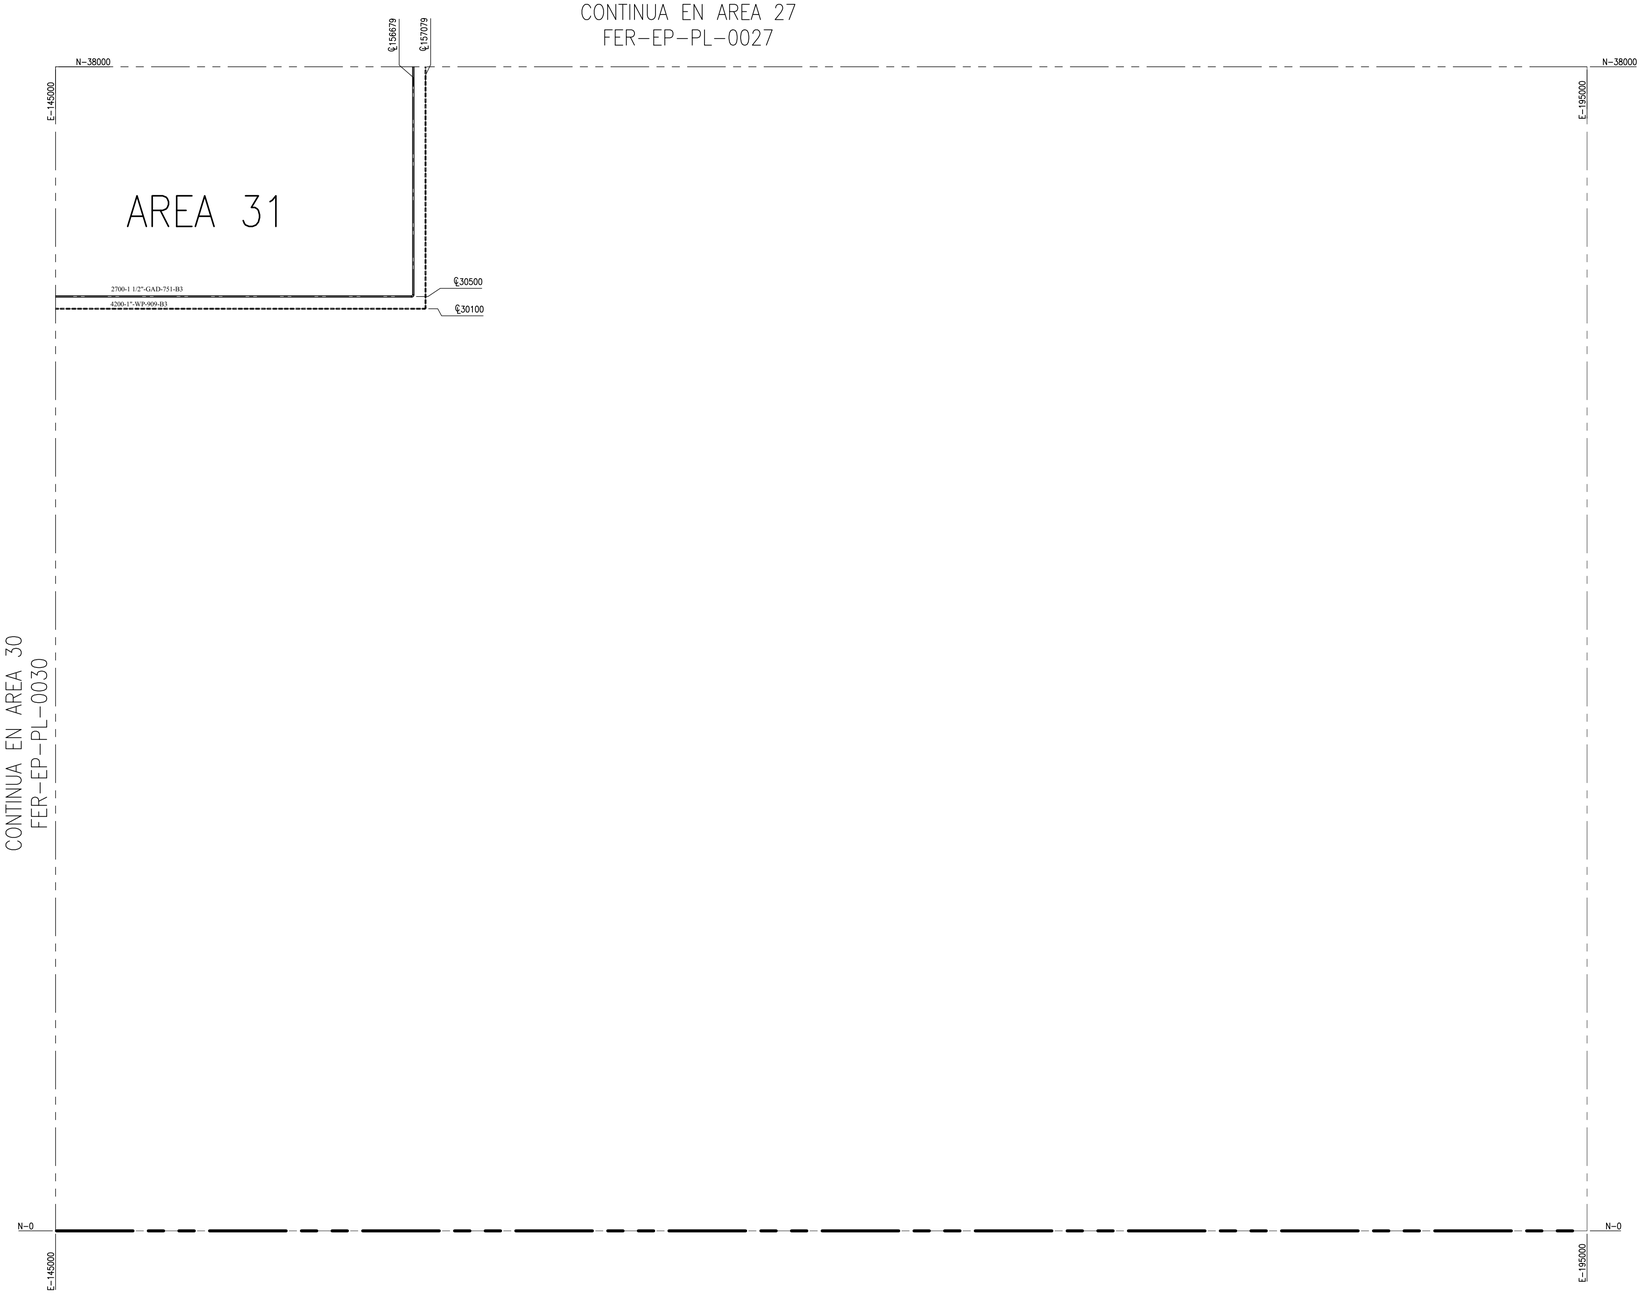

CONTINUA EN AREA 30
FER-EP-PL-0030

NOTAS GENERALES:

1- TODAS LAS DIMENSIONES ESTAN DADAS EN MILIMETROS

PLANOS DE REFERENCIA:

FER-EP-PK-0001 Plano LLAVE

REFERENCIAS

———	CAÑERIA AEREA
- - - - -	CAÑERIA ENTERRADA
XX	TIPO SOPORTES EXISTENTES
XX	BASES EXISTENTES
XXX	INDICA SOPORTE METALICO INSTALADO
S-XX	Nro de SOPORTE
DADO	INDICA BASE DE HORMIGON
JD	JUNTA DIELECTRICA INSTALADA.
XXXX / XXXXX	IDENTIFICACION DE BASES DE H°A° P/SOPORTES

REV.	DESCRIPCIÓN	FECHA	DIBUJO	ELABORO	REVISO	APROBO
1	CONFORME A OBRA	03.01.2016	RS/JP	DOP	DAO	DAO
0	CONFORME A OBRA	01.07.2015	DOP	DOP	APA	AAP

LISTA DE REVISIONES

GERENCIA TÉCNICA

REEMPLAZA A: PLZ-TN113-061 | REV. A | REEMPLAZADO POR: | REV.

ESTE DOCUMENTO ES PROPIEDAD DE TRANSPORTADORA DE GAS DEL NORTE S.A., QUIEN SALVAGUARDARA SUS DERECHOS CONFORME A LAS PREVISIONES DE LA LEY.

TITULO: PLANO AREA 31

TIPO DE ELABORADO: PLANO AREA

LUGAR: PLANTA COMPRESORA FERREYRA
PROVINCIA DE CORDOBA
OBRA: GENERACION DE DOCUMENTACION MASTER

N° DE OBRA: 15P17

TRANSPORTADORA DE GAS DEL NORTE S.A.

NUMERO DE ELABORADO TGN: FER-EP-PL-0031

ESCALA: 1:100

HOJA N° 31 DE 31

REVISION: 1

Archivo: CAD-FER-EP-PL-0031.DWG

FORMATO IRAM A1 (841 mm x 594 mm)