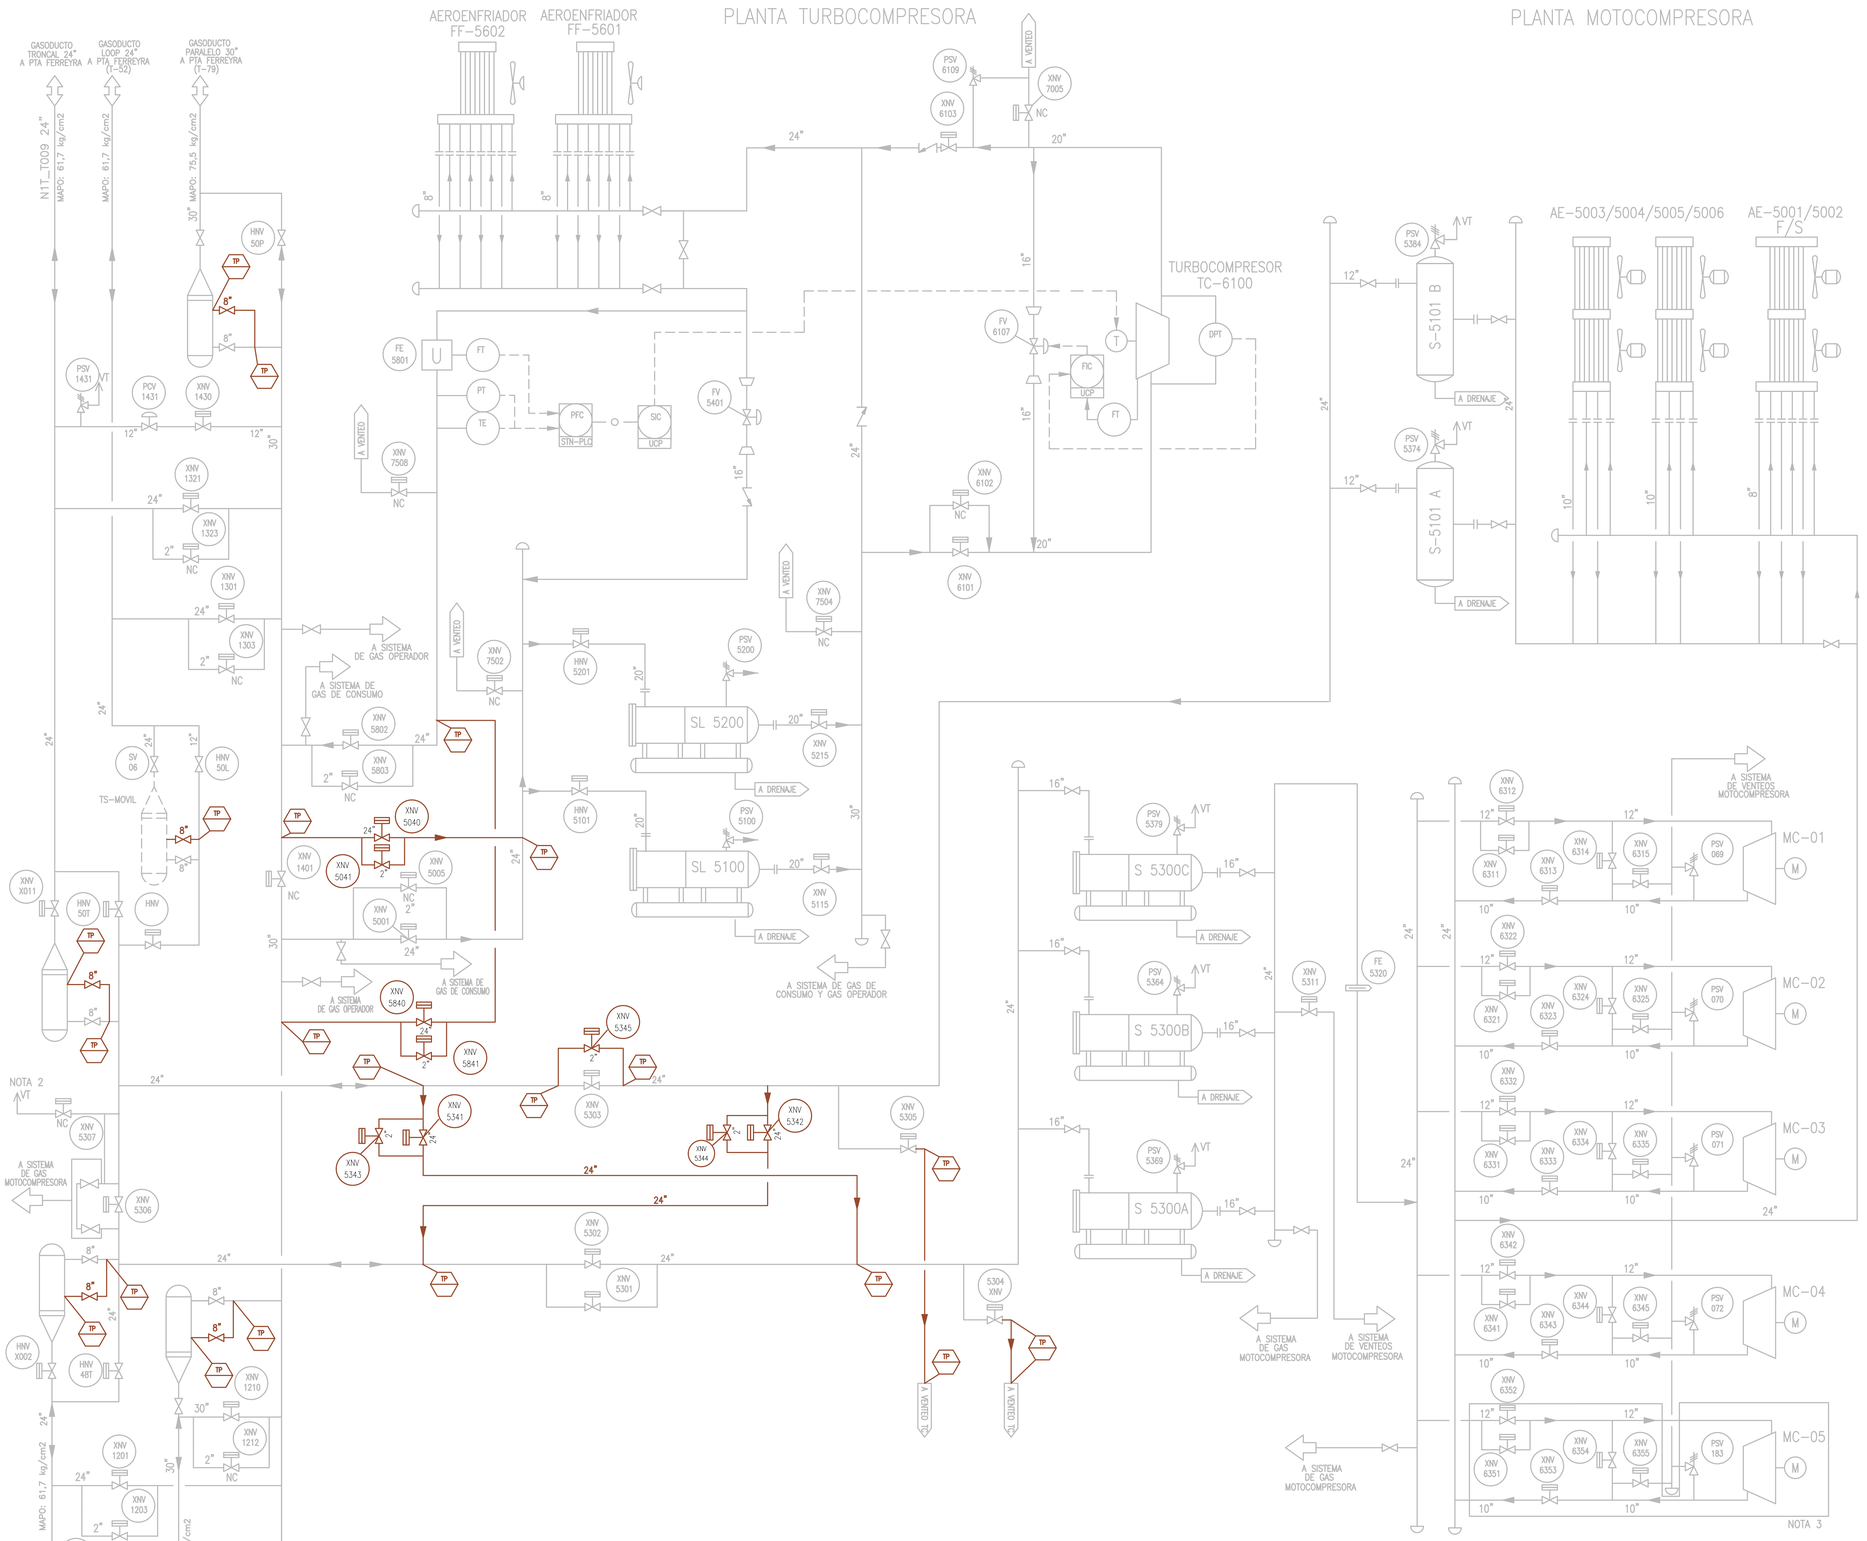

REFERENCIAS:

- PROYECTO REVERSIÓN DE PLANTAS COMPRESORAS
- EXISTENTE TGN

DOCUMENTACIÓN DE REFERENCIA:

RGNIB-00-G-MD-0004 MEMORIA DESCRIPTIVA – OBRAS DE BI-DIRECCIONALIDAD EN PLANTAS COMPRESORAS

REV.	DESCRIPCIÓN	FECHA	ELABORÓ	REVISÓ	APROBÓ
0	EMISIÓN PARA LICITACIÓN	18-04-2023	DM	JCP	AC

LISTA DE REVISIONES

UNIDAD DE EJECUCIÓN GASODUCTOS

ENERGÍA ARGENTINA SE RESERVA LA PROPIEDAD DE ESTE DOCUMENTO CON PROHIBICIÓN DE REPRODUCIRLO, MODIFICARLO O TRANSFERIRLO EN TODO O EN PARTE A OTRA FIRMA O PERSONA SIN SU PREVIA AUTORIZACIÓN ESCRITA.

TÍTULO: DIAGRAMA DE FLUJO DE PROCESOS

TIPO DE ELABORADO: DIAGRAMA DE FLUJO DE PROCESOS (PFD)

LUGAR: DEAN FUNES

OBRA: REVERSIÓN DEL GASODUCTO NORTE

ENERGÍA ARGENTINA

NÚMERO DE ELABORADO ENERGÍA ARGENTINA: RGNIB-06-R-FS-0004

ESCALA: S/E

HOJA N°: 1

REVISIÓN: 0

Archivo CAD: RGNIB-06-R-FS-0004_0.dwg

FORMATO A1-H