


TIO-ED-PI-0001

NUMERO DE PLANO:

1
2
3
4
5
6
7
8
9

FORMATO BAW A1 (841 mm x 594 mm)

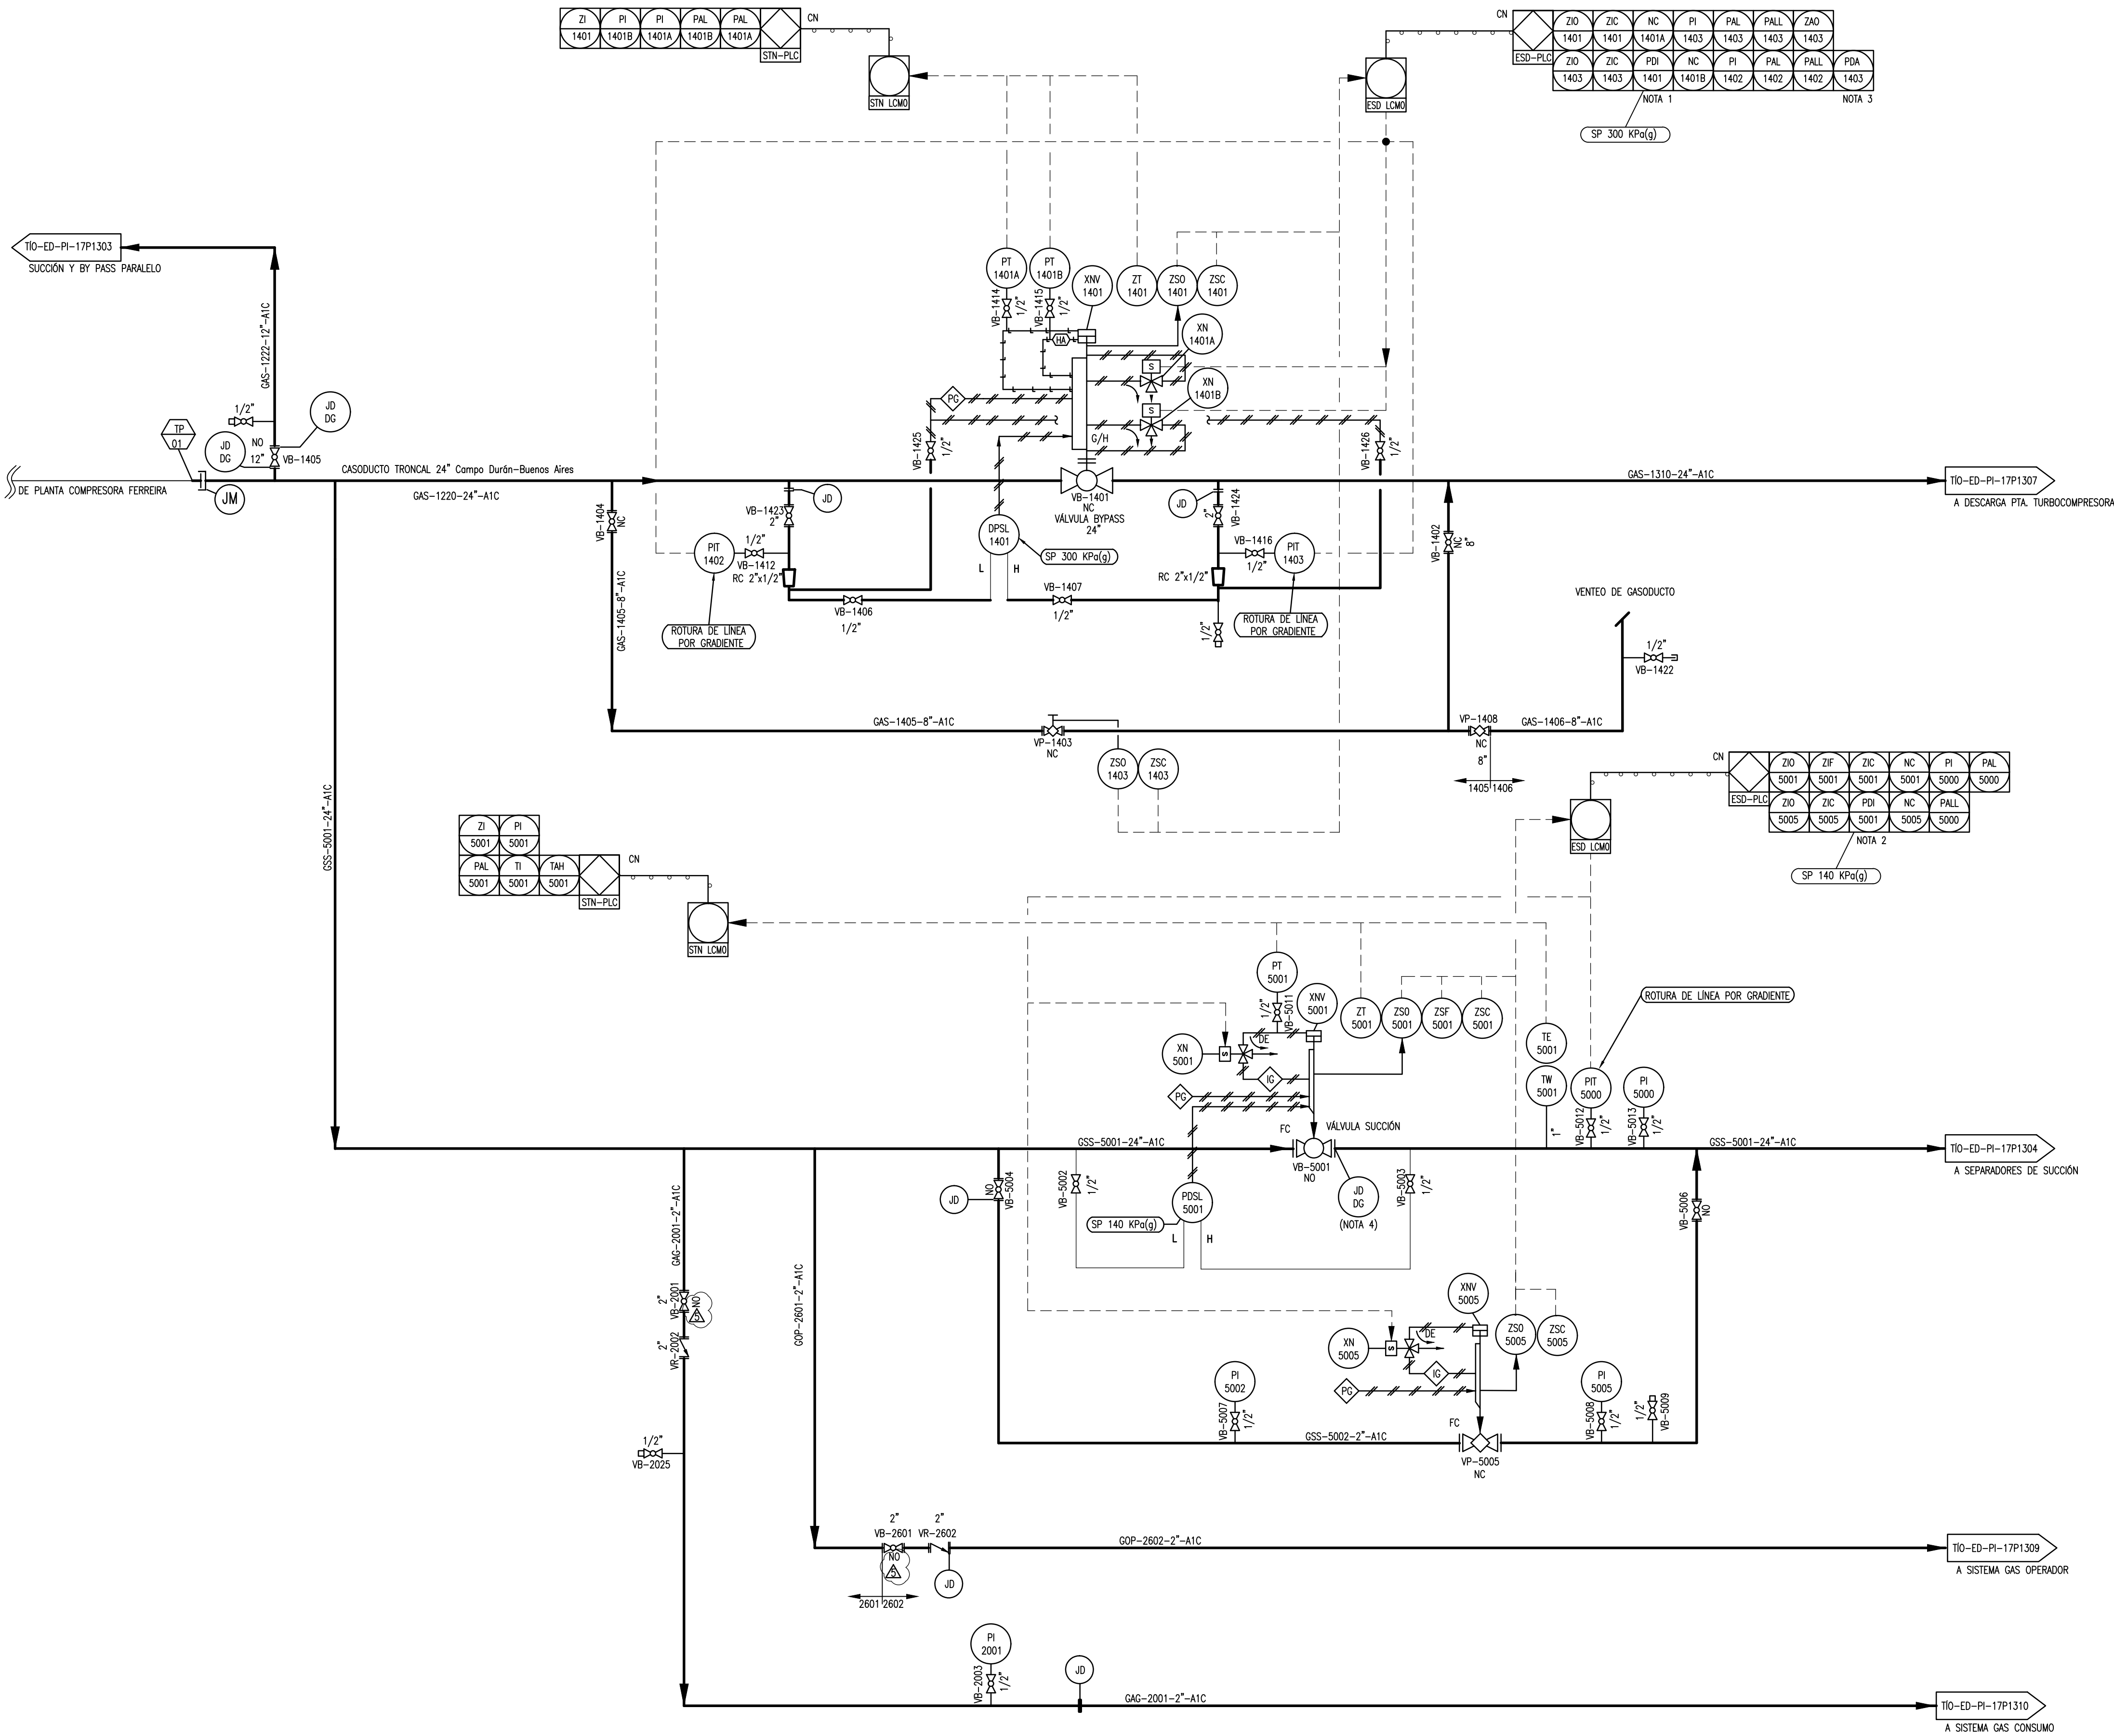

- NOTAS:
1. LA PRESION DIFERENCIAL ENTRE PIT-1403 Y PIT-1402 HABILITA LA APERTURA DE LA VALVULA XNV-1401.
 2. LA PRESION DIFERENCIAL ENTRE PIT-5000 Y PIT-1402 HABILITA LA APERTURA DE LA VALVULA XNV-5001.
 3. SI LA PRESION DIFERENCIAL ENTRE PIT-1402 Y PIT-1403 ES SUPERIOR A 300 kPa, DARA ALARMA (PDA-1403) (P1402>P1403)
 4. DESCARGADOR GASEOSO CON CABLE DESCONECTADO. NECESARIO REPARAR.

0	CONFORME A OBRA	04-10-17	BON	MER	DAV	APA
4	PARA APROBACION	16-09-17	BON	MER	DAV	APA
REV.	DESCRIPCION	FECHA	DIBUJO	ELABORO	REVISO	APROBO

LISTA DE REVISIONES

REEMPLAZA A:	REV.	REEMPLAZADO POR:	REV.	TITULO:	TIPO DE ELABORADO:	LUGAR:	N° DE OBRA
TIO-ED-PI-17P1302	5	TIO-ED-PI-0001	0	SUCCION Y BY PASS TRONCAL	P&ID	PTA. TIO PUJIO - PCIA. CORDOBA	17P13
ESTE DOCUMENTO ES PROPIEDAD DE TRANSPORTADORA DE GAS DEL NORTE S.A. QUIEN SALVAGUARDARA SUS DERECHOS CONFORME A LAS PREVISIONES DE LA LEY.							REVISION
OBRA: ANALISIS DE RIESGO EN PLANTAS COMPRESORAS							0
NUMERO DE ELABORADO TGN:							ESCALA
TIO-ED-PI-0001							HOJA N° 2 DE 25

GERENCIA TECNICA

SEIBO INGENIERIA S.A.

TGN TRANSPORTADORA DE GAS DEL NORTE S.A.

