


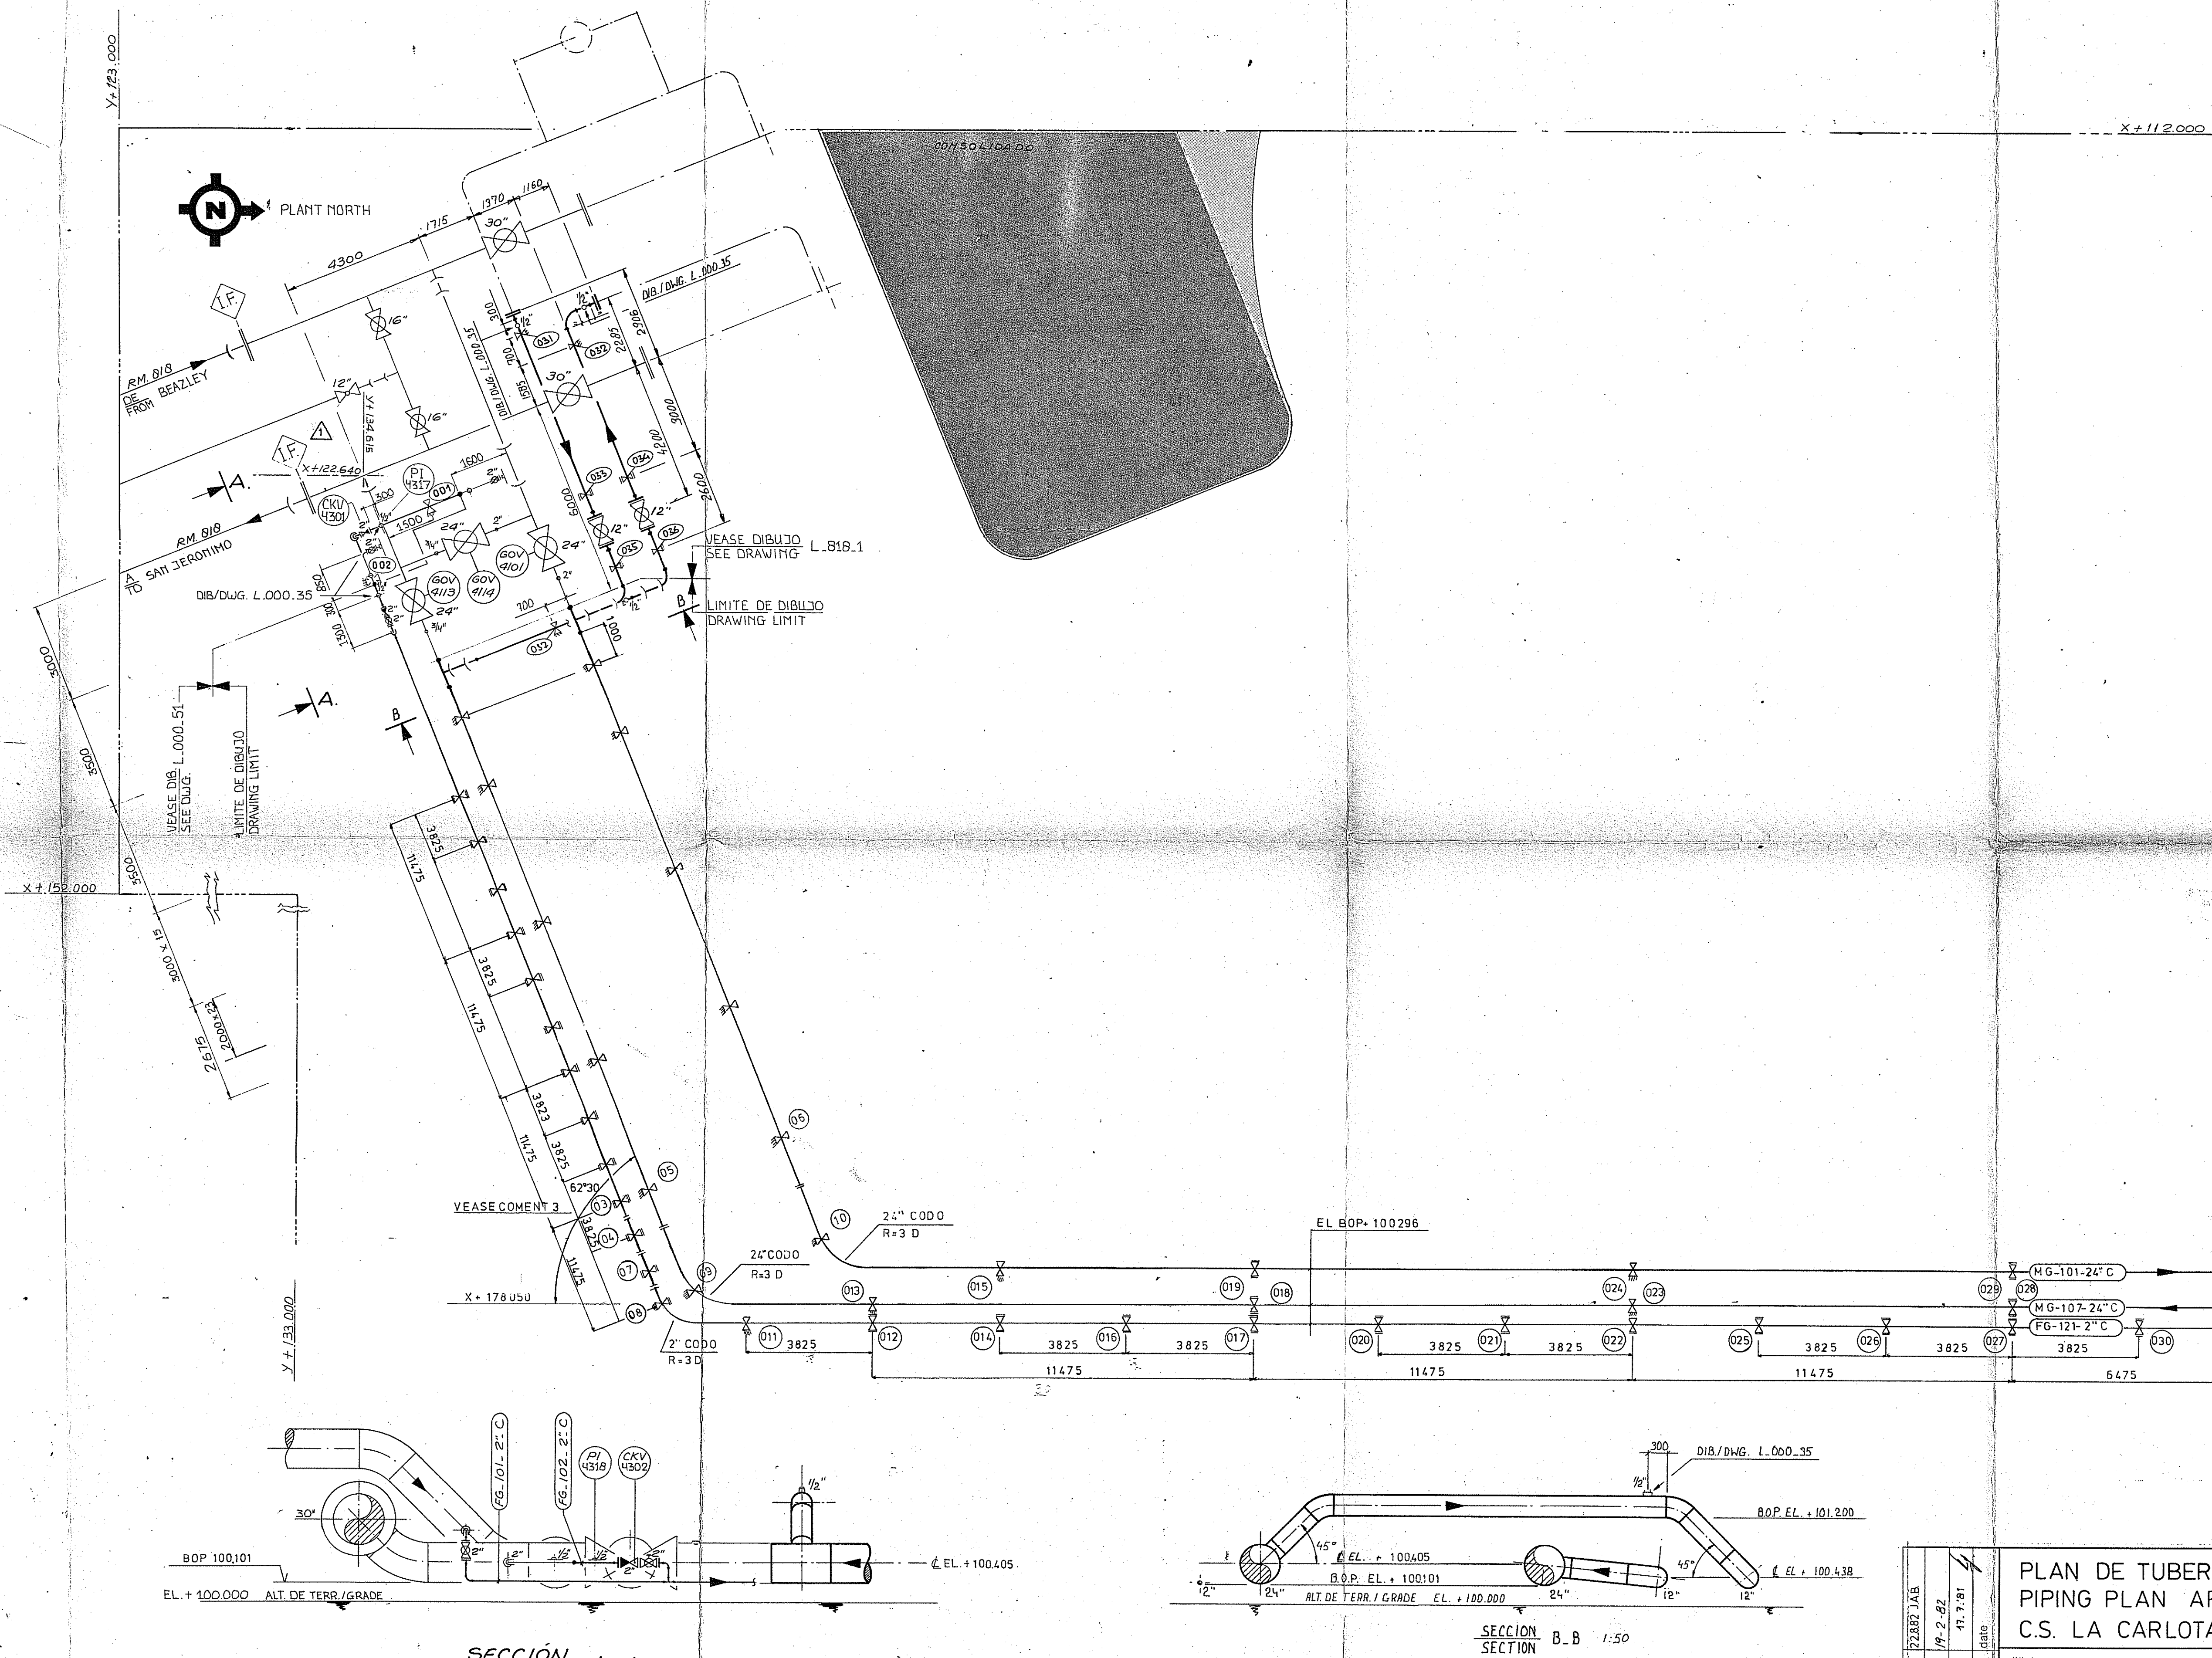

COMENTARIO
REMARKS

1. DIMENSIONES EN mm. SALVO DADO DE OTRA MANERA.
DIMENSIONS IN mm, UNLESS STATED OTHERWISE.
2. ALT. DE TERR. = +100.000
GRADE
3. ANGULO DERECHO Y SITUACIÓN DE LA LINEA EXISTENTE PARA SER CONTROLADO EN EL SITIO
RIGHT EDGE AND SITUATION OF THE EXISTING LINE, TO BE CHECKED AT SITE

DIBUJOS DE REFERENCIA REFERENCE DRAWINGS	DIB. NO. DWG. NO.
SÍMBOLOS BÁSICOS PARA PLAN DE TUB. BASIC SYMBOLS FOR PIPE LINE DWG'S	A.000.3
DIAGRAMA DE GAS PRINCIPAL P&I DIAGRAM MAIN GASSYSTEM	J.104.1
DIAGRAMA DE GAS COMBUSTION (GEN.) P&I DIAGRAM FUEL GASSYSTEM (GEN.)	J.104.3
PLAN DE TUBERIA ZONA -2 PIPING PLAN AREA -2	L.104.2
PLAN LLAVE (GUÍA DE ZONAS) KEY PLAN	L.104.15
LISTA DE VALVULAS VALVE LIST	A.104.4
LISTA DE LINEAS ESPECIFICADAS LINE SCHEDULE LIST	A.104.5
LIST OF SUPPORT LOADS	A.104.8
MATERIAL LIST MG	BML.104.5
MATERIAL LIST FG	BML.104.3
24" CONECCION DE COMPRESION 24" CONN. FOR COMPRESSOR STATION	L.818.1
2" CONECCION DE GAS COMBUSTIBLE 2" FUEL GAS CONNECTION	L.000.51
CONECCION DE 1/2", 3/4" O 1" 1/2" 3/4" OR 1" STANDARD CONNECTION	L.000.35
INSTRUMENT INDEX	J.104.12

CONFORME
A OBRA
FECHA

PLAN DE TUBERIA ZONA -1
PIPING PLAN AREA -1
C.S. LA CARLOTA

cliente: consorcio gasoducto centro-oeste s.a.
comitente: gas del estado 3/2

dib.: Gasunie Engineering
drawn by: [Signature]
scale: 1:100 1:50
cont.: [Signature]
chkd.: [Signature]
date: 10-4-81

proy. no.: 2018
tamaño: A1
dibujo no.: L-104-1
rev.: 2