

- 1) TODAS LAS DIMENSIONES (COTAS) FIGURAN EN mm.
- 2) EL LTN 0.00 CORRESPONDE AL VALOR 237.95 DEL PLANO TIO-EC-LY-05P6001
MOVIMIENTO DE SUELOS.
- 3) TODAS LAS MEDIDAS FUERON REPLEANTADAS Y AJUSTADAS EN OBRA POR LA EMPRESA
CONTRATISTA A CARGO DEL MONTAJE.
- 4) TODAS LAS CAÑERÍAS DE 62" Y MENORES FUERON SOPORTADAS EN OBRA POR
LA EMPRESA CONTRATISTA.
- 5) TANTO LAS J.M. DE 24"-600#, COMO LOS 400 mts DE CAÑERÍA DE 74" 70 esp. 9.35mm
FUERON PROVISTAS POR CTO. PARA SER INSTALADAS POR PLANTA.



TIO-EP-LY-21P026001	LAY OUT GENERAL
TIO-EZ-KP-21P02601	PLANO LLAVE
TIO-EZ-PN-05P6001	PLOT PLAN
TIO-EP-PL-21P026051	CORTES Y DETALLES - AREA 1 ZONA VÁLVULAS DE ENTRADA
TIO-EP-PN-21P026001-H14	SUCCION VENTILADOR #08*
TIO-EP-PL-21P026001-H02	P&I SUCCION Y BY PASS TRONCAL
TIO-EP-PL-21P026001-H03	P&I SUCCION Y BY PASS PARALELO
TIO-EP-PL-21P026001-H07	P&I DESCARGA PLANTA COMPRESORA
TIO-EP-PL-21P026001-H09	P&I SISTEMA DE GAS OPERADOR
TIO-EP-TI-21P026002	CUADERNILLO TIPO DE SOPORTES
TIO-EP-TI-05P6004	CUADERNILLO TIPOOS MECANICOS
TIO-EC-LY-21P026006	PLANO GENERAL DE FUNDACIONES
TIO-EP-PL-05P6067	CONEXIÓN A GASODUCTO – FASE 1
TIO-EP-MC-21P026012	STRESS ANALISIS
IP-EC-T-030	BASE PARA JUNTA MONOLITICA 24"

	CARERÍA AEREA		VENTEO
	CARERÍA ENTERRADA		BASE PARA SOPORTE
	CARERÍA FUTURA		IDENTIFICACIÓN TIPO DE SOPORTE
	INSTRUMENTOS		INDICA APOYO SOLAMENTE
	JUNTA DIÉLECTRICA		



ING. GABRIEL MONTAÑA
INGENIERO EN SISTEMAS DE
COMUNICACIONES

**GERENCIA
TÉCNICA**

TIO-EP-PL-21P026001

CONTINUA EN PLANO TIO-EP-PL-05P6001 HOJA 1 de 2 - E 17896


ESCALA: 5000 A 1=100 mm x 254 mm

MATCH LINE - S. 144500

MATCH LINE - S. 190000


CONTINUA EN AREA 03
PLANO: TIO-EP-PL-05P6003

CONTINUA EN AREA 02
PLANO: TIO-EP-PL-05P6002
MATCH LINE - E. 125000

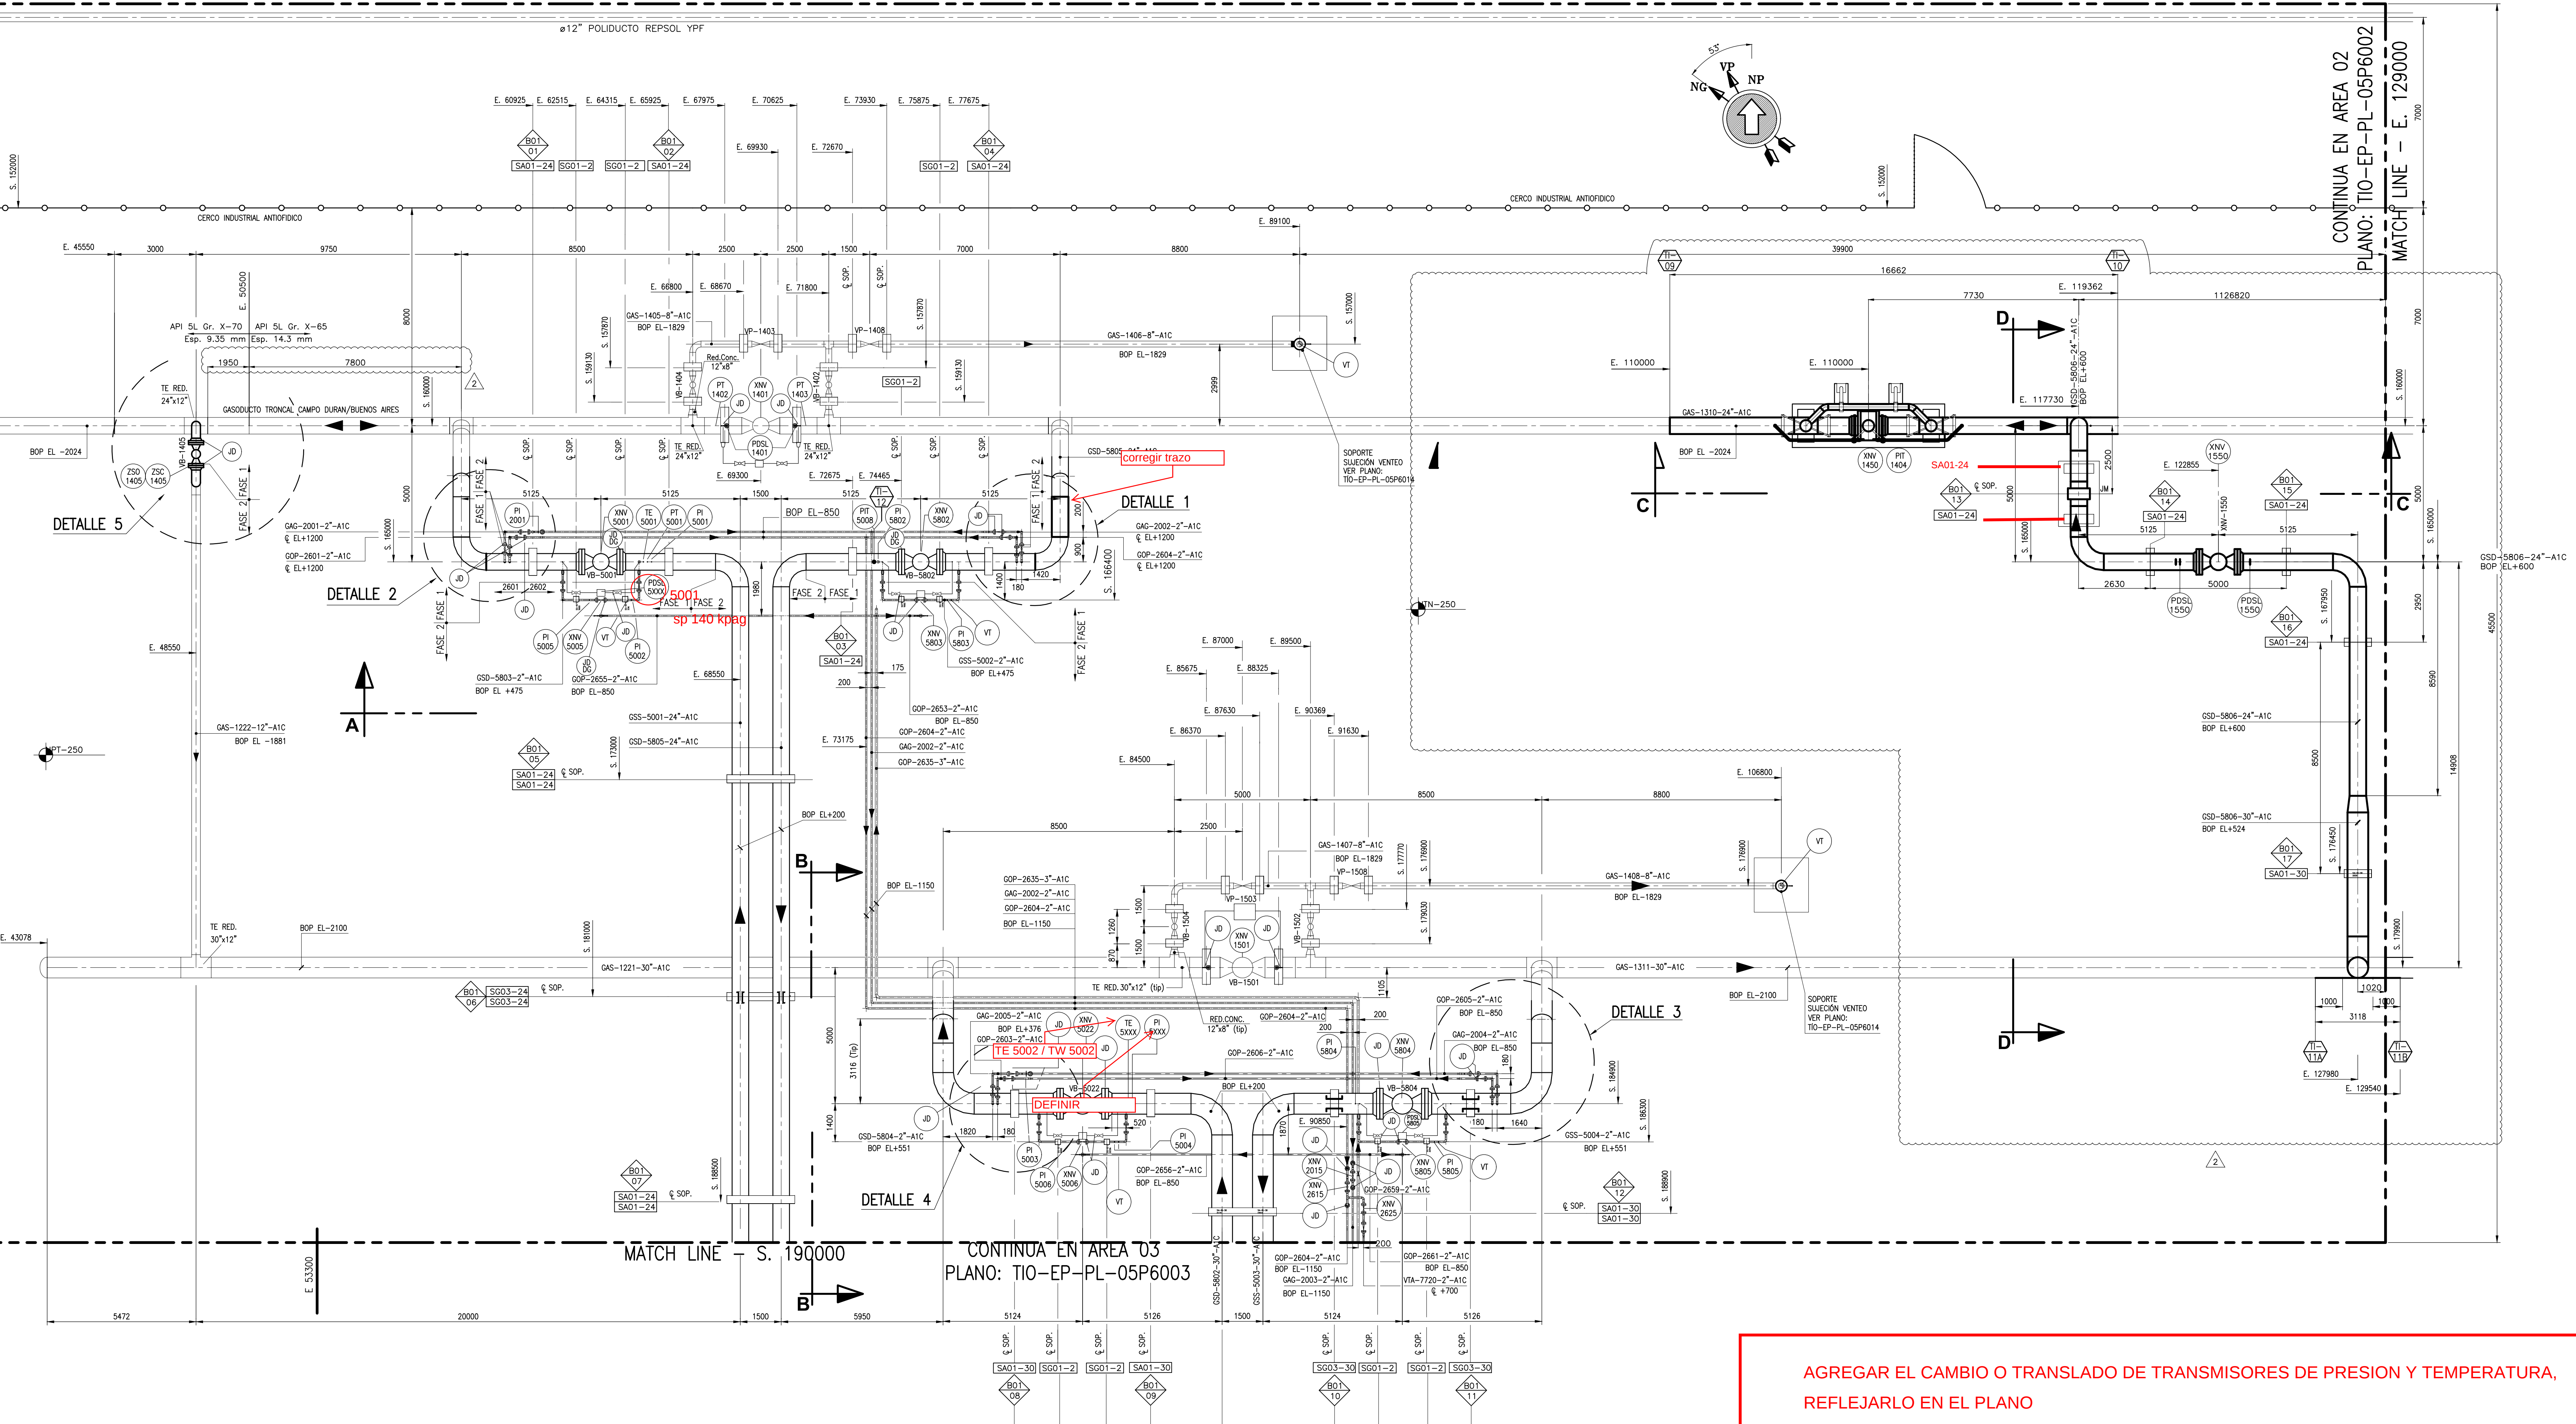

AGREGAR EL CAMBIO O TRASLADO DE TRANSMISORES DE PRESION Y TEMPERATURA, REFLEJARLO EN EL PLANO

KEY PLAN

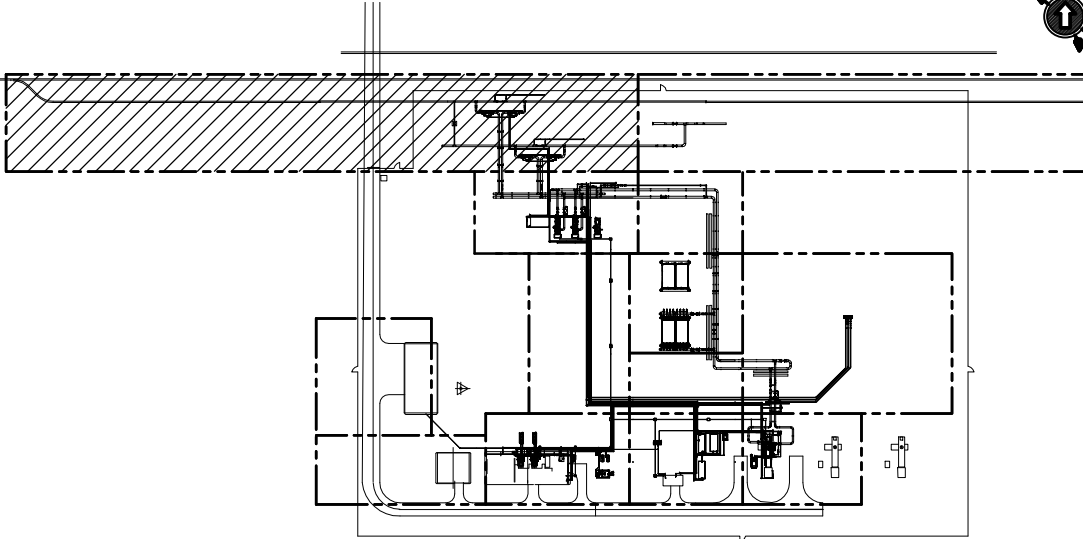

DOCUMENTOS DE REFERENCIA


- TIO-EZ-LY-21P026001 LAY OUT GENERAL
- TIO-EZ-KP-21P02601 PLANO LLAVE
- TIO-EZ-PN-05P6001 PLOT PLAN
- TIO-EP-PL-21P026051 CORTES Y DETALLES - AREA 1 ZONA VÁLVULAS DE ENTRADA
- TIO-EP-PL-21P026001-H14 SUECCIÓN VENTEO #8"
- TIO-EP-PL-21P026001-H02 PAI SUCCIÓN Y BY PASS TRONCAL
- TIO-EP-PL-21P026001-H03 PAI SUCCIÓN Y BY PASS PARALELO
- TIO-EP-PL-21P026001-H07 PAI DESCARGA PLANTA COMPRESORA
- TIO-EP-TI-21P026001-H09 PAI SISTEMA DE GAS OPERADOR
- TIO-EP-TI-21P026002 CUADERNILLO TÍPICO DE SOPORTES
- TIO-EP-TI-05P6004 CUADERNILLO TÍPICOS MECANICOS
- TIO-EC-LY-21P026006 PLANO GENERAL DE FUNDACIONES
- TIO-EP-PL-05P6067 CONEXIÓN A GASODUCTO - FASE 1
- TIO-EP-MC-21P026012 STRESS ANALISIS
- IP-EC-T-030 BASE PARA JUNTA MONOLITICA 24"

REFERENCIAS GENERALES

- CÁRTERA AEREA
- CÁRTERA ENTERRADA
- CÁRTERA MONTADA EN FASE 1
- CÁRTERA FUTURA
- INSTRUMENTOS
- JUNTA DIELÉCTRICA
- VENTEO
- BASE PARA SOPORTE
- IDENTIFICACIÓN TIPO DE SOPORTE
- INDICA APOYO SOLAMENTE

NOTAS

- TODAS LAS DIMENSIONES (COTAS) FIGURAN EN mm.
- EL NTN 0.00 CORRESPONDE AL VALOR 237.95 DEL PLANO TIO-EC-LY-21P026001 MOVIMIENTO DE SUELOS.
- TODAS LAS MEDIDAS FUERON REPLANTEADAS Y AJUSTADAS EN OBRA POR LA EMPRESA CONTRATISTA A CARGO DEL MONTAJE.
- TODAS LAS CÁRTERAS DE #2" Y MENORES FUERON SOPORTADAS EN OBRA POR LA EMPRESA CONTRATISTA.
- TANTO LAS J.M. DE 24"-600#, COMO LOS 400 mts de CÁRTERA DE 24"x 70 esp.9.35mm FUERON PROVISTAS POR GTO. PARA SER INSTALADAS POR PLANTA.

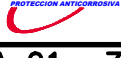2	PARA APROBACION	08/05/23	AT	AT	MR	GB
1	PARA APROBACION	28/04/23	AT	AT	MR	GB
0	PARA APROBACION	11/04/23	A.T.	A.T.	M.R.	G.B.
REV.	DESCRIPCION	FECHA	DIBUJO	ELABORO	REVISO	APPROBO
LISTA DE REVISIONES						Nº ELABORADO: BAYSA
GERENCIA TECNICA						
REEMPLAZA A:			REV. REEMPLAZADO POR:			TITULO: AREA 01 - ZONA VALVULAS DE ENTRADA
TIO-EP-PL-05P6001			Nº			E
ESTE DOCUMENTO ES PROPIEDAD DE INGENIERIA DE GAS DEL NOROCCIDENTE S.A. CADA MANIPULACION DE LOS CONTENIDOS CONSTITUYE UNA INFRACCION A LOS PRECEPTOS DE LA LEY.						
TGN			LUGAR: P.O.A. DE CORDOBA			
			PLANTA COMPRESORA TIO PLUJO			
			OBRA: ADECUACION DE CARTERAS PLANTA COMPRESORA TIO PLUJO			
			NÚMERO DE ELABORADO: TON			
			TIO-EP-PL-21P026001			
			LUGAR DE ELABORACION:		ESCALA: 1:100	
			TIO-EP-PL-21P026001		2 DE 2	