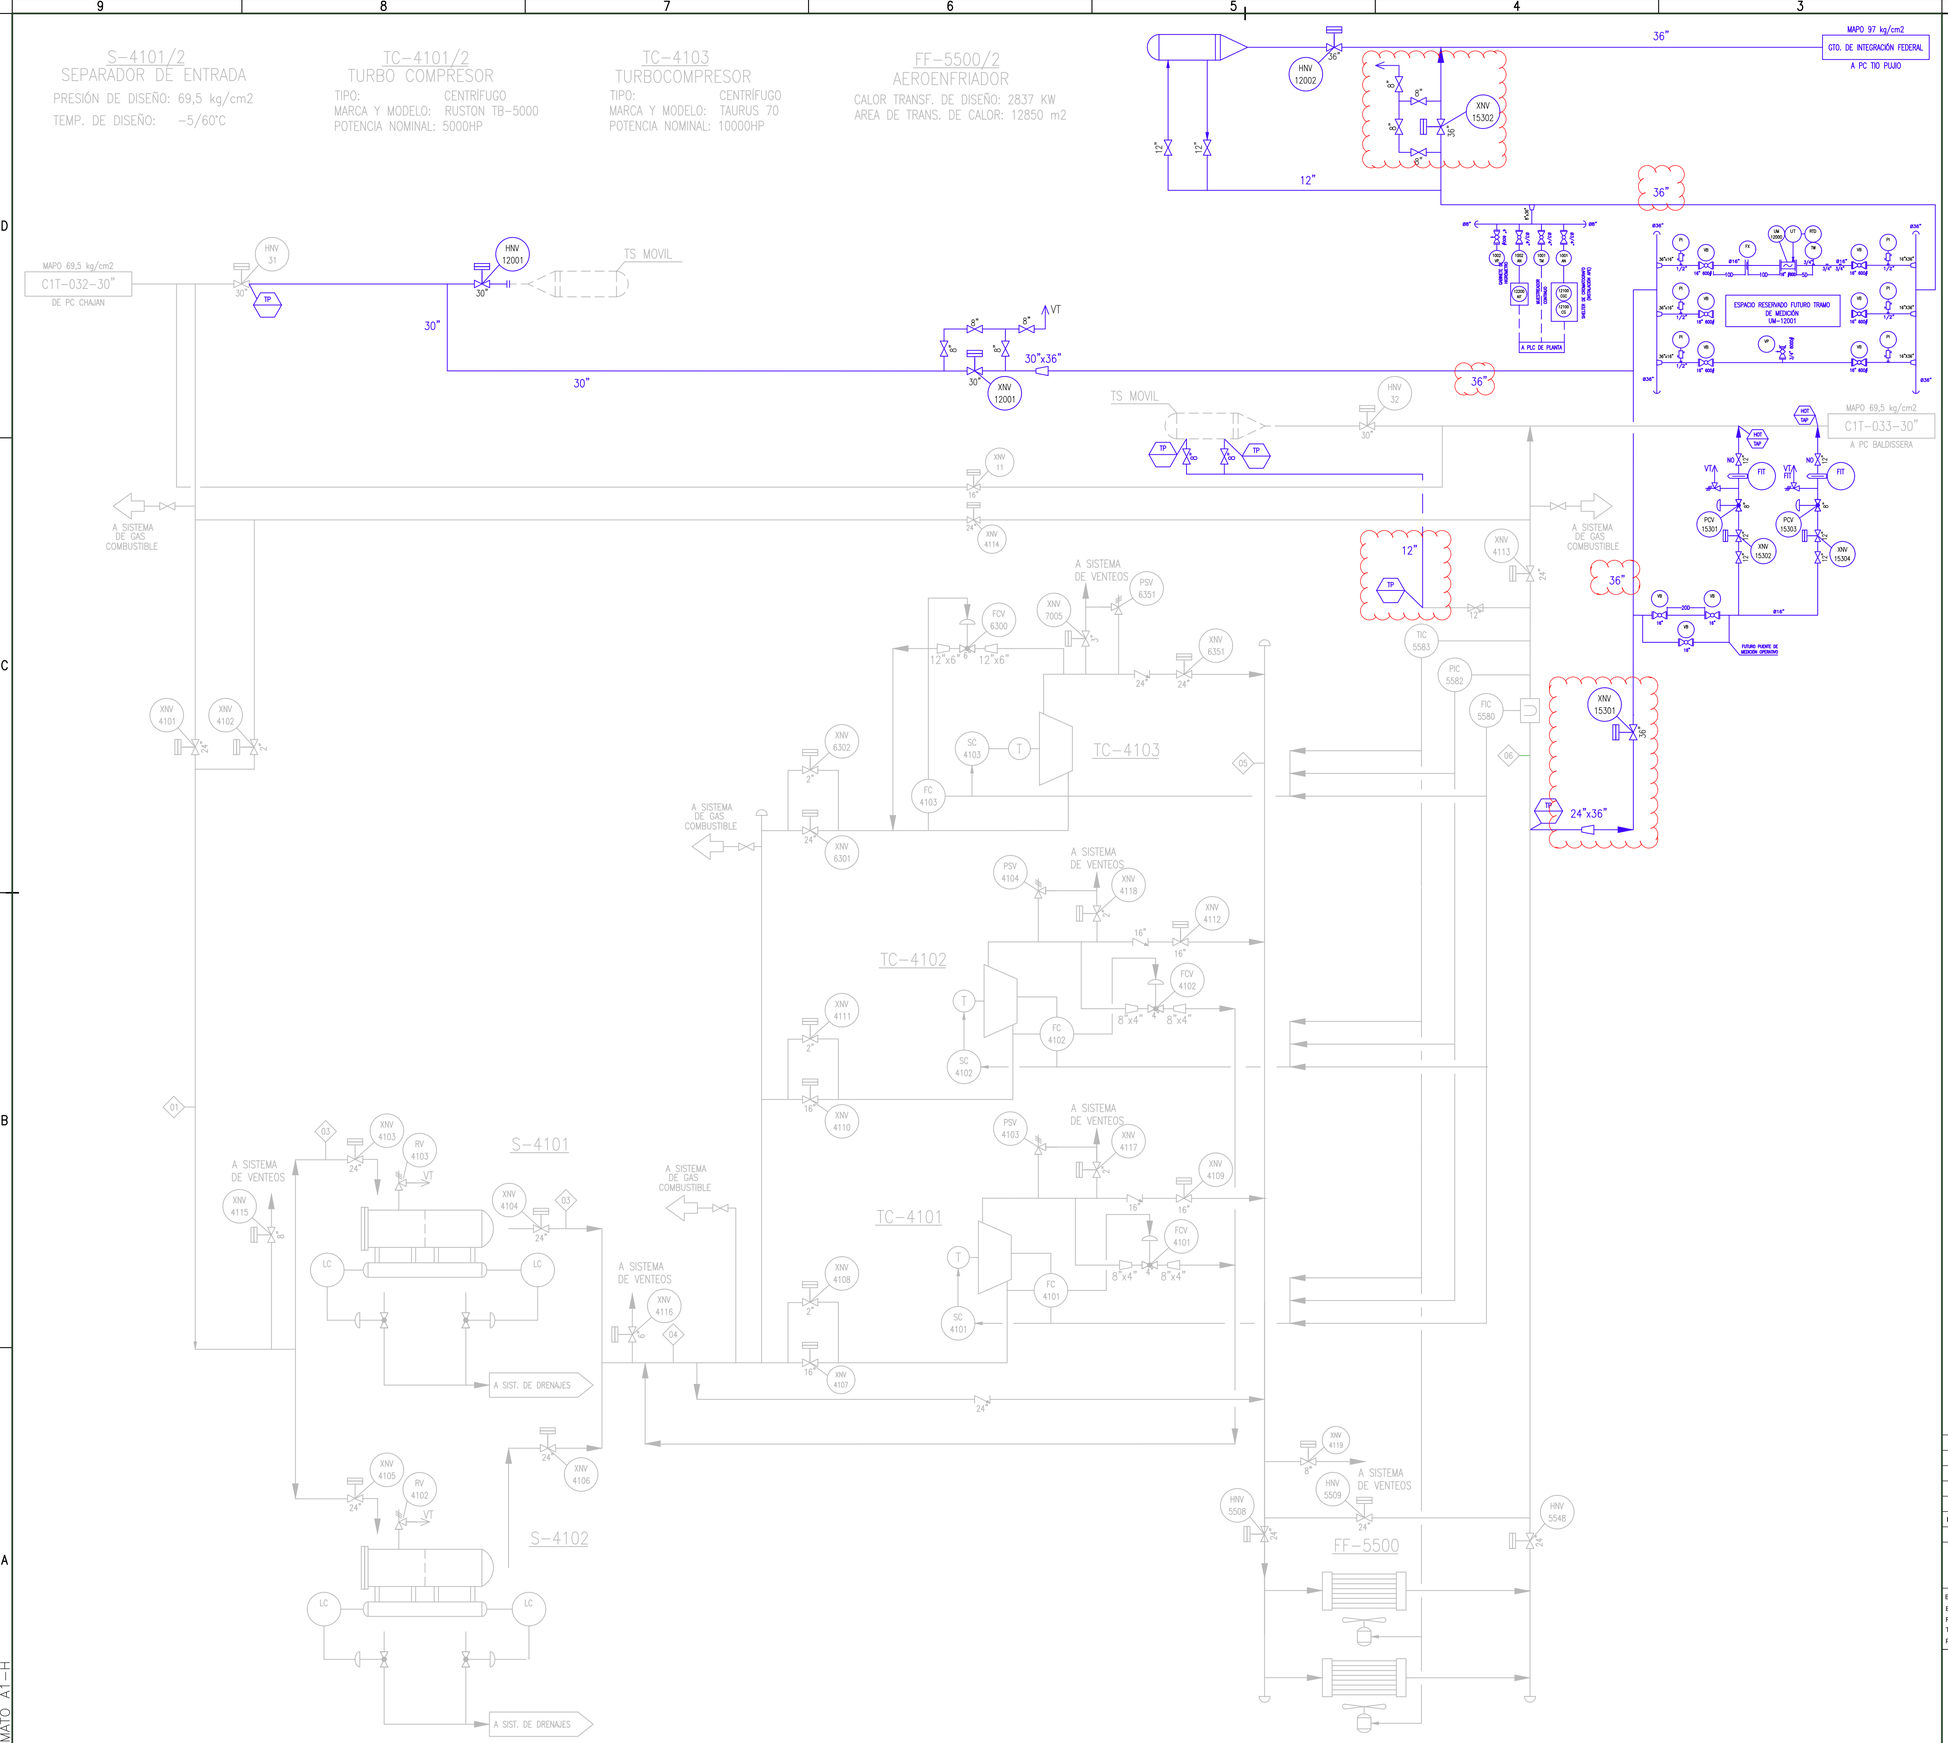

REFERENCIAS:

- PROYECTO REVERSIÓN DEL GASODUCTO NORTE – RENGLÓN 3
- EXISTENTE TGN

DOCUMENTACIÓN DE REFERENCIA:

RGNIB-00-G-MD-0001 MEMORIA DESCRIPTIVA – GTO. DE INTEGRACIÓNN FEDERAL

RGNIB-02-L-DI-0001 DIAGRAMA UNIFILAR GTO. DE INTEGRACIÓN FEDERAL

REV.	DESCRIPCIÓN	FECHA	ELABORÓ	REVISÓ	APROBÓ
1	REVISIÓN	31/08/2023	NS	JCP	AC
0	EMISIÓN PARA LICITACIÓN	19-04-2023	DM	JCP	AC

LISTA DE REVISIONES

UNIDAD DE EJECUCIÓN GASODUCTOS

ENERGÍA ARGENTINA SE RESERVA LA PROPIEDAD DE ESTE DOCUMENTO CON PROHIBICIÓN DE REPRODUCIRLO, MODIFICARLO O TRANSFERIRLO EN TODO O EN PARTE A OTRA FIRMA O PERSONA SIN SU PREVIA AUTORIZACIÓN ESCRITA.

TÍTULO: DIAGRAMA DE FLUJO DE PROCESOS

TIPO DE ELABORADO: DIAGRAMA DE FLUJO DE PROCESOS (PFD)

LUGAR: PC LA CARLOTA

OBRA: REVERSIÓN DEL GASODUCTO NORTE

ENERGÍA ARGENTINA

NÚMERO DE ELABORADO ENERGÍA ARGENTINA: RGNIB-06-R-FS-0001

ESCALA: S/E

HOJA N°: 1 DE 1

REVISIÓN: 1

Archivo CAD: RGNIB-06-R-FS-0001_1.dwg

FORMATO A1-H