

**SR. Miguel Angel Fantini –
Director General de Gestión Ambiental
Subsecretaría de Ambiente
Provincia de La Pampa
S / D**

**Ref.: EX 5760/2022 Estudio de Impacto
Ambiental – Gasoducto Pte. Néstor
Kirchner**

De mi mayor consideración:


Atendiendo a las observaciones elaboradas por la Comisión Técnica Asesora del Ente de Políticas Ambientales, al respecto del EIA del Gasoducto Presidente Néstor Kirchner en su tramo de la Provincia de La Pampa, elevamos una propuesta de desvío de traza, para no incurrir en desmontes innecesarios de bosque nativo.

Entendemos que, esta propuesta, colabora con la conservación del recurso natural de bosque nativo, no significando para el Proyecto un esfuerzo mayor de ingeniería ni de inversión económica.

Se destaca que la propuesta elevada tampoco conlleva la compra de mayor longitud de caño.

La figura a continuación muestra la traza alternativa (EN AMARILLO), que inicia en el punto llamado "INICIO TRAZA B-LP" (COORD. 37°14'4.40"S Y 64°40'3.38"O) y finaliza en el punto "FIN DESVÍO DE TRAZA B" (COORD. 37° 4'33.55"S y 63°39'23.54"O).



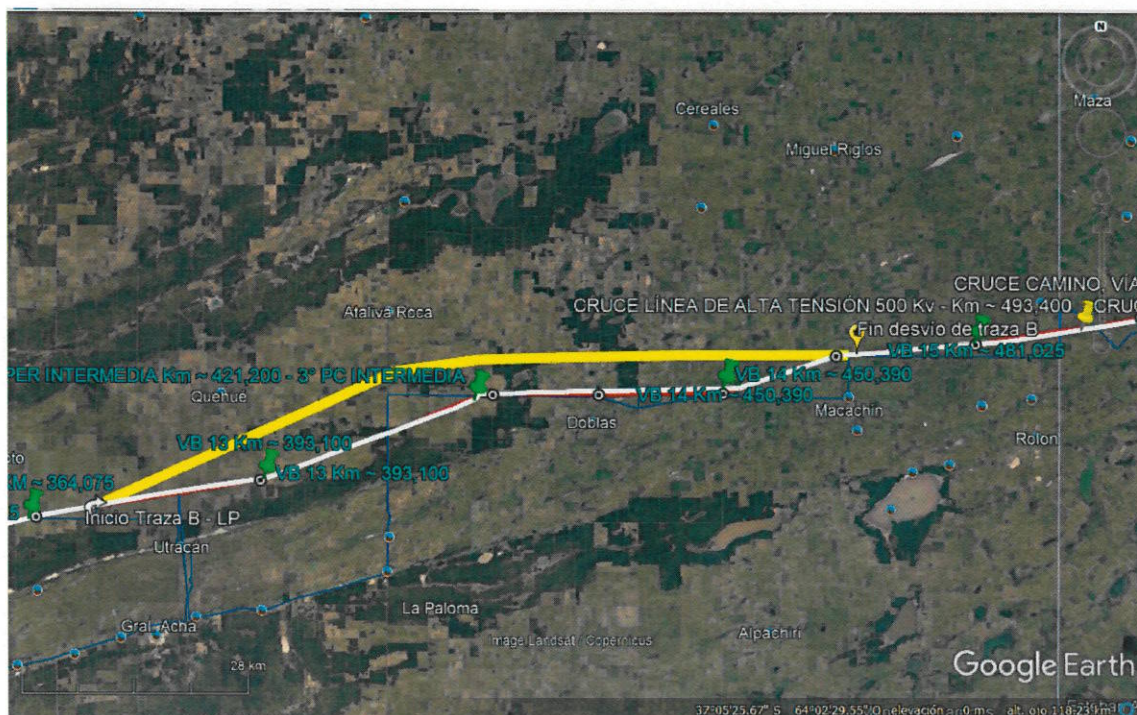


Dr. Agustín Gerez
Presidente
Energía Argentina